

複製

京都都市計画(京都国際文化観光都市建設計画)

伏見西部第一地区土地区画整理事業

画地出来形確認測量原図(1/2)

平成9年8月29日換地処分

京都市都市住宅局事業換地課


記載の町名(漢字)は旧町名

伏見西部第一地区 索引(町名ごと)

町名	測量図		街区番号	町名	測量図		街区番号
	番号	頁			番号	頁	
北端町	②	30	148	竹田藁屋町	②	49	143
	②	51	149		②	52	146,147A
下島羽北ノ口町	②	32	99	中島秋ノ山町	①	1	1,2,3,4,5,6
	②	34	102,103	中島北ノ口町	①	20	73
	②	36	106	中島御所ノ内町	①	2	7,8,9
下島羽城ノ越町	①	7	23AB,24,25,26	中島島羽離宮町	①	16	60,61
	①	8	27,28,29,30,31		①	18	67
	①	9	32,33,34,35		①	19	68
	①	10	36,37,38		①	25	89
下島羽西芹川町	②	31	96,97,98	中島外山町	①	27	88
	②	33	100,101		②	29	91
下島羽東芹川町	②	35	104,105	中島中道町	①	21	74
	②	36	107		①	22	75,76
竹田狩賀町	②	52	147B	中島樋ノ上町	①	23	77AB
	①	15	59		①	5	17,18,19
竹田浄菩提院町	①	17	66	中島堀端町	①	6	20,21,22
	②	43	125,126		①	24	78,79,80,81,82,
	②	45	130,131,132			①	83,84
	②	46	133,134AB			25	85,86
	②	47	135,136,137	中島前山町	①	3	10,11,12,13
竹田田中殿町	①	12	42,43,45	中島宮ノ前町	①	4	14,15,16
	②	48	138,139,140,141,142AB		①	19	69,70,71,72AB
竹田田中宮町	②	50	144,145	毛利町	②	54	152
	①	26	87		②	55	151
竹田島羽殿町	①	26	87		②	56	153,154,155
	②	38	122AB				
竹田中内畑町	②	42	123AB,124,125				
	②	43	125				
	②	44	127,128,129A				
	②	45	129B				
	①	11	39,40,41				
竹田西内畑町	①	12	44,46				
	①	14	49				
	①	15	50ABCD,51ABCD				
竹田西桶ノ井町	②	39	111,113,114,116				
	②	41	118,119,120ABCDE				
竹田西小屋ノ内町	①	13	47,52,53,56,156				
	①	14	48,54,55,57,58				
竹田東小屋ノ内町	①	17	62,63,64,65				
竹田泓ケ川町	①	28	90,93				
	①	29	92				
竹田松林町	①	28	94				
	①	30	95				
竹田真幡木町	②	37	108,110,112				
	②	38	108,109				
	②	40	115,117				


伏見西部第一地区 索引(ページごと)

測量図		町名	街区番号
番号	頁		
①	1	中島秋ノ山町	1,2,3,4,5,6
①	2	中島御所ノ内町	7,8,9
①	3	中島前山町	10,11,12,13
①	4	中島前山町	14,15,16
①	5	中島樋ノ上町	17,18,19
①	6	中島樋ノ上町	20,21,22
①	7	下島羽城ノ越町	23AB,24,25,26
①	8	下島羽城ノ越町	27,28,29,30,31
①	9	下島羽城ノ越町	32,33,34,35
①	10	下島羽城ノ越町	36,37,38
①	11	竹田西内畑町	39,40,41
①	12	竹田西内畑町	44,46
①	12	竹田田中殿町	42,43,45
①	13	竹田西小屋ノ内町	47,52,53,56,156
①	14	竹田西内畑町	49
①	14	竹田東小屋ノ内町	48,54,55,57,58
①	15	竹田西内畑町	50ABCD,51ABCD
①	15	竹田浄菩提院町	59
①	16	中島島羽離宮町	60,61
①	17	竹田東小屋ノ内町	62,63,64,65
①	17	竹田浄菩提院町	66
①	18	中島島羽離宮町	67
①	19	中島島羽離宮町	68
①	19	中島宮ノ前町	69,70,71,72AB
①	20	中島北ノ口町	73
①	21	中島中道町	74
①	22	中島中道町	75,76
①	23	中島中道町	77AB
①	24	中島堀端町	78,79,80,81,82,83,84
①	25	中島外山町	89
①	25	中島堀端町	85,86
①	26	竹田島羽殿町	87
①	27	中島外山町	88
①	28	竹田泓ケ川町	90,93
①	28	竹田松林町	94
①	29	竹田泓ケ川町	92
①	30	竹田松林町	95

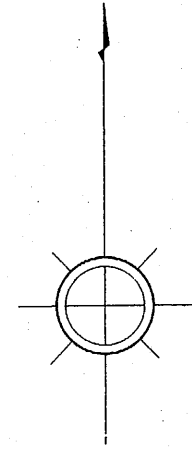

国道一号线









地区名	伏見西部第一地区土地整理事業
図面の種類	画地出来形確認測量原図
BLOCK NO.	1, 2, 3, 4, 5, 6
縮尺	500分の1
京都市伏見西部区画整理事務所	

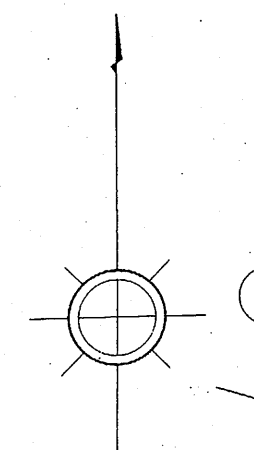





千本通り

国道一号线



地区名	伏見西部第一地区土地区画整理事業
図面の種類	画地出来形確認測量原図
BLOCK NO	7, 8, 9 縮尺 500分の1
京都市伏見西部区画整理事務所	

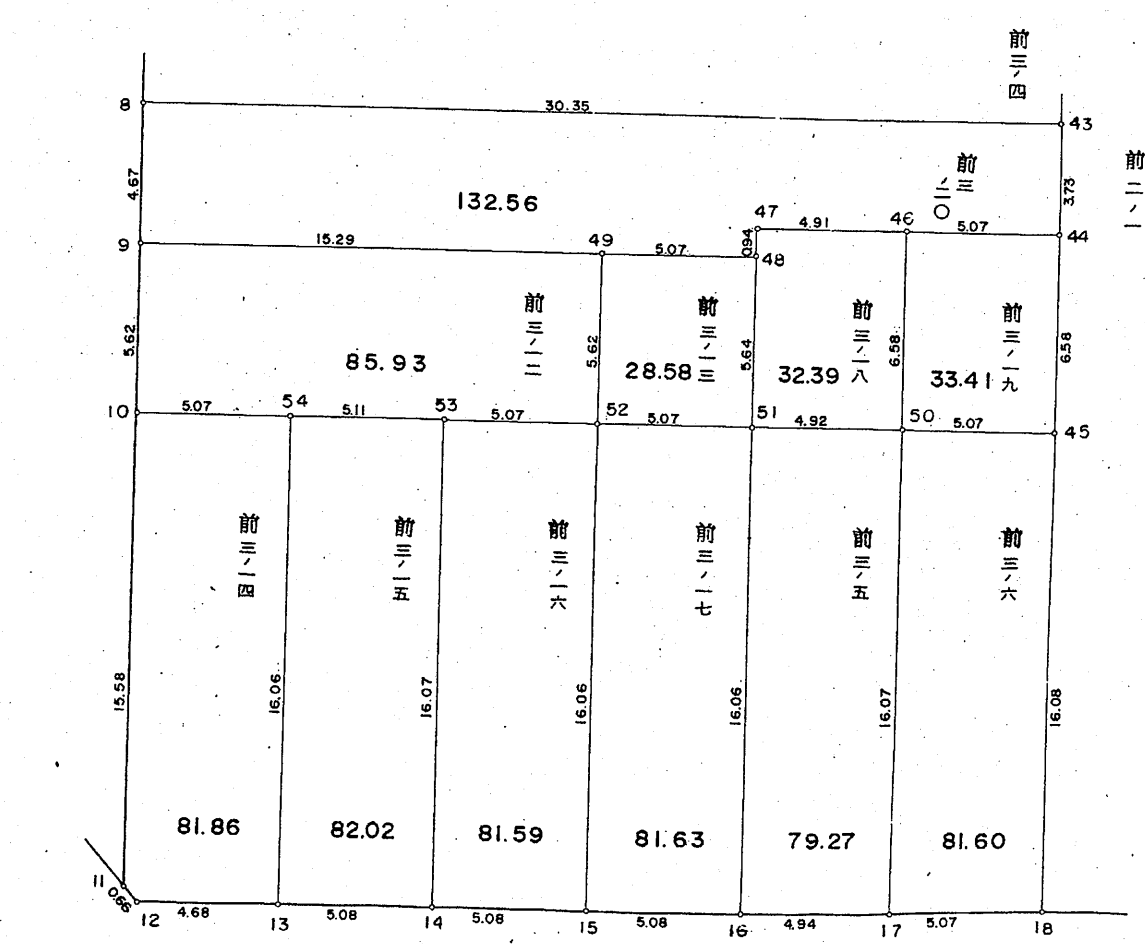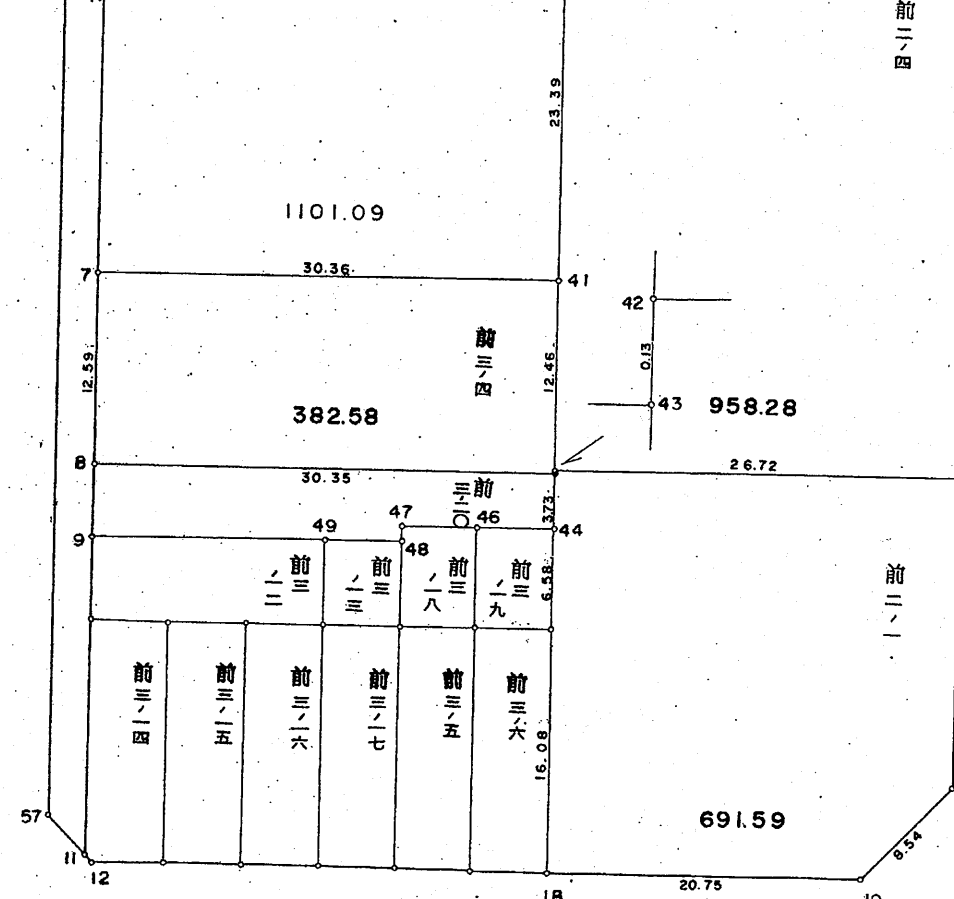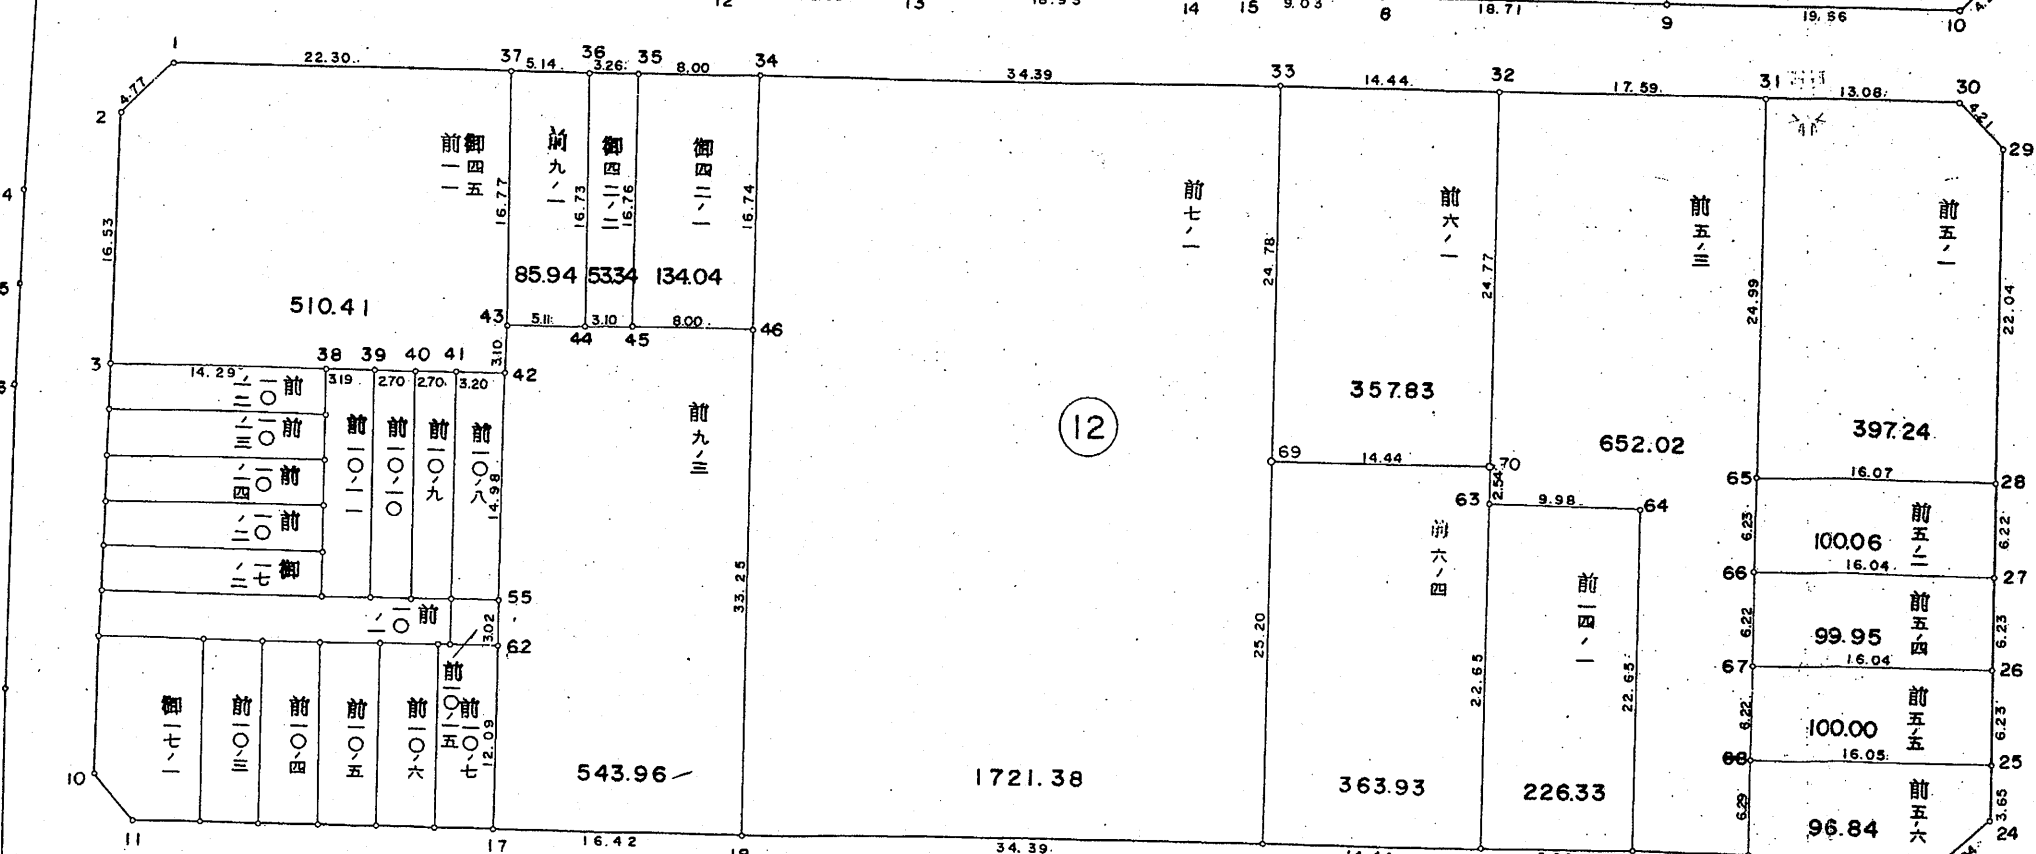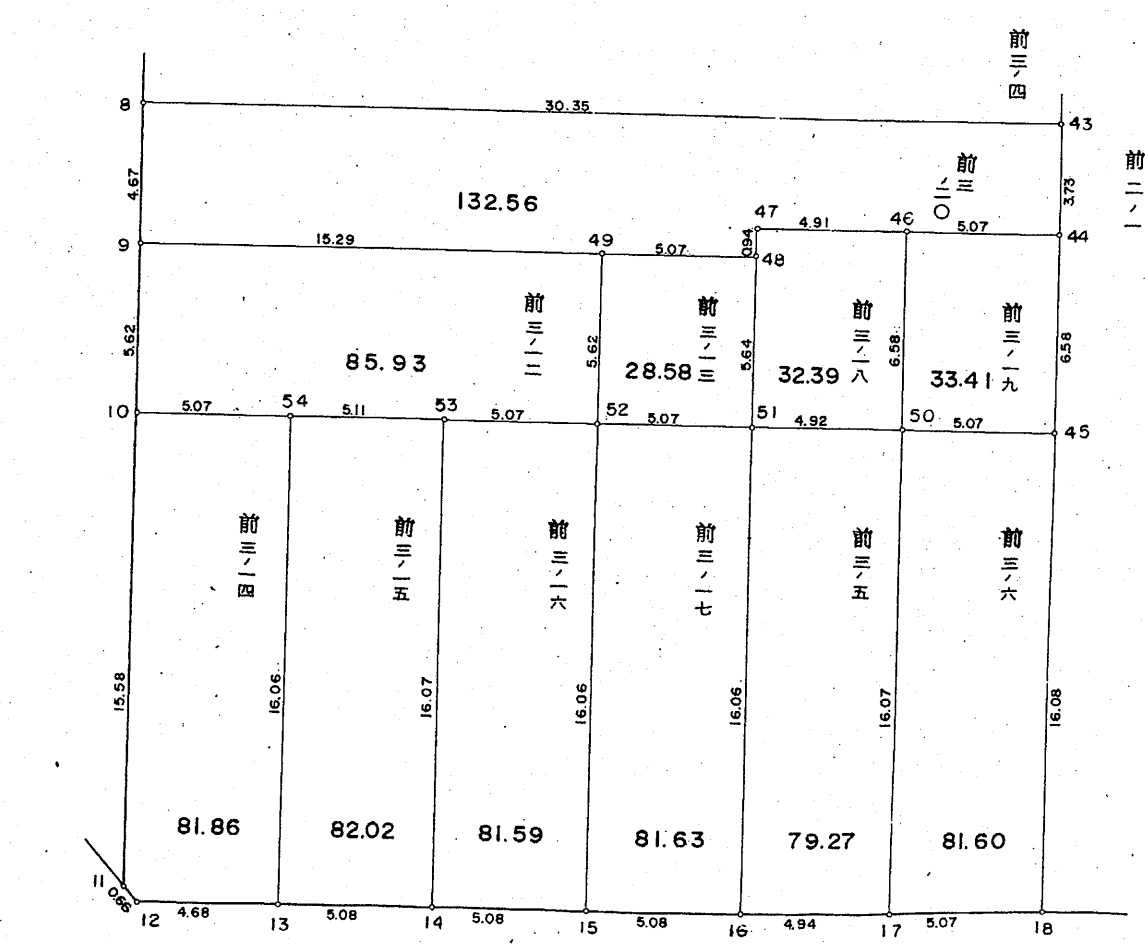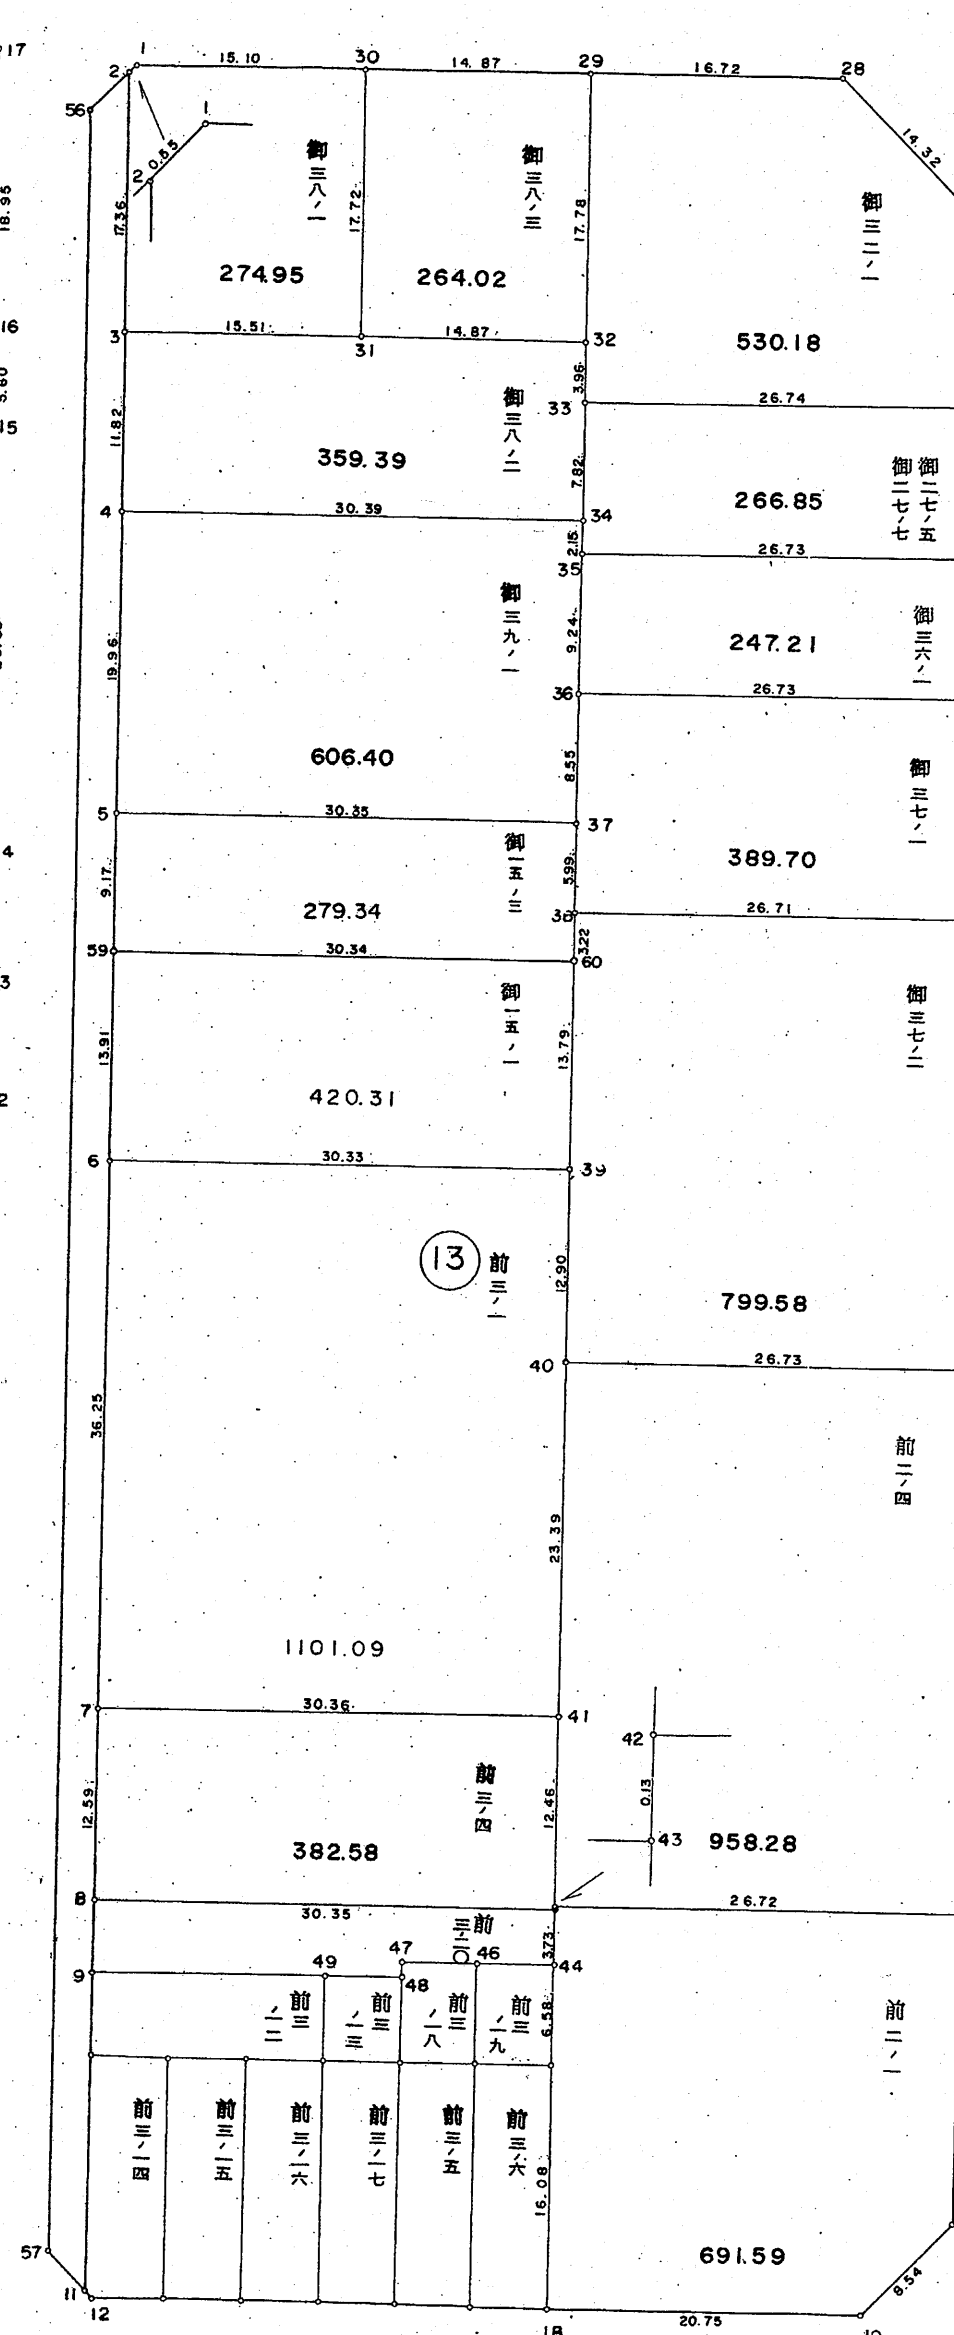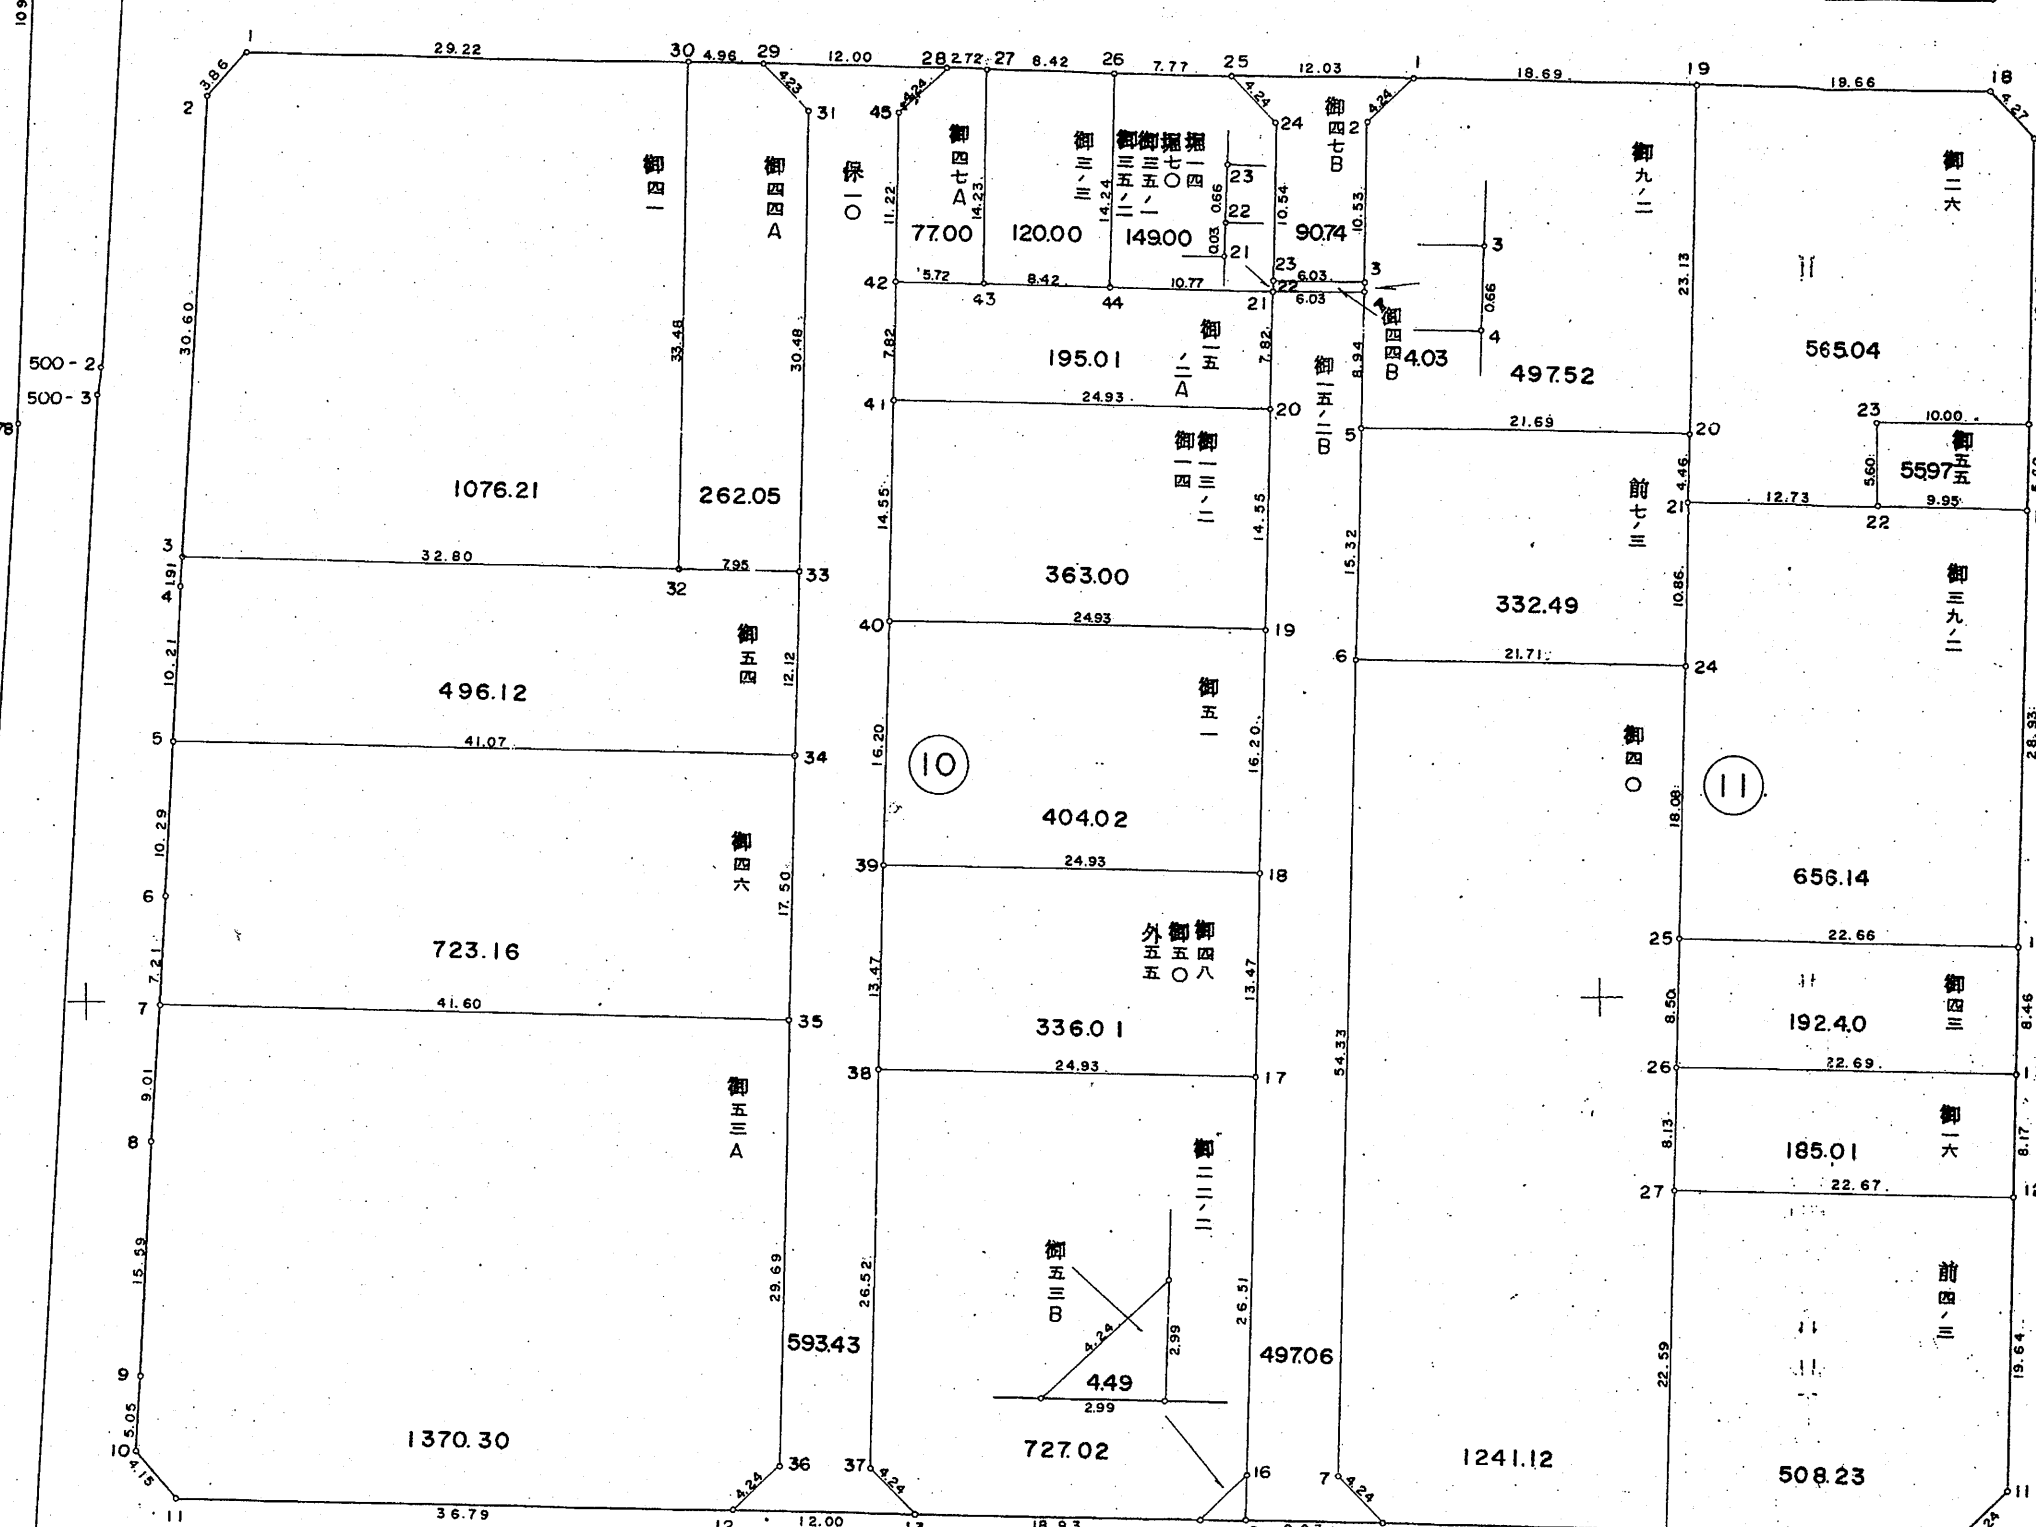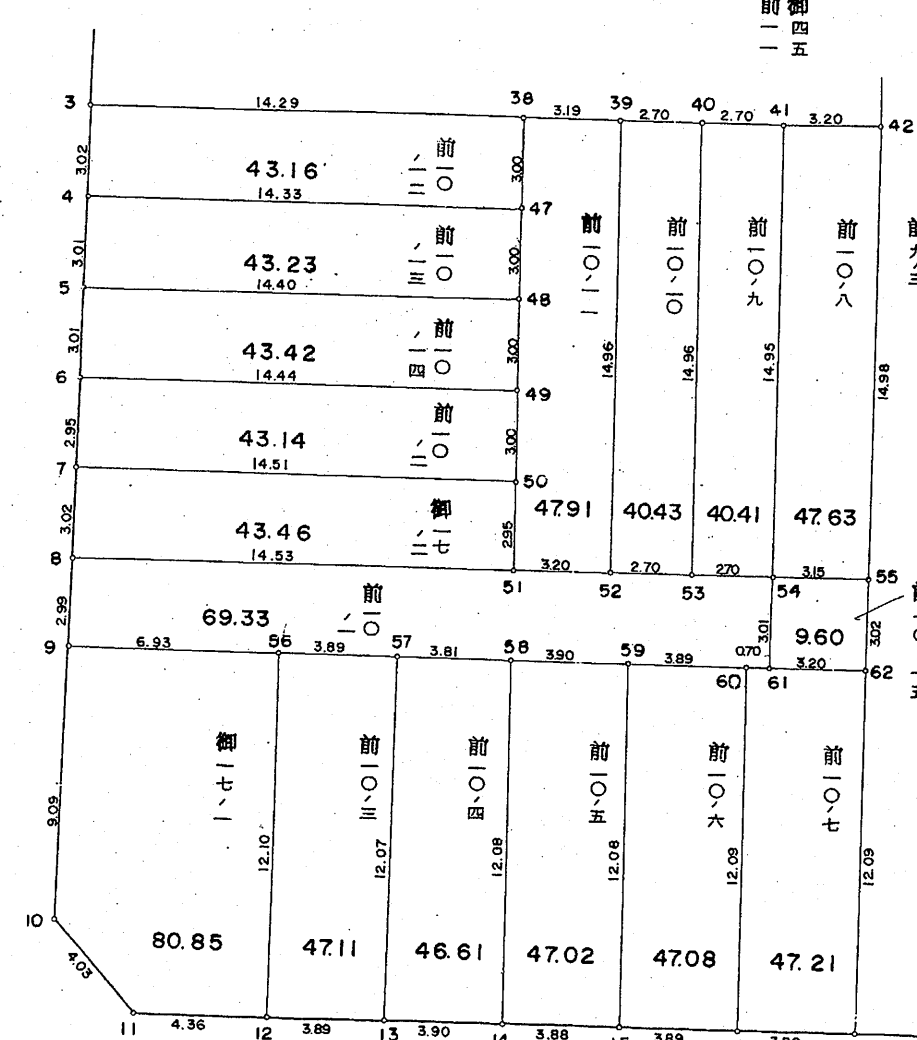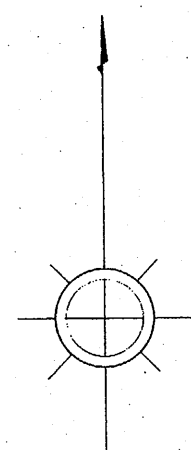

地区名	伏見西部第一地区土地区画整理事業		
図面の種別	画地出来形確認測量原図		
BLOCK NO	10, 11, 12, 13	縮尺	500分の1
京都市伏見西部区画整理事務所			

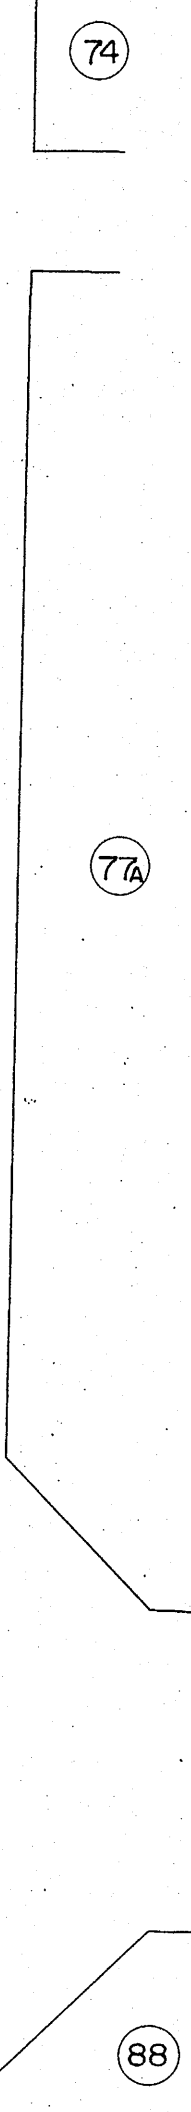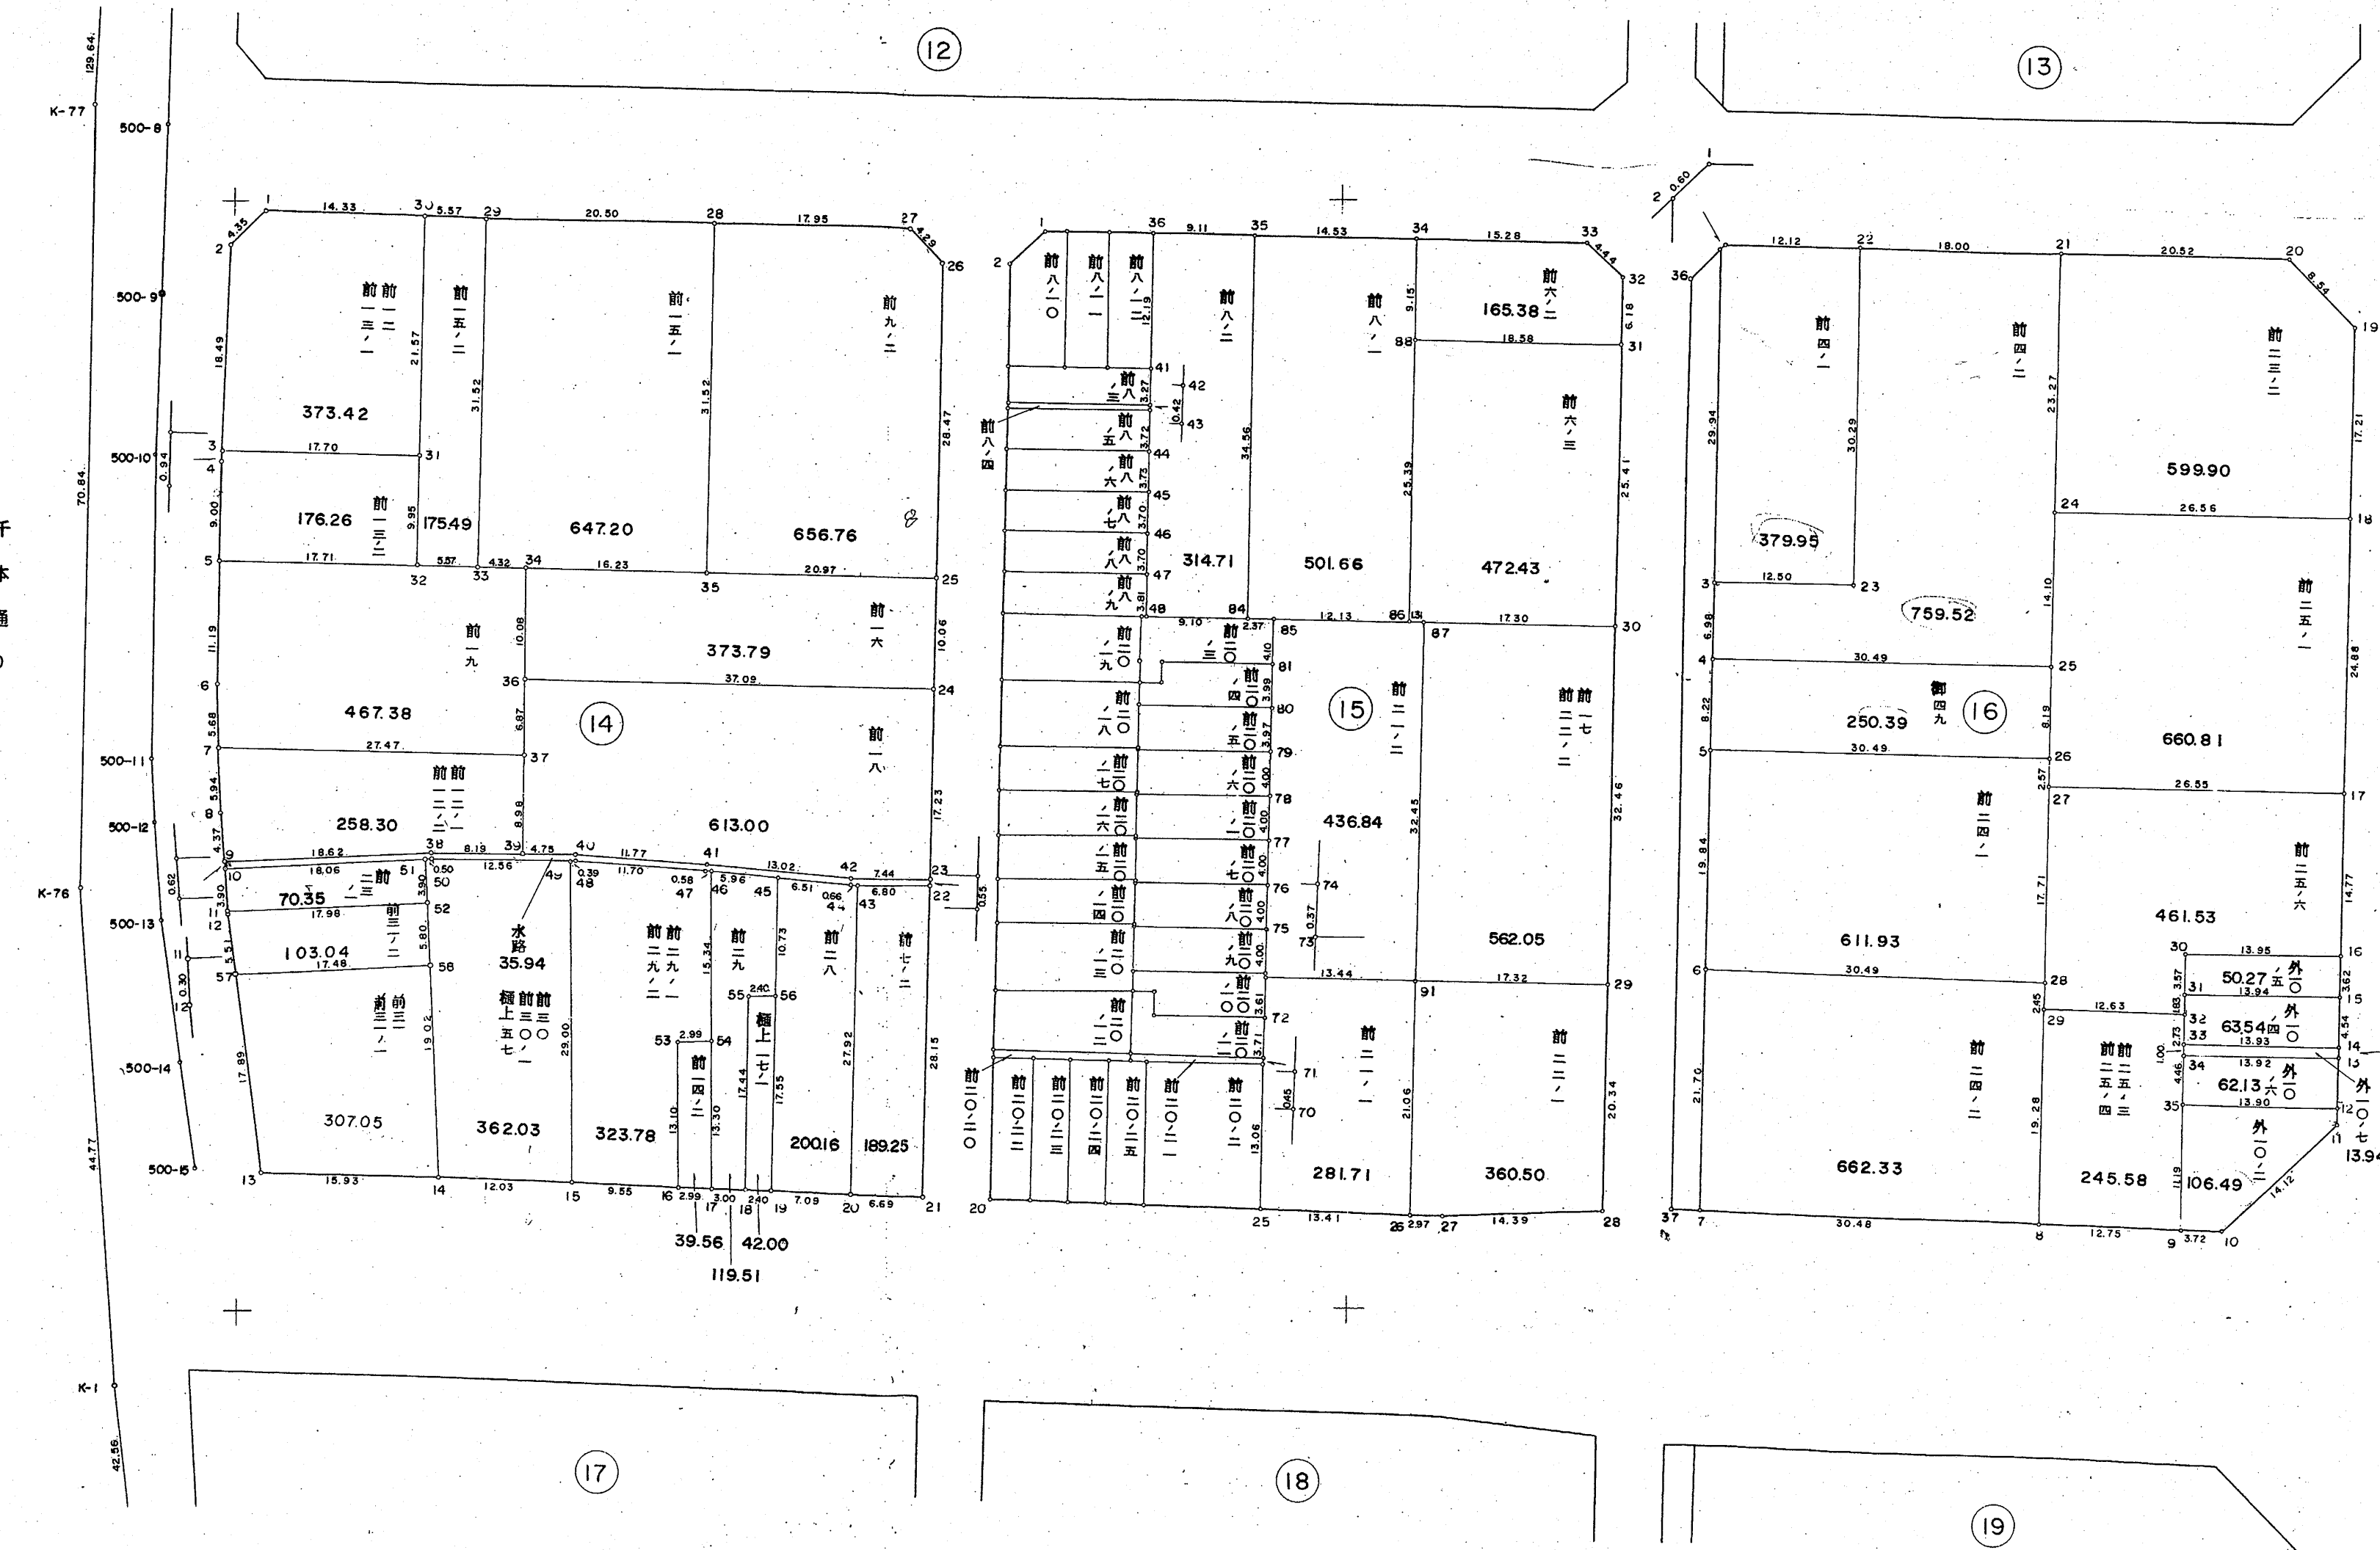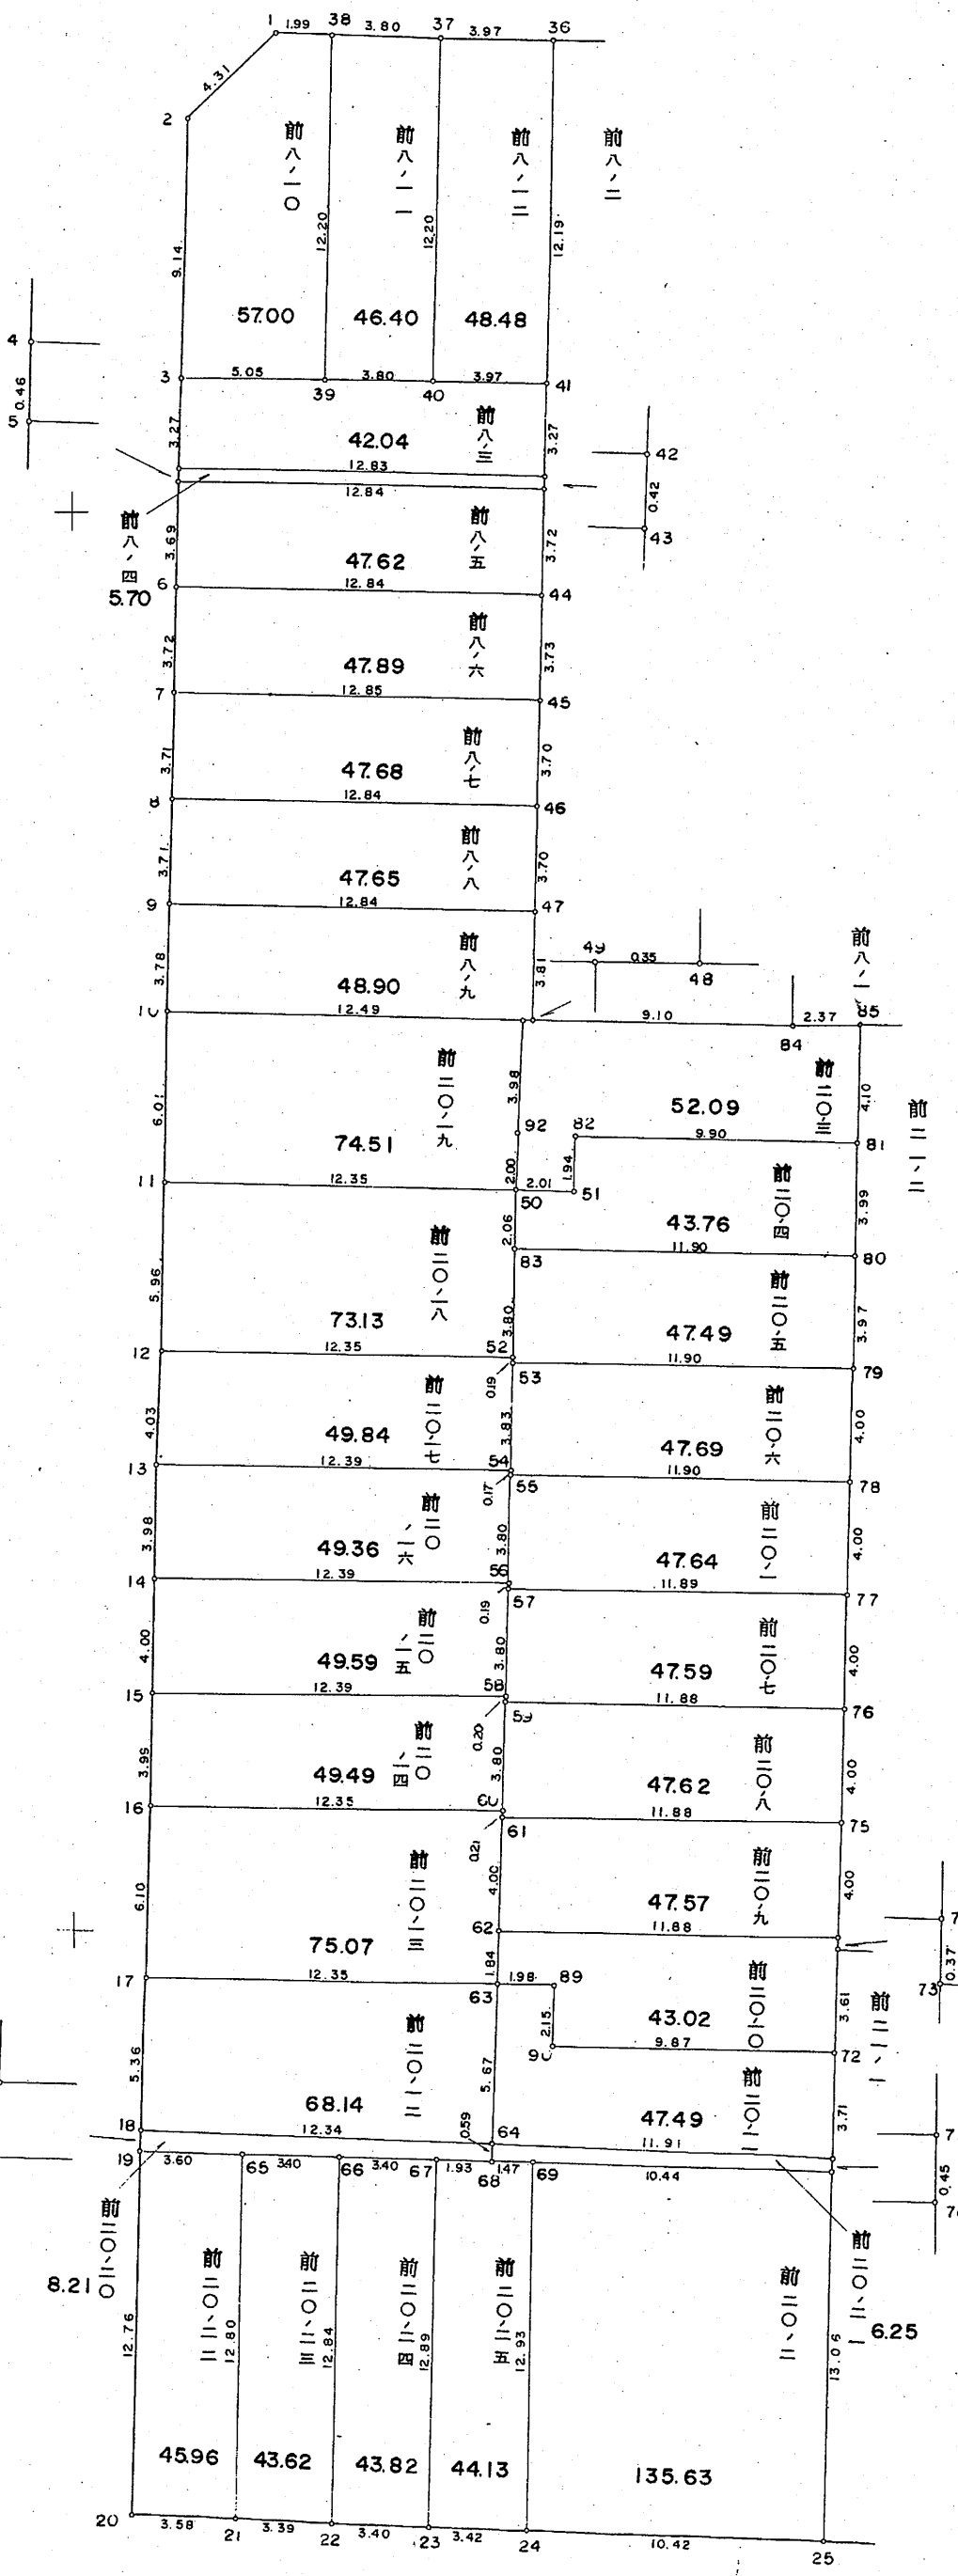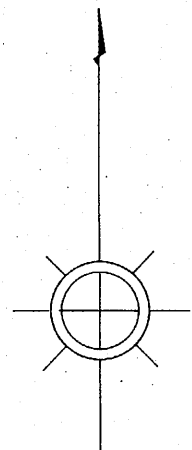


地区名	伏見西部第一地区土地区画整理事業
図面の種別	画地出来形確認測量原図
BLOCK NO	14, 15, 16 縮尺 500分の1
京都市伏見西部区画整理事務所	

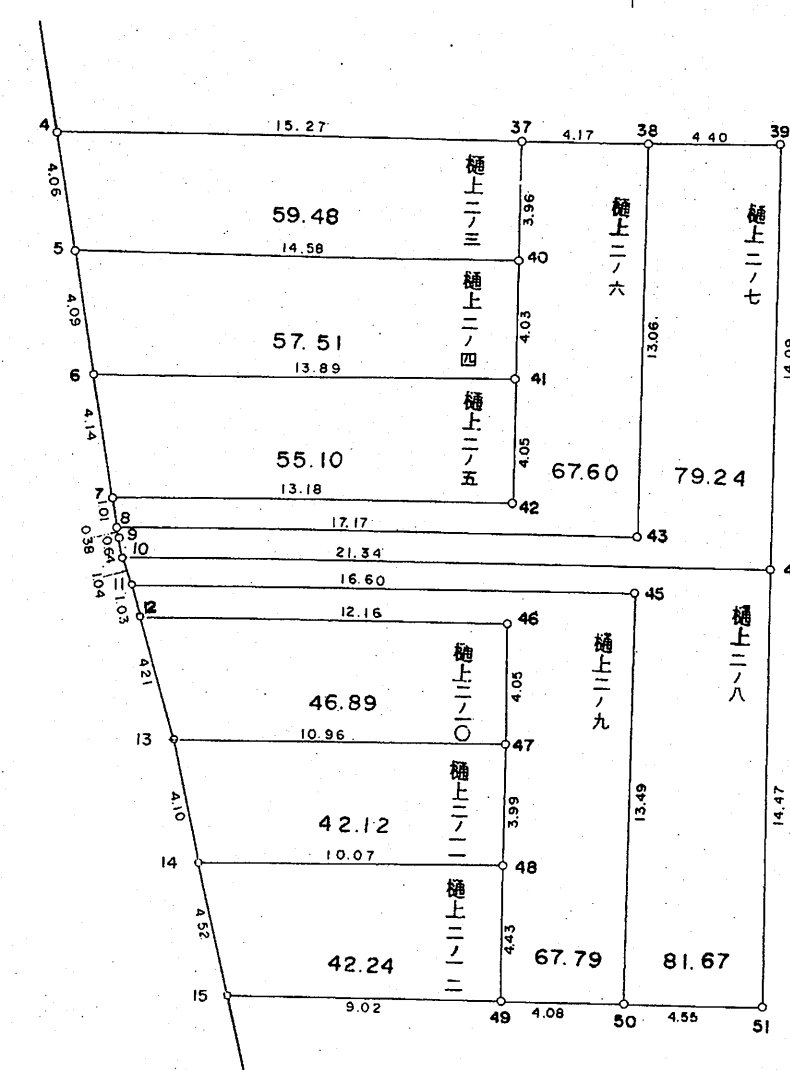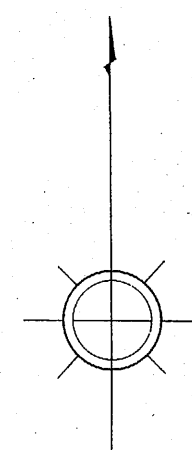

国道一号线

地区名	伏見西部第一地区土地区画整理事業		
図面の種別	画地出来形確認測量原図		
BLOCK NO	17, 18, 19	縮尺	500分の1
京都市伏見西部区画整理事務所			

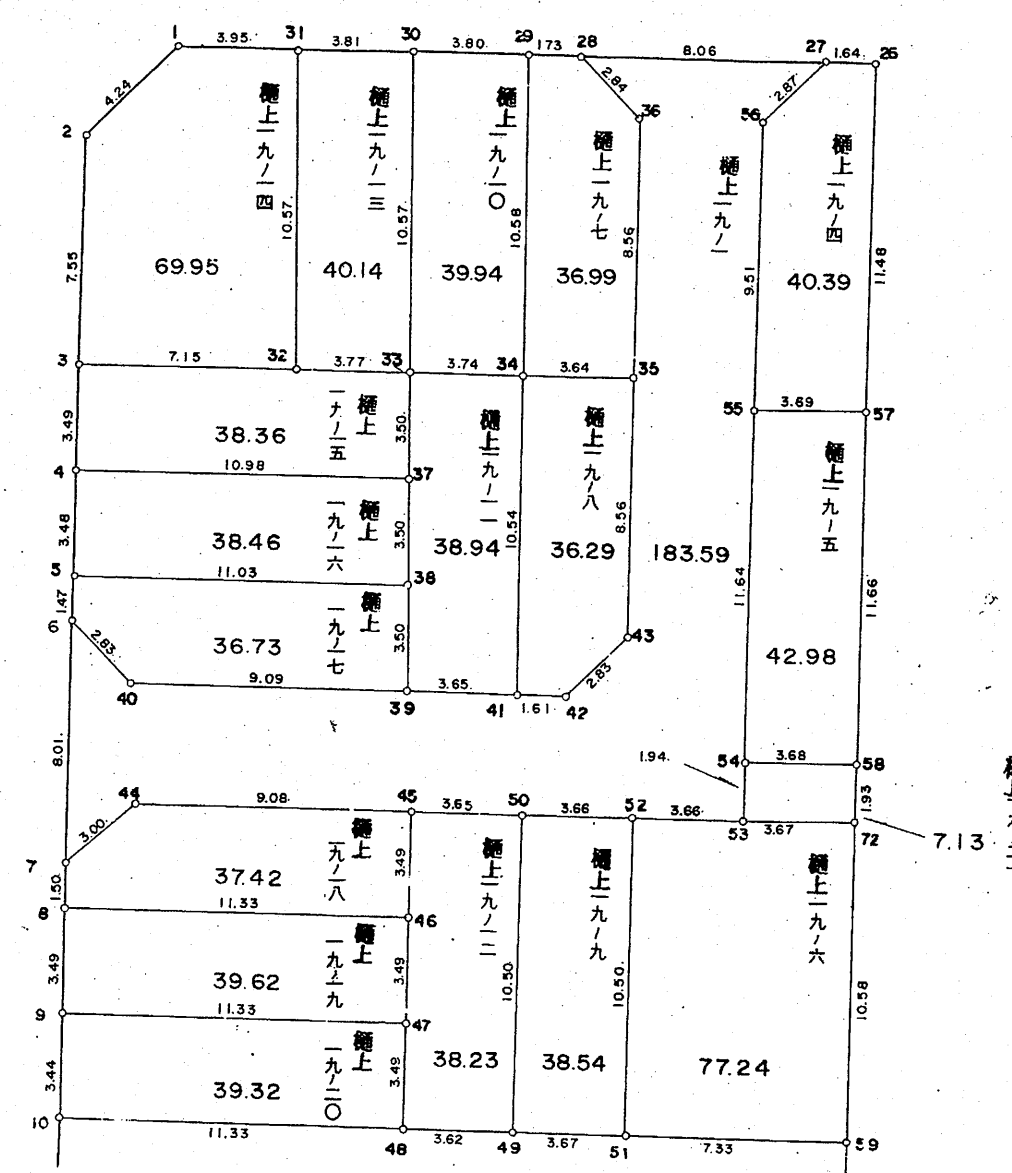

地区名	伏見西部第一地区土地区画整理事業		
図面の種別	画地出来形確認測量原図		
BLOCK NO	20, 21 22	縮尺	500分の1
京都市伏見西部区画整理事務所			

X1=117.4



X2=117.4

X1=117.5



X2=117.5

X1=117.6




X2=117.6

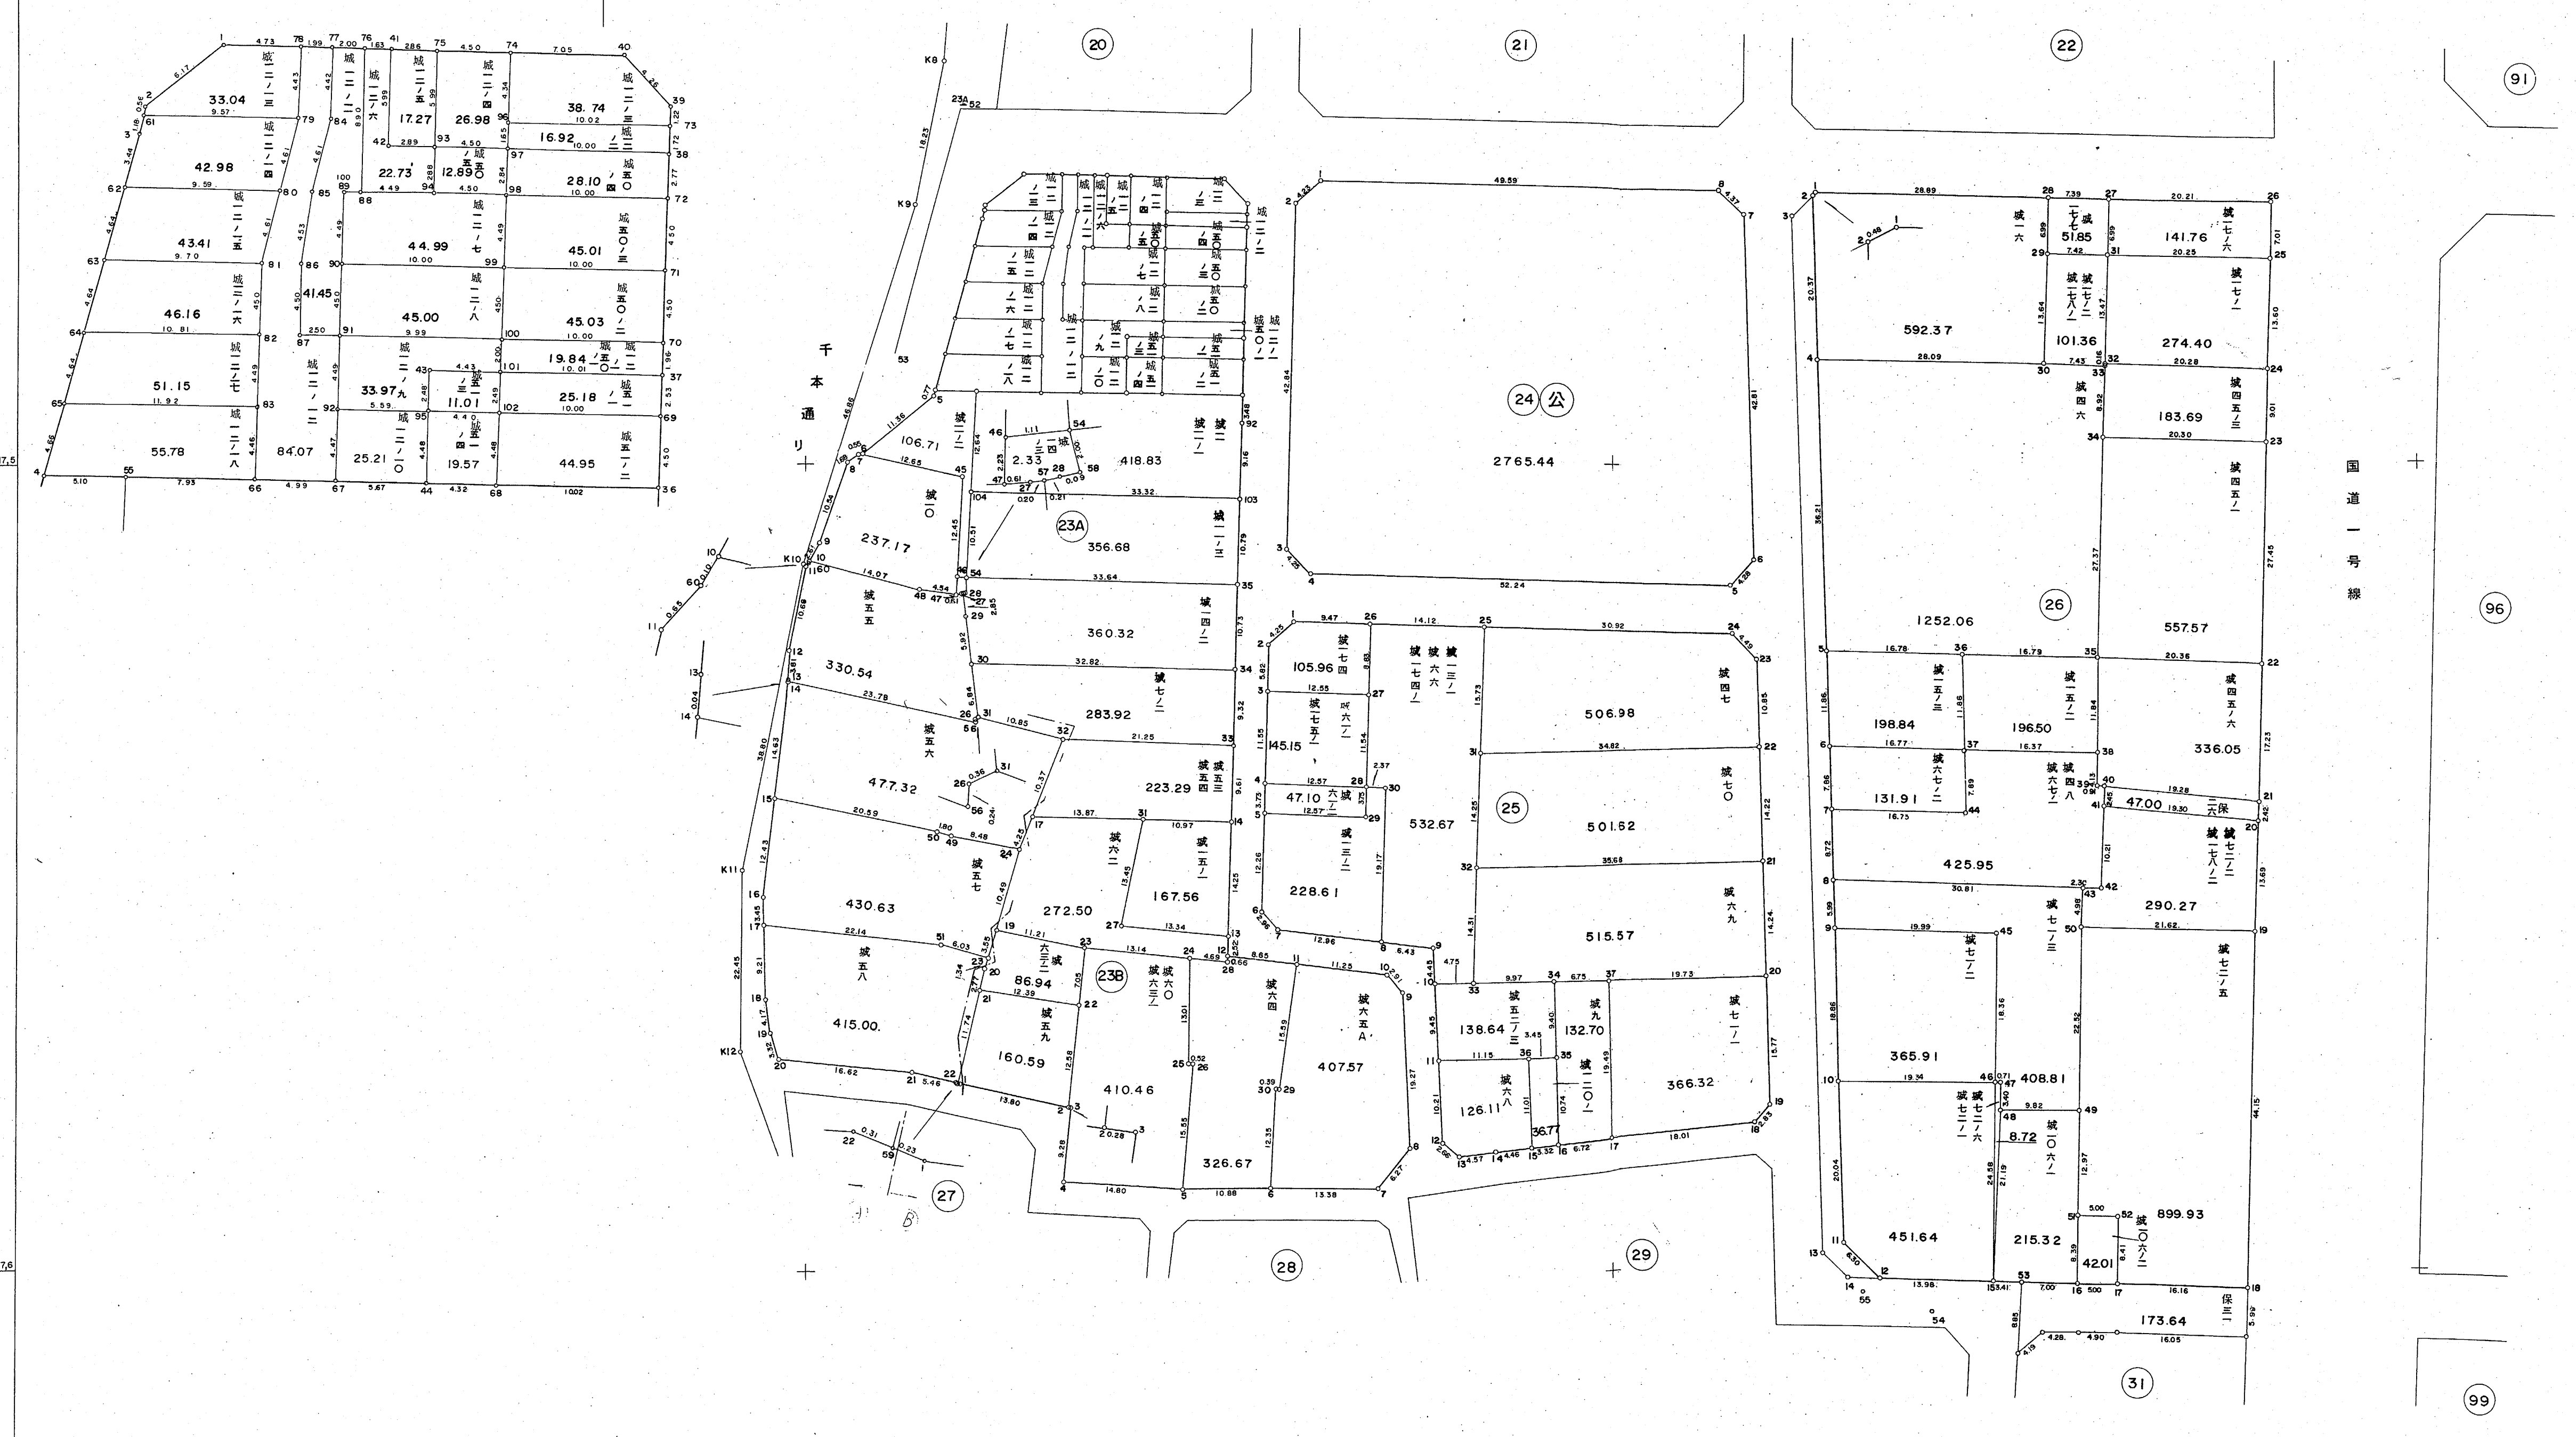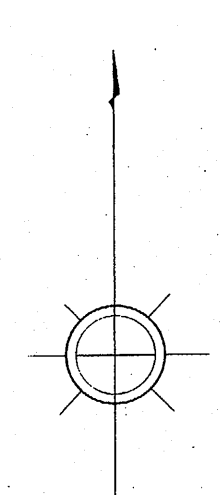



地区名	伏見西部第一地区土地区画整理事業		
図面の種別	画地出来形確認測量原図		
BLOCK NO	23A, 23B, 24, 25, 26	縮尺	500分の1
京都市伏見西部区画整理事務所			

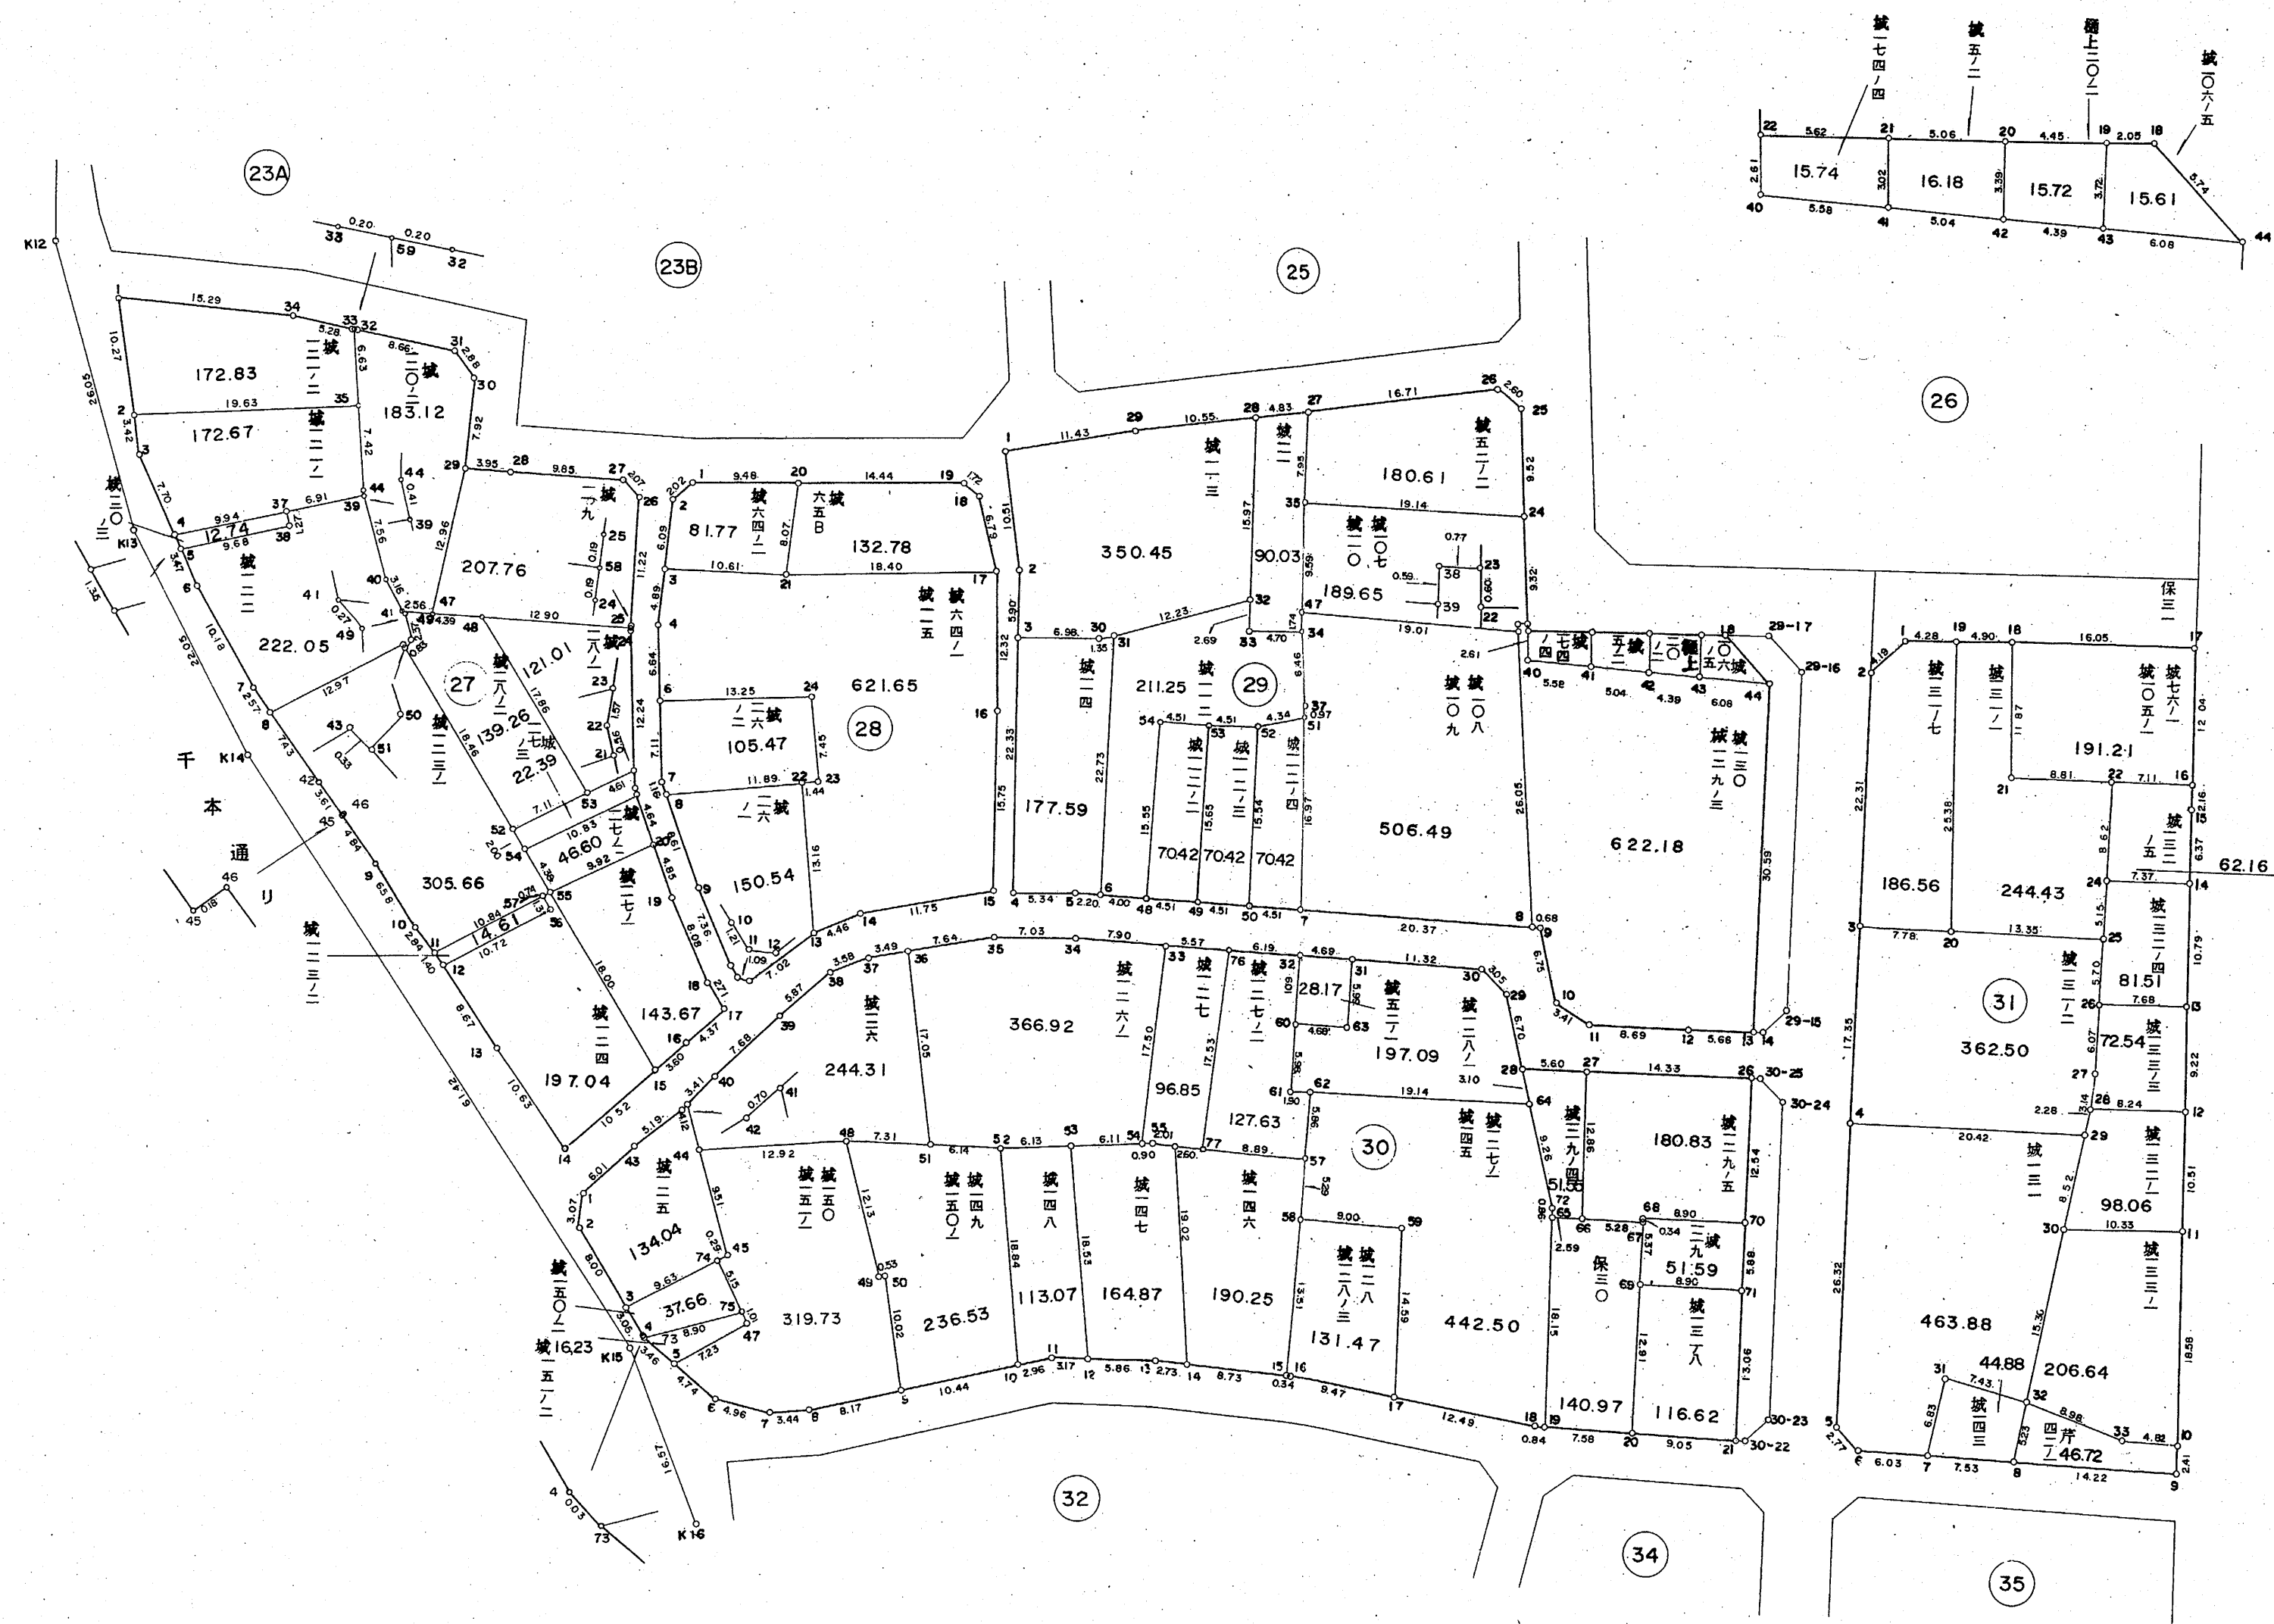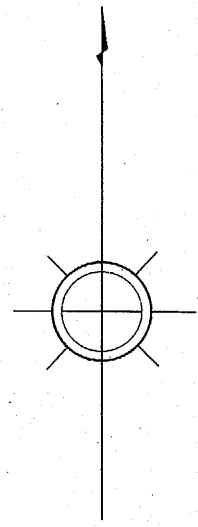



地区名	伏見西部第一地区土地区画整理事業			
図面の種別	画地出来形確認測量原図			
BLOCK NO	27, 28, 29 30, 31	縮尺	500分の1	
京都市伏見西部区画整理事務所				

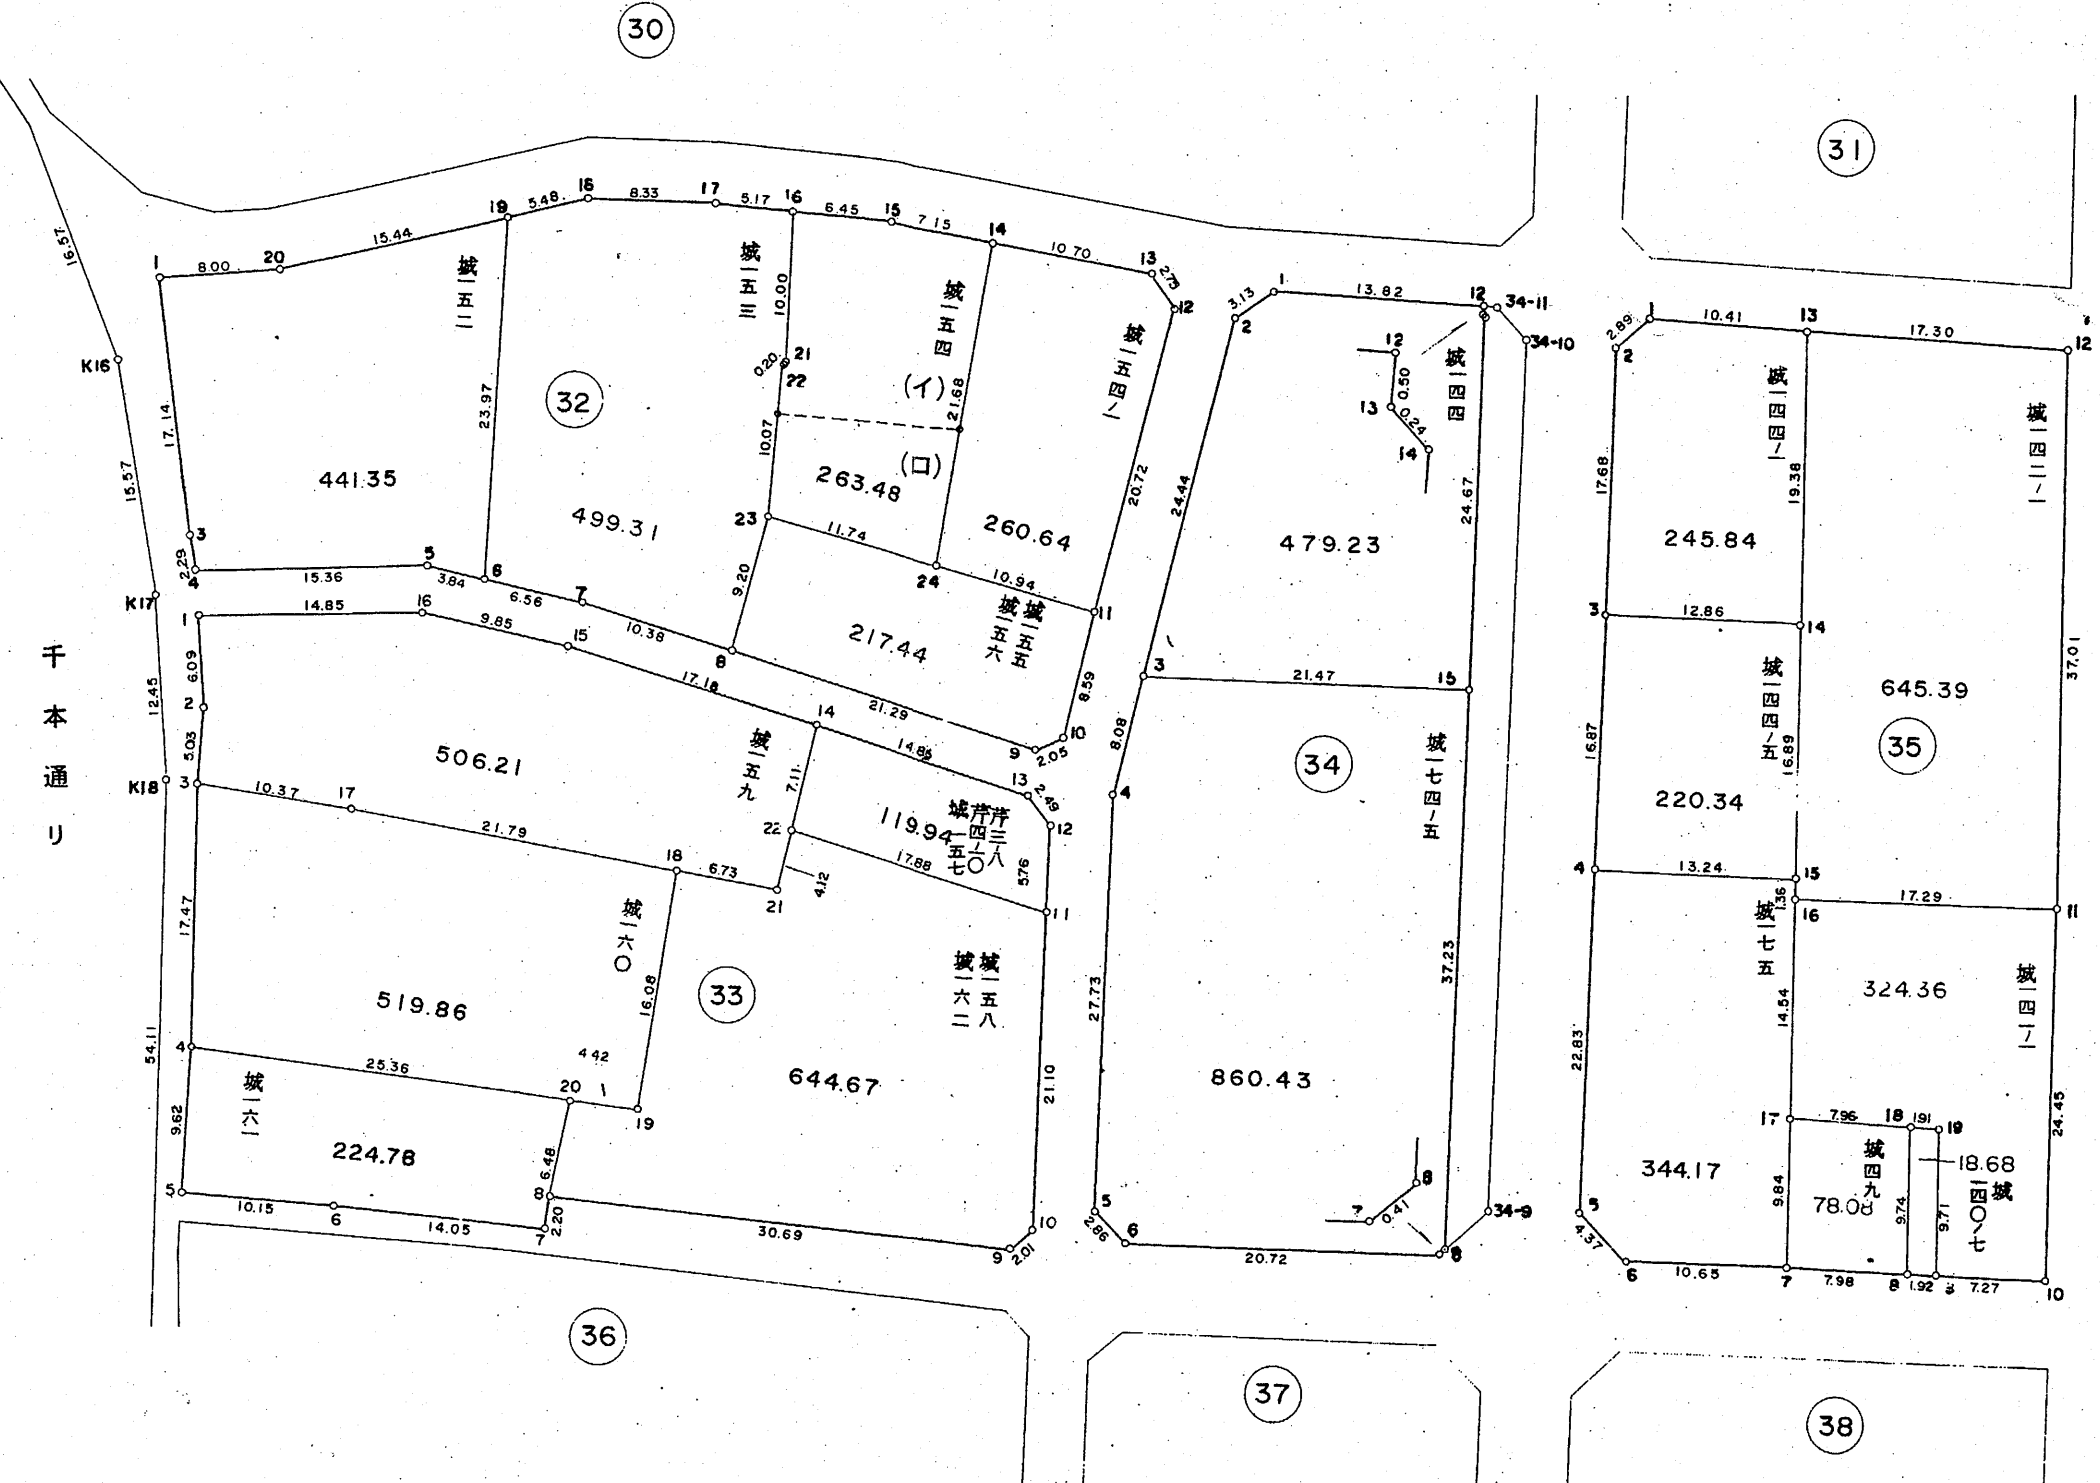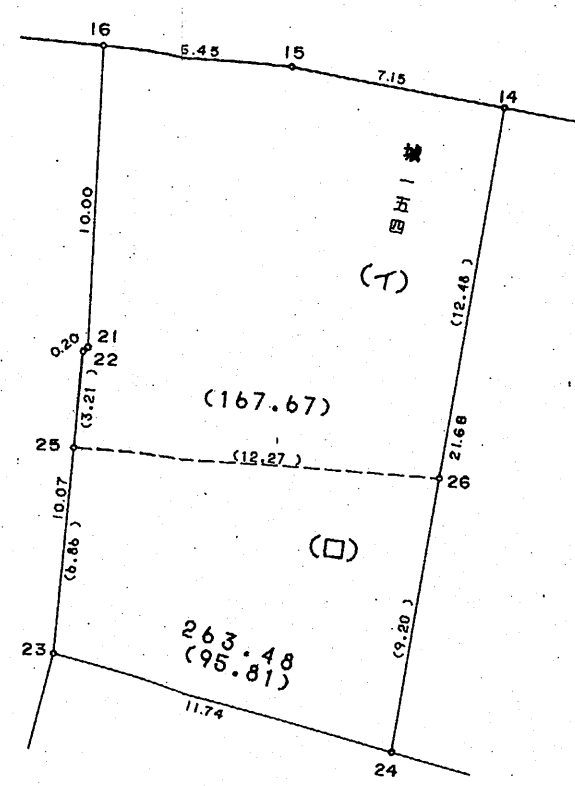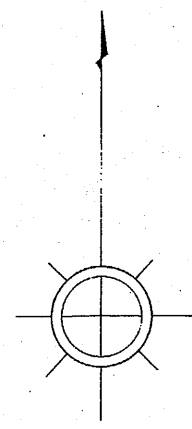



地区名	伏見西部第一地区土地区画整理事業		
図面の種別	露地出来形確認測量原図		
BLOCK NO	32, 33 34, 35	縮尺	500分の1
京都市伏見西部区画整理事務所			

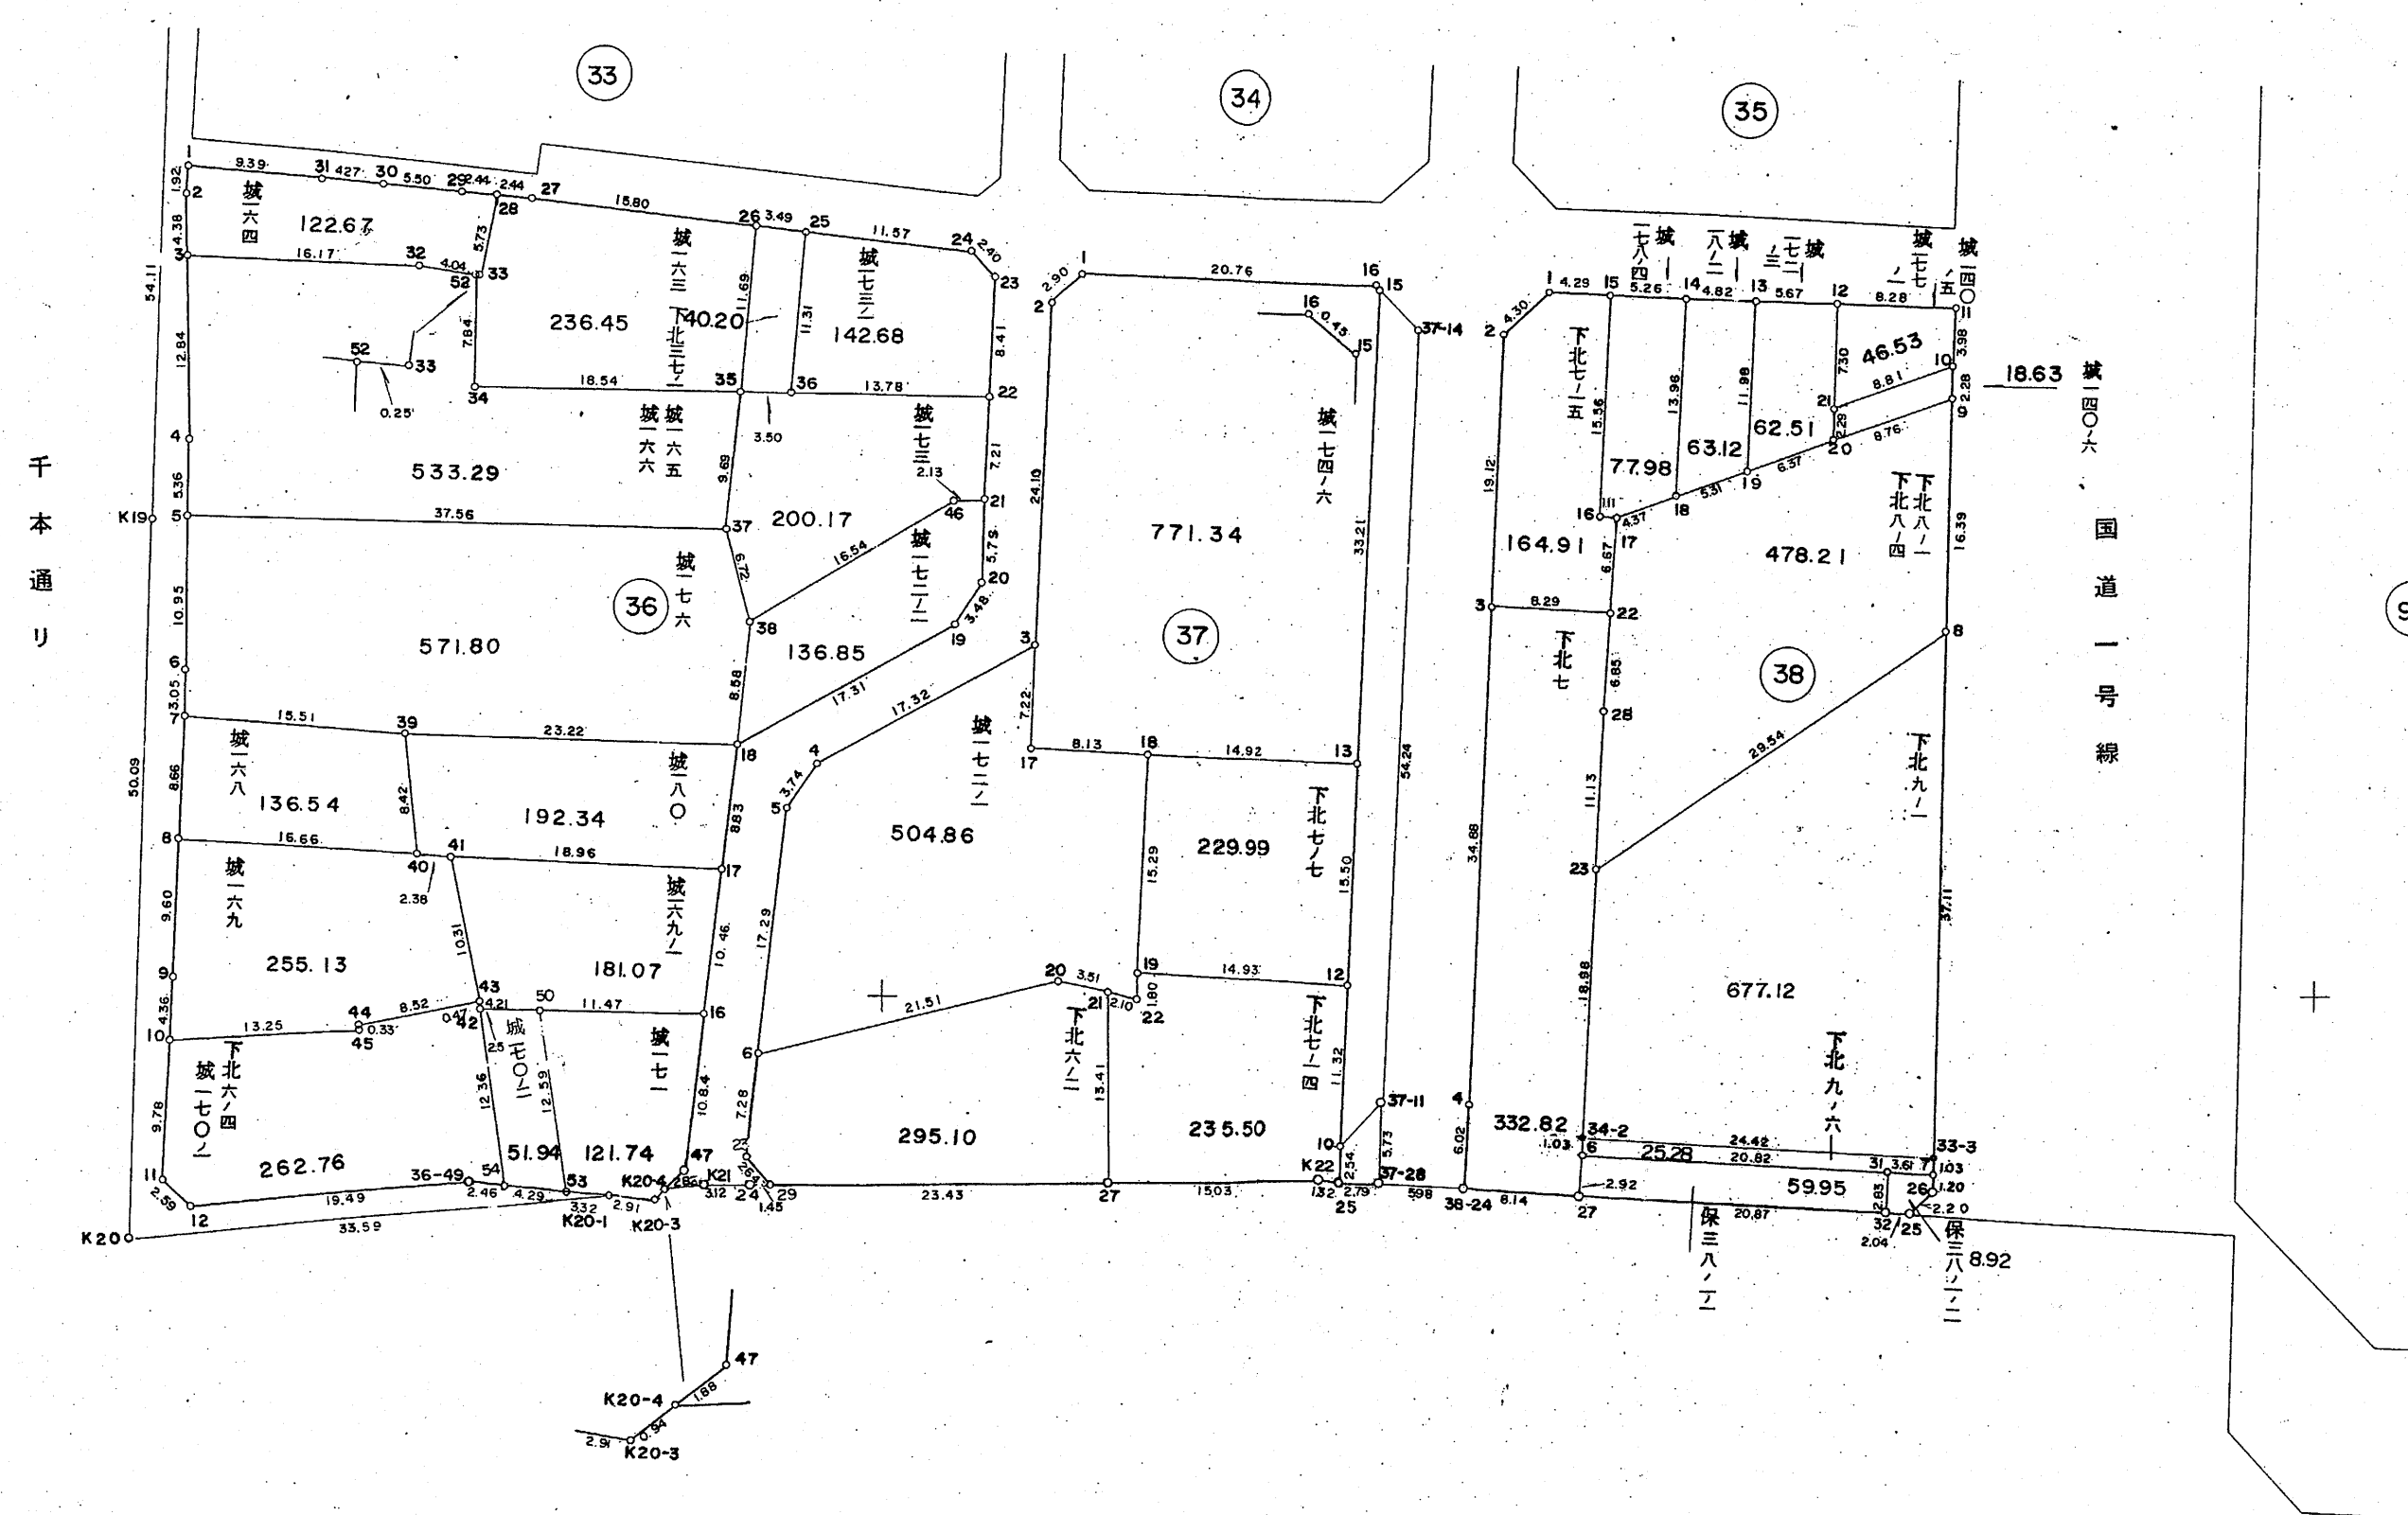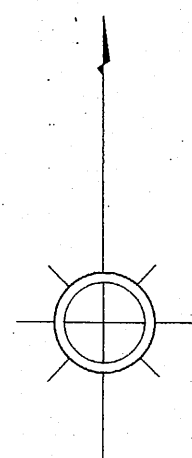


地区名	伏見西部第一地区土地区画整理事業		
図面の種別	画地出来形確認測量原図		
BLOCK NO	36, 37	縮尺	500分の1
京都市伏見西部区画整理事務所			

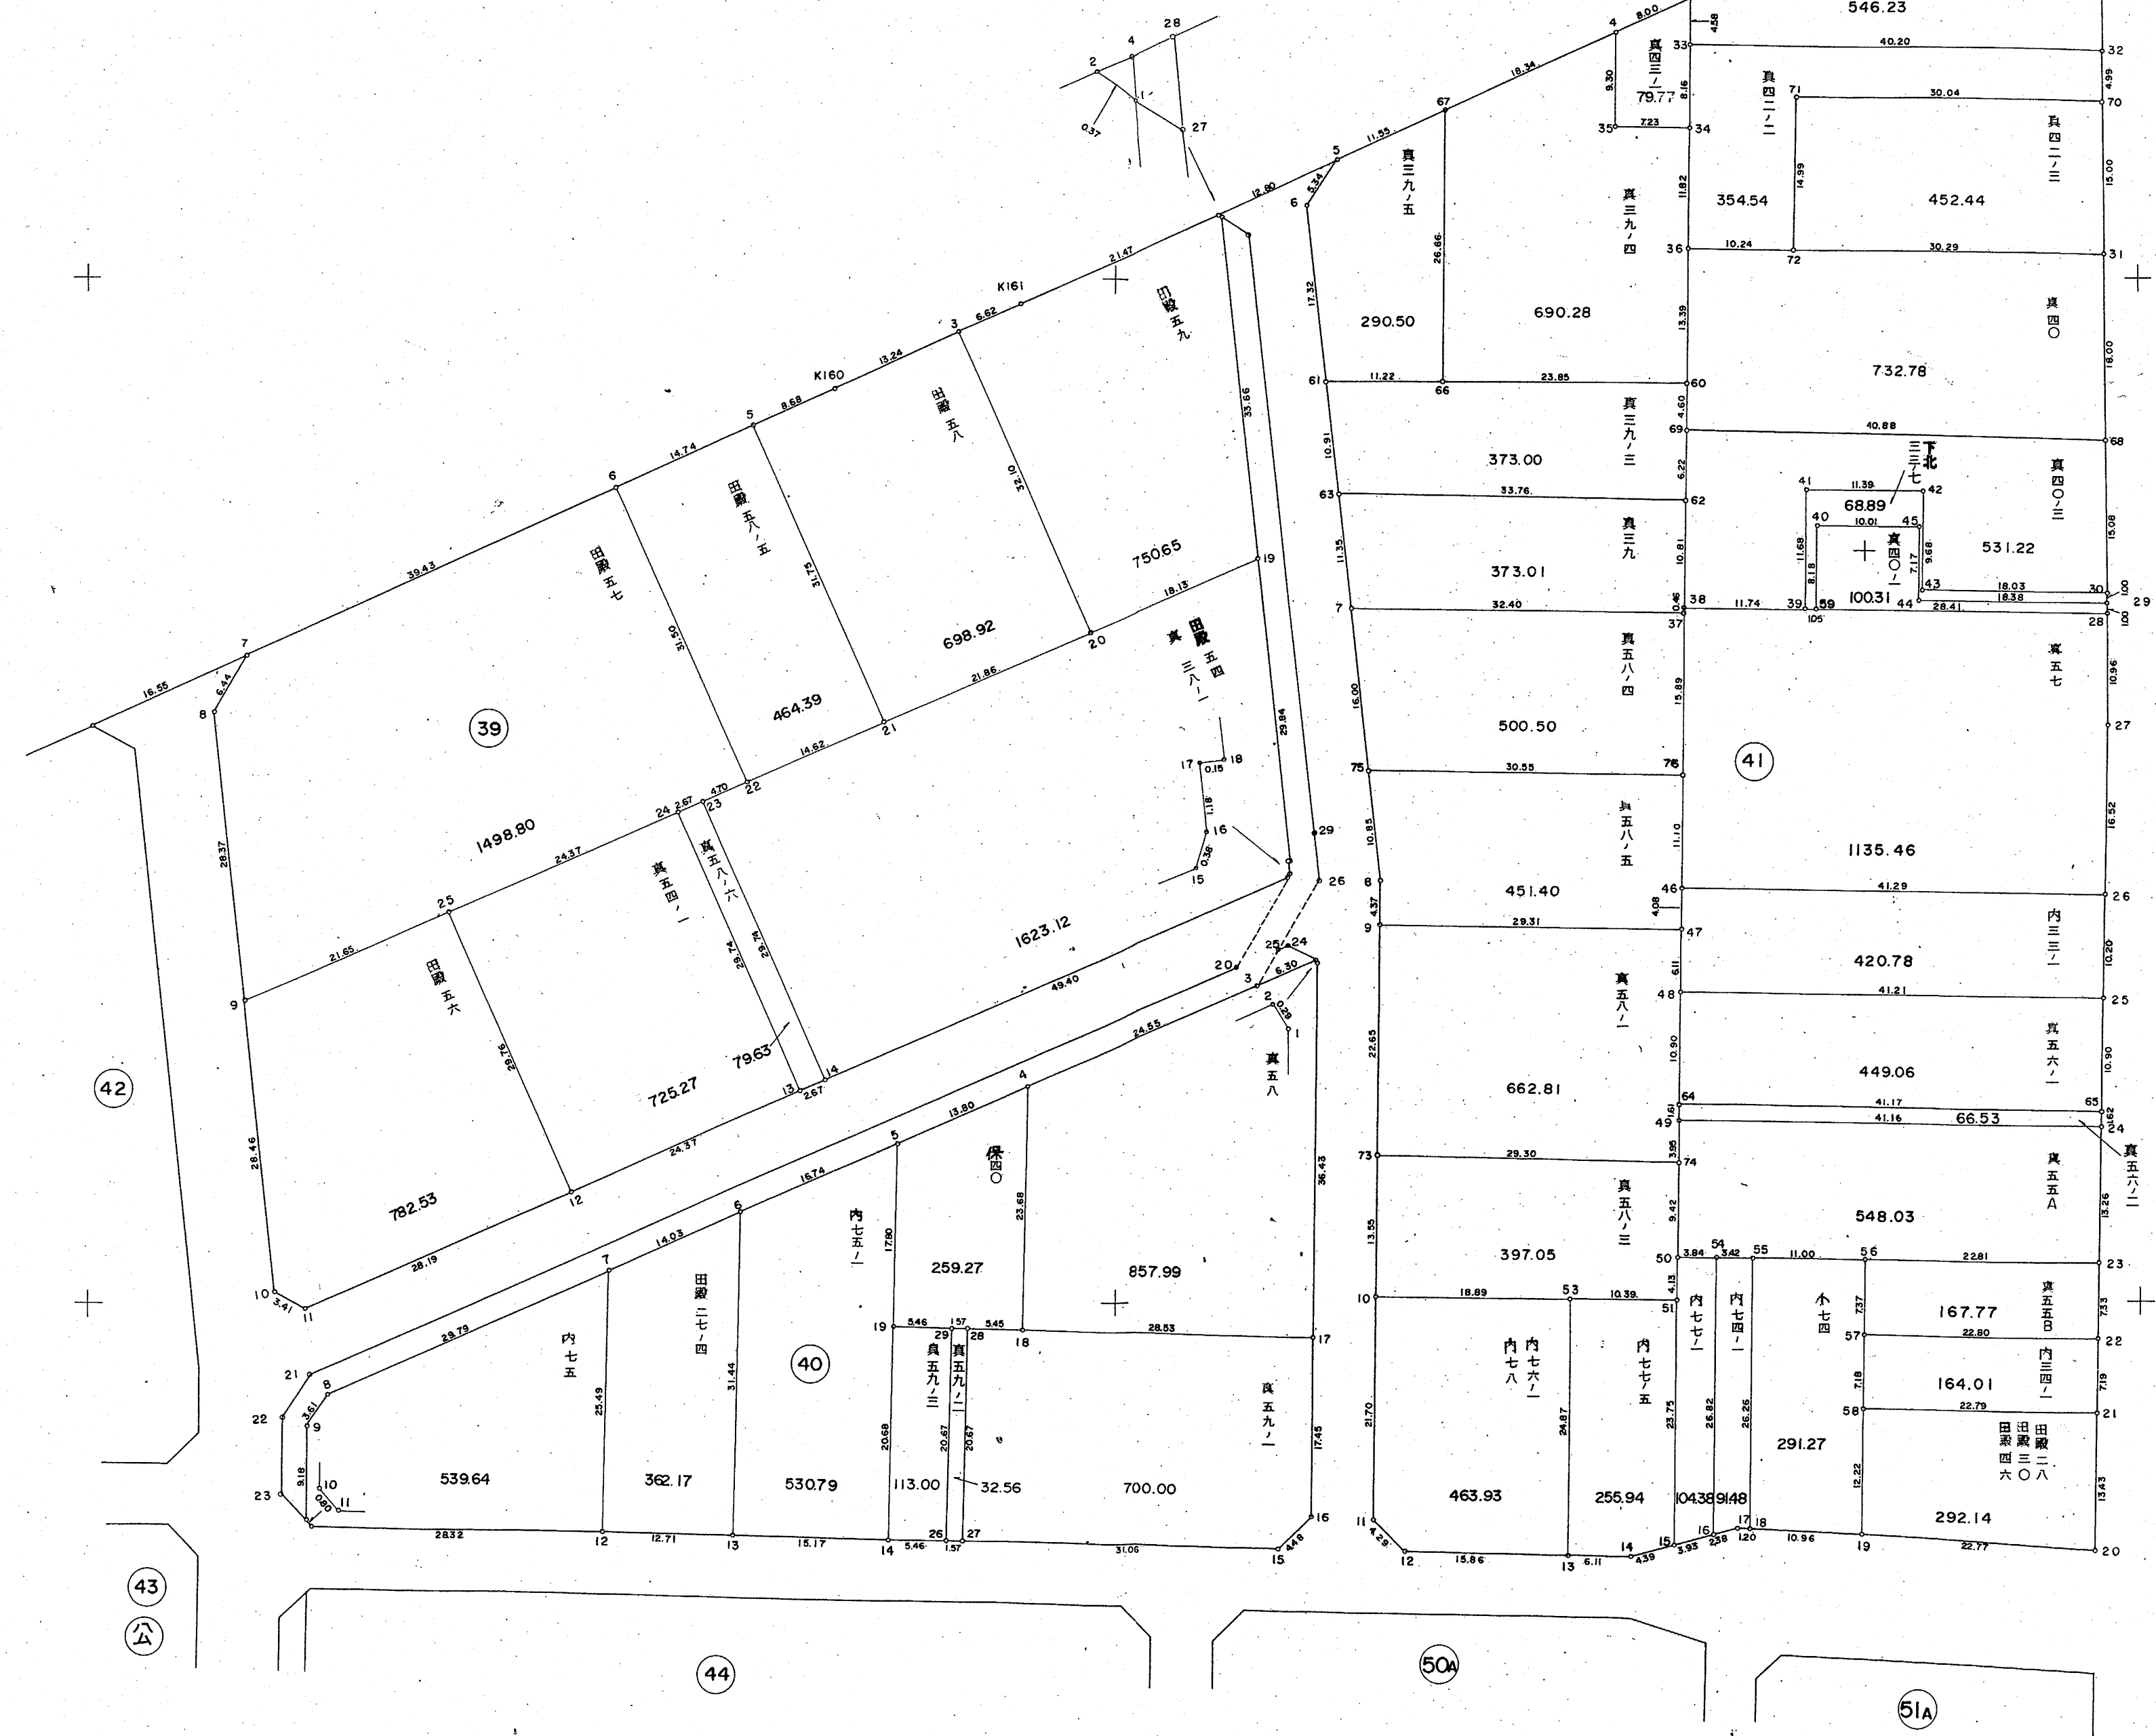
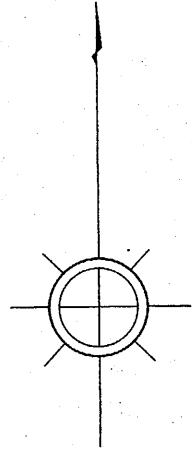


地区名	伏見西部第一地区土地整理事業		
図面の種類	面地出来形確認測量原図		
BLOCK NO	39,40,41	縮尺	500分の1
京都市伏見西部区画整理事務所			

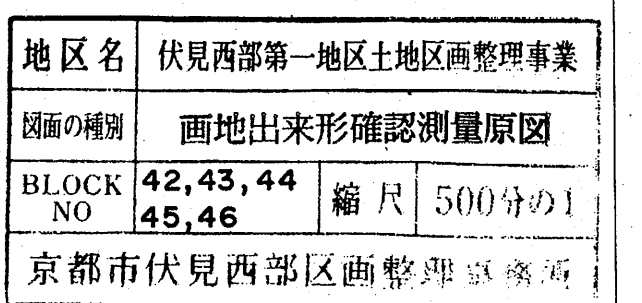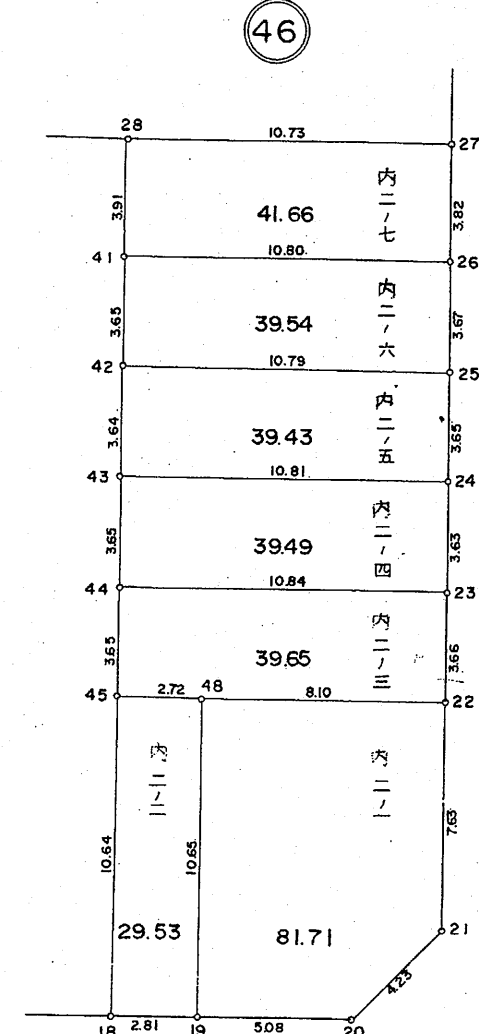


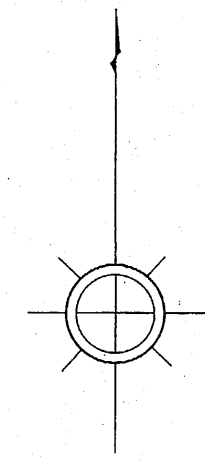


地区名	伏見西部第一地区土地画整理事業		
図面の種別	画地出来形確認測量原図		
京都市伏見西部区画整理事務所			

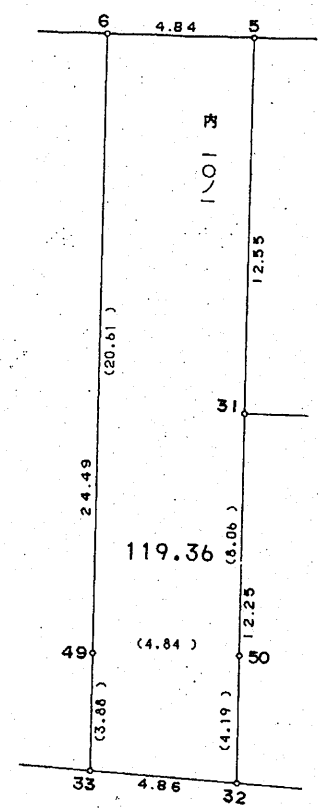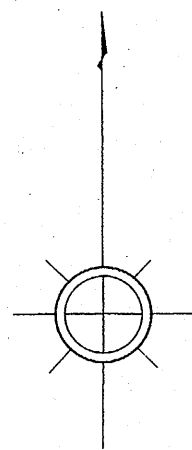


地区名	伏見西部第一地区土地画整理事業		
図面番号	画地出来形確認測量原図		
BLOCK NO.	48, 49, 54	縮尺	500分の1
	55, 57, 58		
京都市伏見西部区画整理事務所			

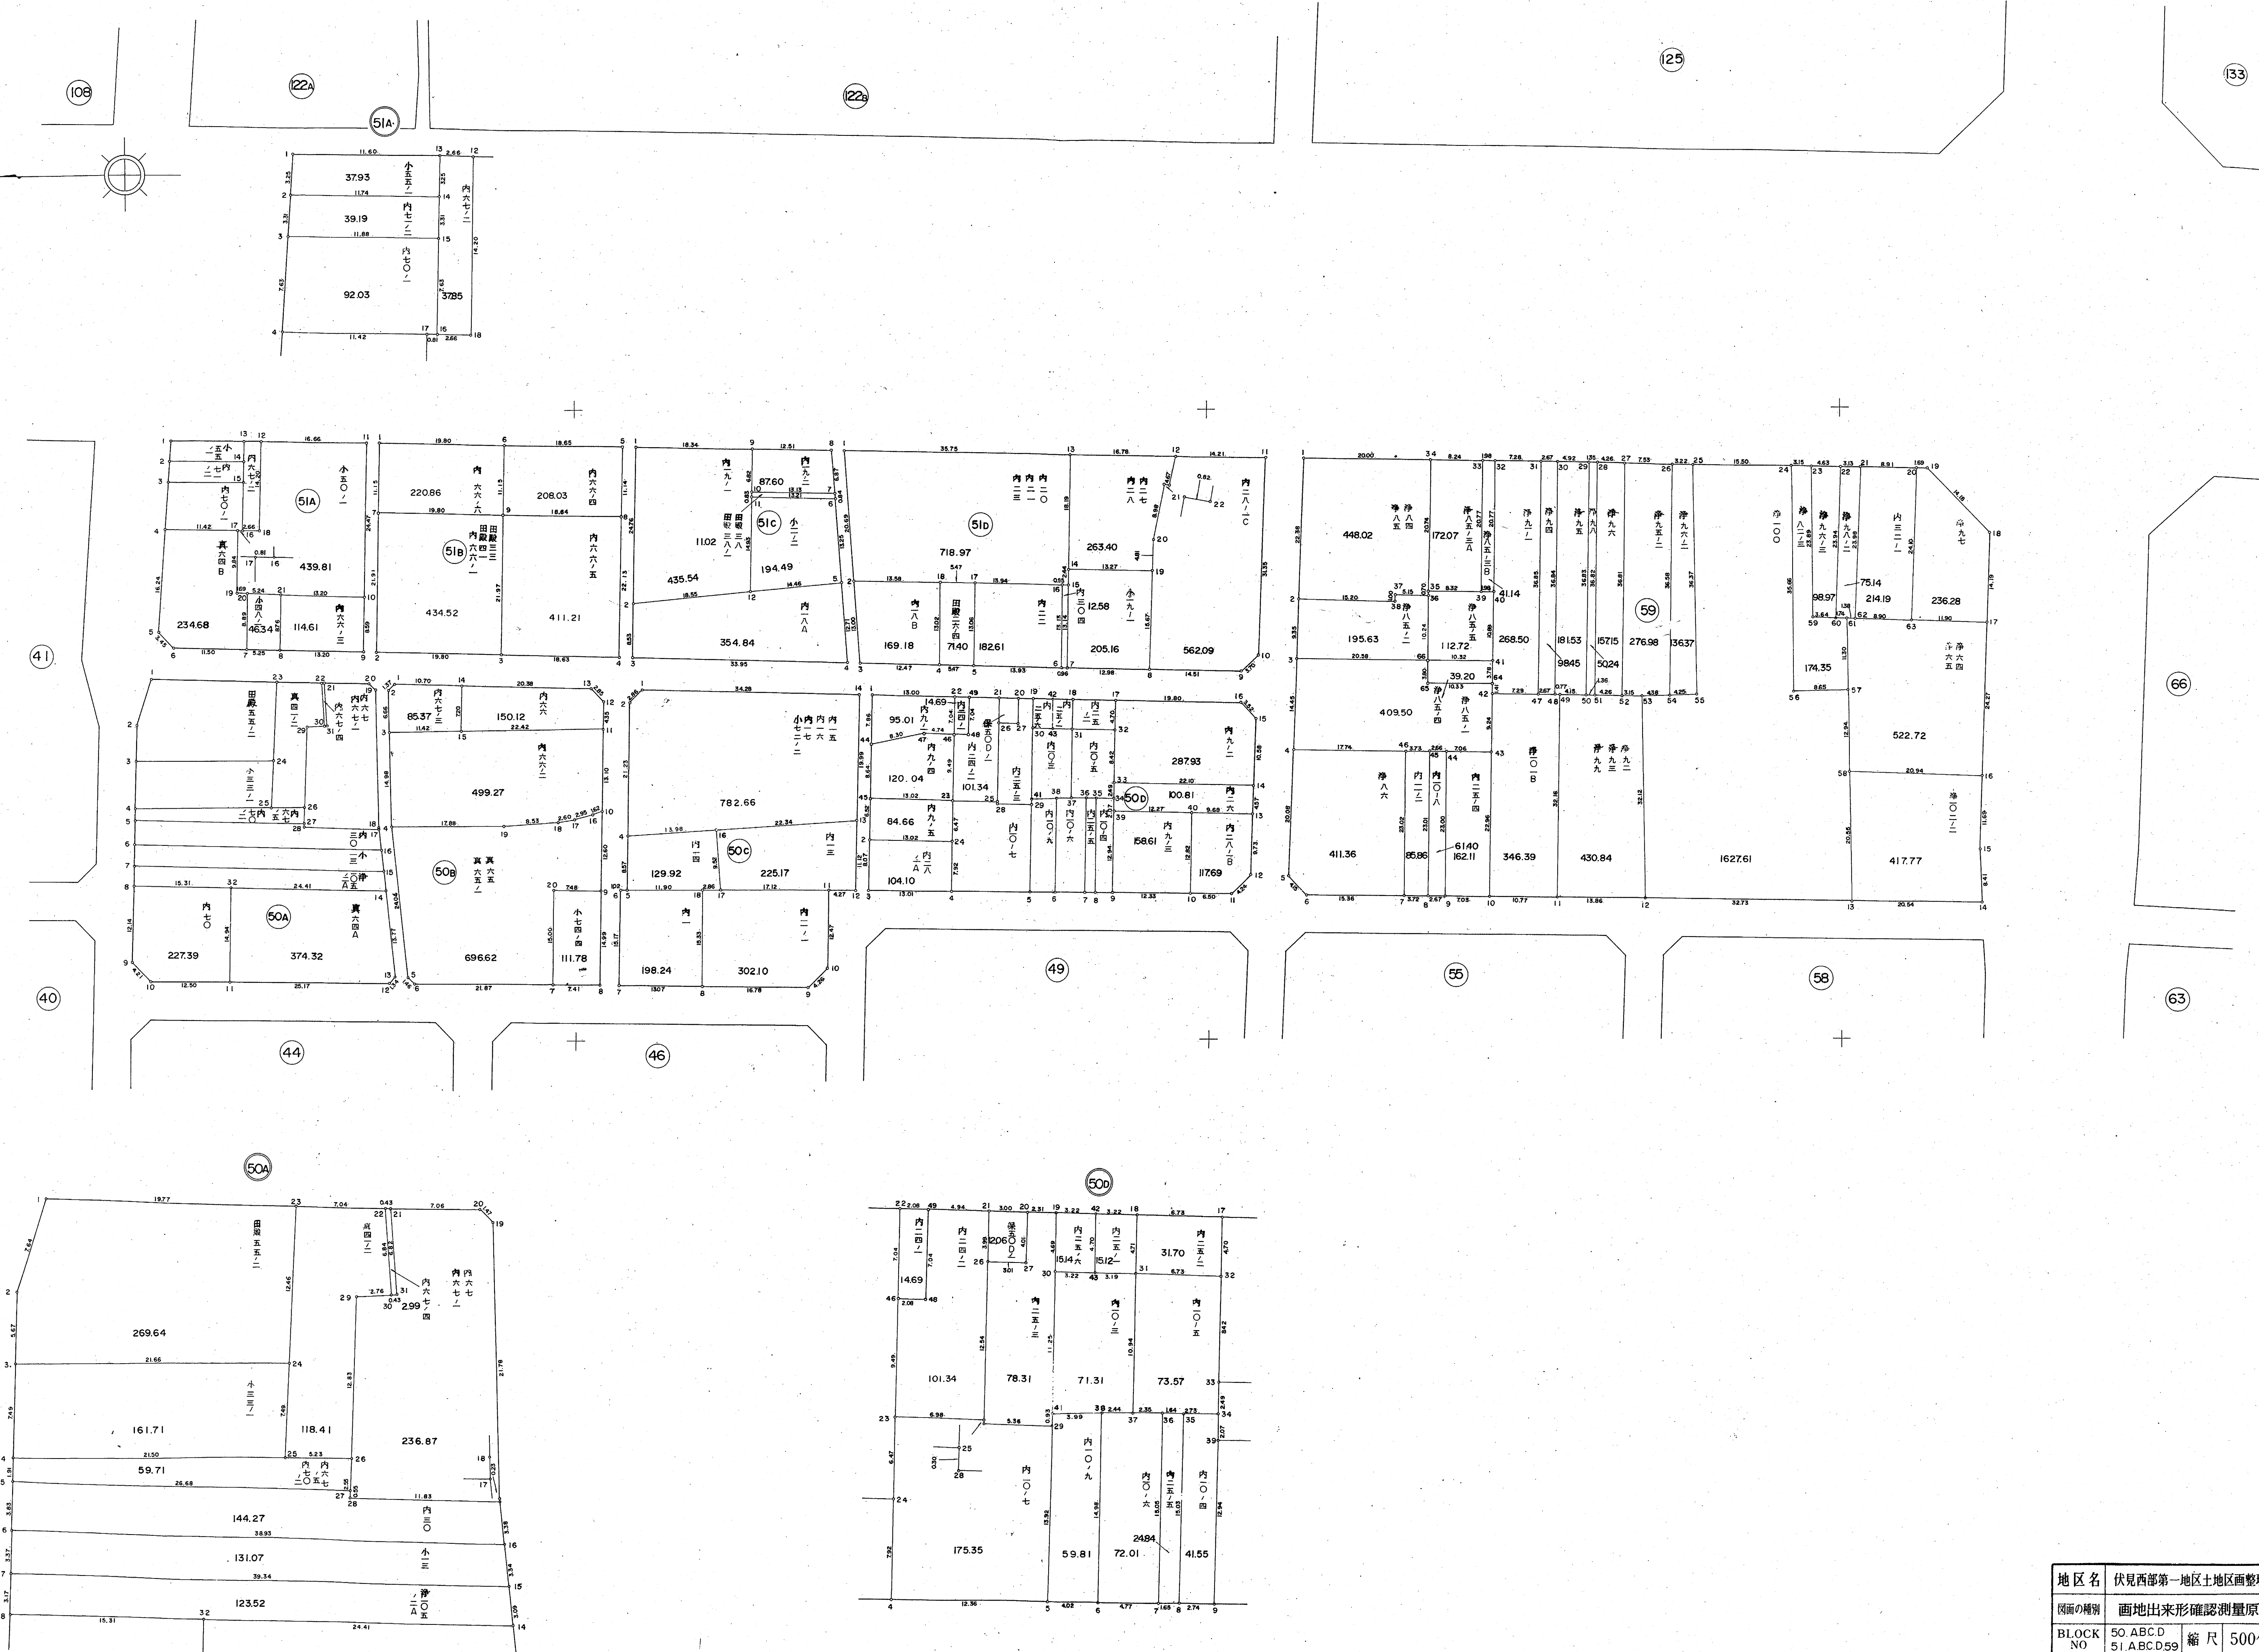

地区名	伏見西部第一地区土地画整理事業		
図面の種別	画地出来形確認測量原図		
BLOCK No	50 ABCD	縮尺	500分の1
	51 ABCD 59		
京都市伏見西部区画整理事務所			

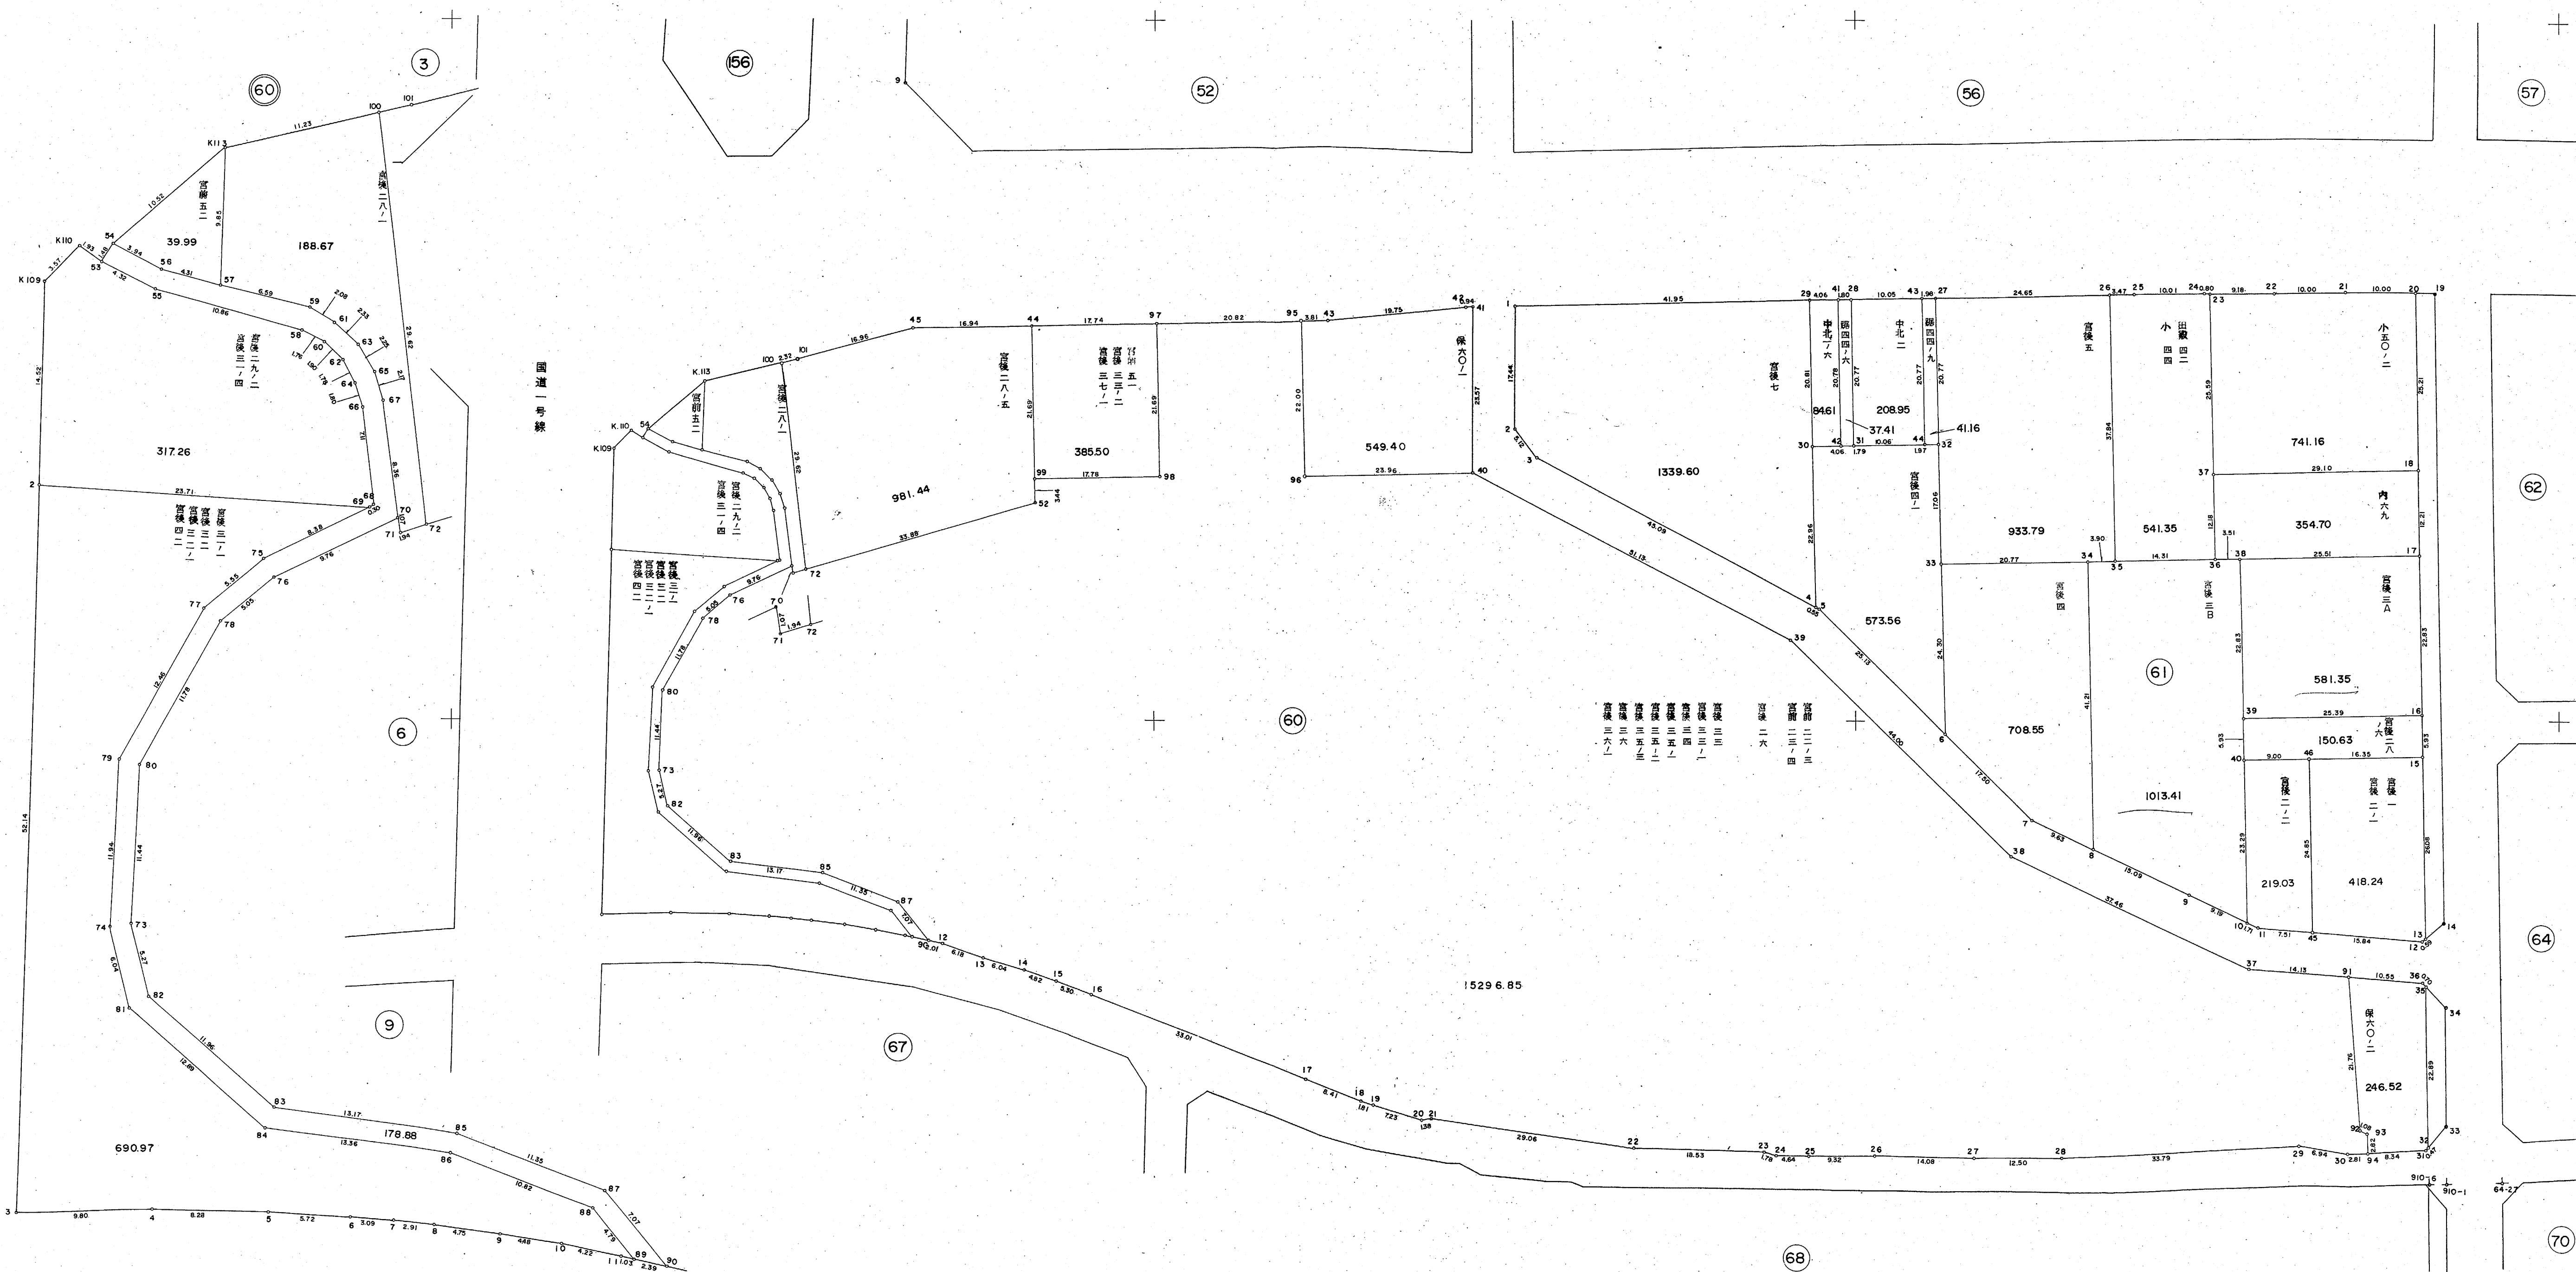16

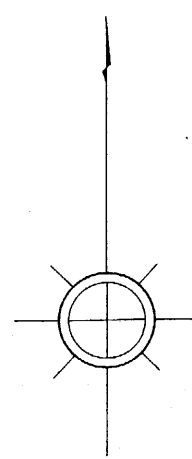

56

57

58

59

61






60

68



70

72A

73

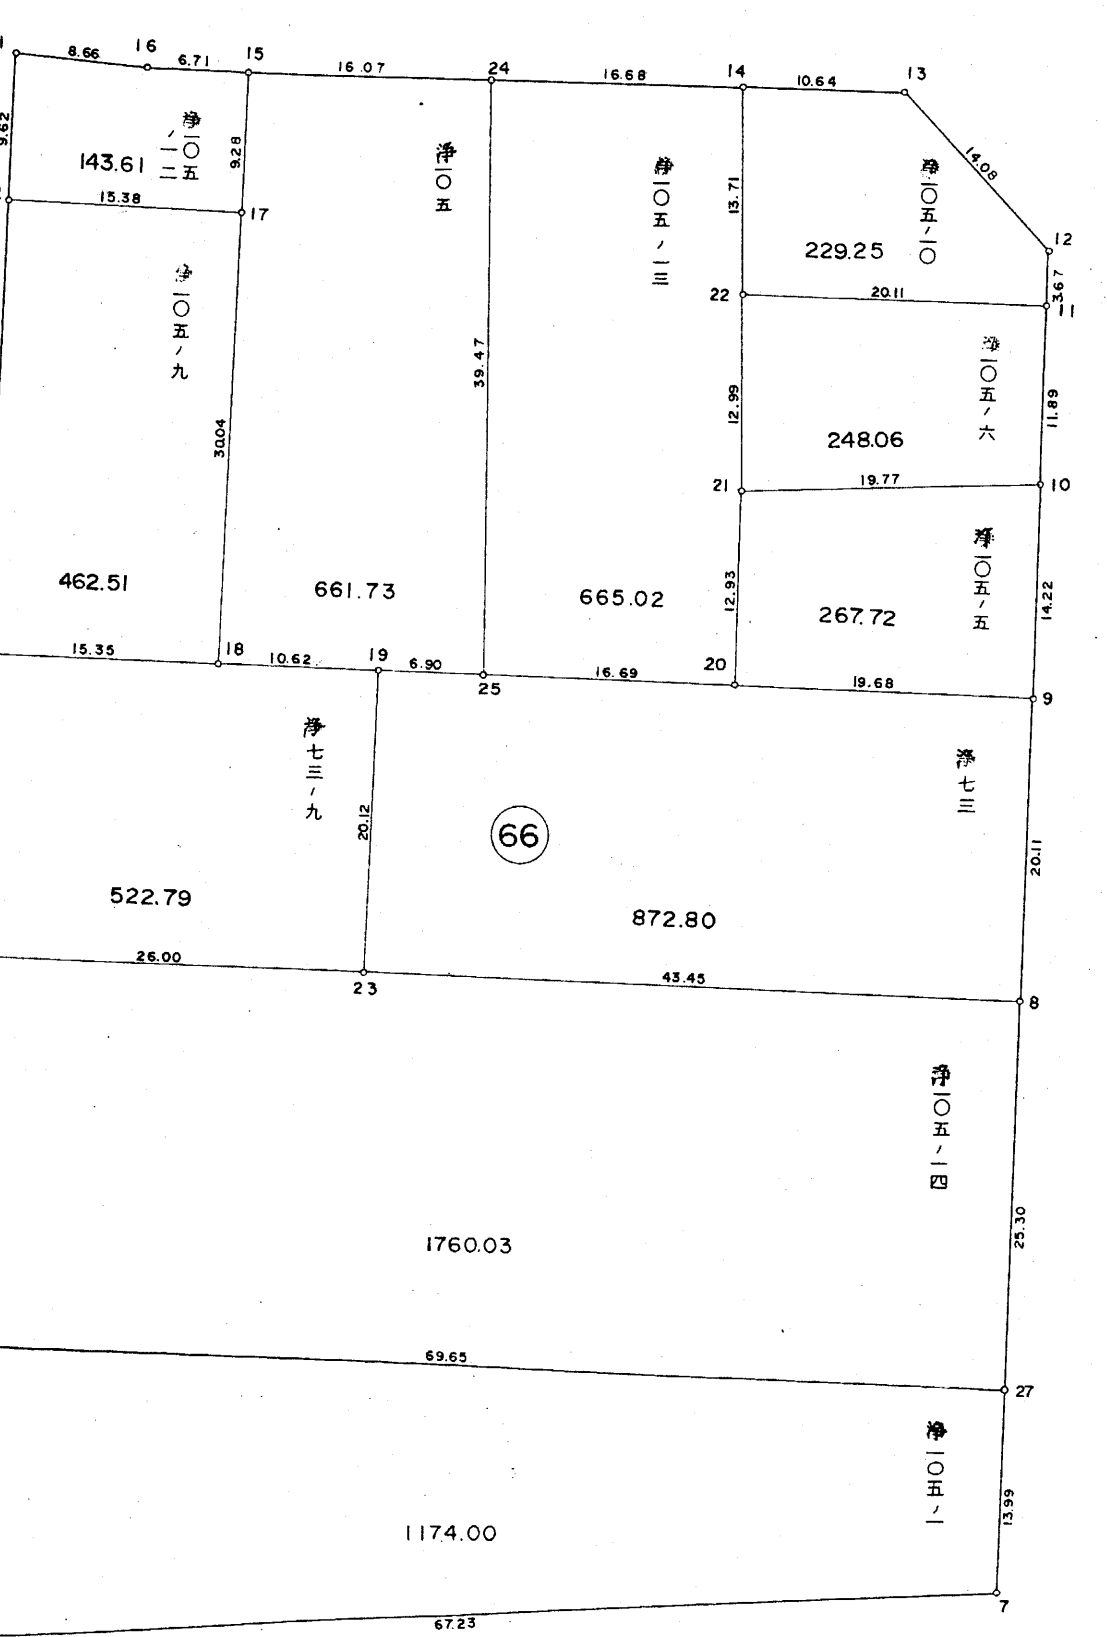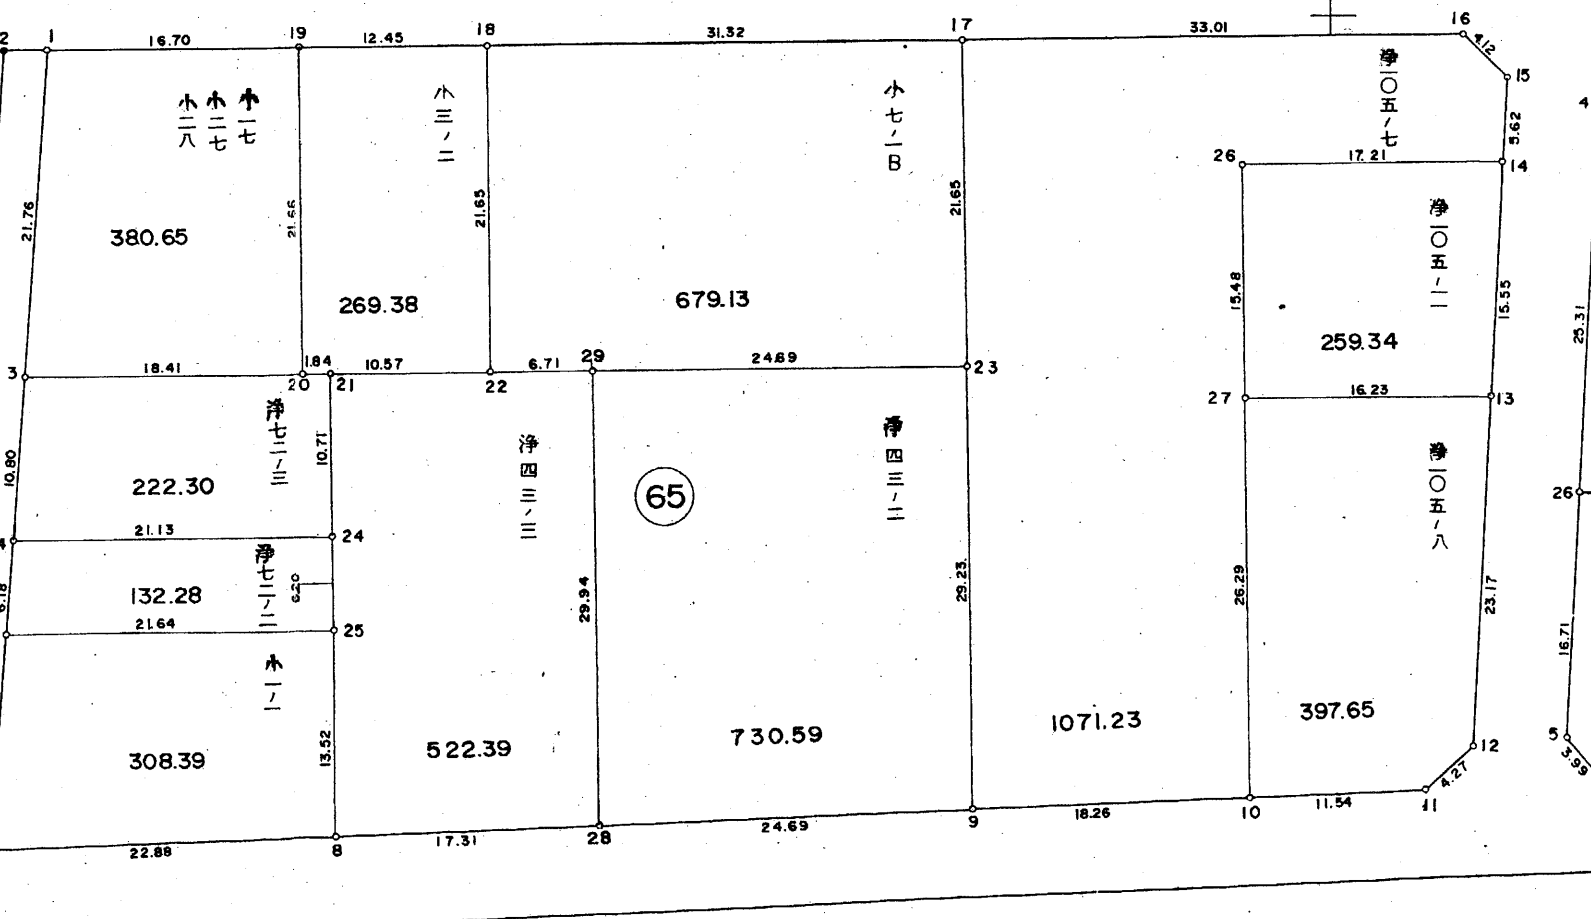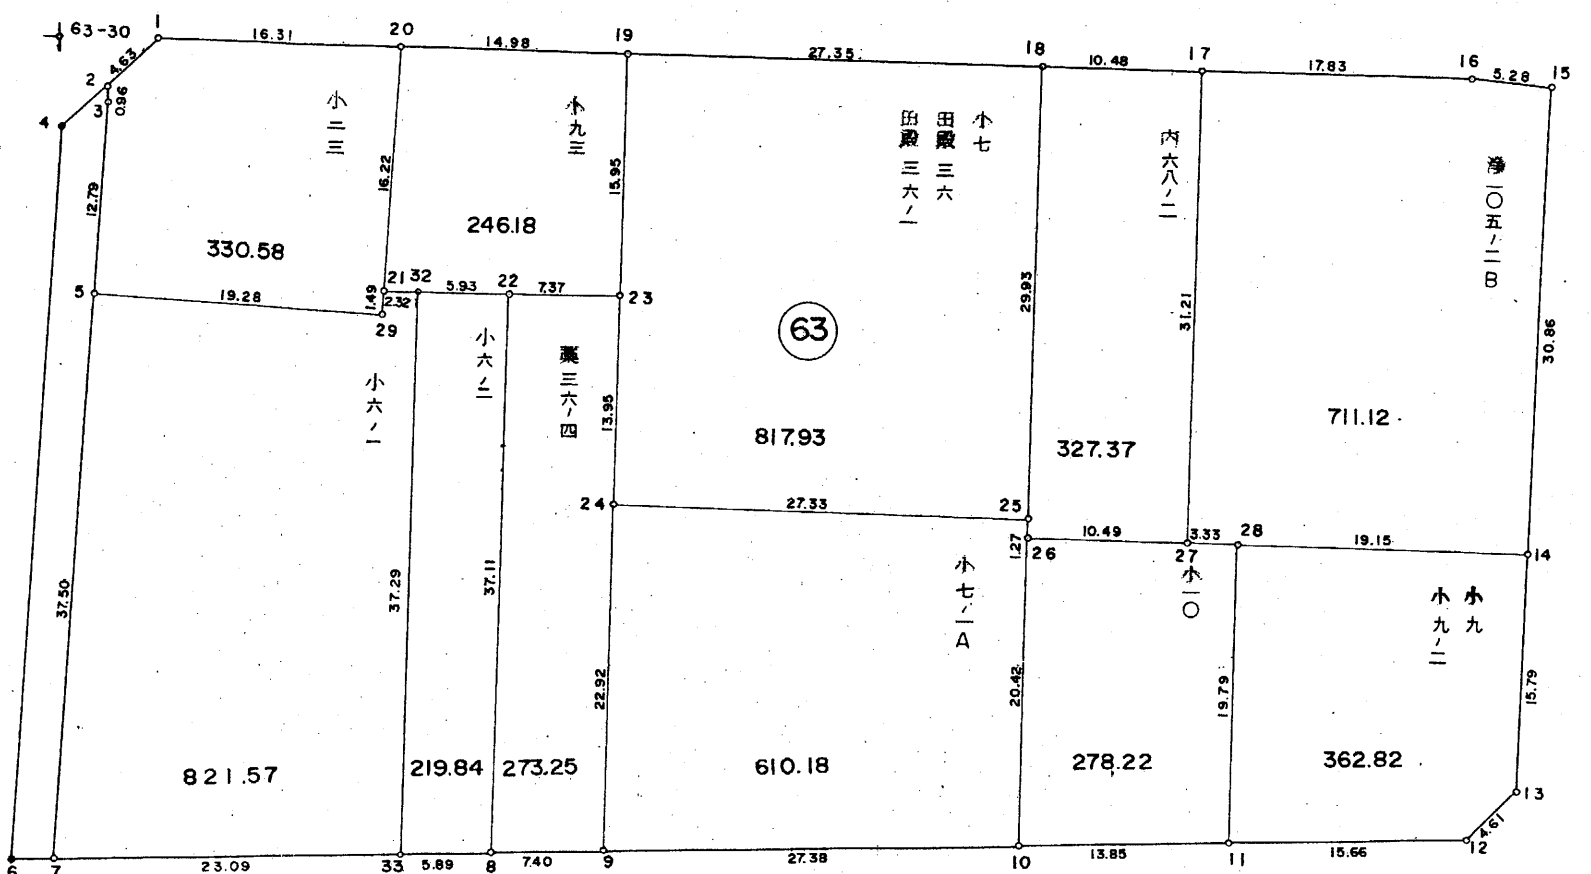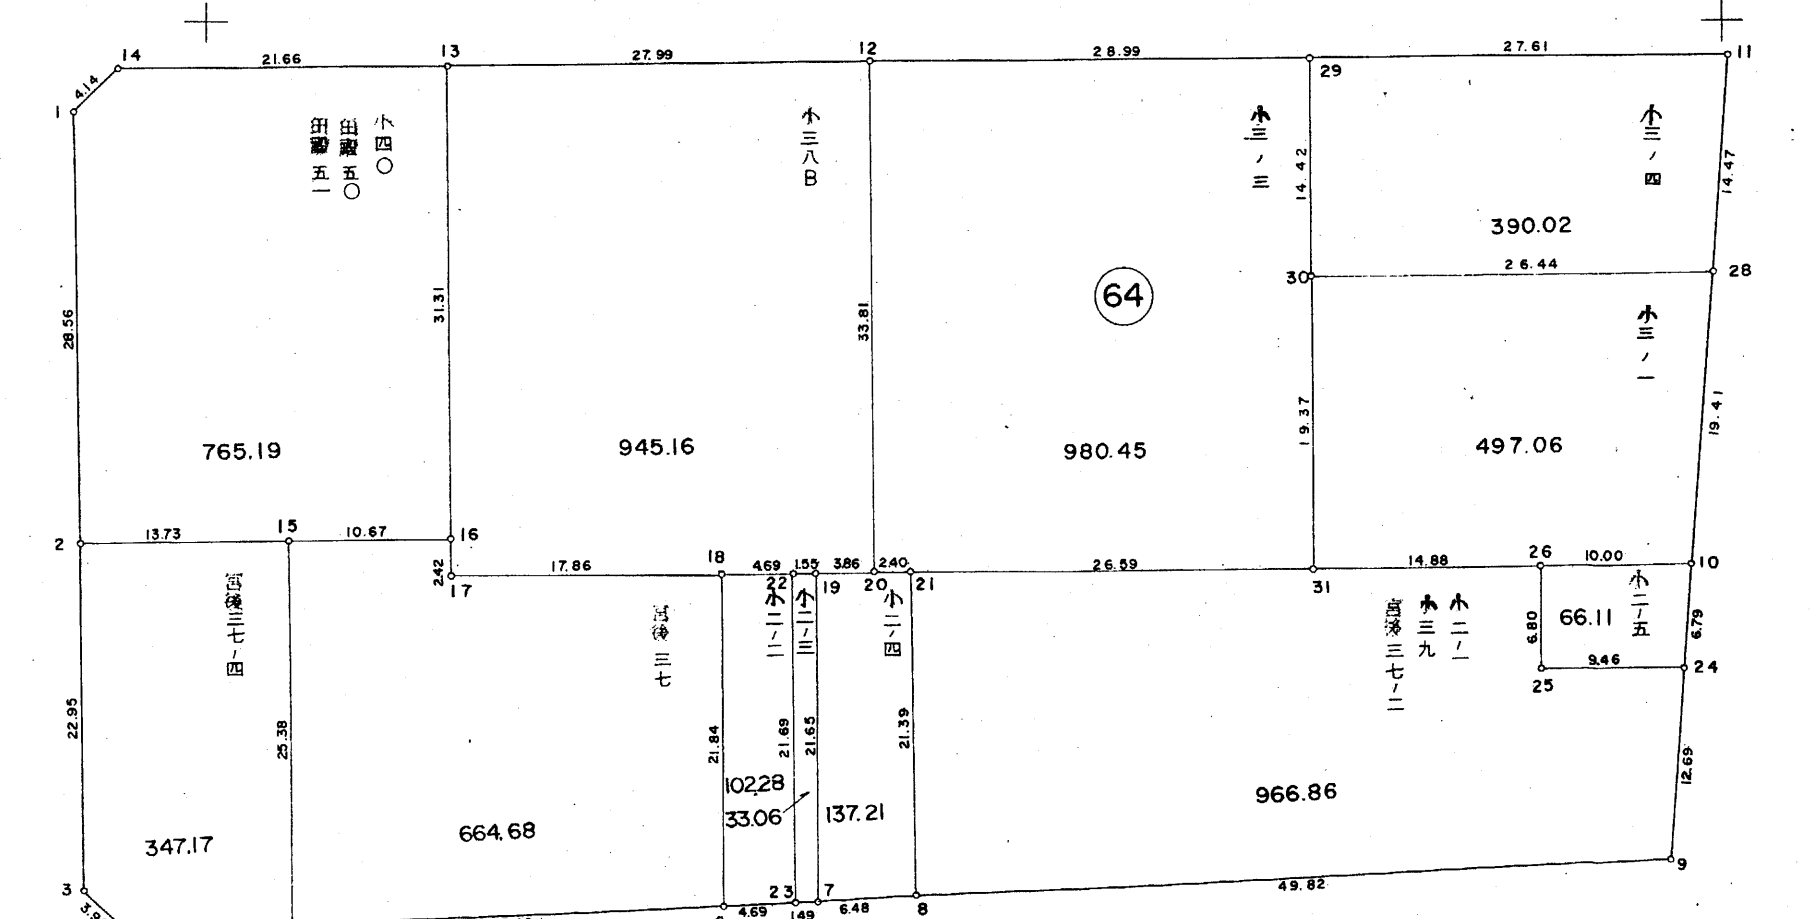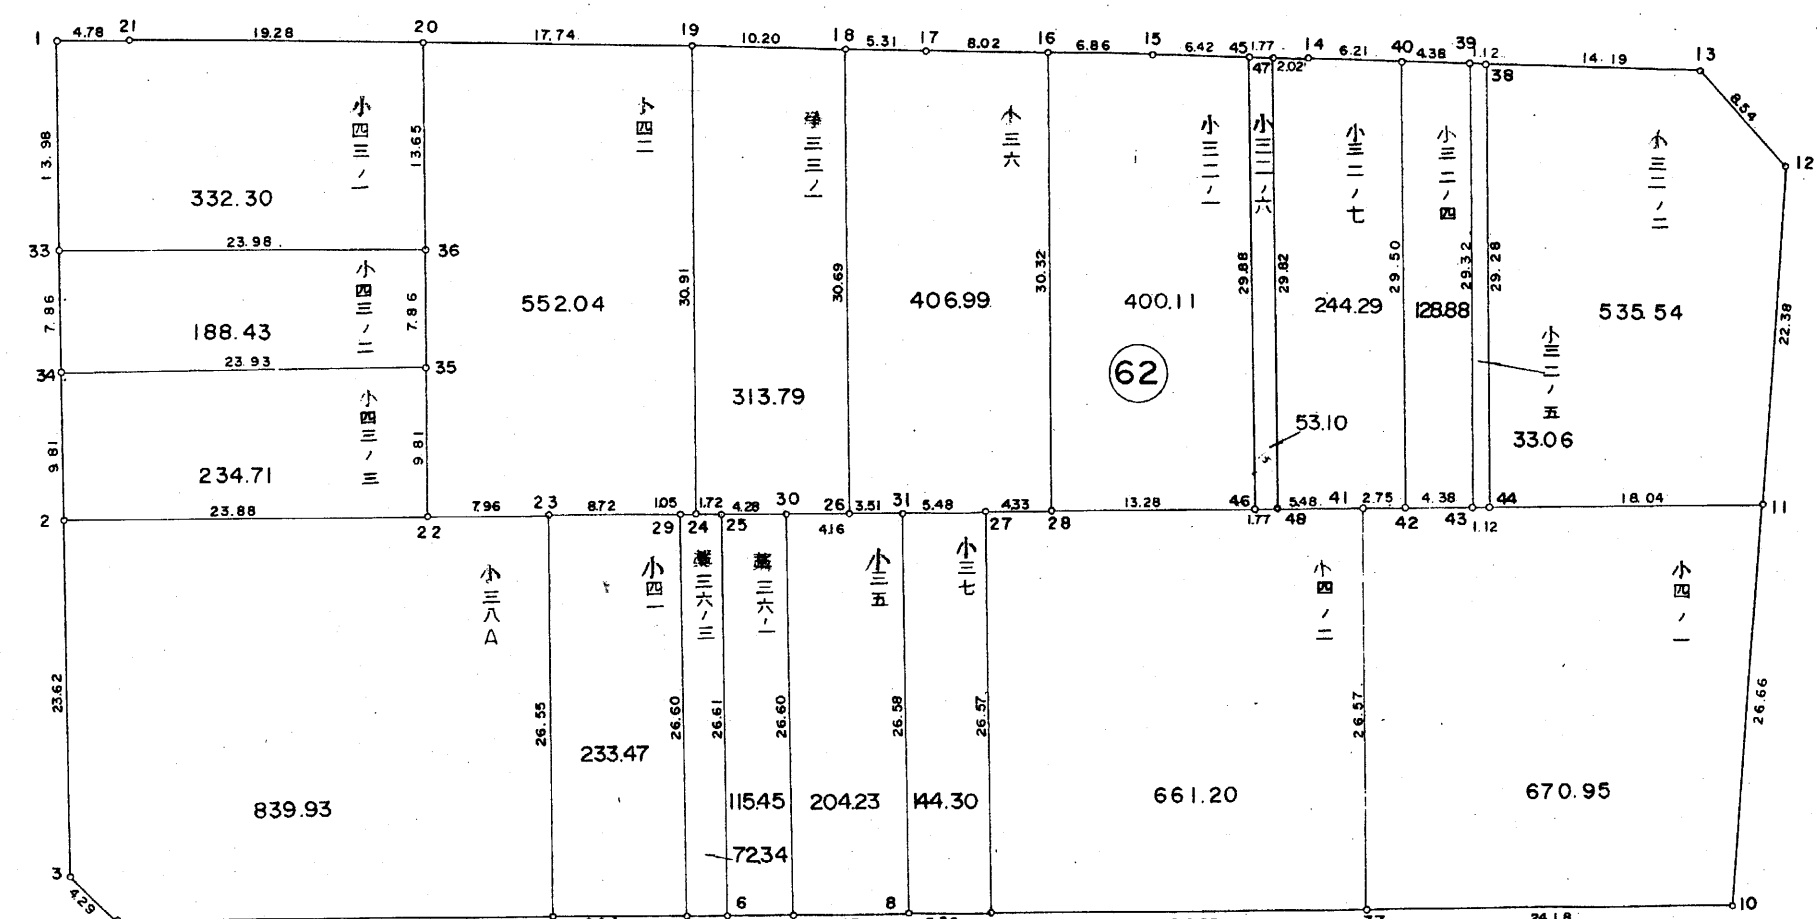


地区名 伏見西部第一地区土地整理事業
図面の種類 画地出来形確認測量原図
BLOCK NO. 62, 63, 64 縮尺 500分の1
NO. 65, 66
京都市伏見西部区画整理事務所

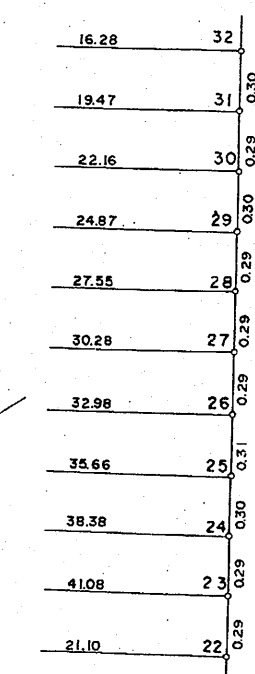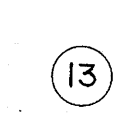




地区名	伏見西部第一地区土地整理事業		
図面の種類	画地出来形確認測量原図		
BLOCK NO	6869.70.71	縮尺	500分の1
	72A.72B		
京都市伏見西部区画整理事務所			

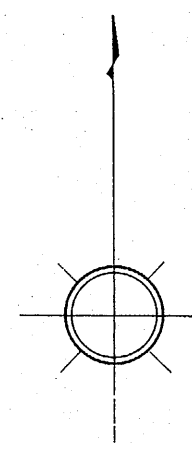

地区名	伏見西部第一地区土地区画整理事業		
図面の種別	画地出来形確認測量原図		
BLOCK NO	73	縮尺	500分の1
京都市伏見西部区画整理事務所			

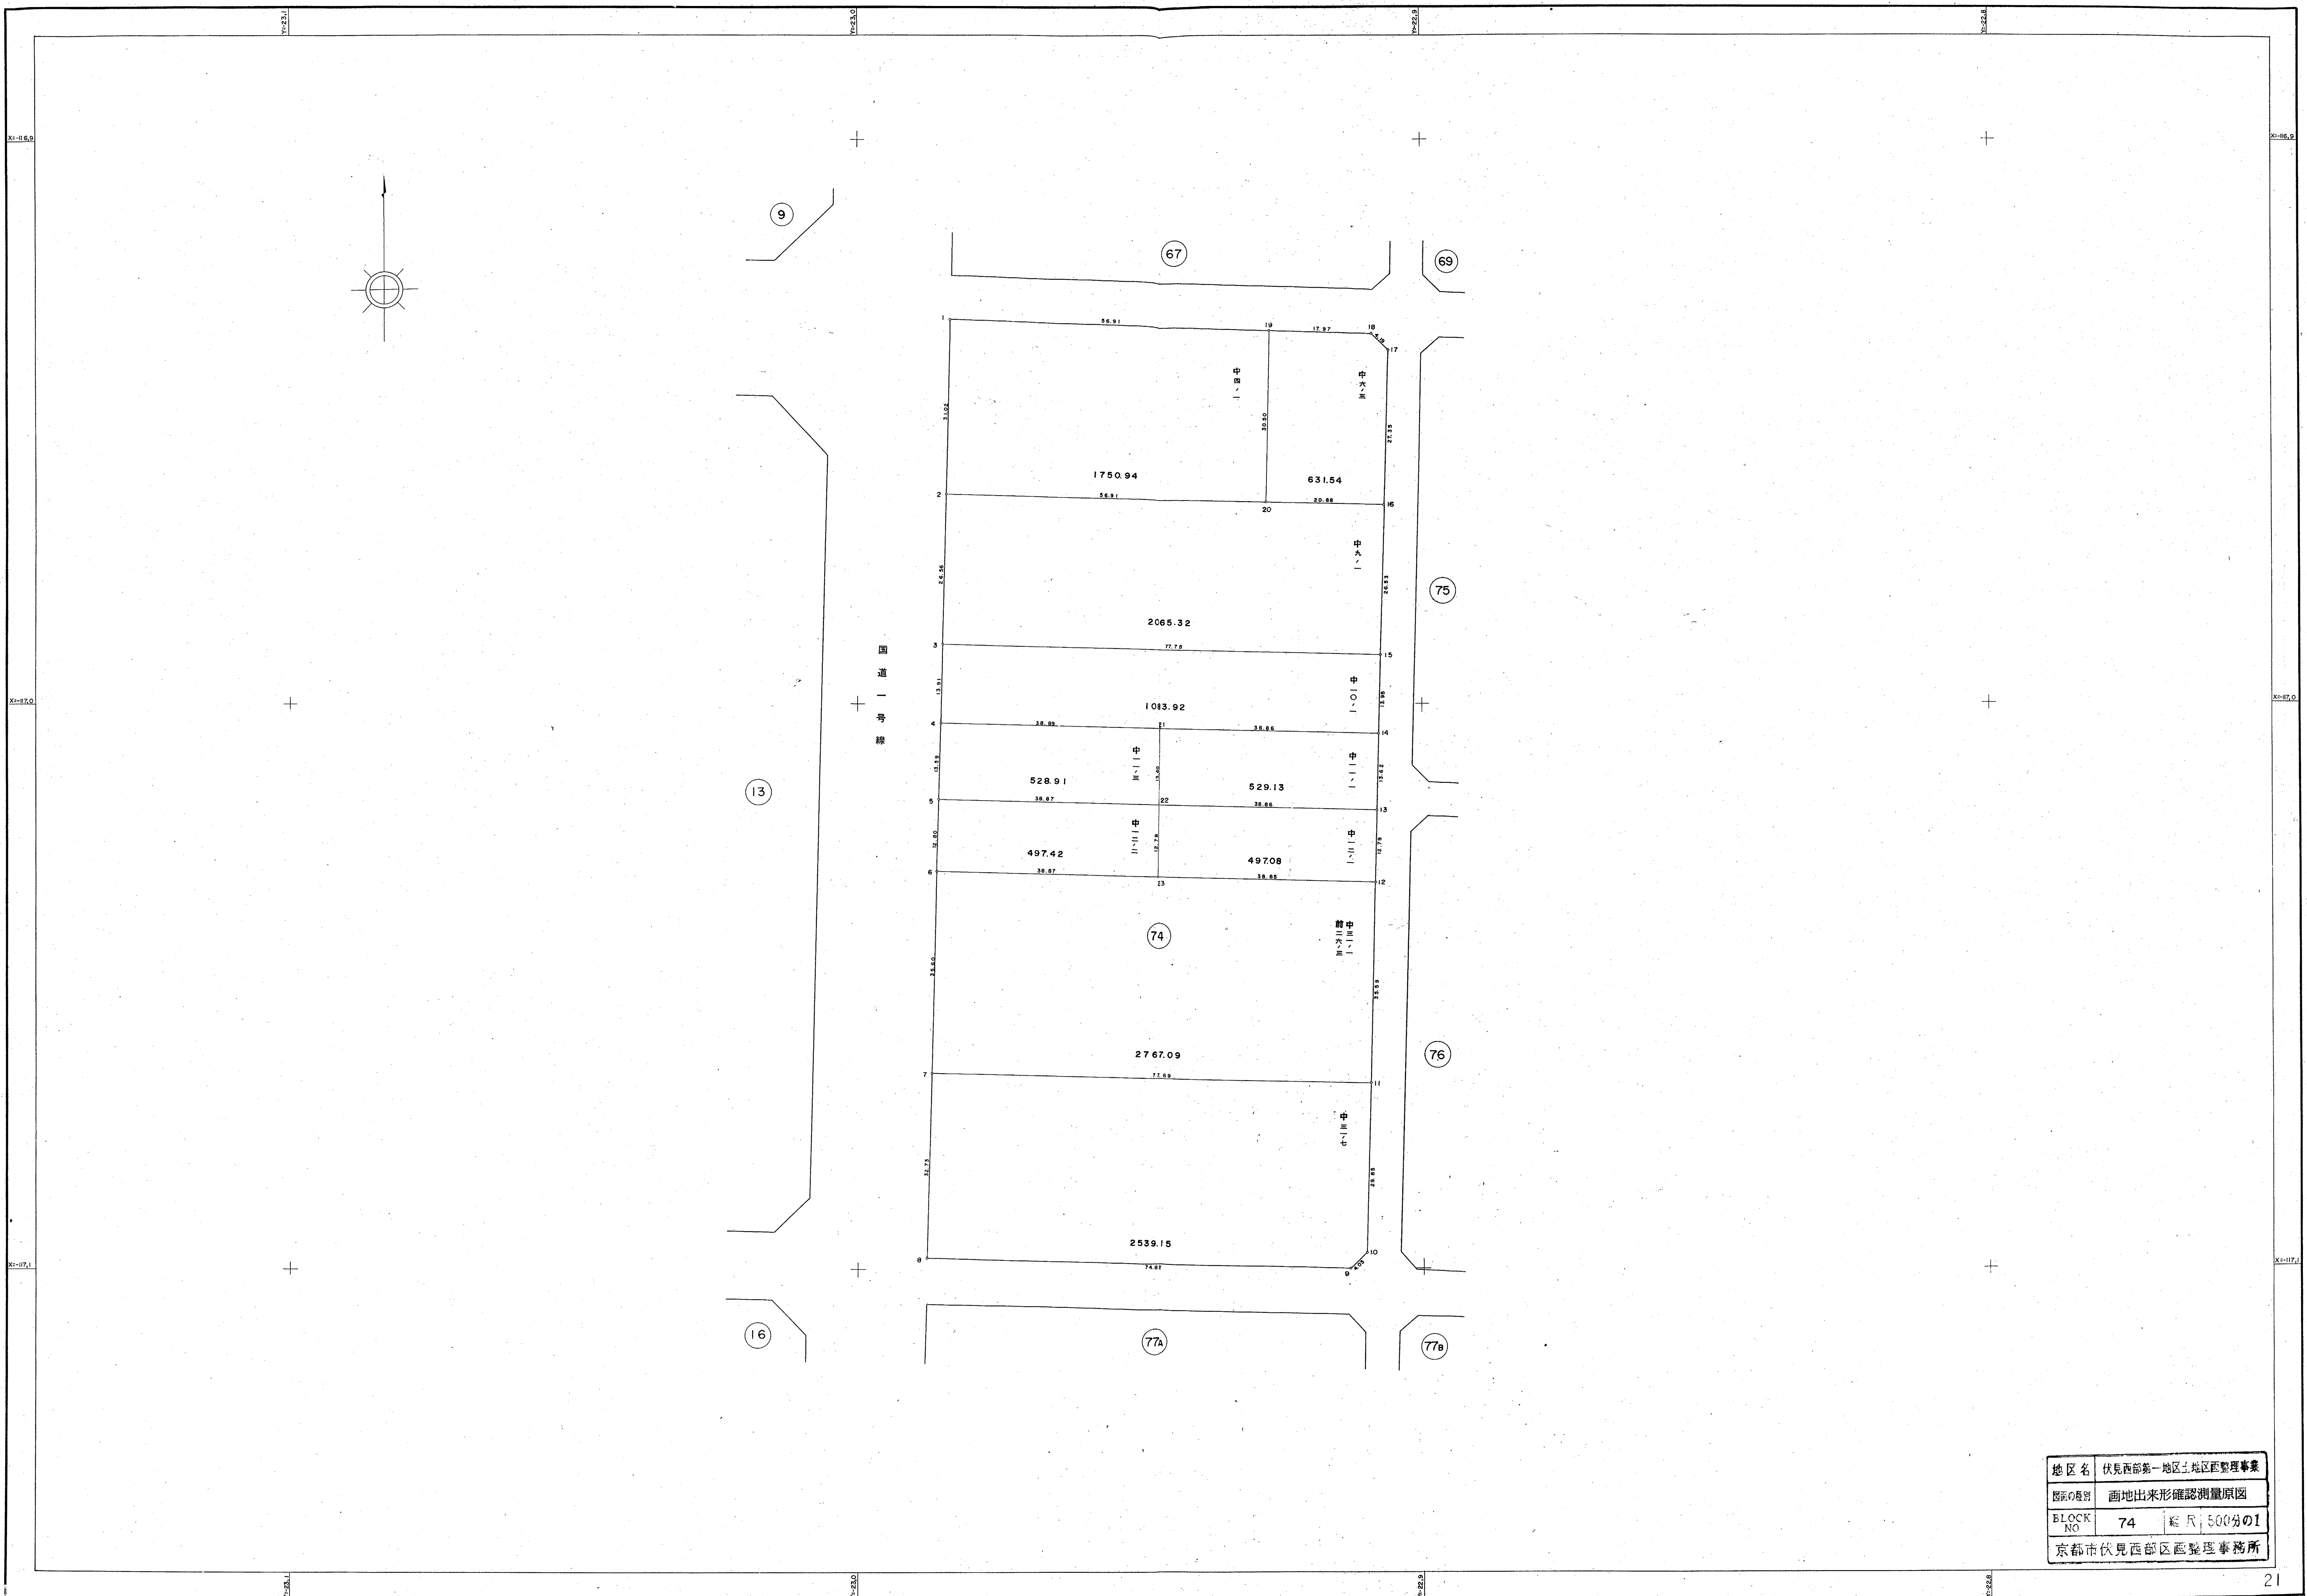

地区名	伏見西部第一地区土地区画整理事業		
図面の種類	画地出来形確認測量原図		
BLOCK NO	74	縮尺	500分の1
京都市伏見西部区画整理事務所			

X=116.9

X=117.0

X=117.1

Y=22.0

Y=22.9

Y=22.8



Y=22.7

X=116.9


X=117.0

X=117.1

Y=22.7

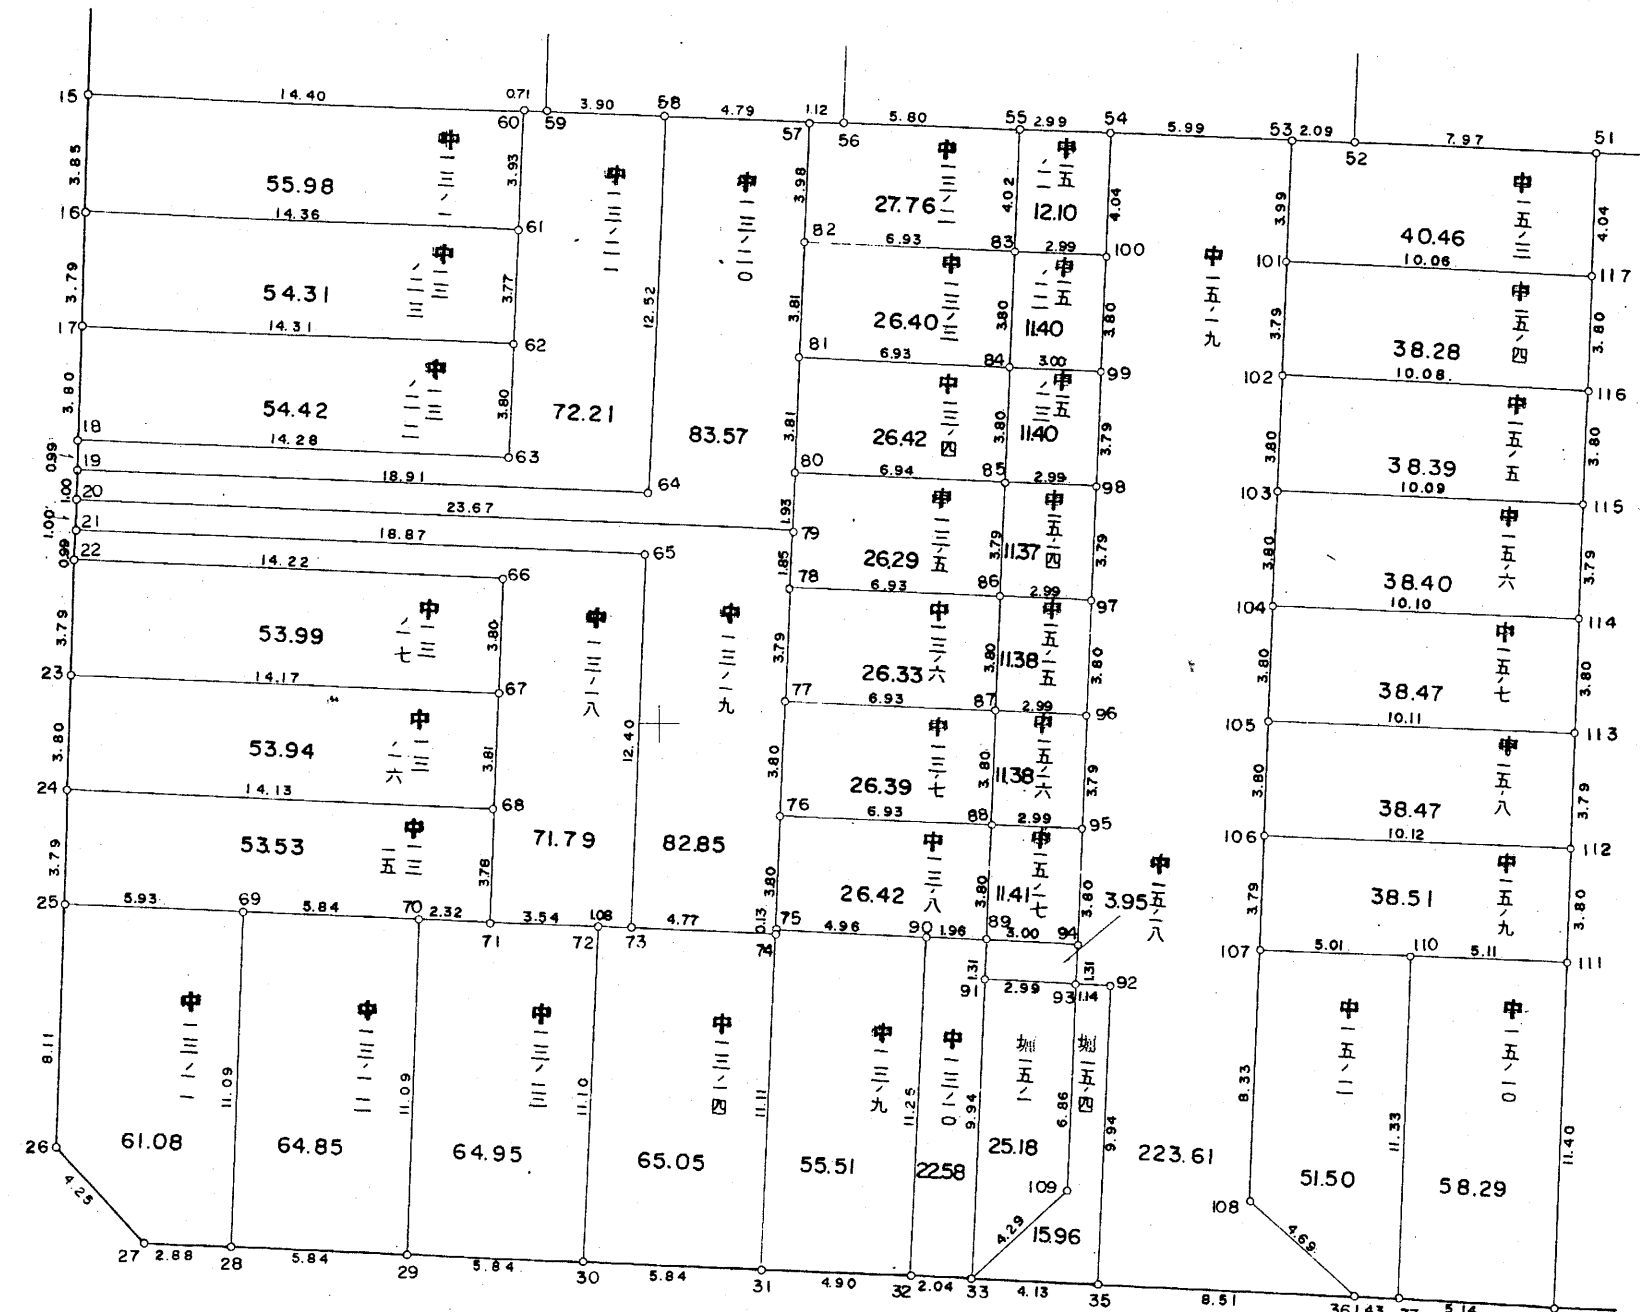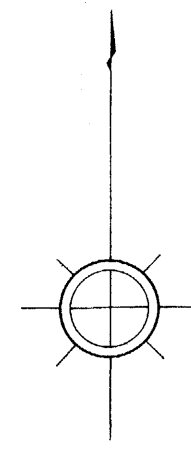


地区名	伏見西部第一地区土地区画整理事業		
図面の種別	画地出来形確認測量原図		
BLOCK NO	75.76	縮尺	500分の1
京都市伏見西部区画整理事務所			

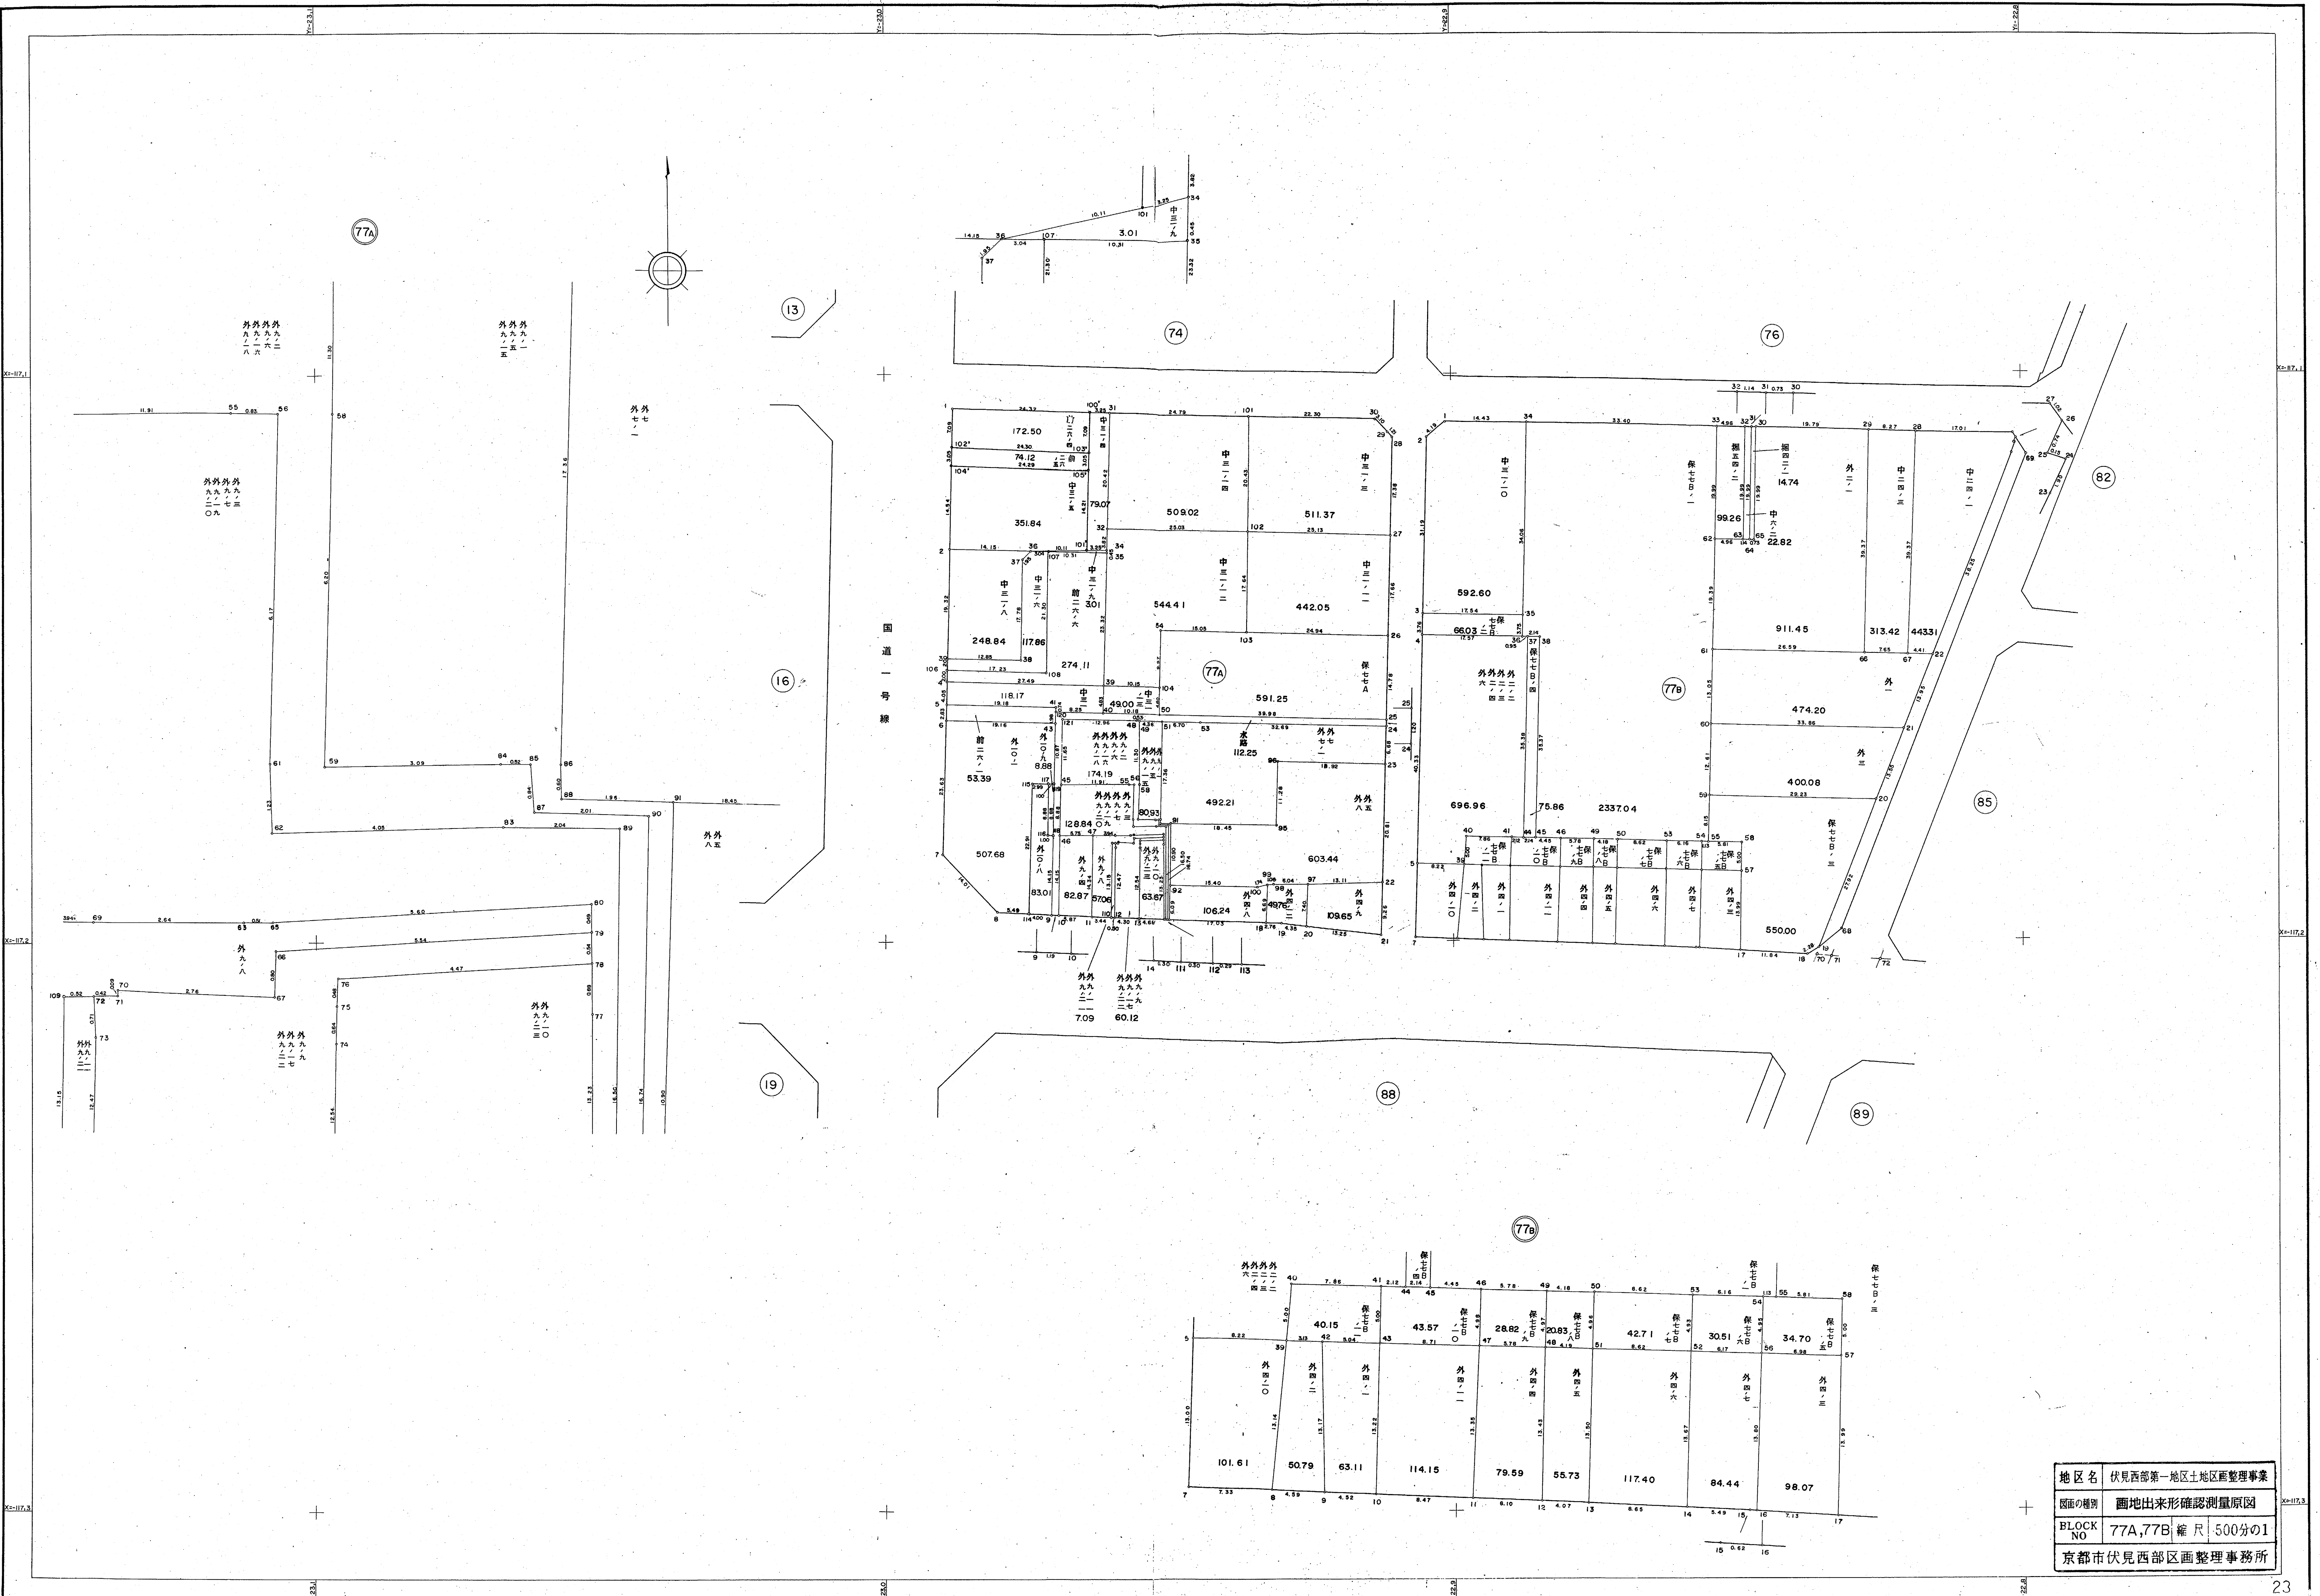

地区名	伏見西部第一地区土地画整理事業
図面の種別	画地出来形確認測量原図
BLOCK No	77A, 77B 縮尺 500分の1
京都市伏見西部区画整理事務所	


24

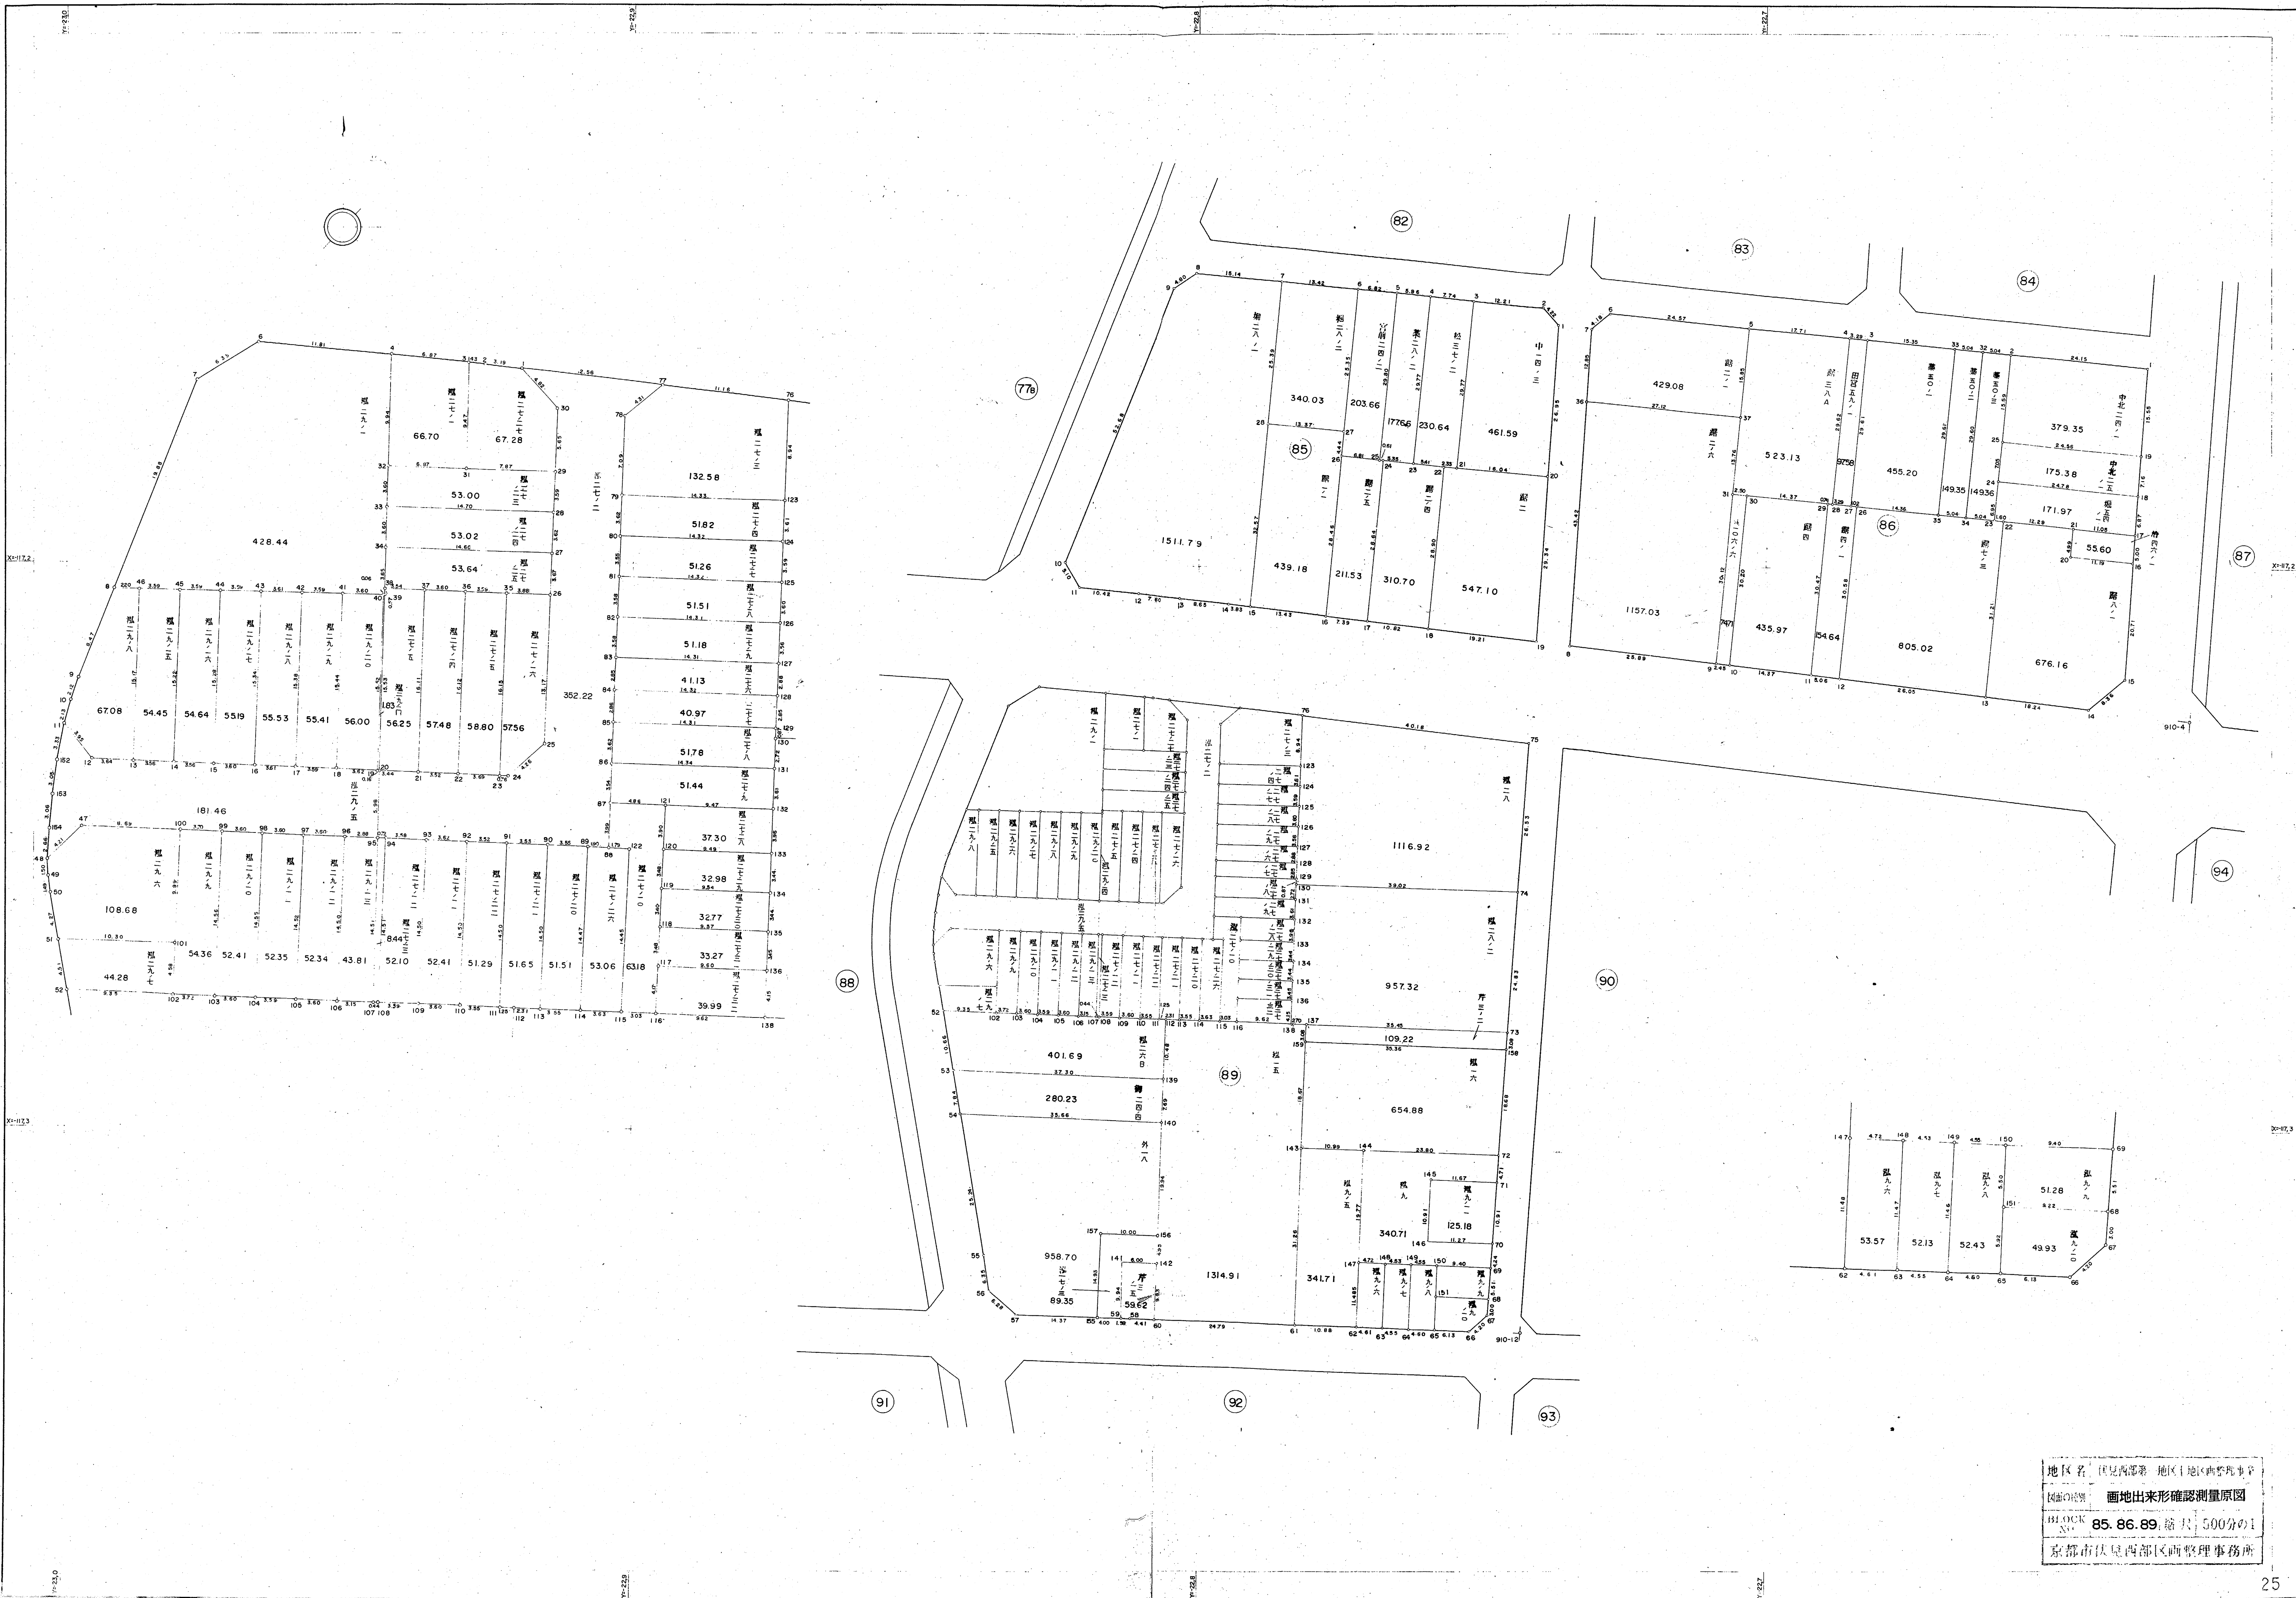



図面の種類 画地出来形確認測量原図
BLOCK No. 85. 86. 89. 縮尺 500分の1
京都市伏見西部区西整理事務所



地区名	伏見西部第一地区土地画整理事業		
図面の種別	画地出来形確認測量原図		
BLOCK NO	87	縮尺	500分の1
京都市伏見西部区画整理事務所			

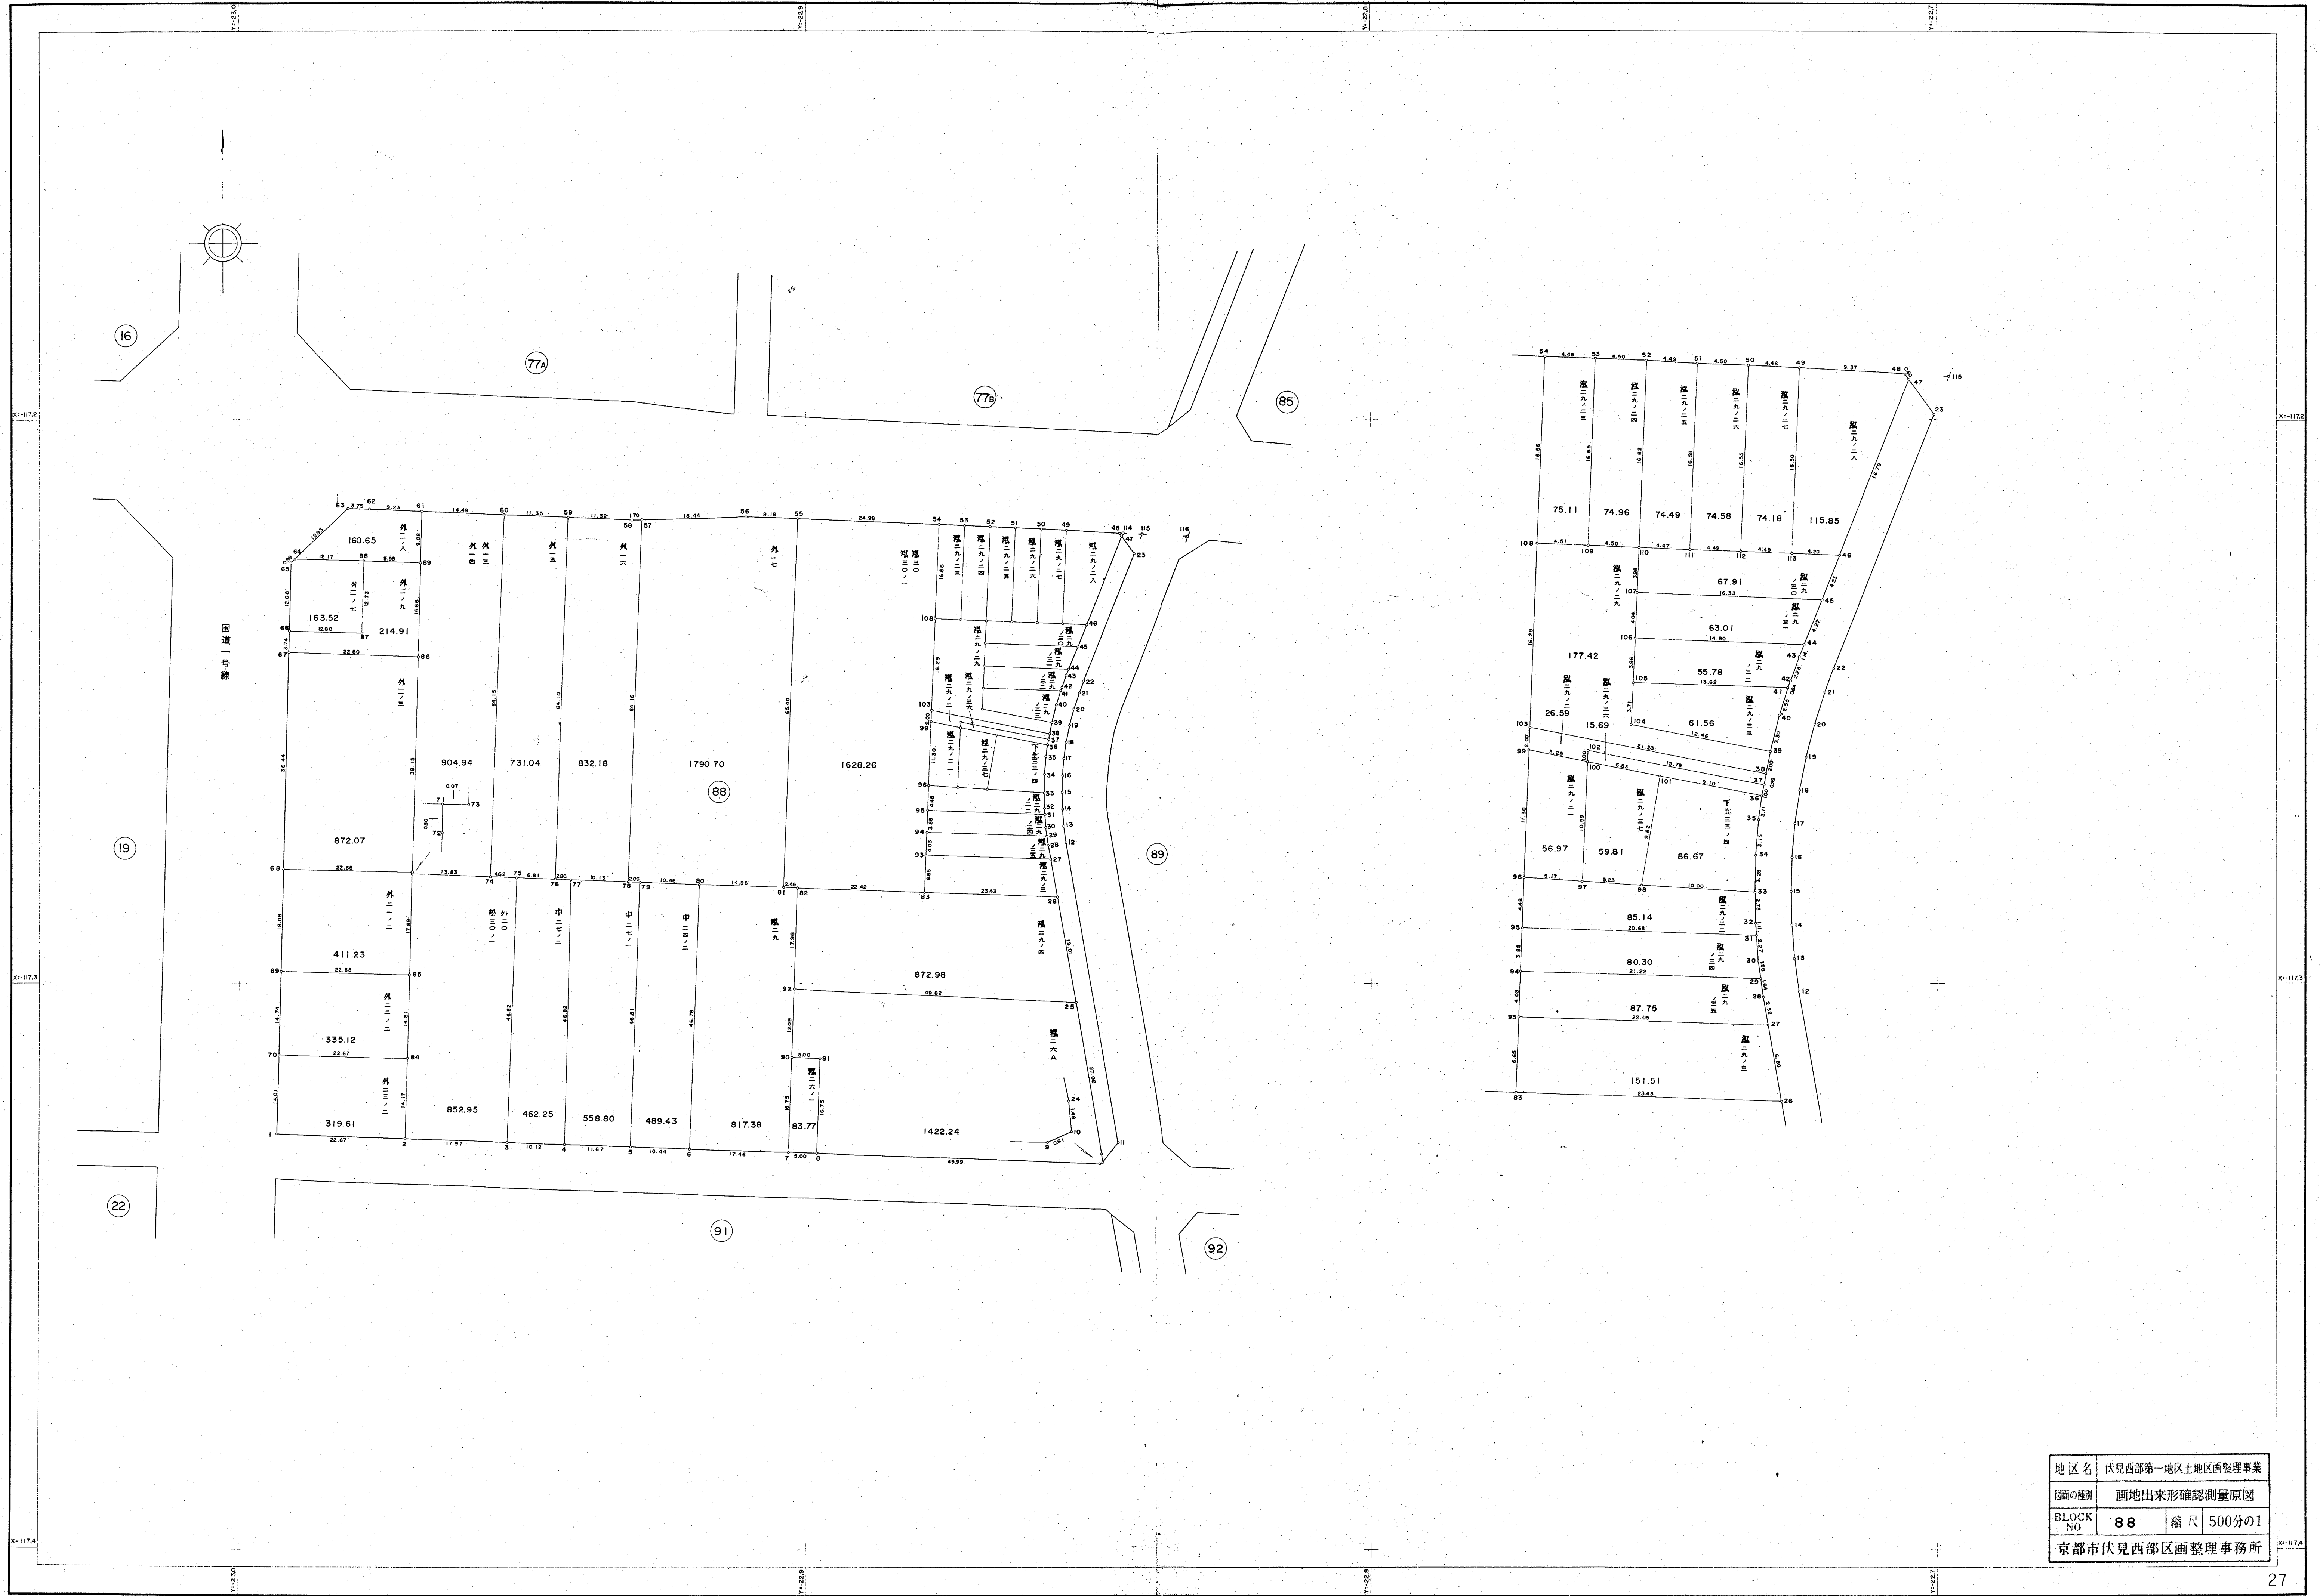

地区名	伏見西部第一地区土地画整理事業		
図面の種類	画地出来形確認測量原図		
BLOCK No.	88	縮尺	500分の1
京都市伏見西部区画整理事務所			

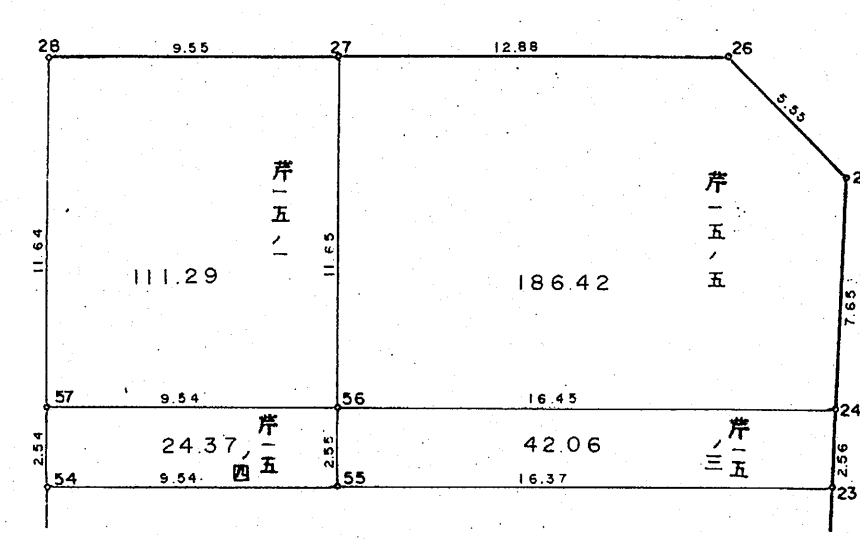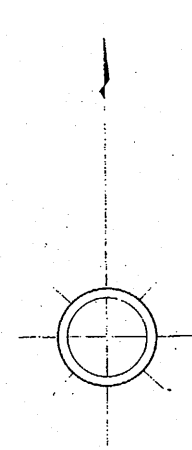

図面の種類	画地出来形確認測量原図
Block No.	90, 93, 94
縮尺	500分の1
京都市伏見西部区画整理事務所	