

複製

京都都市計画(京都国際文化観光都市建設計画)

伏見西部第一地区土地区画整理事業

画地出来形確認測量原図(2/2)

平成9年8月29日換地処分

京都市都市住宅局事業換地課


記載の町名(漢字)は旧町名

伏見西部第一地区 索引(町名ごと)

町名	測量図		街区番号	町名	測量図		街区番号
	番号	頁			番号	頁	
北端町	②	30	148	竹田薬屋町	②	49	143
	②	51	149		②	52	146,147A
下鳥羽北ノ口町	②	32	99	中島秋ノ山町	①	1	1,2,3,4,5,6
	②	34	102,103	中島北ノ口町	①	20	73
	②	36	106	中島御所ノ内町	①	2	7,8,9
下鳥羽城ノ越町	①	7	23AB,24,25,26	中島鳥羽離宮町	①	16	60,61
	①	8	27,28,29,30,31		①	18	67
	①	9	32,33,34,35		①	19	68
	①	10	36,37,38		①	25	89
下鳥羽西芹川町	②	31	96,97,98	中島外山町	①	27	88
	②	33	100,101		②	29	91
下鳥羽東芹川町	②	35	104,105	中島中道町	①	21	74
	②	36	107		①	22	75,76
竹田狩賀町	②	52	147B		①	23	77AB
	①	15	59	中島樋ノ上町	①	5	17,18,19
	①	17	66		①	6	20,21,22
竹田浄善堤院町	②	43	125,126	中島堀端町	①	24	78,79,80,81,82,83,84
	②	45	130,131,132		①	25	85,86
	②	46	133,134AB	中島前山町	①	3	10,11,12,13
	②	47	135,136,137		①	4	14,15,16
竹田田中殿町	①	12	42,43,45	中島宮ノ前町	①	19	69,70,71,72AB
竹田田中宮町	②	48	138,139,140,141,142AB	毛利町	②	54	152
	②	50	144,145		②	55	151
竹田鳥羽殿町	①	26	87		②	56	153,154,155
	②	38	122AB				
竹田中内畑町	②	42	123AB,124,125				
	②	43	125				
	②	44	127,128,129A				
	②	45	129B				
	①	11	39,40,41				
竹田西内畑町	①	12	44,46				
	①	14	49				
	①	15	50ABCD,51ABCD				
竹田西桶ノ井町	②	39	111,113,114,116				
	②	41	118,119,120ABCDEF				
竹田西小屋ノ内町	①	13	47,52,53,56,58				
竹田東小屋ノ内町	①	14	48,54,55,57,58				
竹田泓ヶ川町	①	17	62,63,64,65				
竹田泓ヶ川町	①	28	90,93				
	①	29	92				
竹田松林町	①	28	94				
	①	30	95				
竹田真幡木町	②	37	108,110,112				
	②	38	108,109				
	②	40	115,117				

伏見西部第一地区 索引(ページごと)

測量図	番号	頁	町名	街区番号
②	30	北端町	148	
②	31	下鳥羽西芹川町	96,97,98	
②	32	下鳥羽北ノ口町	99	
②	33	下鳥羽西芹川町	100,101	
②	34	下鳥羽北ノ口町	102,103	
②	35	下鳥羽東芹川町	104,105	
②	36	下鳥羽北ノ口町	106	
②	36	下鳥羽東芹川町	107	
②	37	竹田真幡木町	108,110,112	
②	38	竹田真幡木町	108,109	
②	38	竹田中内畑町	122AB	
②	39	竹田西桶ノ井町	111,113,114,116	
②	40	竹田真幡木町	115,117	
②	41	竹田西桶ノ井町	118,119,120ABCDEF	
②	42	竹田中内畑町	123AB,124,125	
②	43	竹田中内畑町	125	
②	43	竹田浄善堤院町	125,126	
②	44	竹田中内畑町	127,128,129A	
②	45	竹田中内畑町	129B	
②	45	竹田浄善堤院町	130,131,132	
②	46	竹田浄善堤院町	133,134AB	
②	47	竹田浄善堤院町	135,136,137	
②	48	竹田田中宮町	138,139,140,141,142AB	
②	49	竹田薬屋町	143	
②	50	竹田田中宮町	144,145	
②	51	北端町	149	
②	52	竹田薬屋町	146,147A, 145	
②	52	竹田狩賀町	147B	
②	54	毛利町	152	
②	55	毛利町	151	
②	56	毛利町	153,154,155	

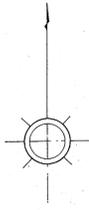

19









22

26



国
道
一
号
線





地区名	伏見西部第一地区土地区画整理事業		
図面の種別	画地出来形確認測量原図		
BLOCK NO	91, 92	縮尺	500分の1
京都市伏見西部区画整理事務所			

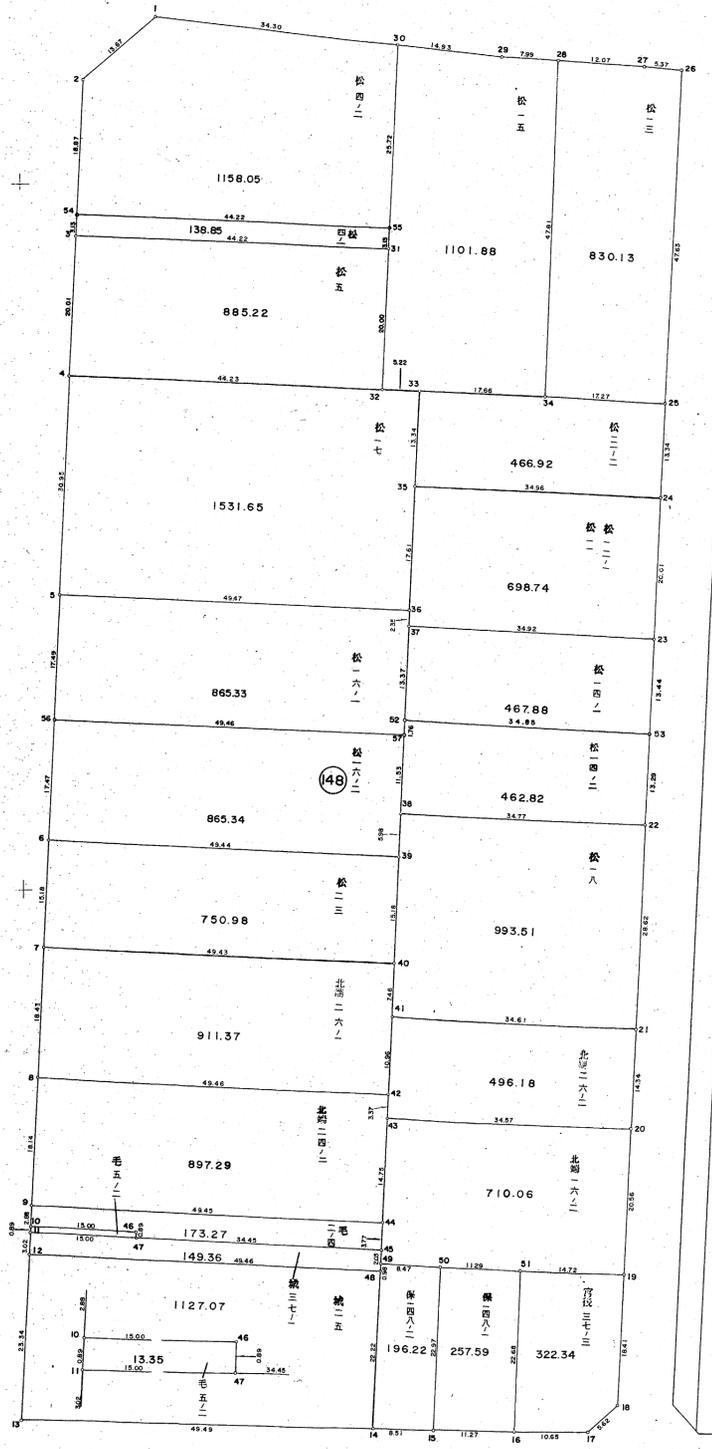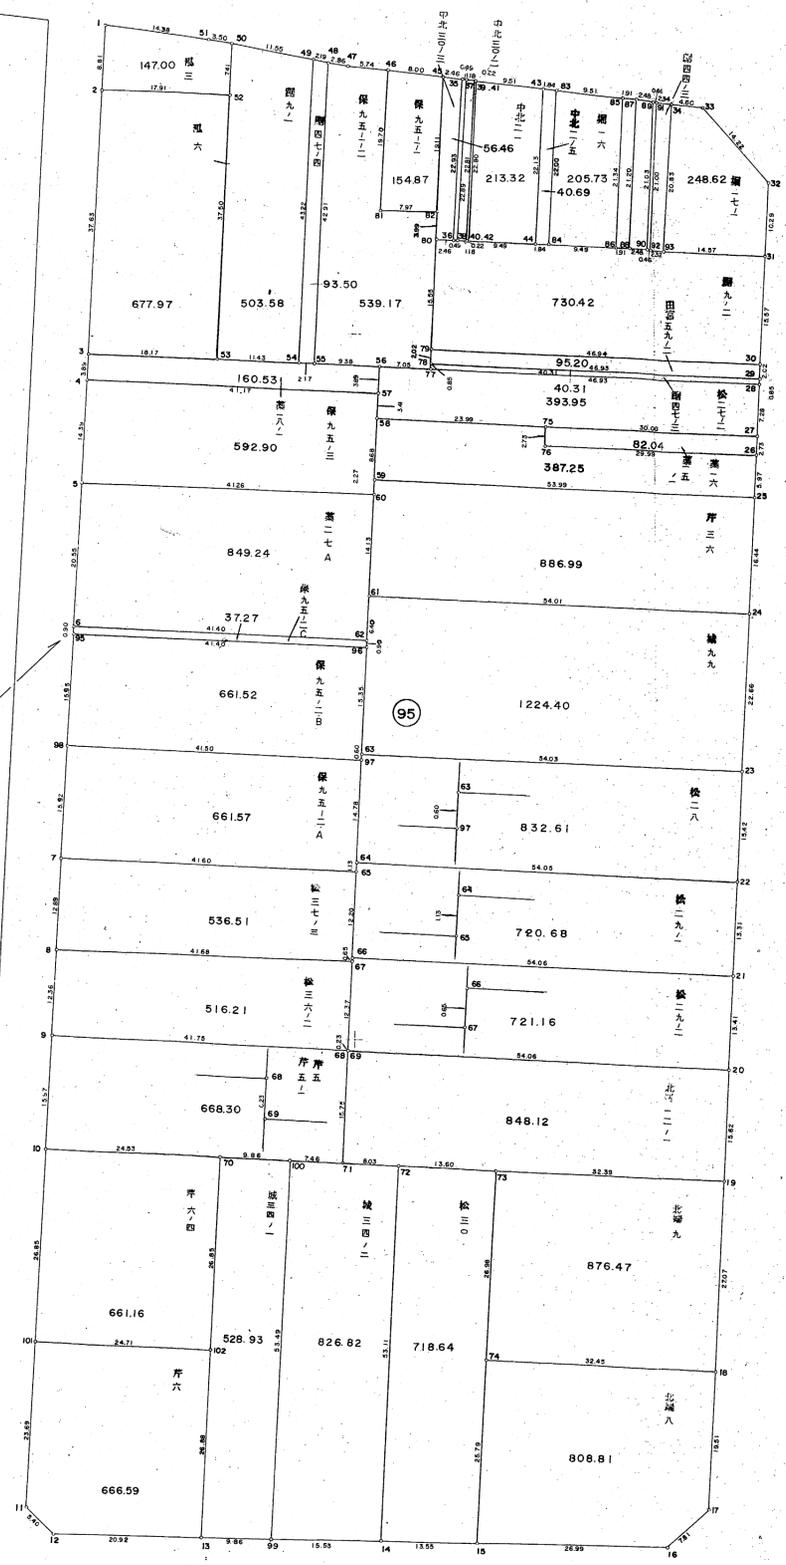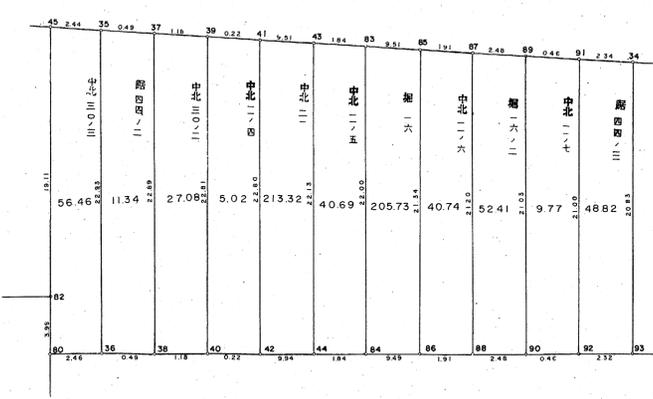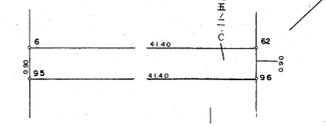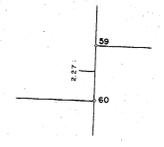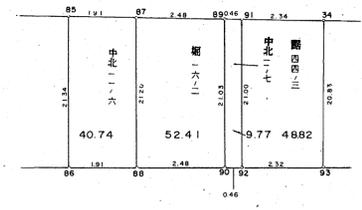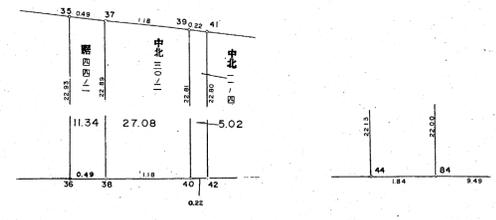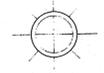


地区名	伏見西部第一地区土地区画整理事業
図面の種別	西地出来形確認測量原図
BLOCK NO	95,148 縮尺 500分の1
京都市伏見西部区画整理事務所	

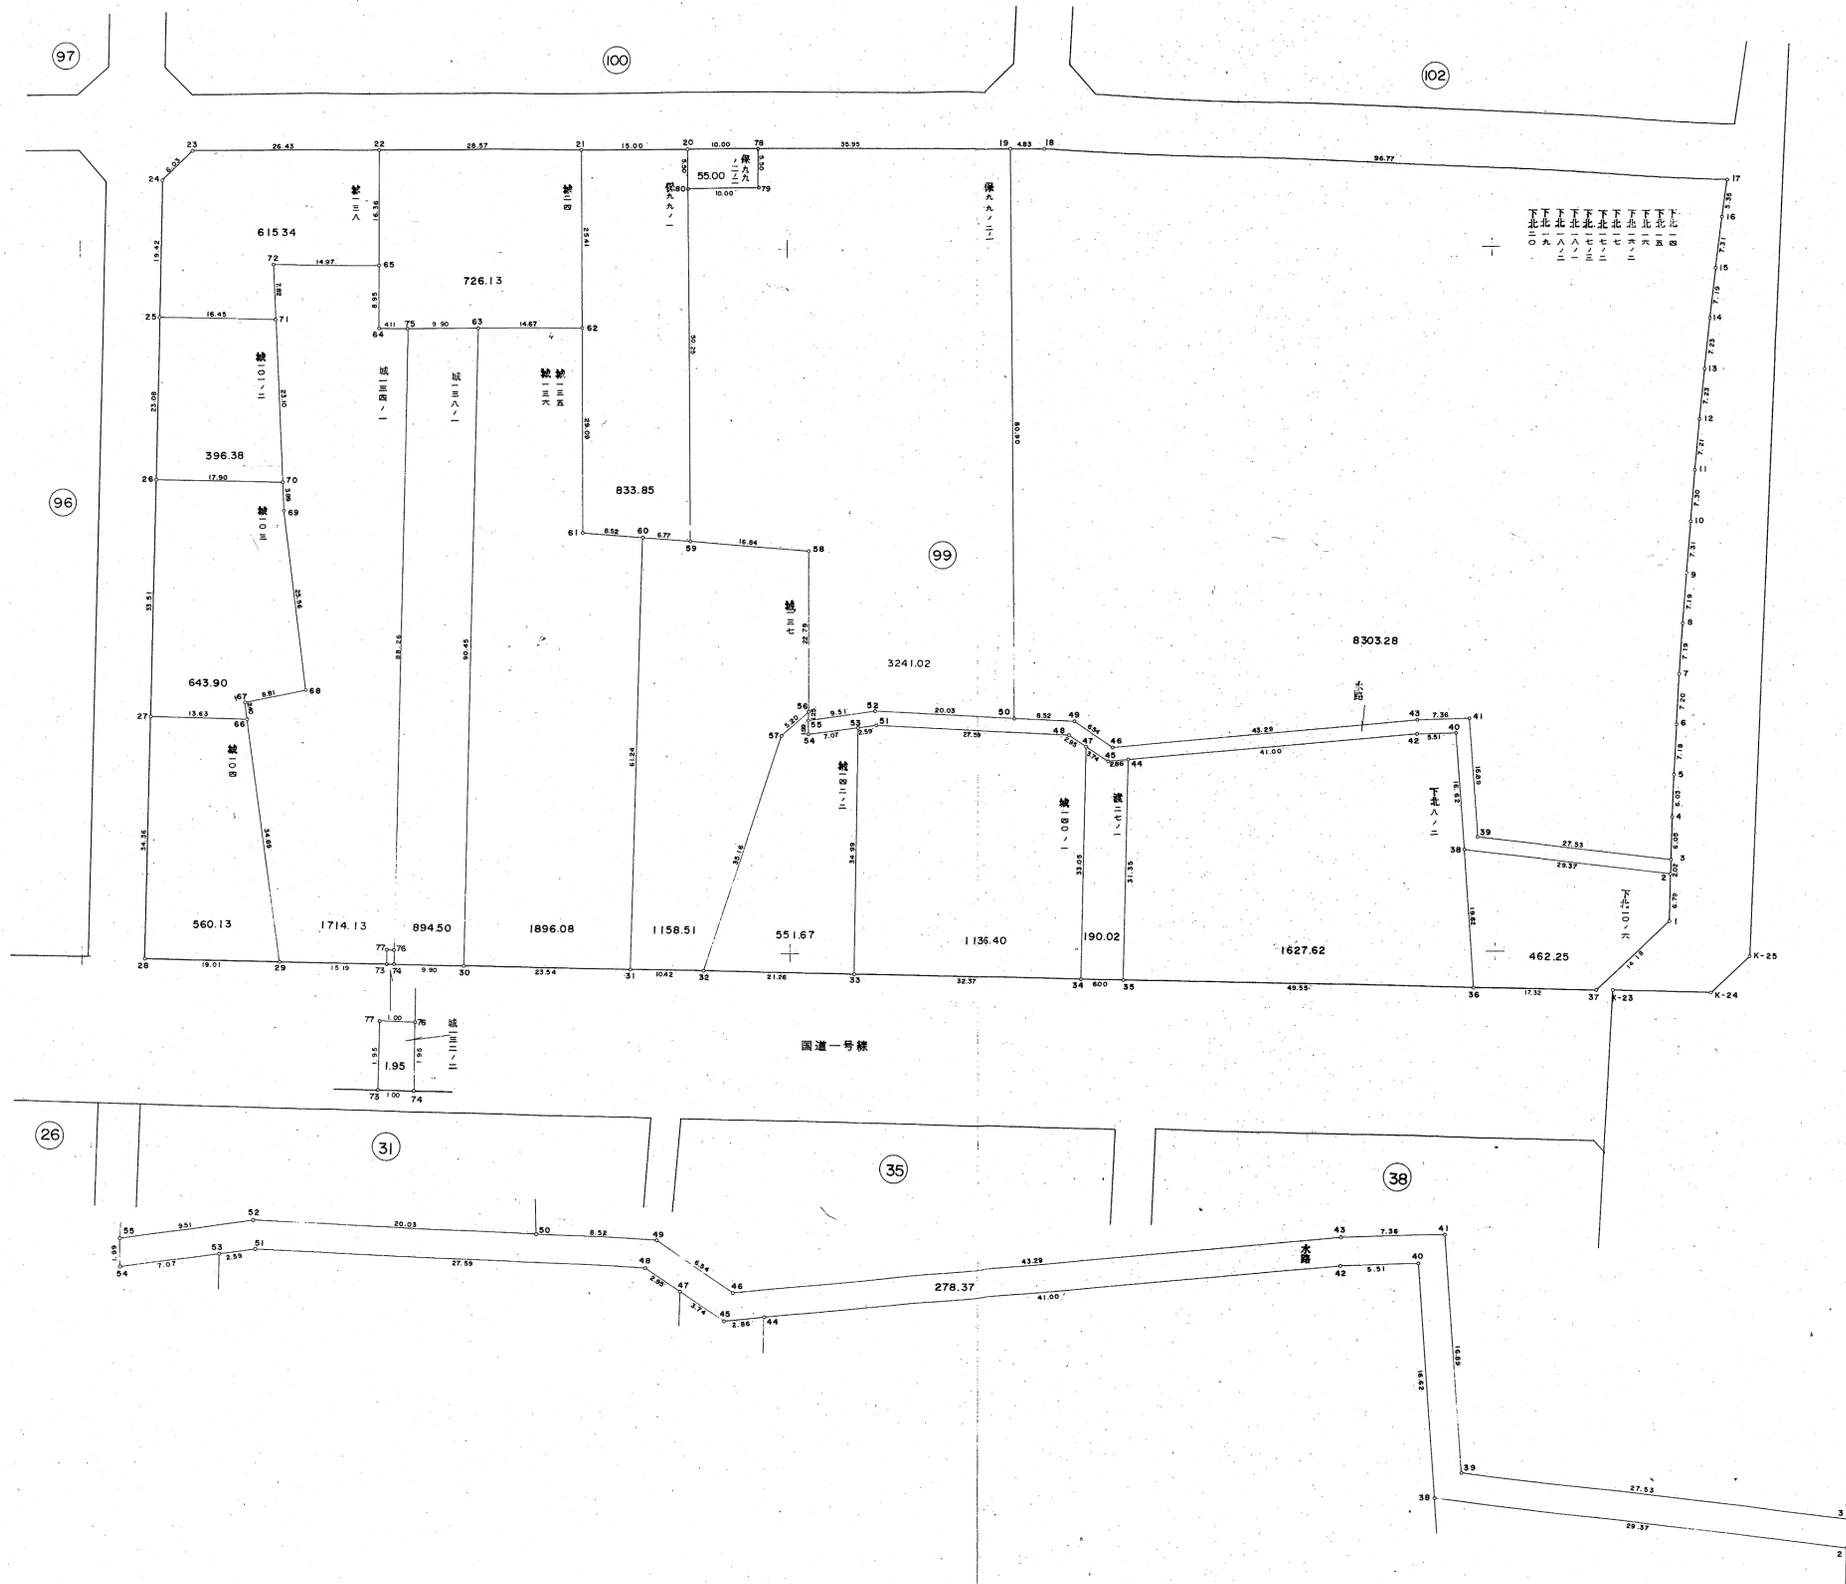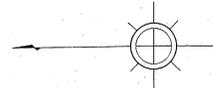

地区名	伏見西部第一地区土地区画整理事業		
図面の種別	画地出来形確認測量原図		
BLOCK NO	99	縮尺	500分の1
京都市伏見西部区画整理事務所			

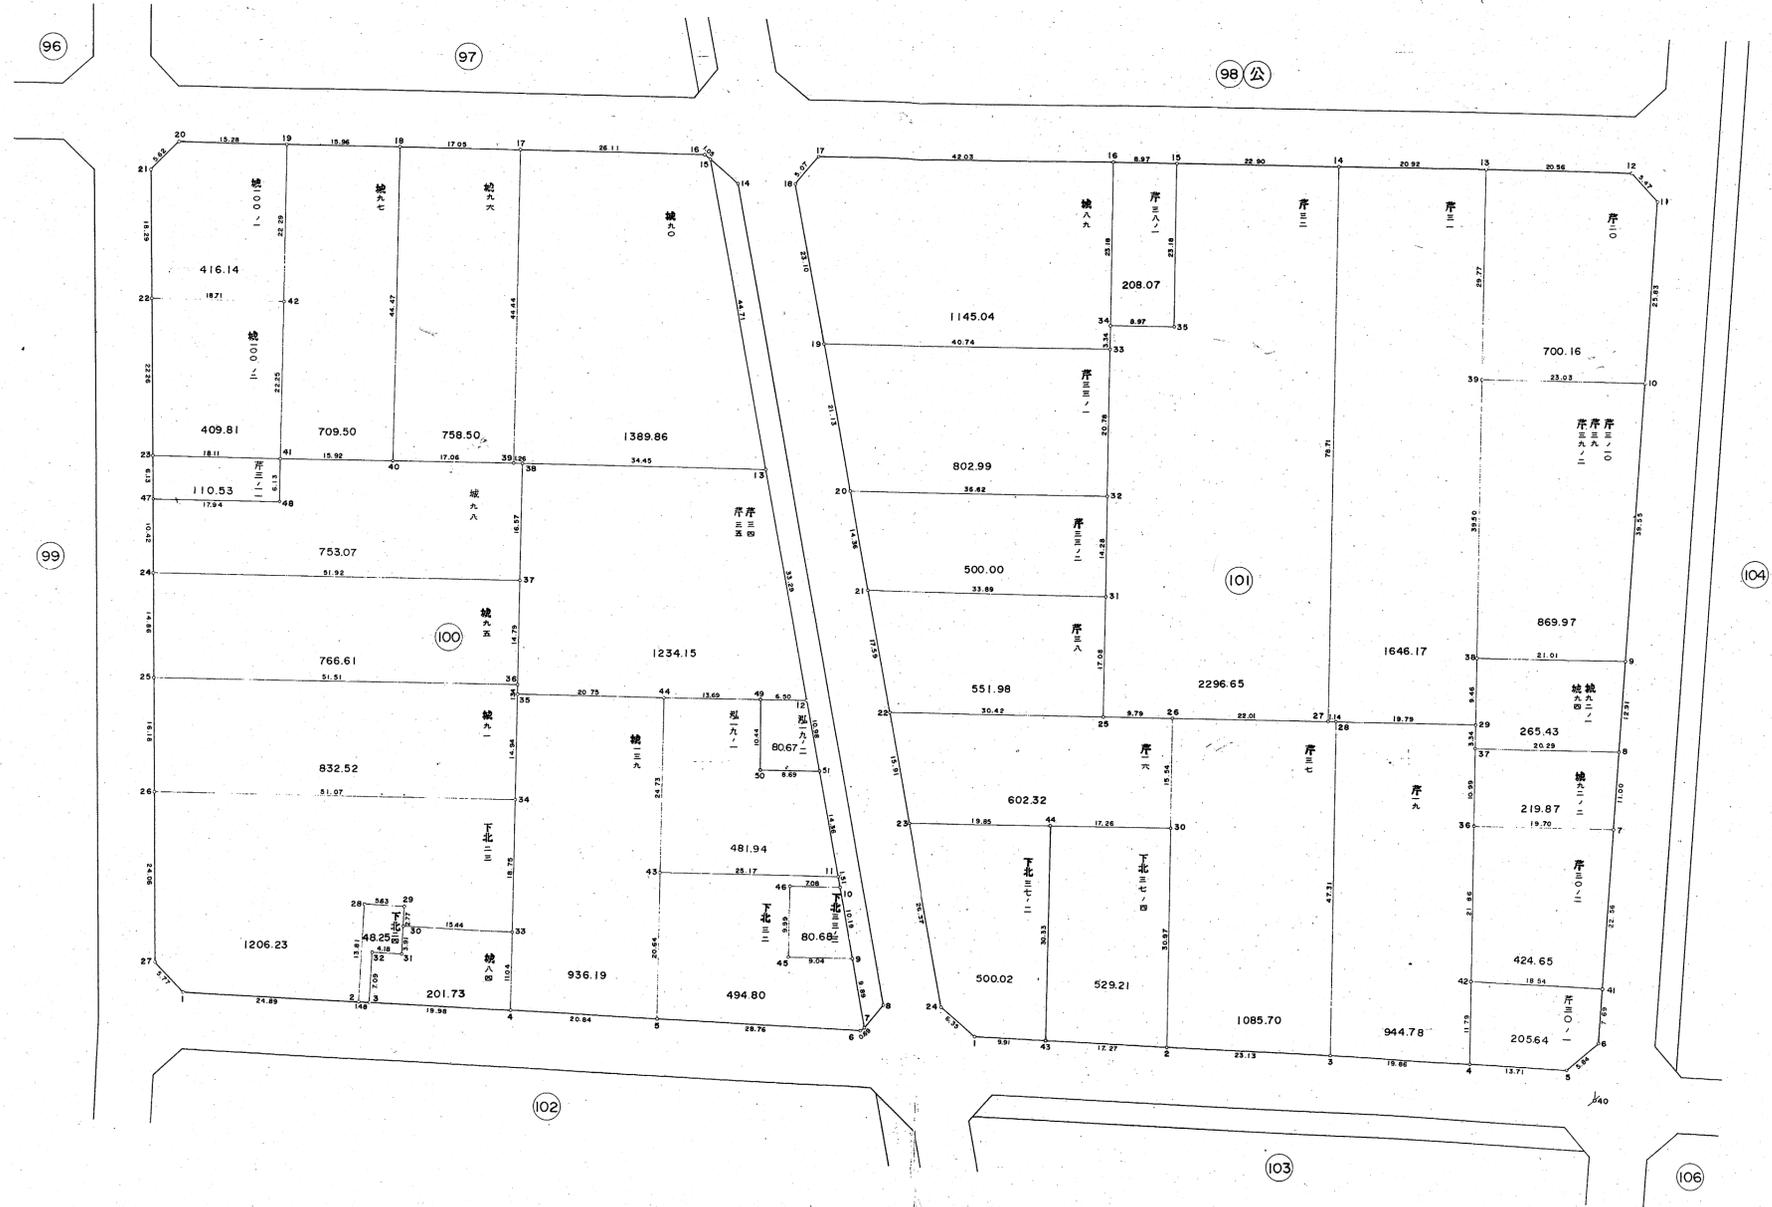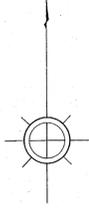

地区名	伏見西部第一地区土地整理事業
図面の種別	画地出来形確認測量原図
BLOCK NO	100,101 縮尺 500分の1
京都市伏見西部区画整理事務所	

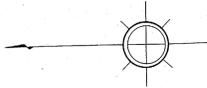

95

94

93

98公



01

107






106

103

地区名	伏見西部第一地区土地再整理事業		
図面の種別	画地出来形確認測量原図		
BLOCK NO	104.105	縮尺	500分の1
京都市伏見西部区画整理事務所			

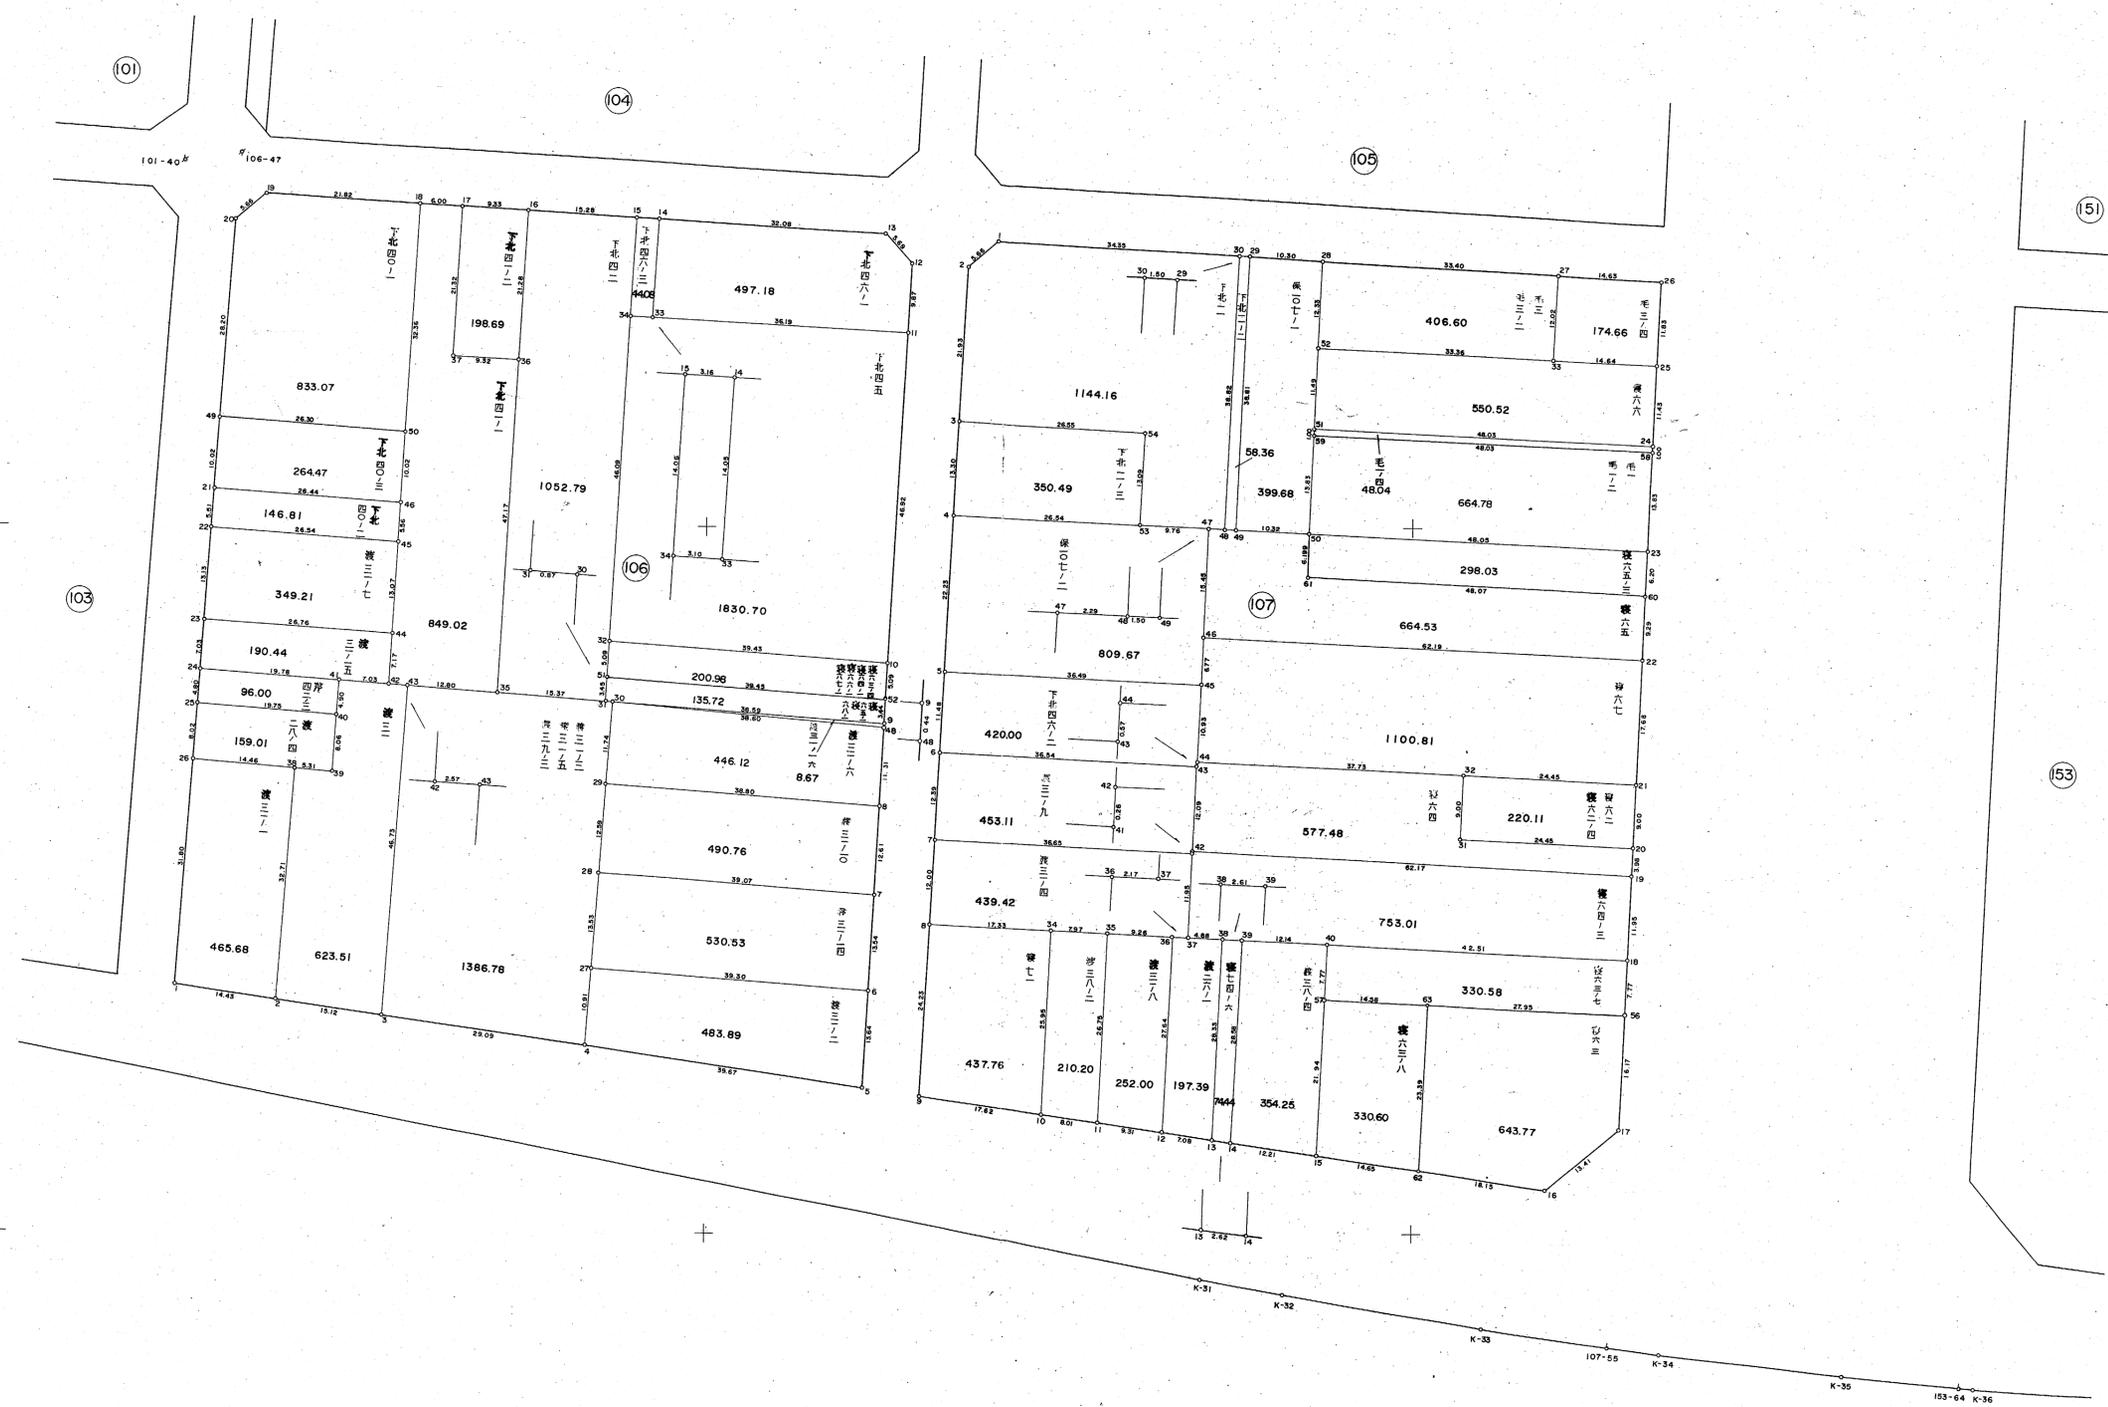
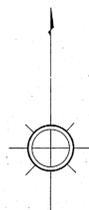


地区名	伏見西部第一地区土地区画整理事業
図面の種別	西地出来形確認測量原図
BLOCK NO	106.107 縮尺 500分の1
京都市伏見西部区画整理事務所	

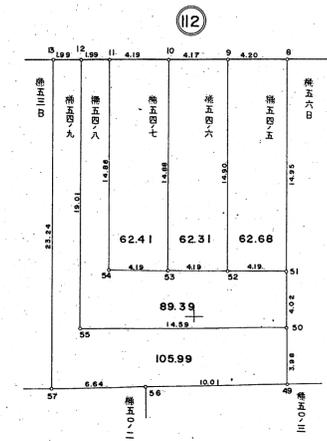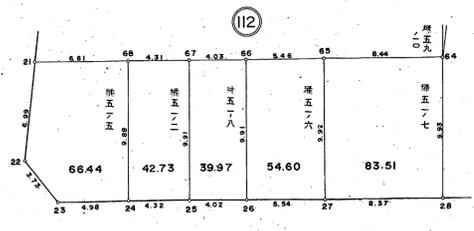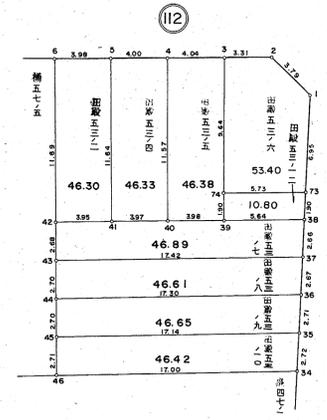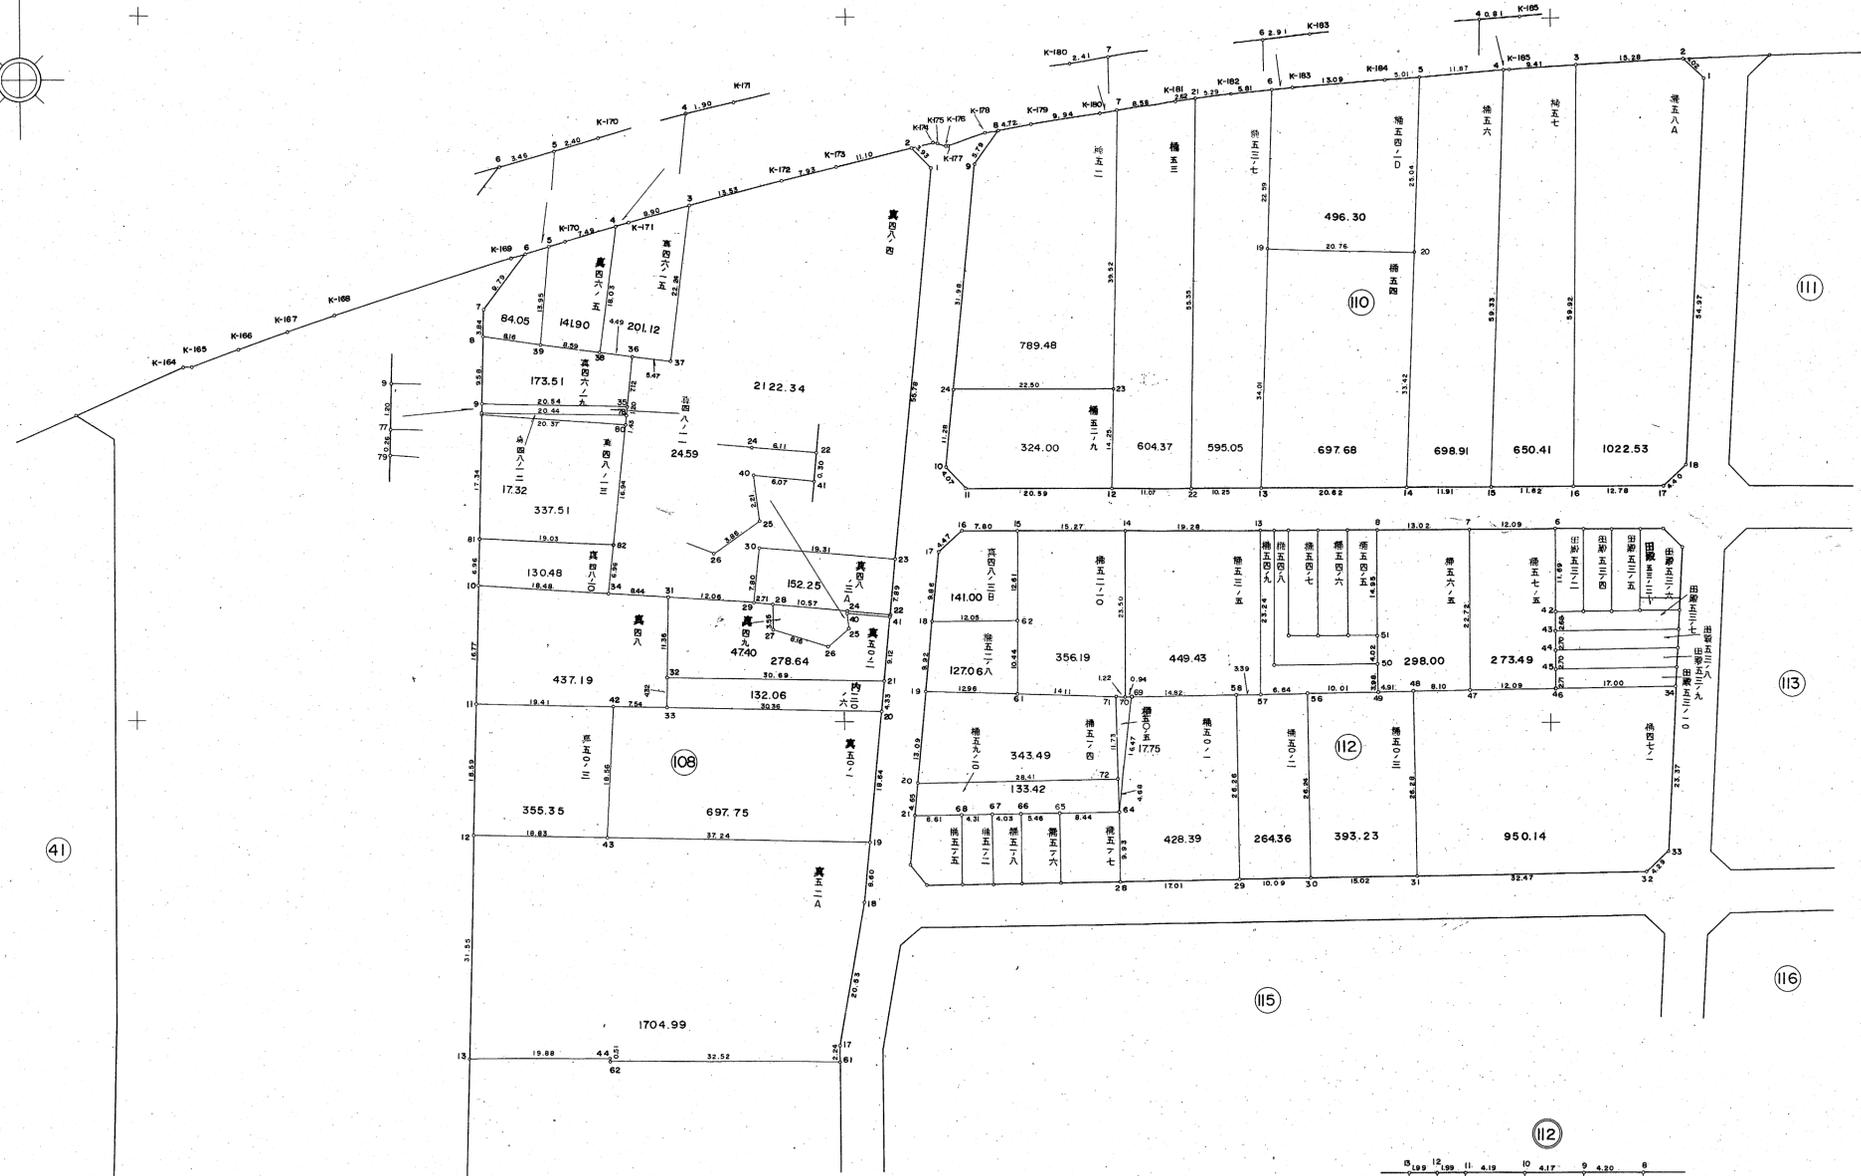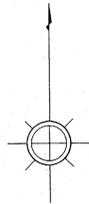



108南は次頁, 109は次頁
111は39頁

地区名	伏見西部第一地区土地区画整理事業
図面の種別	画地出来形確認測量原図
BLOCK NO	108, 110, 112 縮尺 500分の1
京都市伏見西部区画整理事務所	

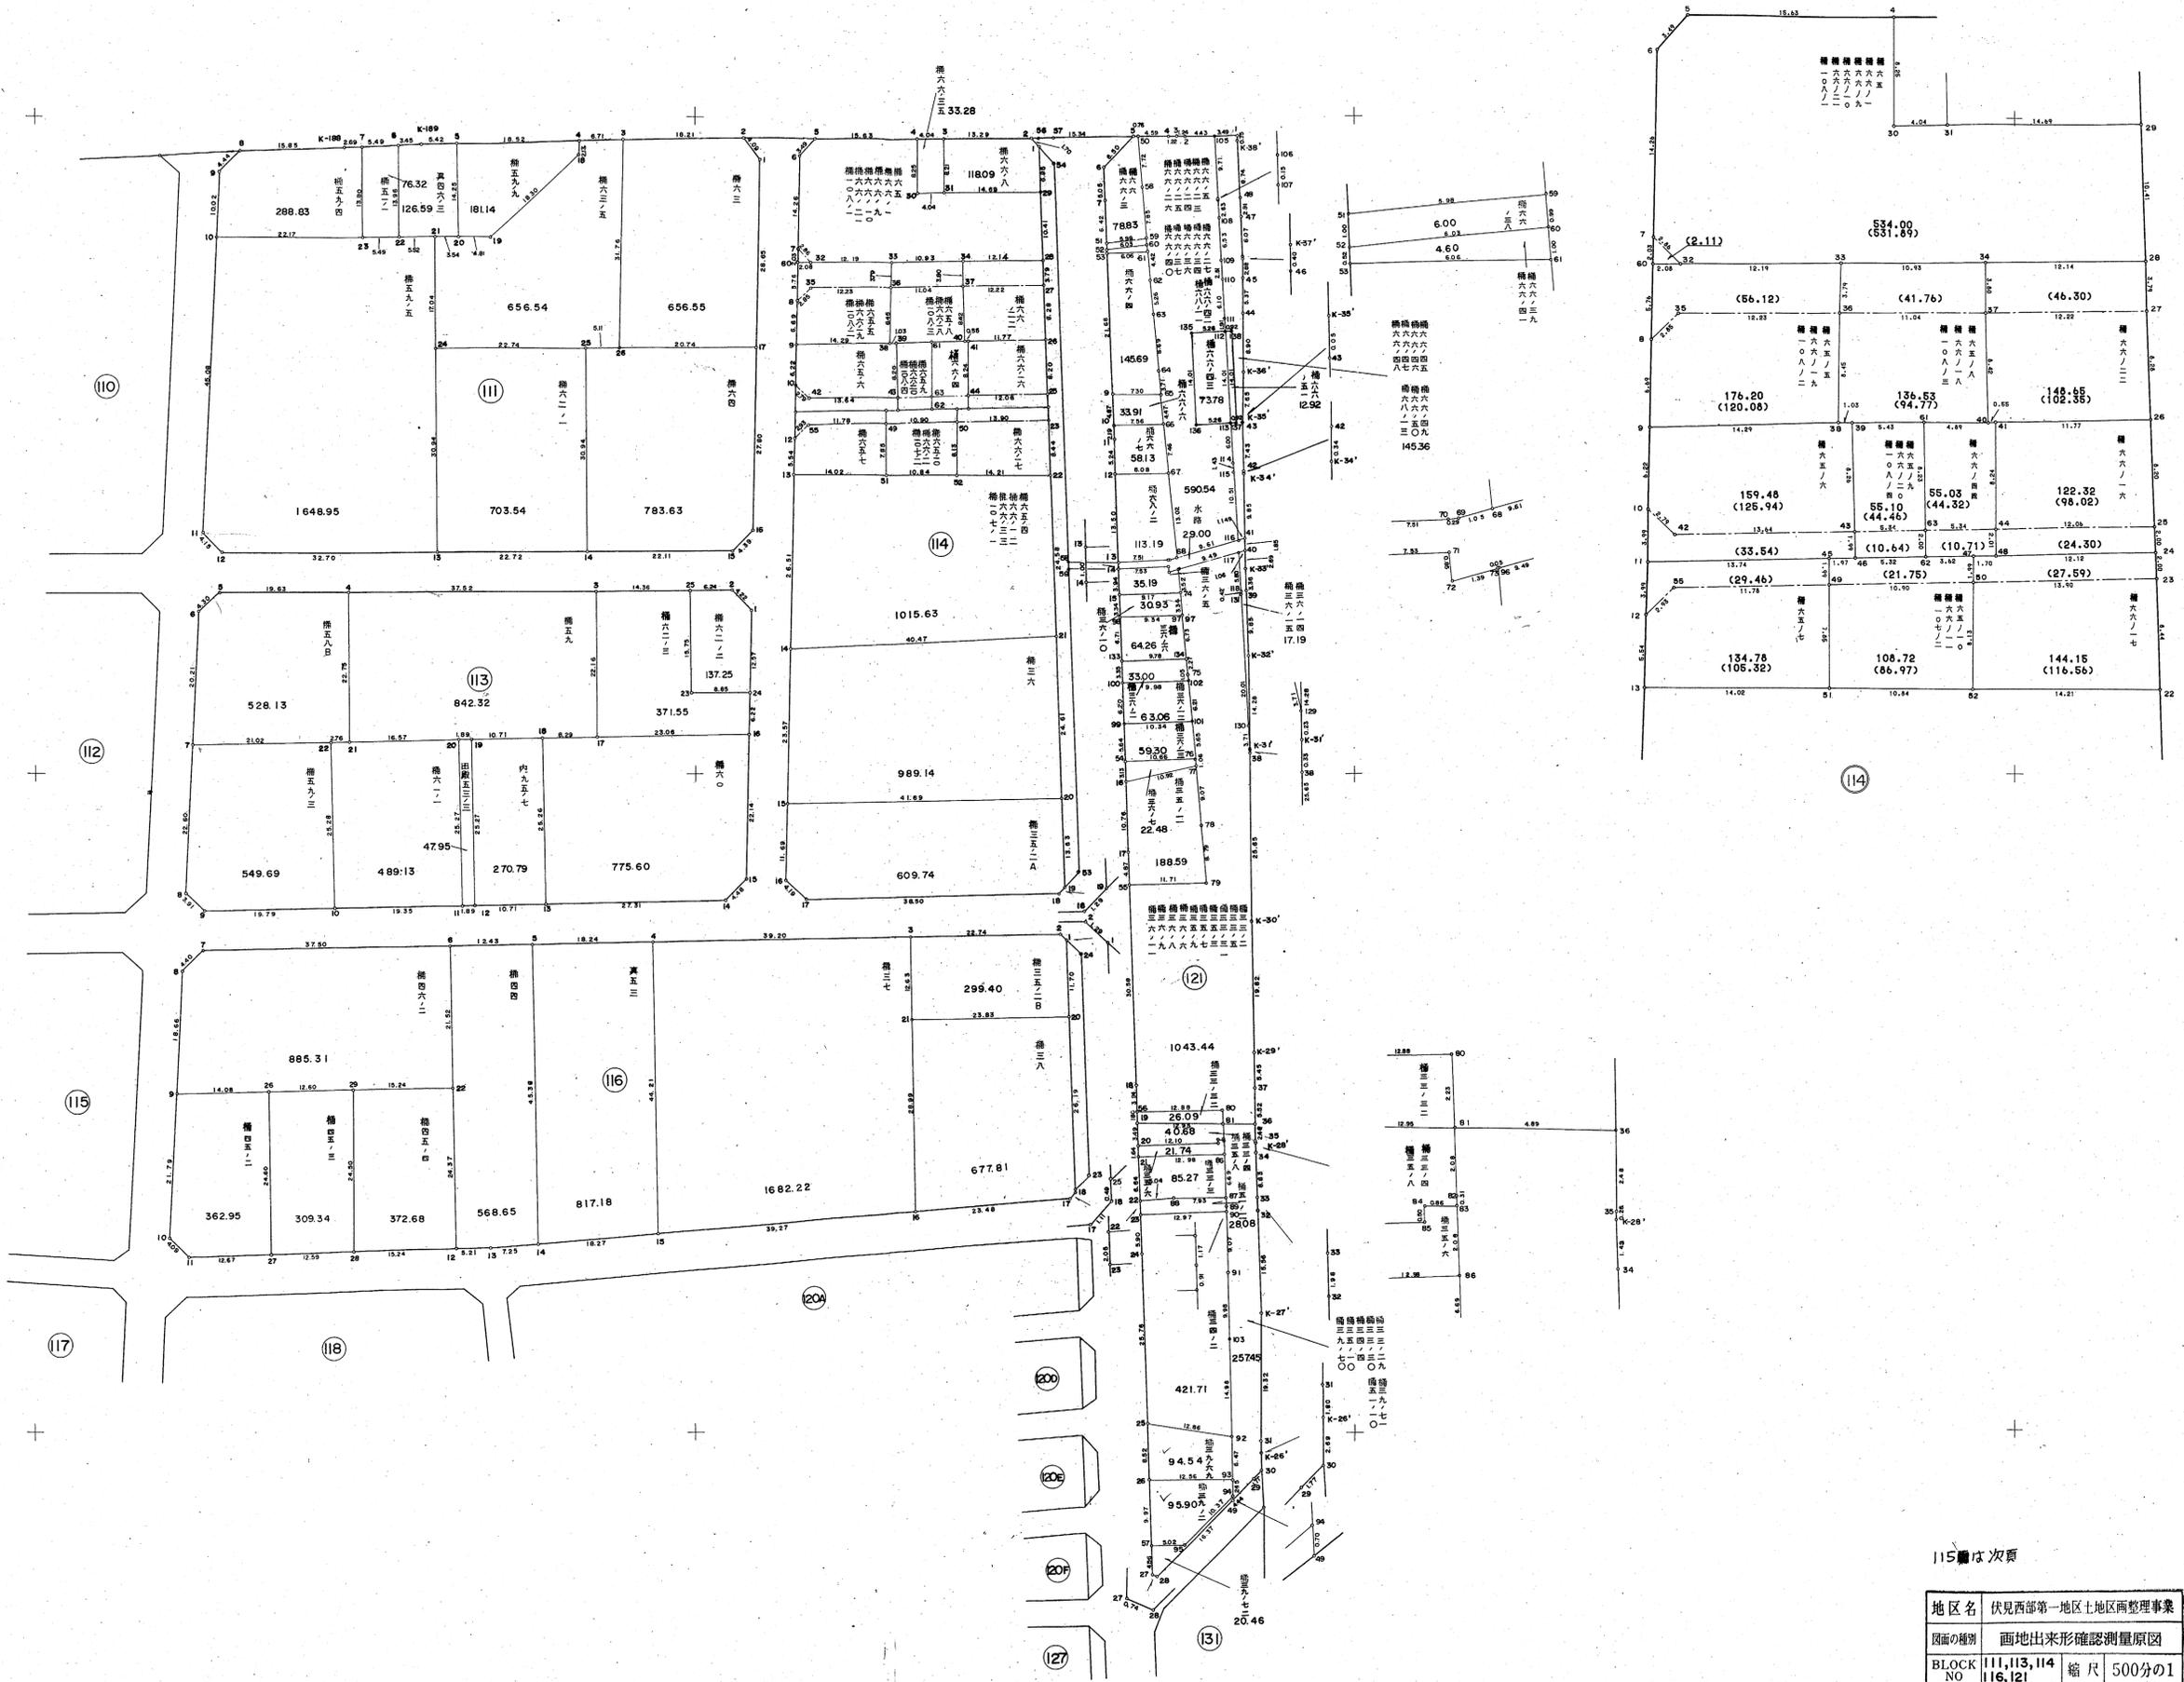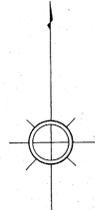









115番は次頁

地区名	伏見西部第一地区土地区画整理事業
図面の種別	画地出来形確認測量原図
BLOCK NO	111,113,114 116,121
縮尺	500分の1
京都市伏見西部区画整理事務所	


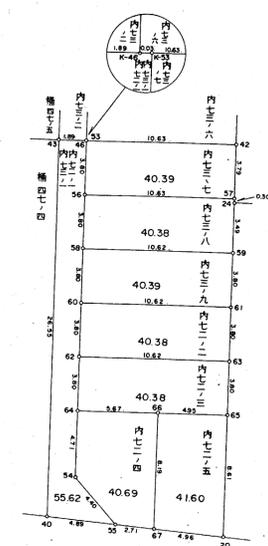
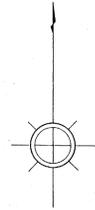


116は前頁

地区名	伏見西部第一地区土地区画整理事業
図面の種別	画地出来形確認測量原因
BLOCK NO	115, 117 縮尺 500分の1
京都市伏見西部区画整理事務所	

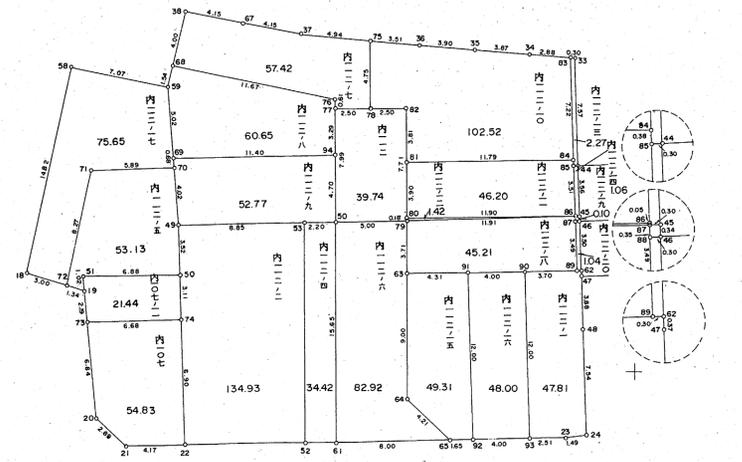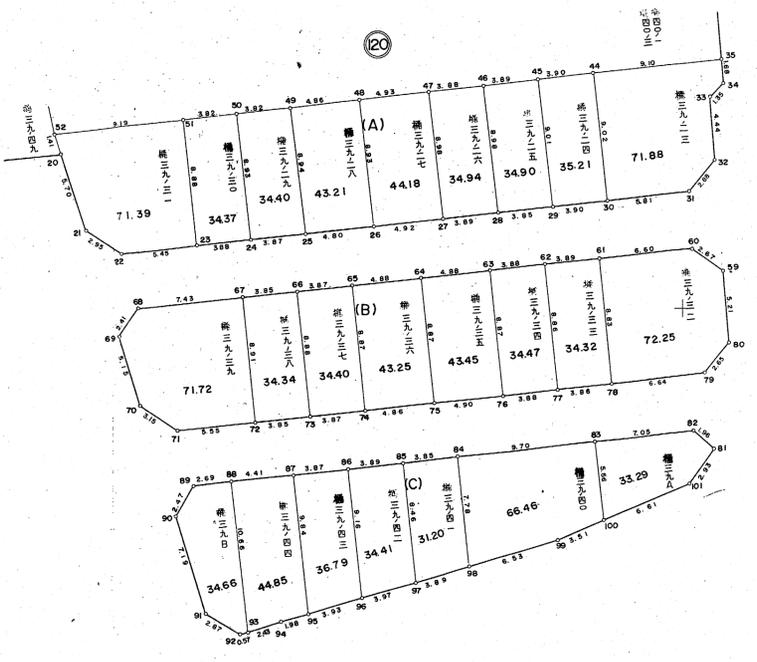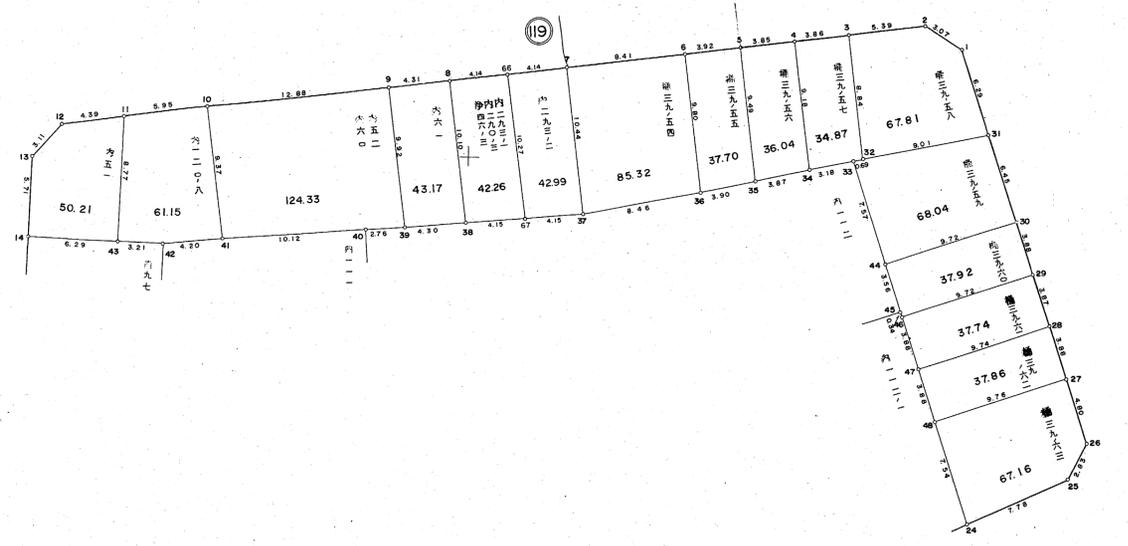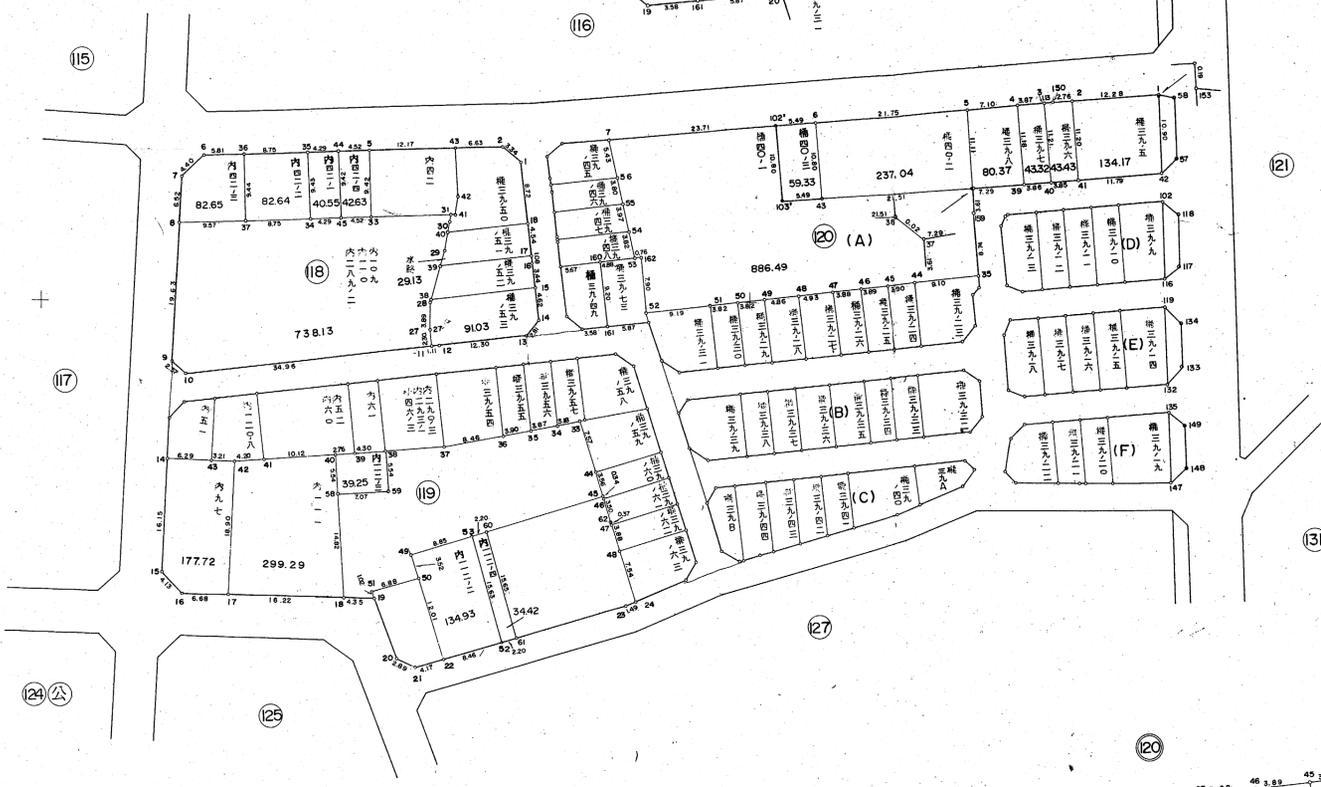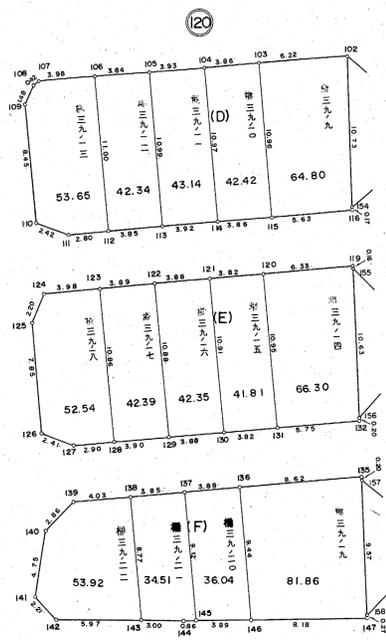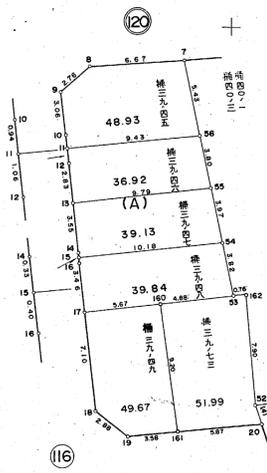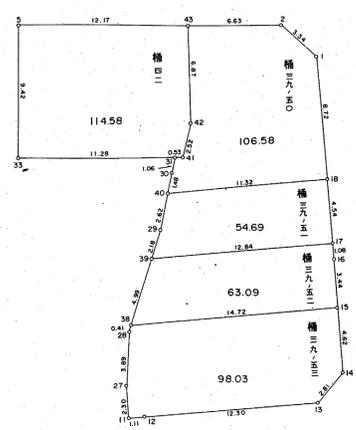
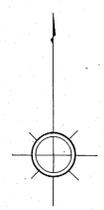


地区名 伏見西部第一地区土地画整理事業
 図面の種別 画地出来形確認測量原図
 BLOCK NO 118, 119, 120 縮尺 500分の1
 京都市伏見西部区画整理事務所

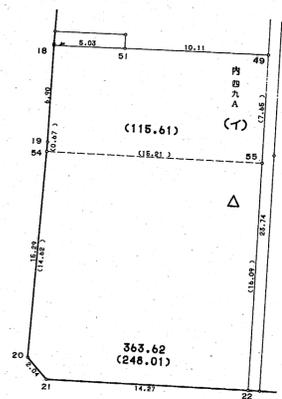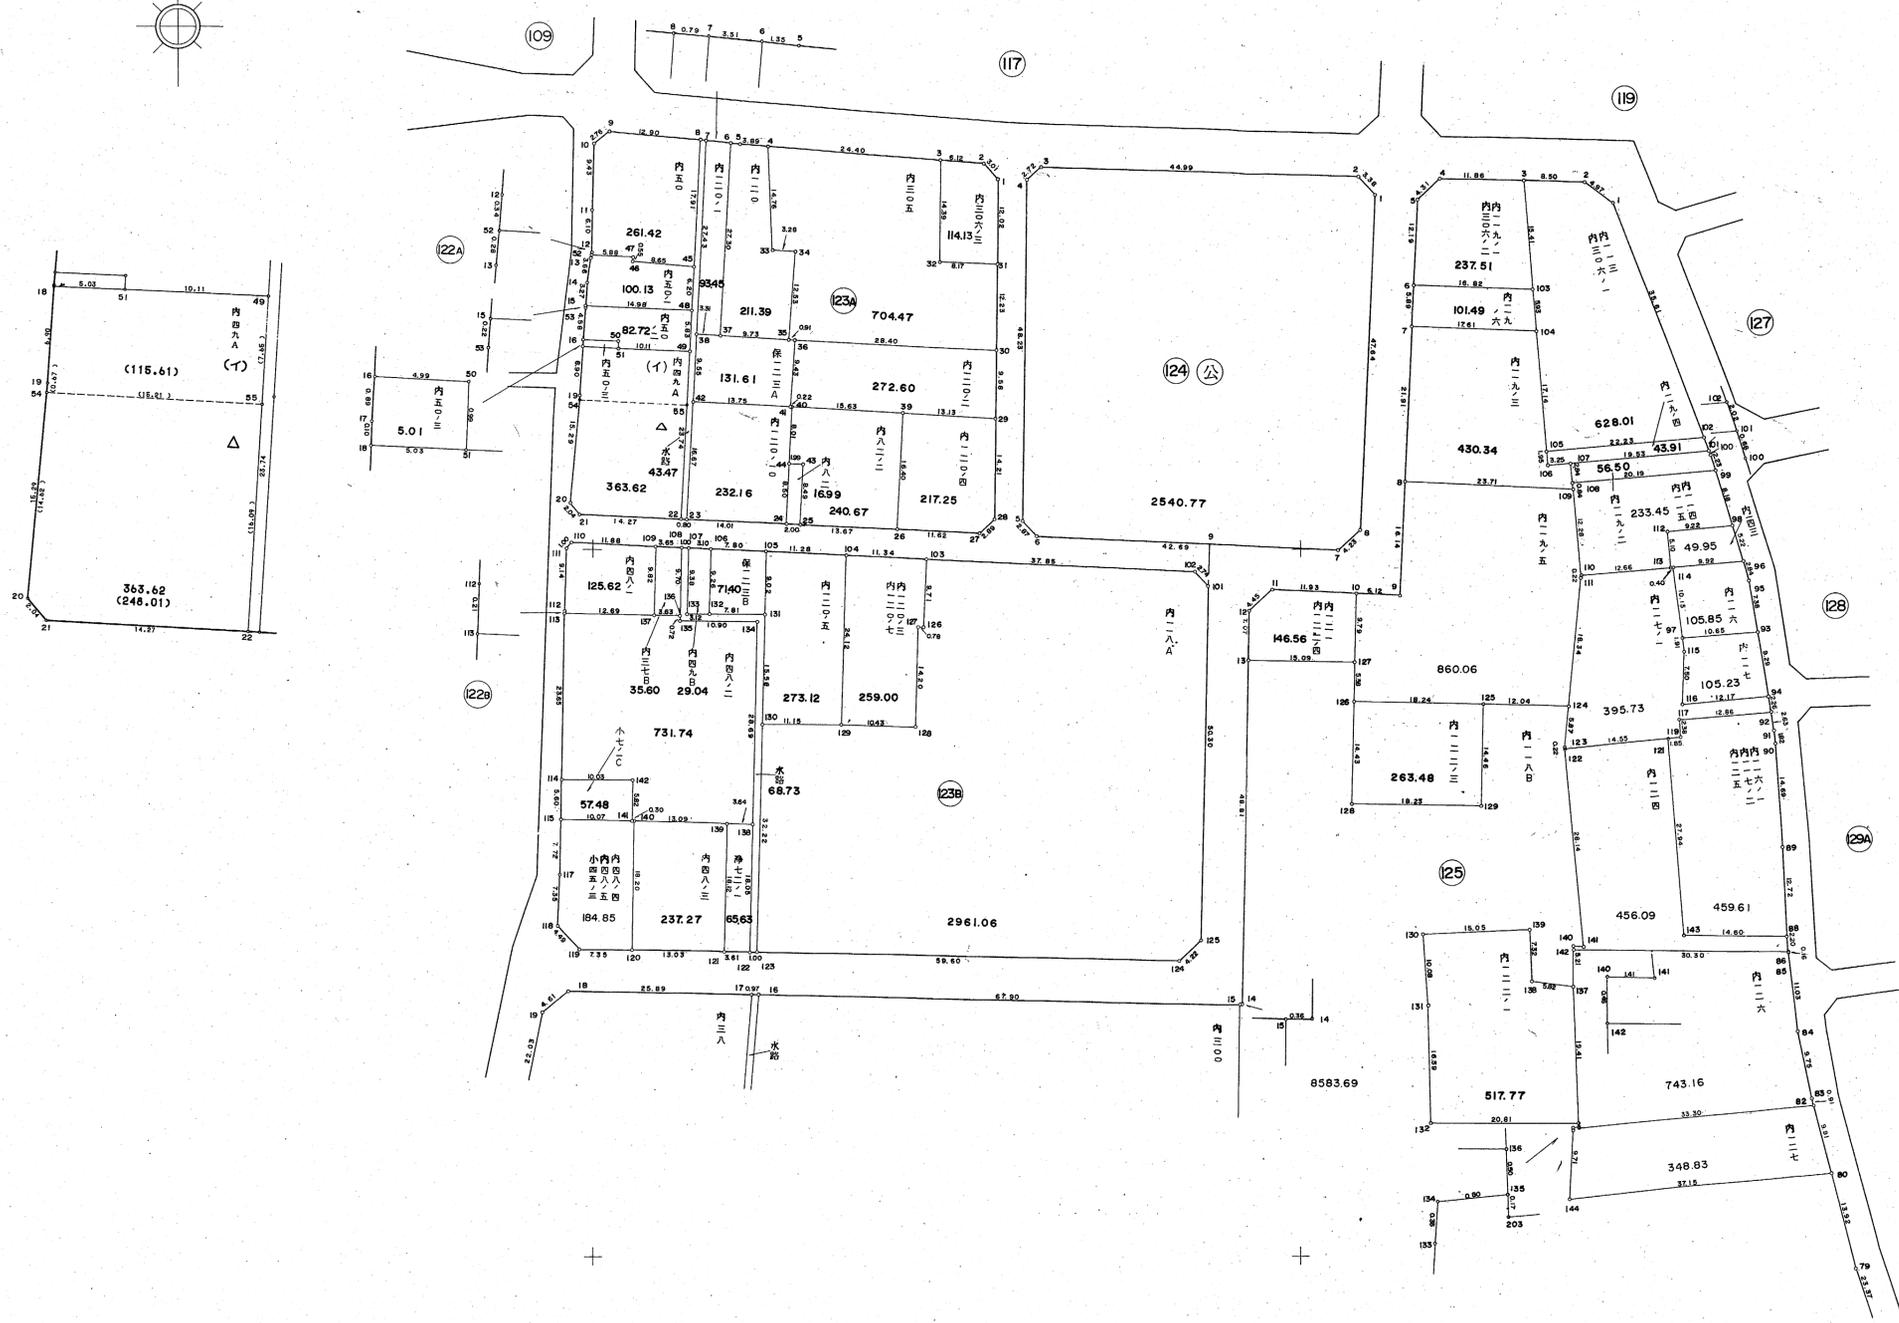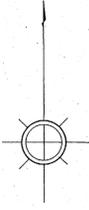


121は39頁
122は38頁







地区名	伏見西部第一地区土地区画整理事業		
図面の種別	画地出来形確認測量原図		
BLOCK NO	123A, 123B	縮尺	500分の1
京都市伏見西部区画整理事務所			

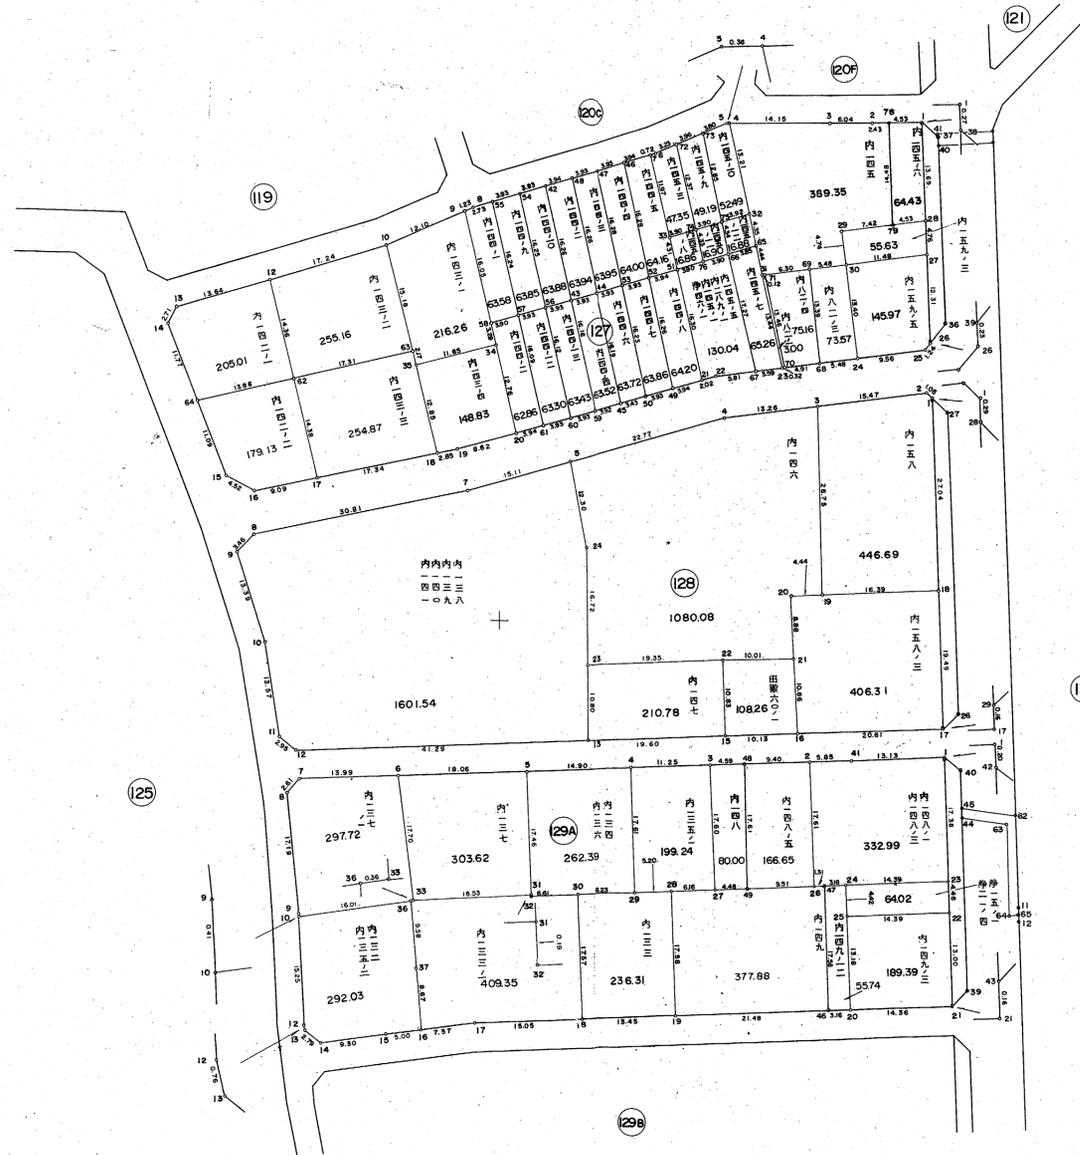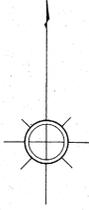






地区名	伏見西部第一地区土地区画整理事業		
図面の種別	画地出来形確認測量原図		
BLOCK NO	127, 128 129A	縮尺	500分の1
京都市伏見西部区画整理事務所			

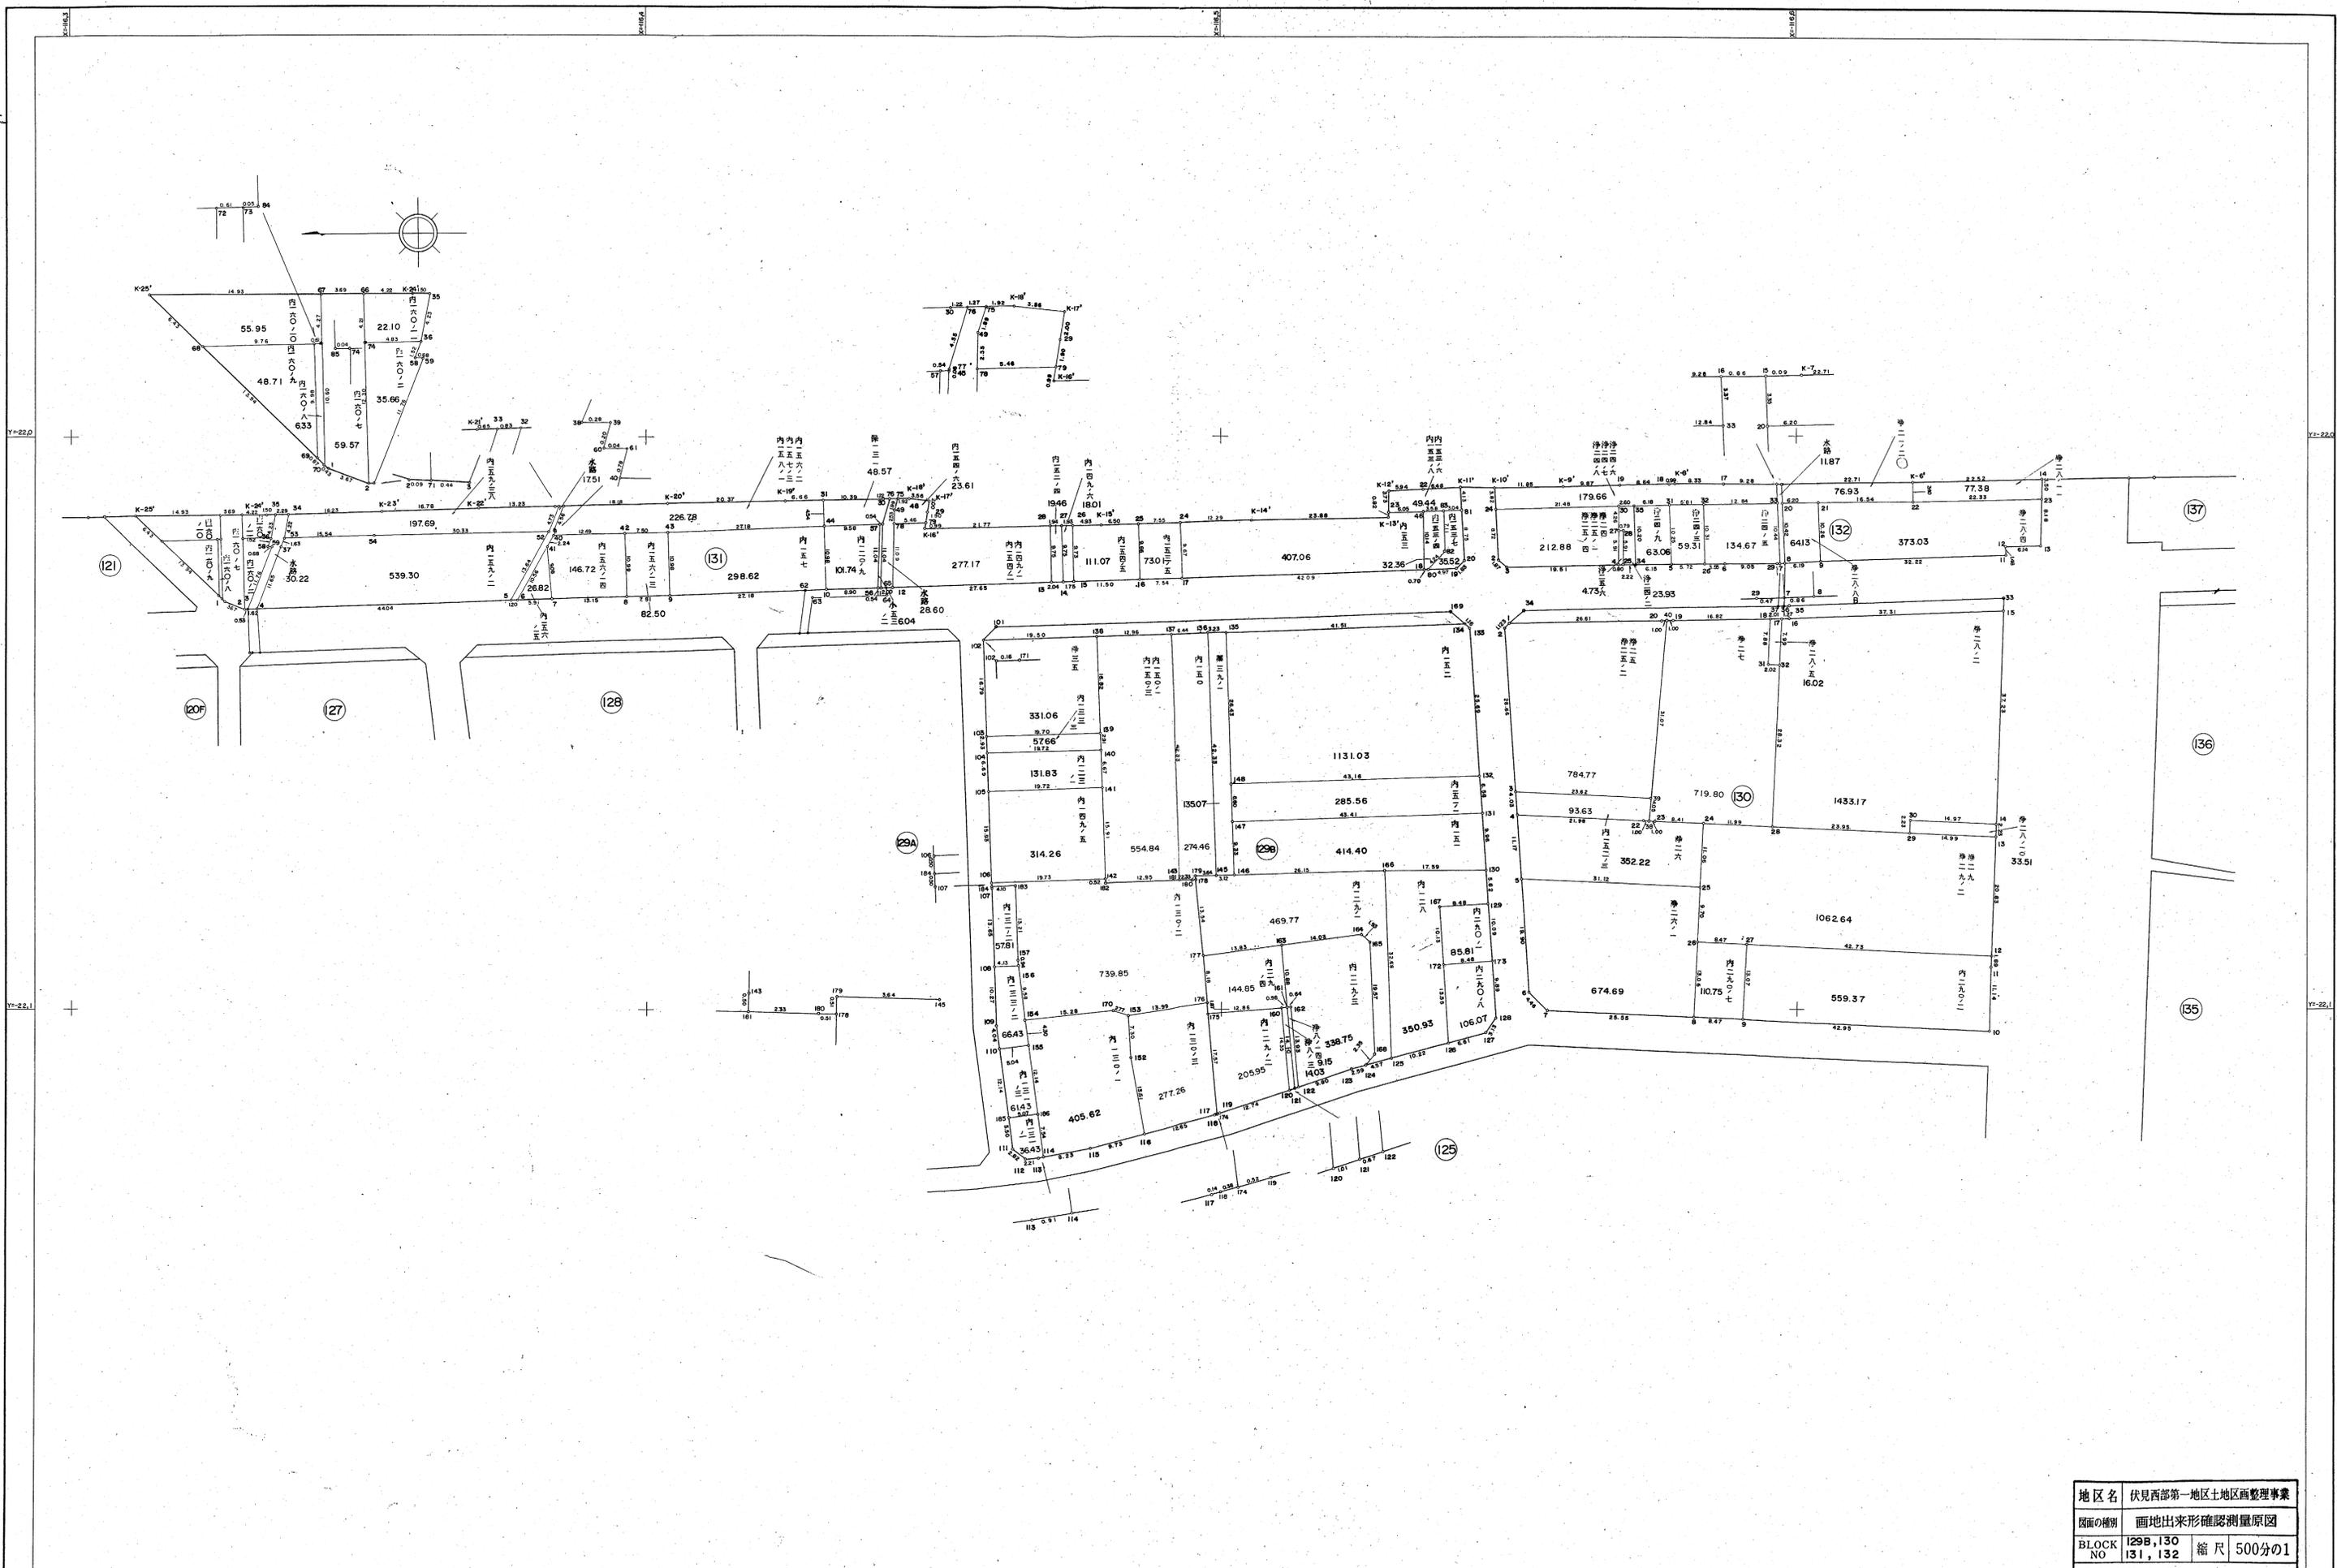

地区名	伏見西部第一地区土地区画整理事業
図面の種別	画地出来形確認測量原因
BLOCK NO	129B, 130 131, 132 縮尺 500分の1
京都市伏見西部区画整理事務所	

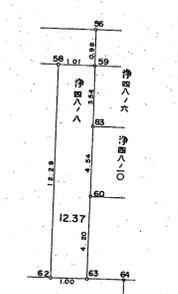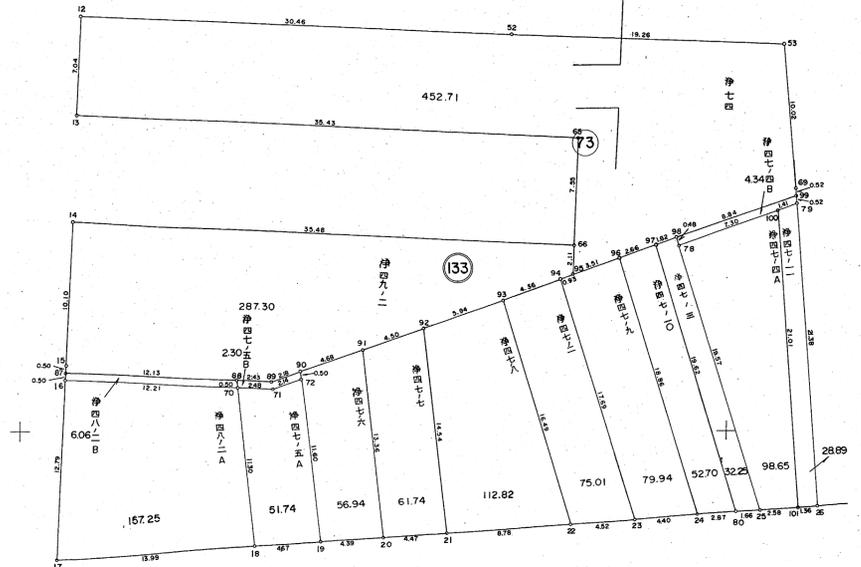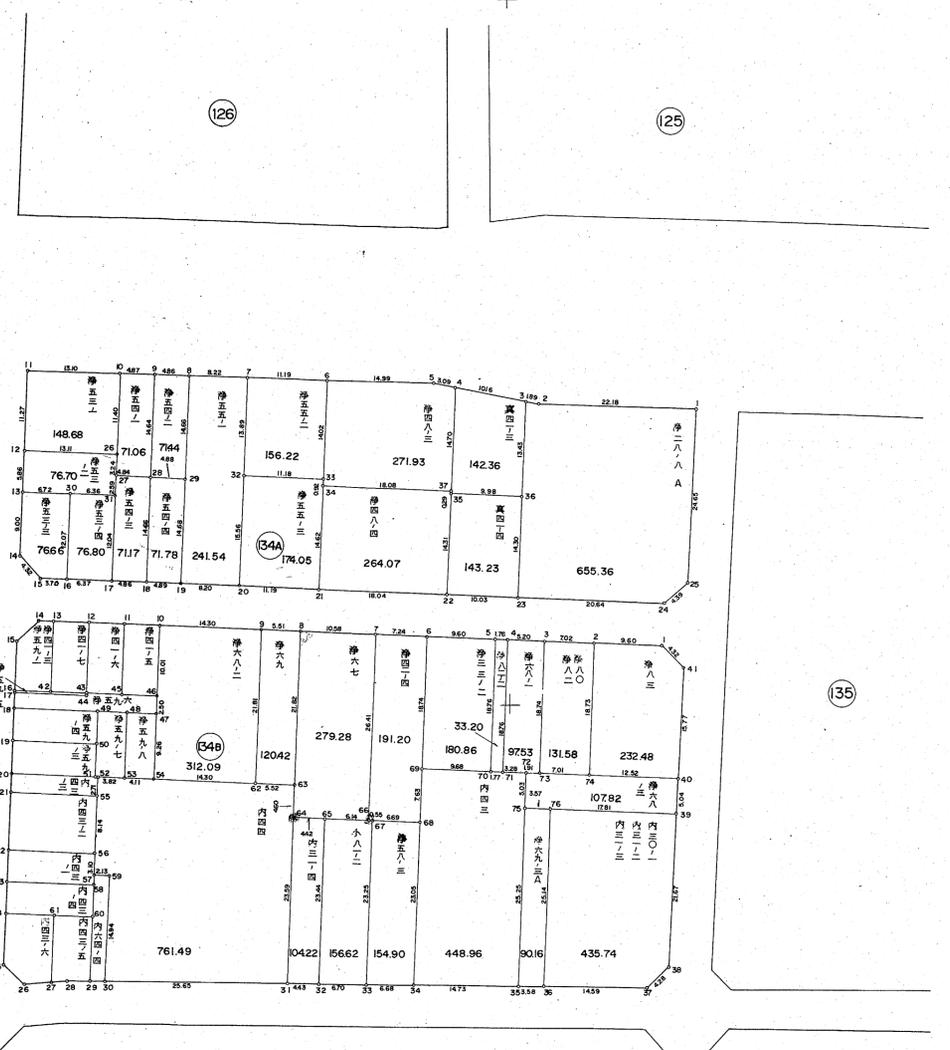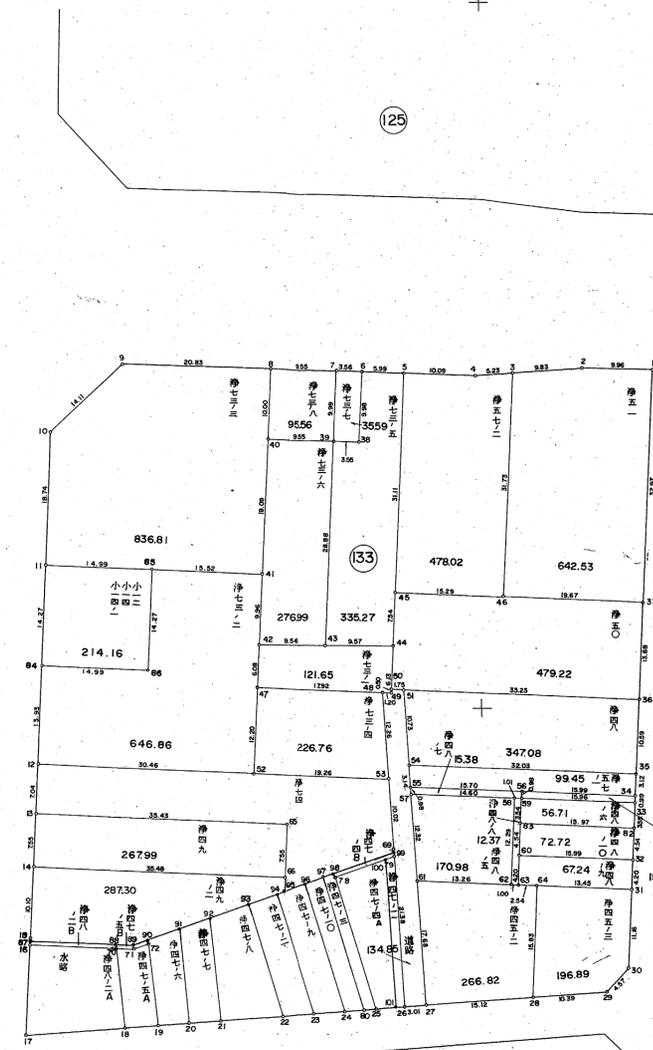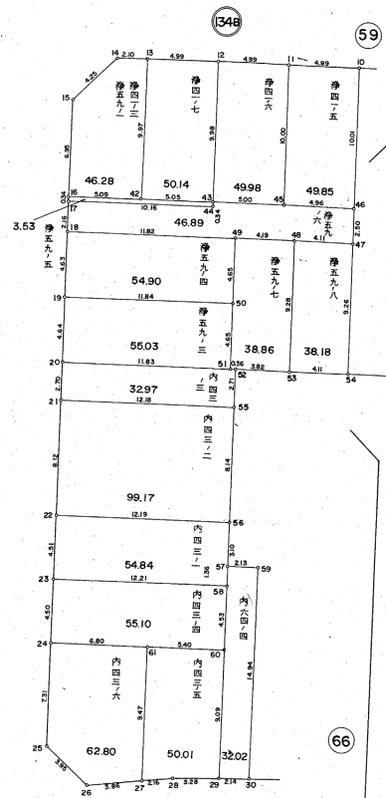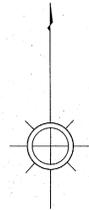


地区名	伏見西部第一地区土地区画整理事業		
図面の種別	画地出来形確認測量原図		
BLOCK NO	133, 134A, 134B	縮尺	500分の1
京都市伏見西部区画整理事務所			

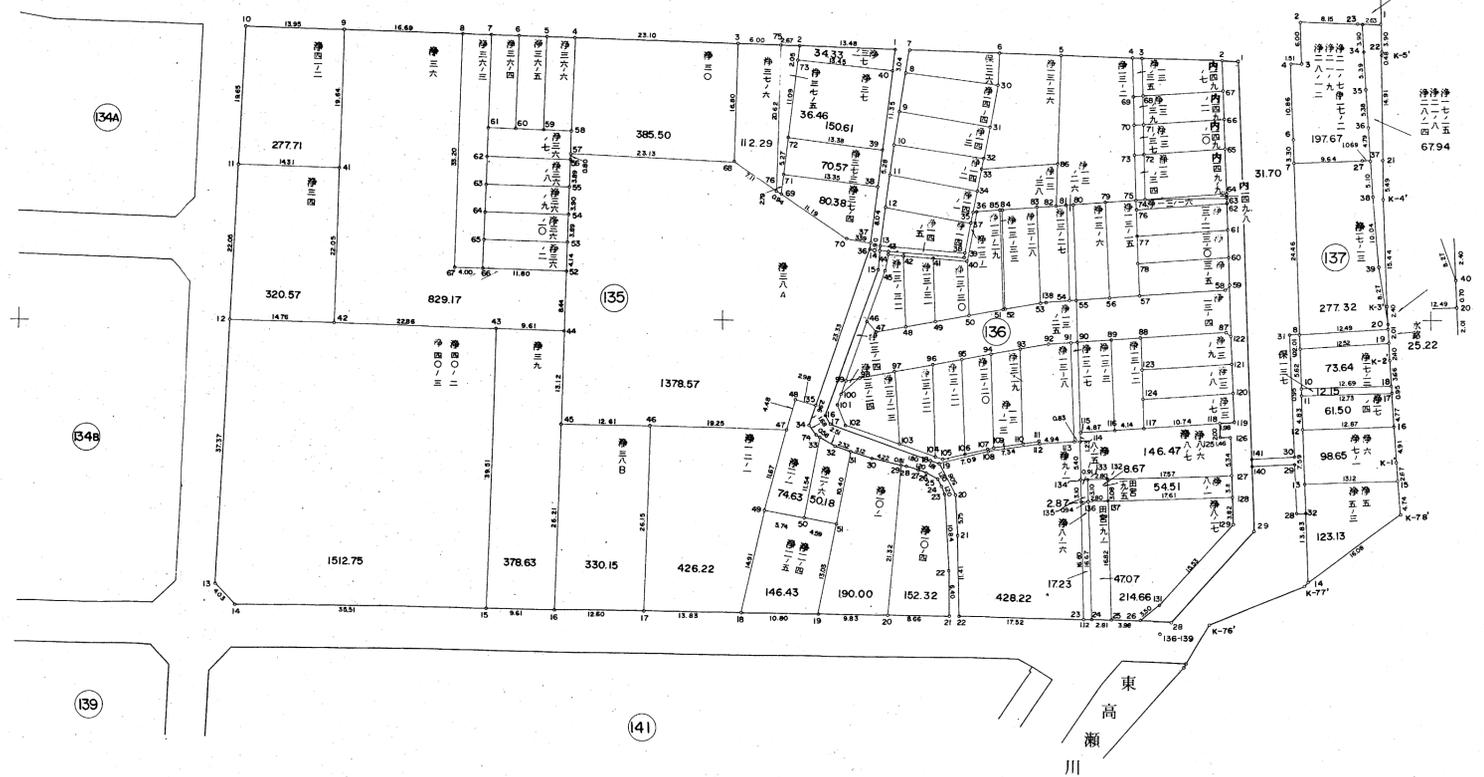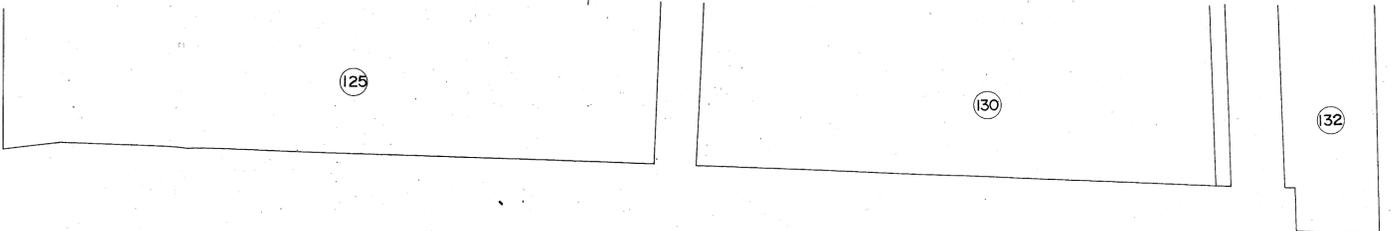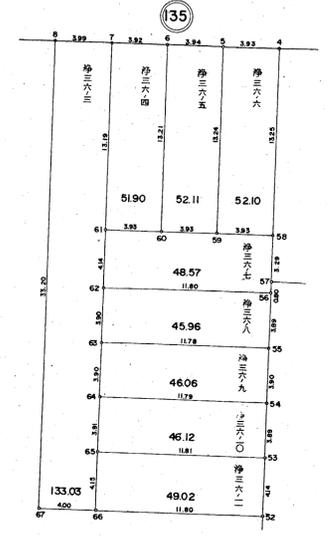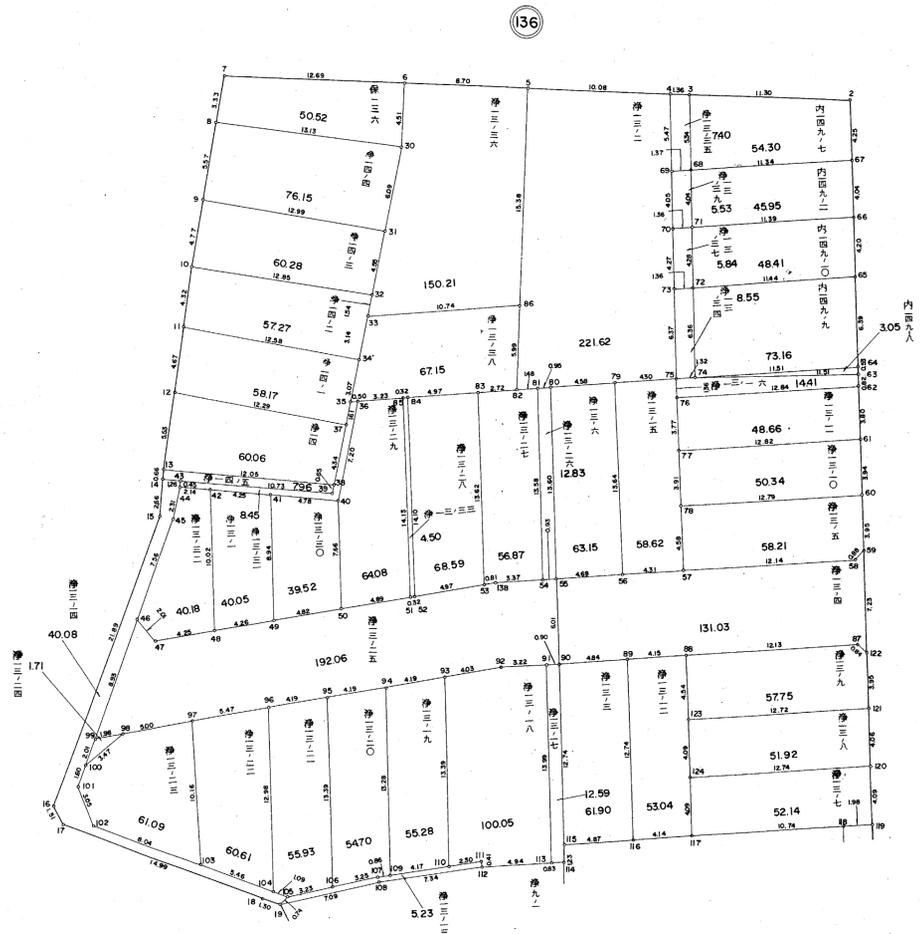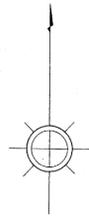


東
高
瀬
川

地区名	伏見西部第一地区土地区画整理事業		
図面の種別	画地出来形確認測量原図		
BLOCK NO	135, 136	縮尺	500分の1
	137		
京都市伏見西部区画整理事務所			


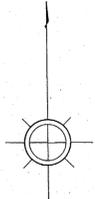


地区名	伏見西部第一地区土地区画整理事業		
図面の種別	画地出来形確認測量原図		
BLOCK NO	138, 139, 140, 141, 142A, 142B	縮尺	500分の1
京都市伏見西部区画整理事務所			

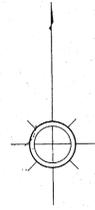



146は52頁
147は52頁

地区名	伏見西部第一地区土地区画整理事業
図面の種別	画地出来形確認測量原図
BLOCK NO	144.145 縮尺 500分の1
京都市伏見西部区画整理事務所	

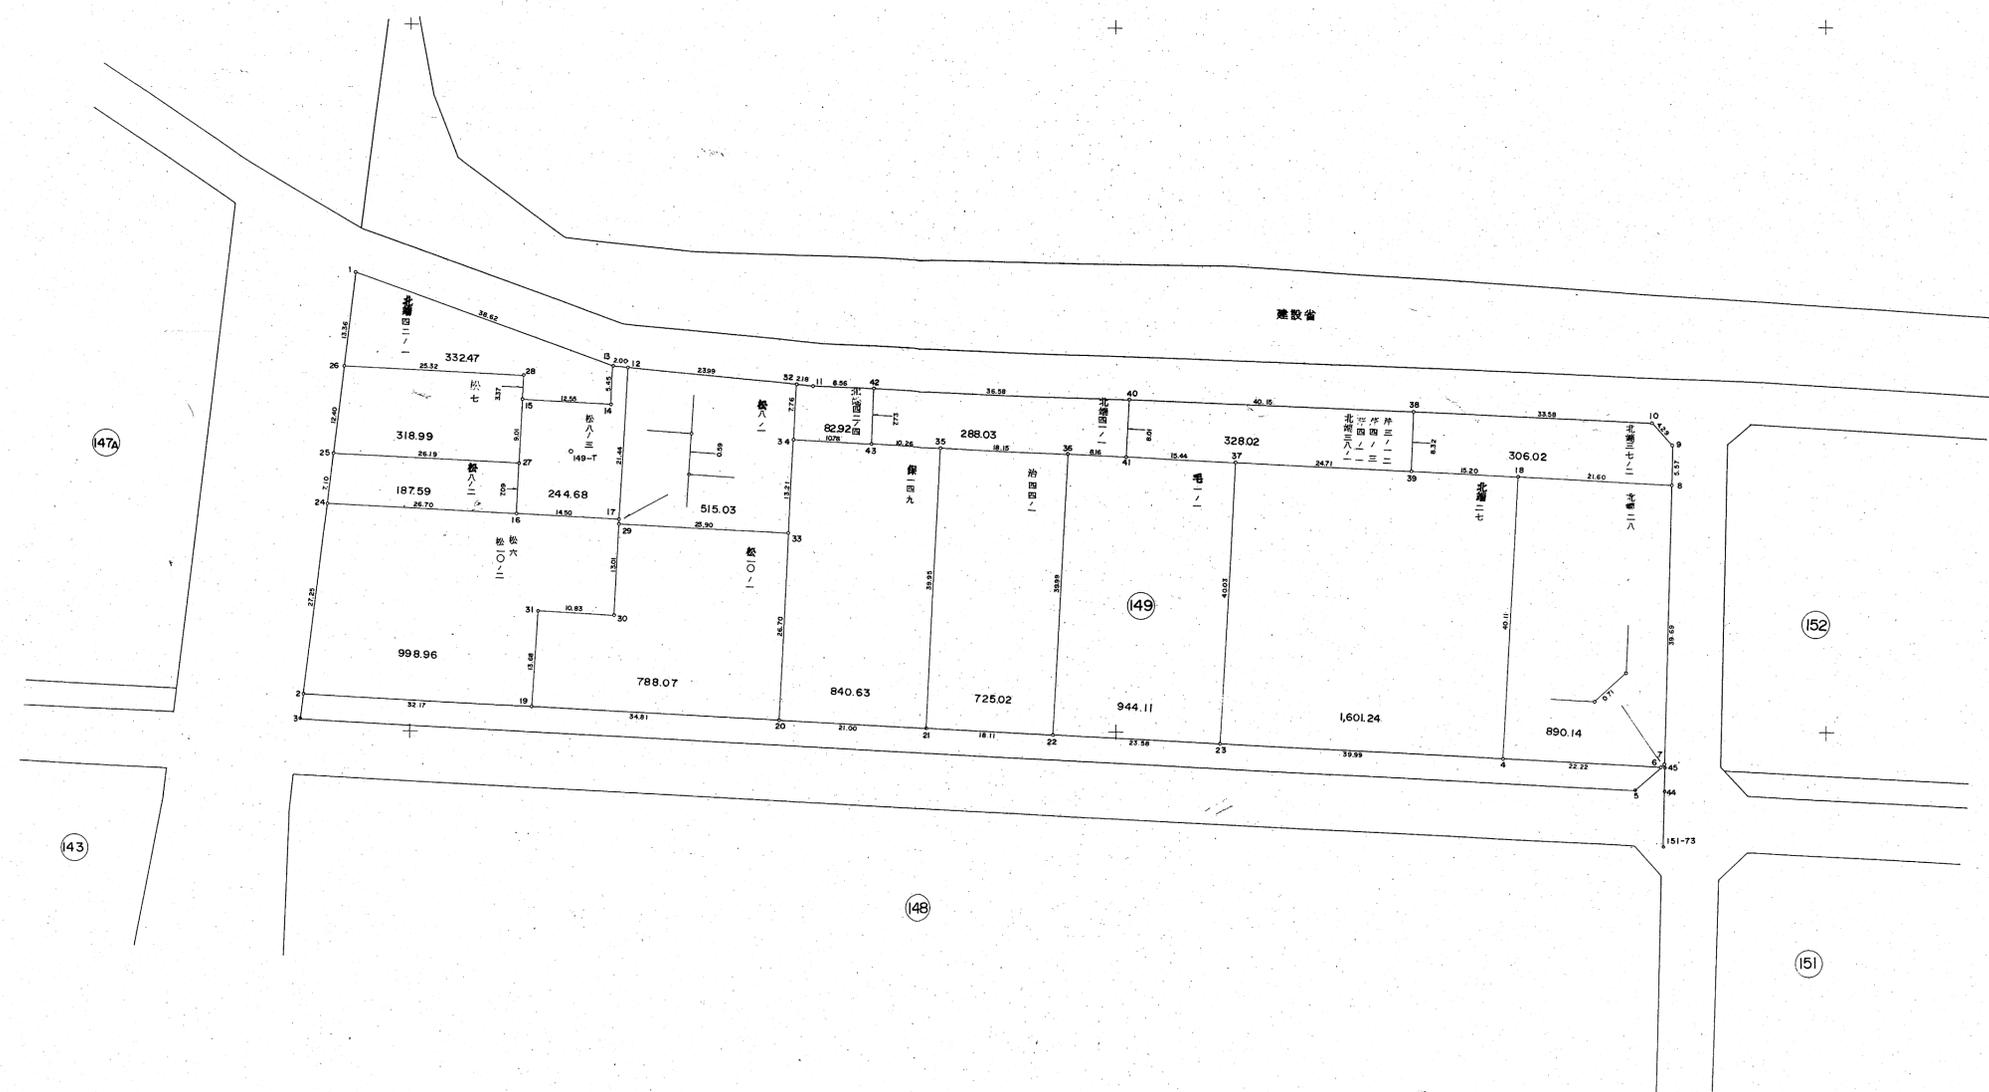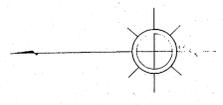

148は 30頁



地区名	伏見西部第一地区七地区画整理事業		
図面の種別	画地出来形確認測量原図		
BLOCK NO	149	縮尺	500分の1
京都市伏見西部区画整理事務所			

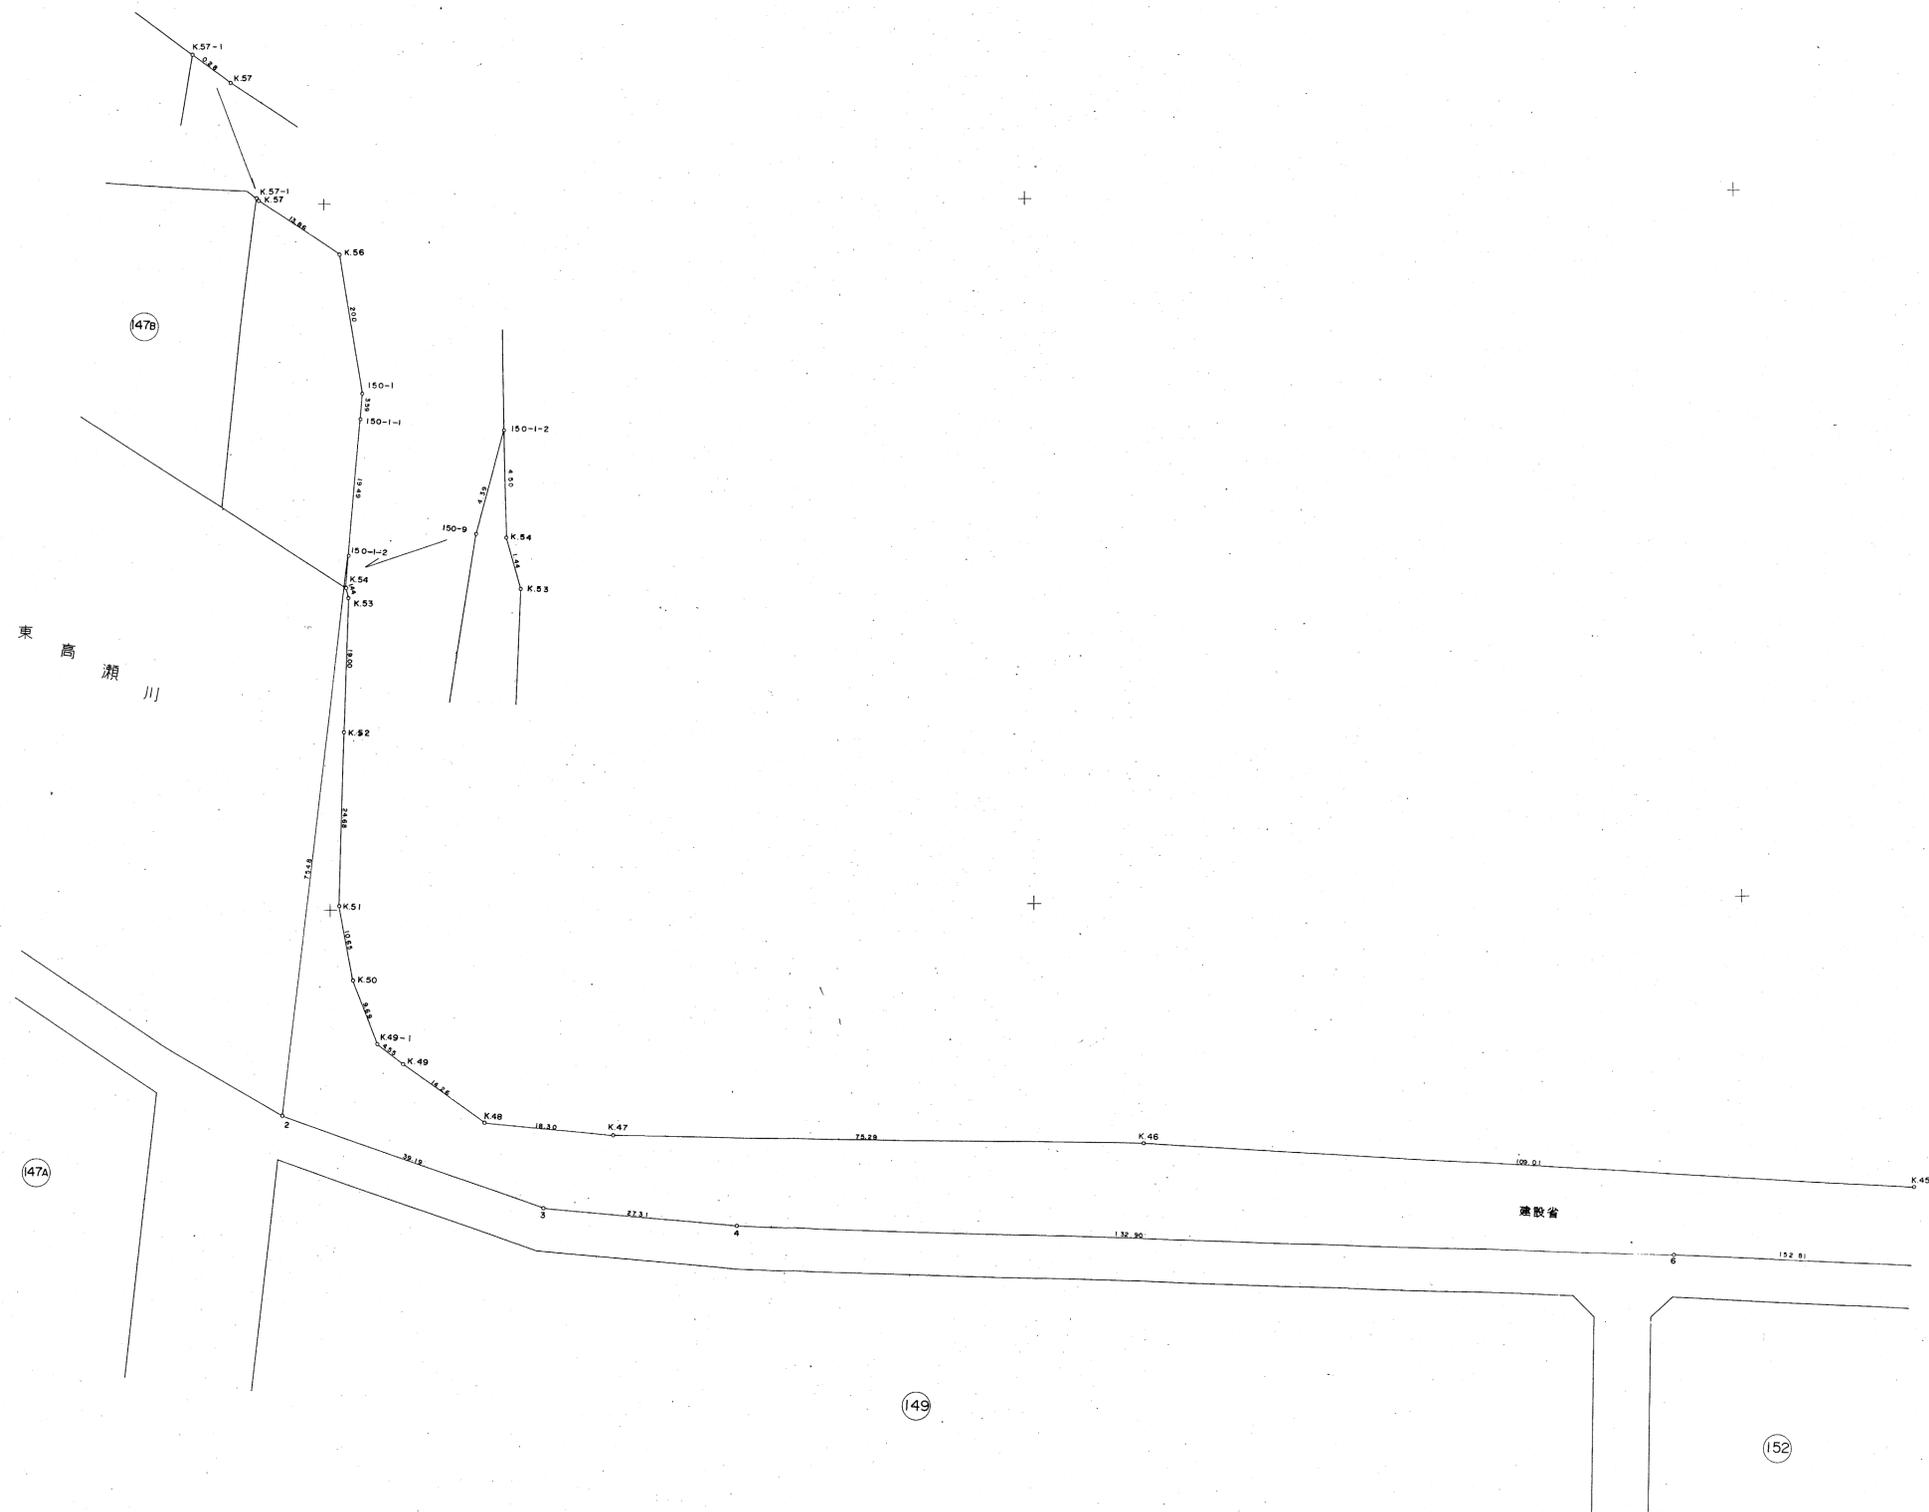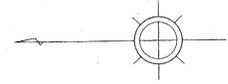


東高瀬川

建設省

地区名	伏見西部第一地区土地高整理事業		
団地の種別	画地出来形確認測量原図		
BLOCK NO	建設省河川	縮尺	500分の1
京都市伏見西部区西整理事務所			

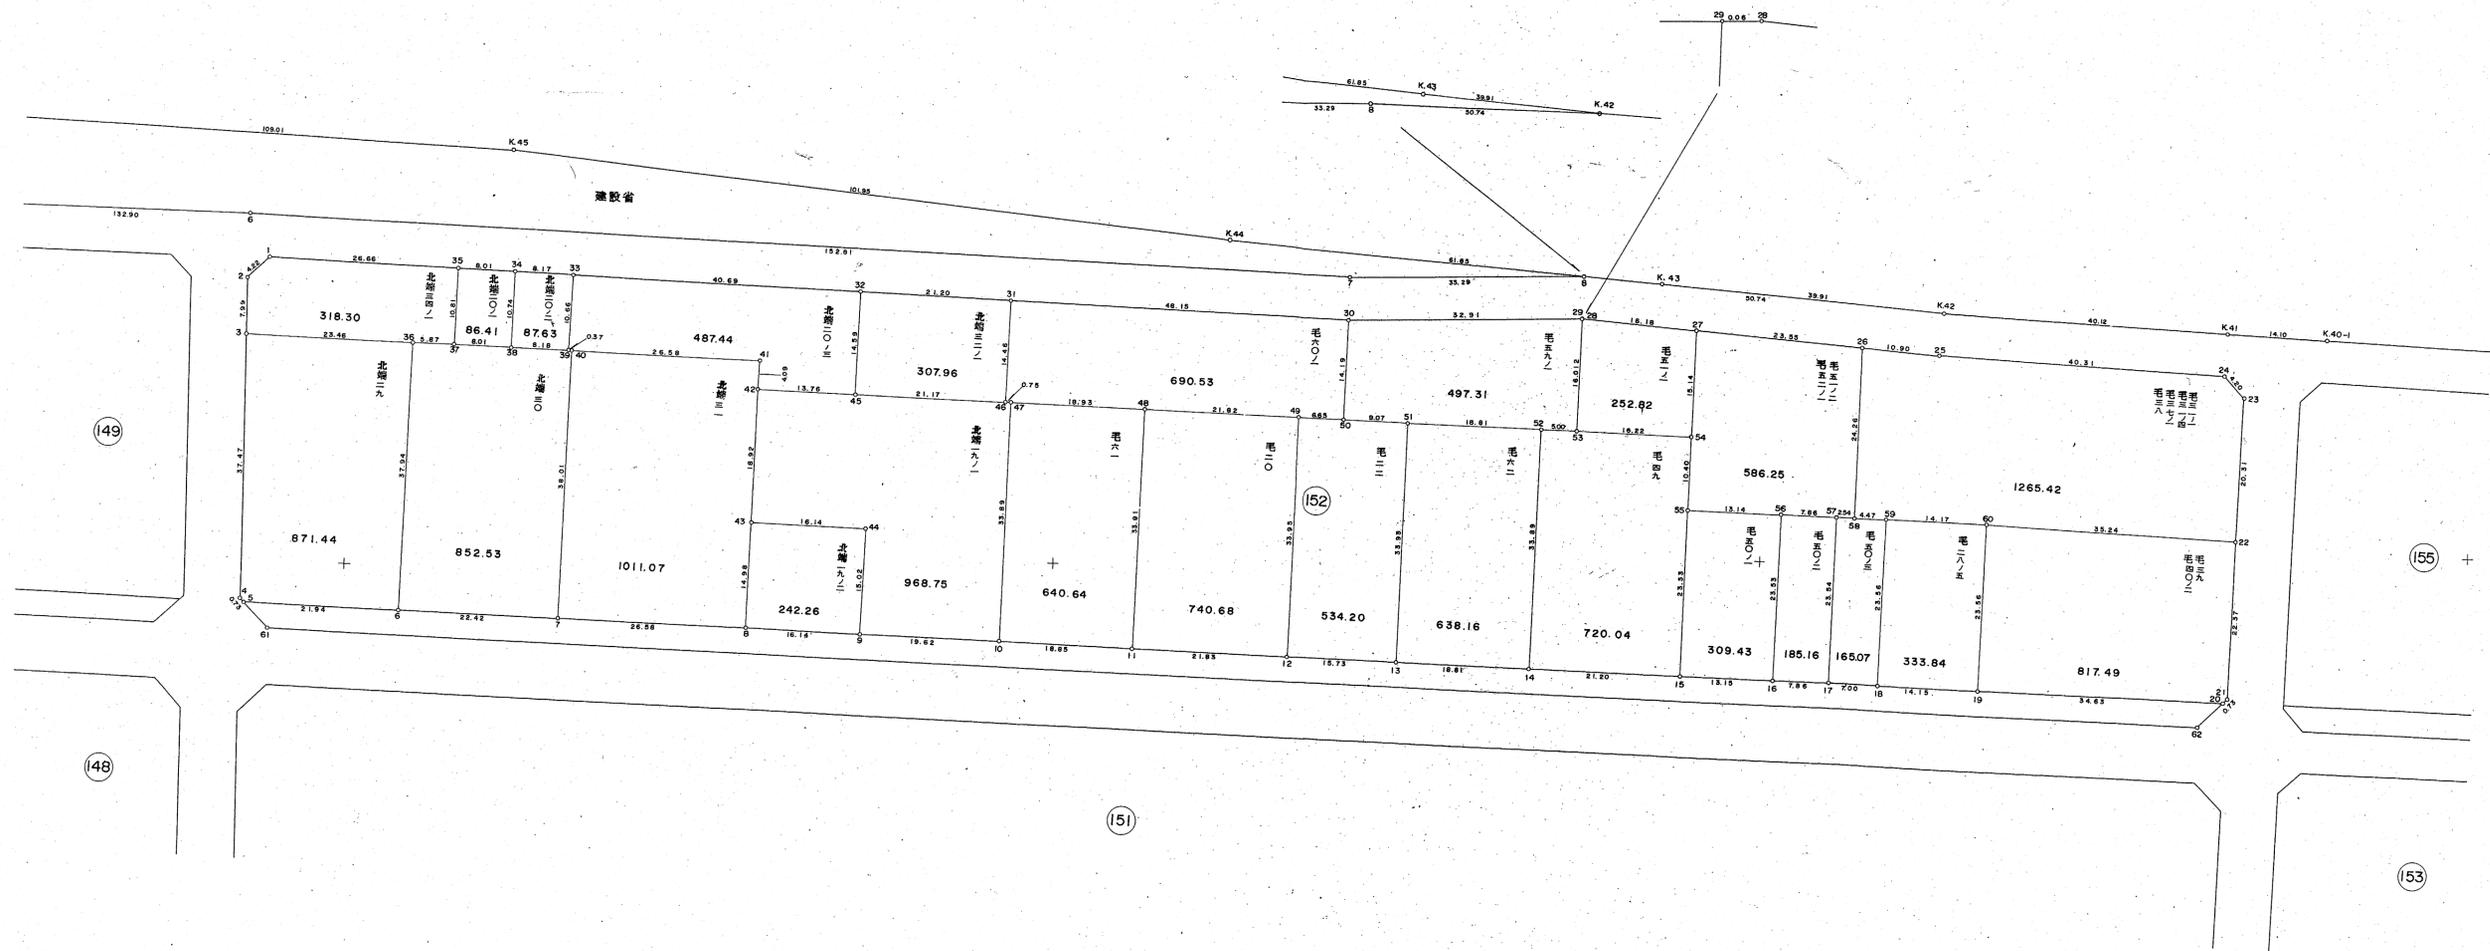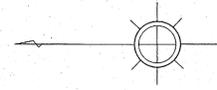

地区名	伏見西部第一地区土地区画整理事業
図面の種別	画地出来形確認測量原図
BLOCK NO	建設省 河川 152
縮尺	500分の1
京都市伏見西部区画整理事務所	

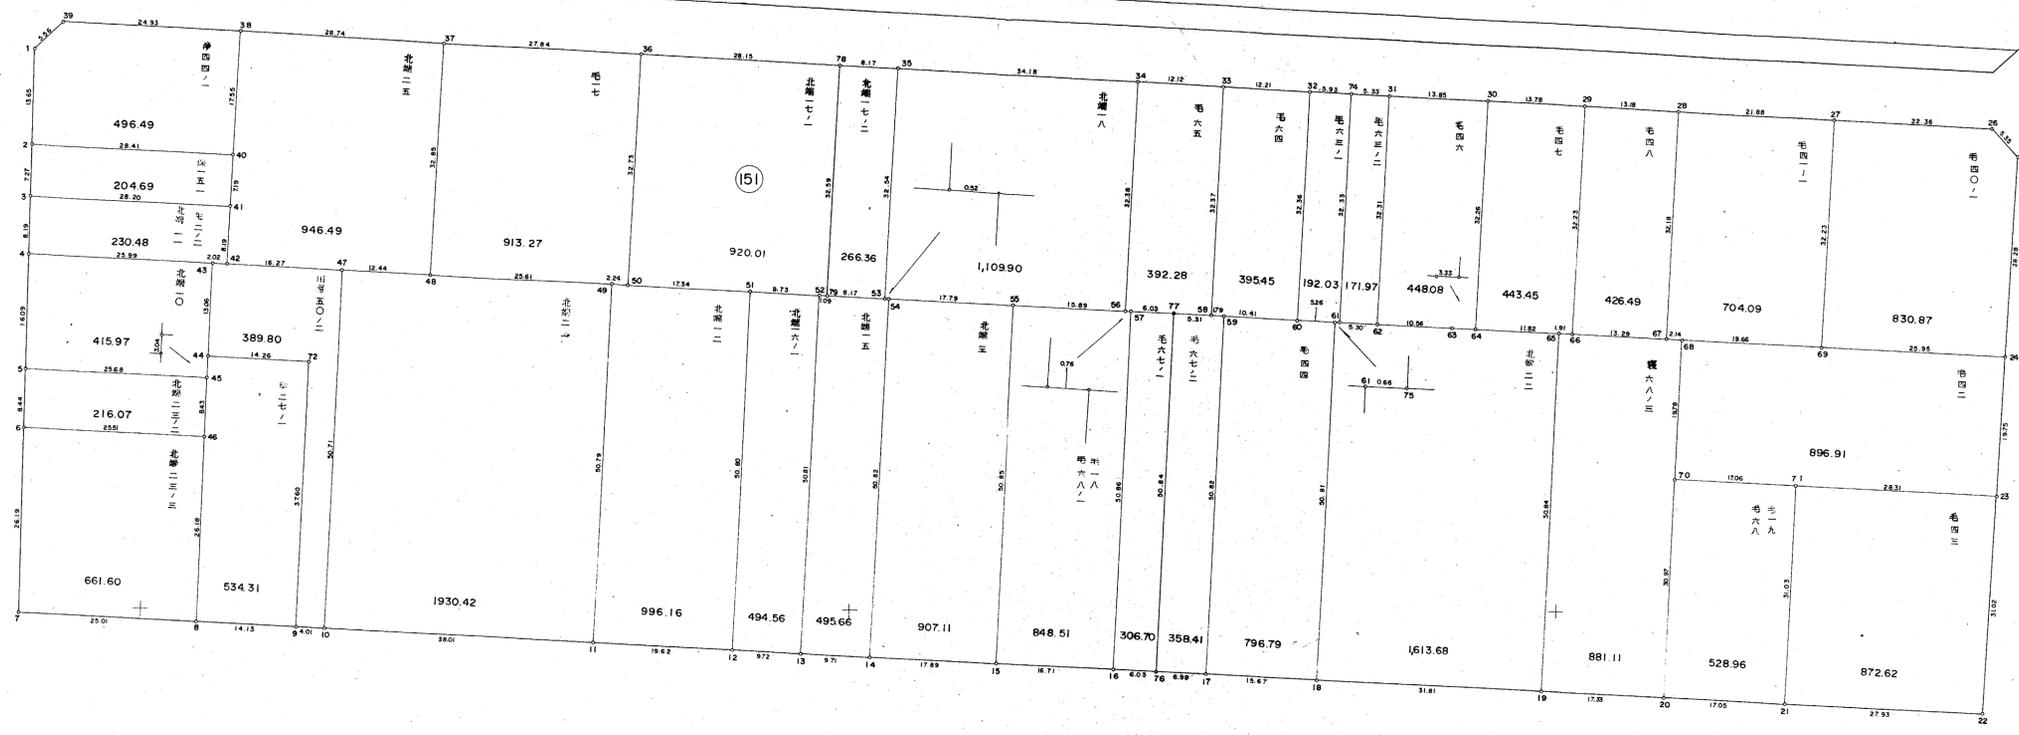

149

152

155

148

151


153

95

105

107


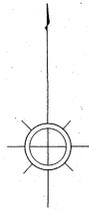

156は 13頁

地区名	伏見西部第一地区土地区画整理事業		
図面の種別	画地出来形確認測量原図		
BLOCK No	153, 154	縮尺	500分の1
	155		
京都市伏見西部区画整理事務所			