

京都市岩倉長谷地区土地区画整理事業

画地出来形確認測量図

2 / 2

3 1 街区～6 3-1 街区


平成20年11月28日現在

京都市岩倉長谷土地区画整理組合

第一測量設計株式会社

京都市岩倉長谷地区土地区画整理事業

一般図

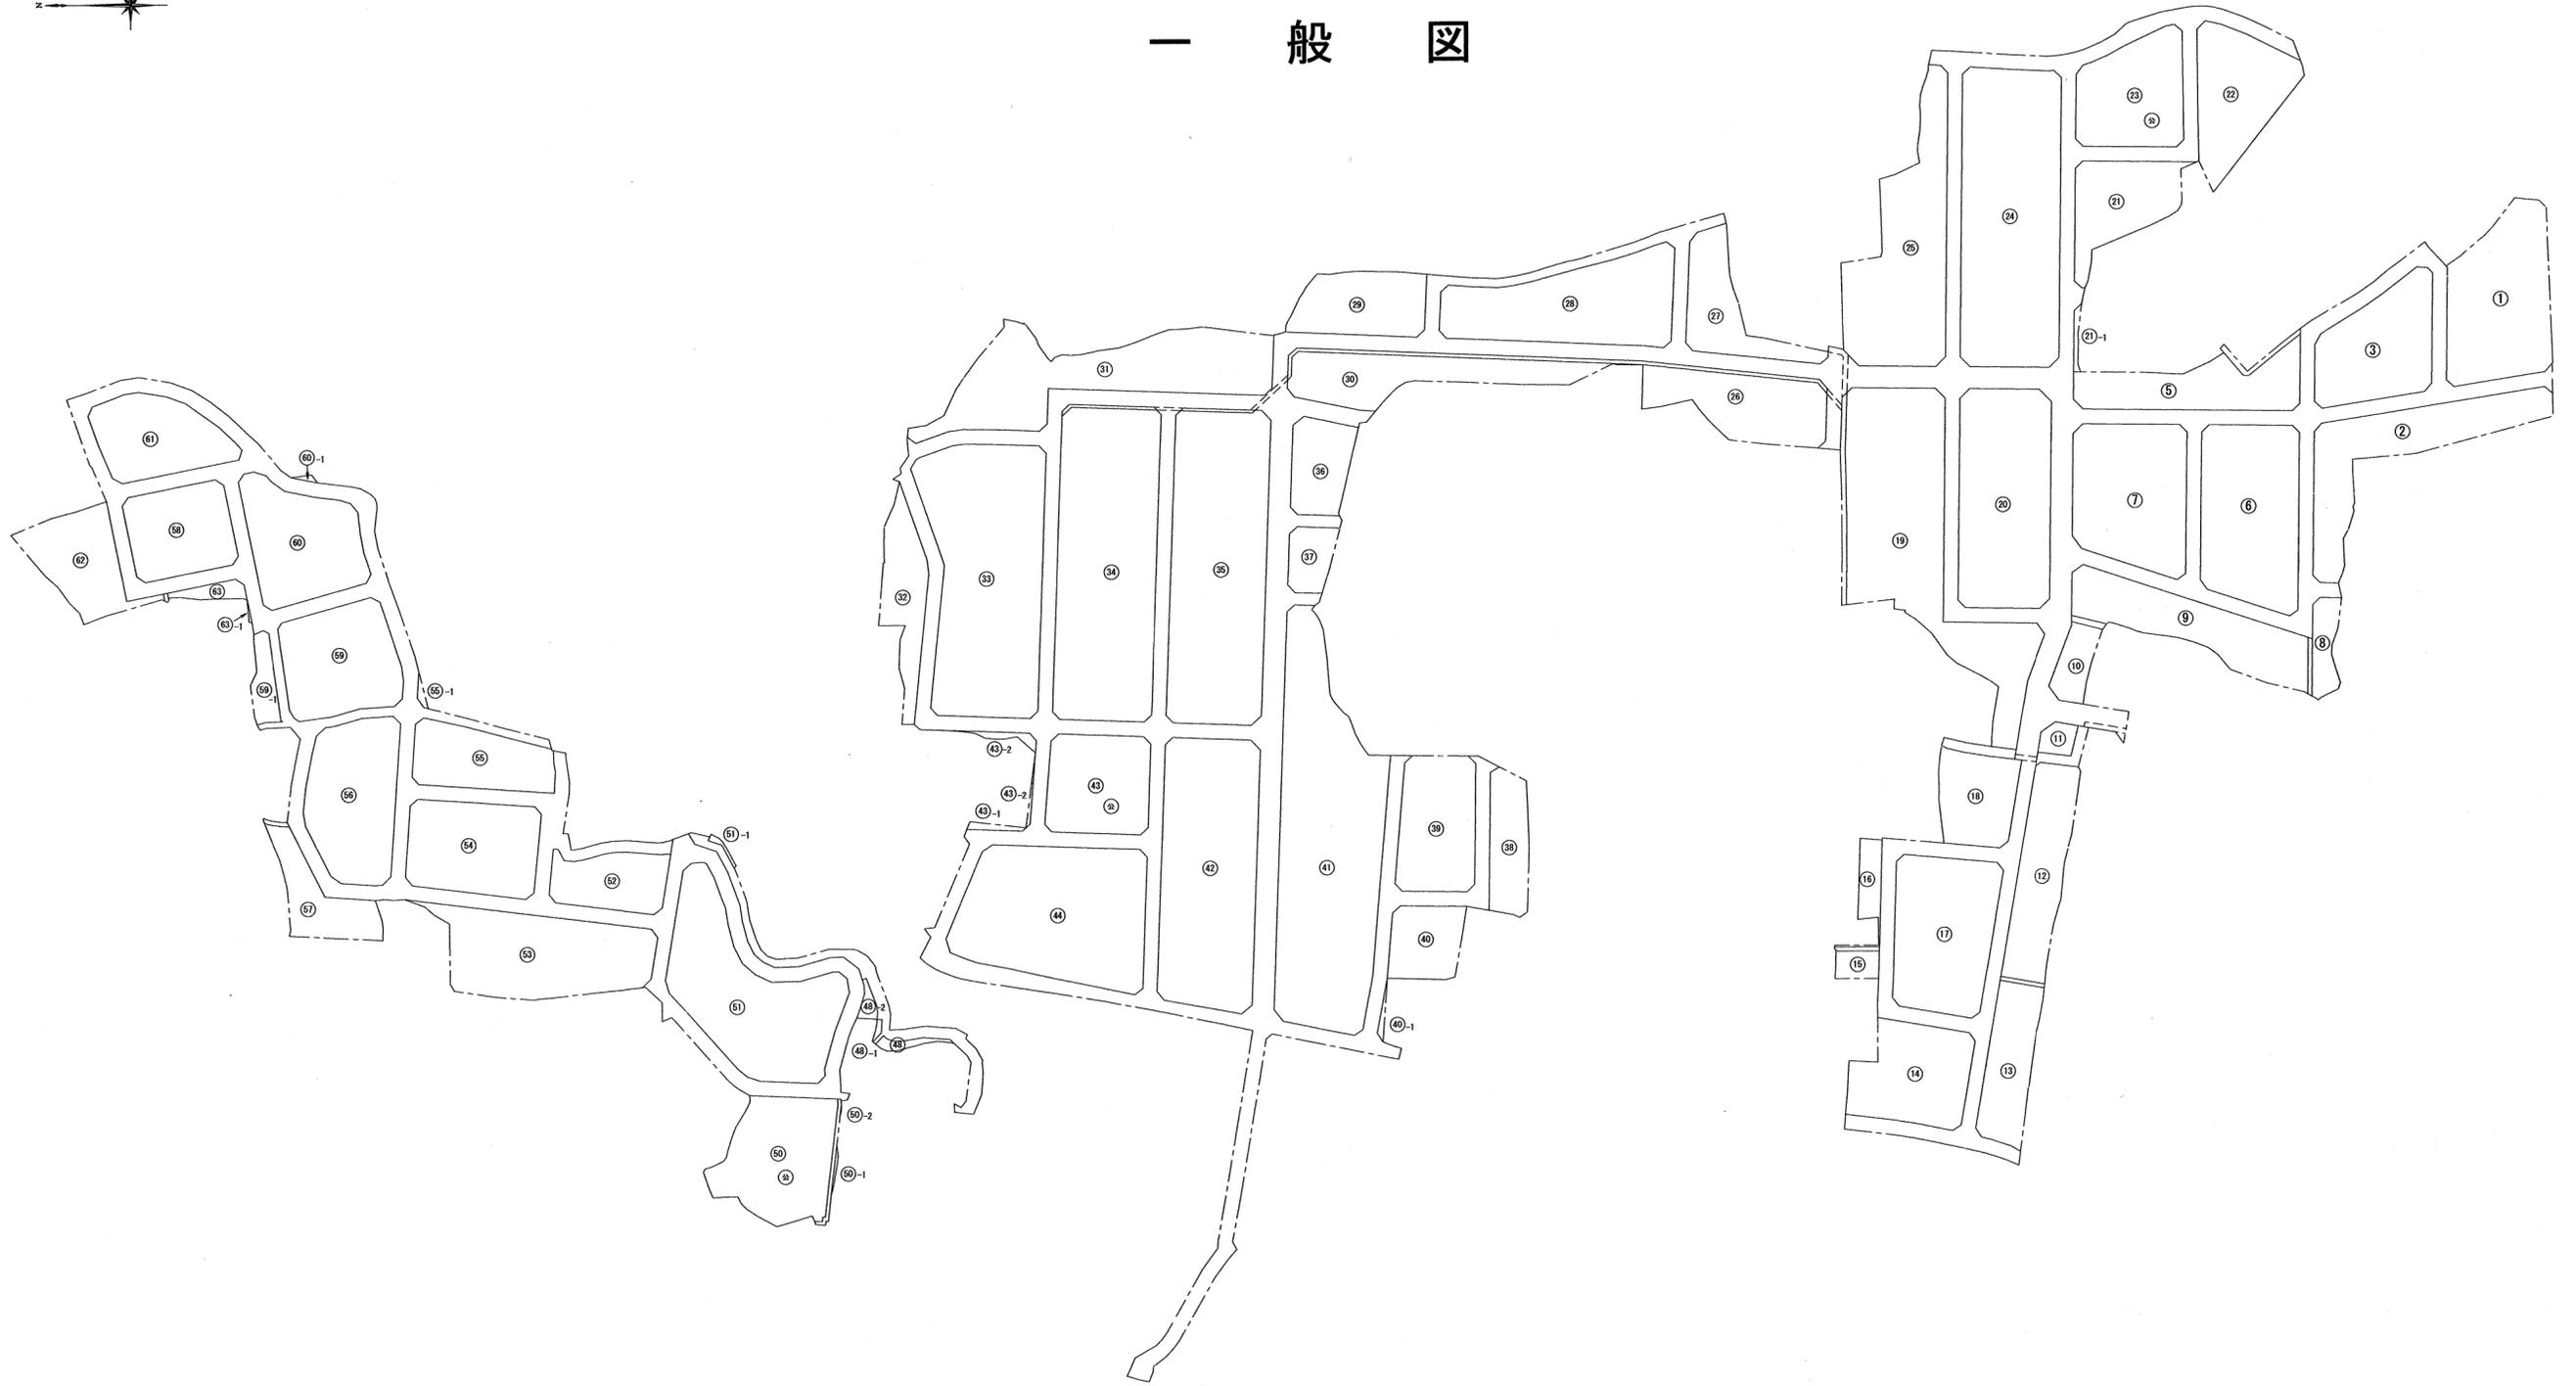



Y-18850

Y-18850

Y-18900

Y-18900

X-101350


X-101350

X-101350


2000-14

X-101350

X-101350

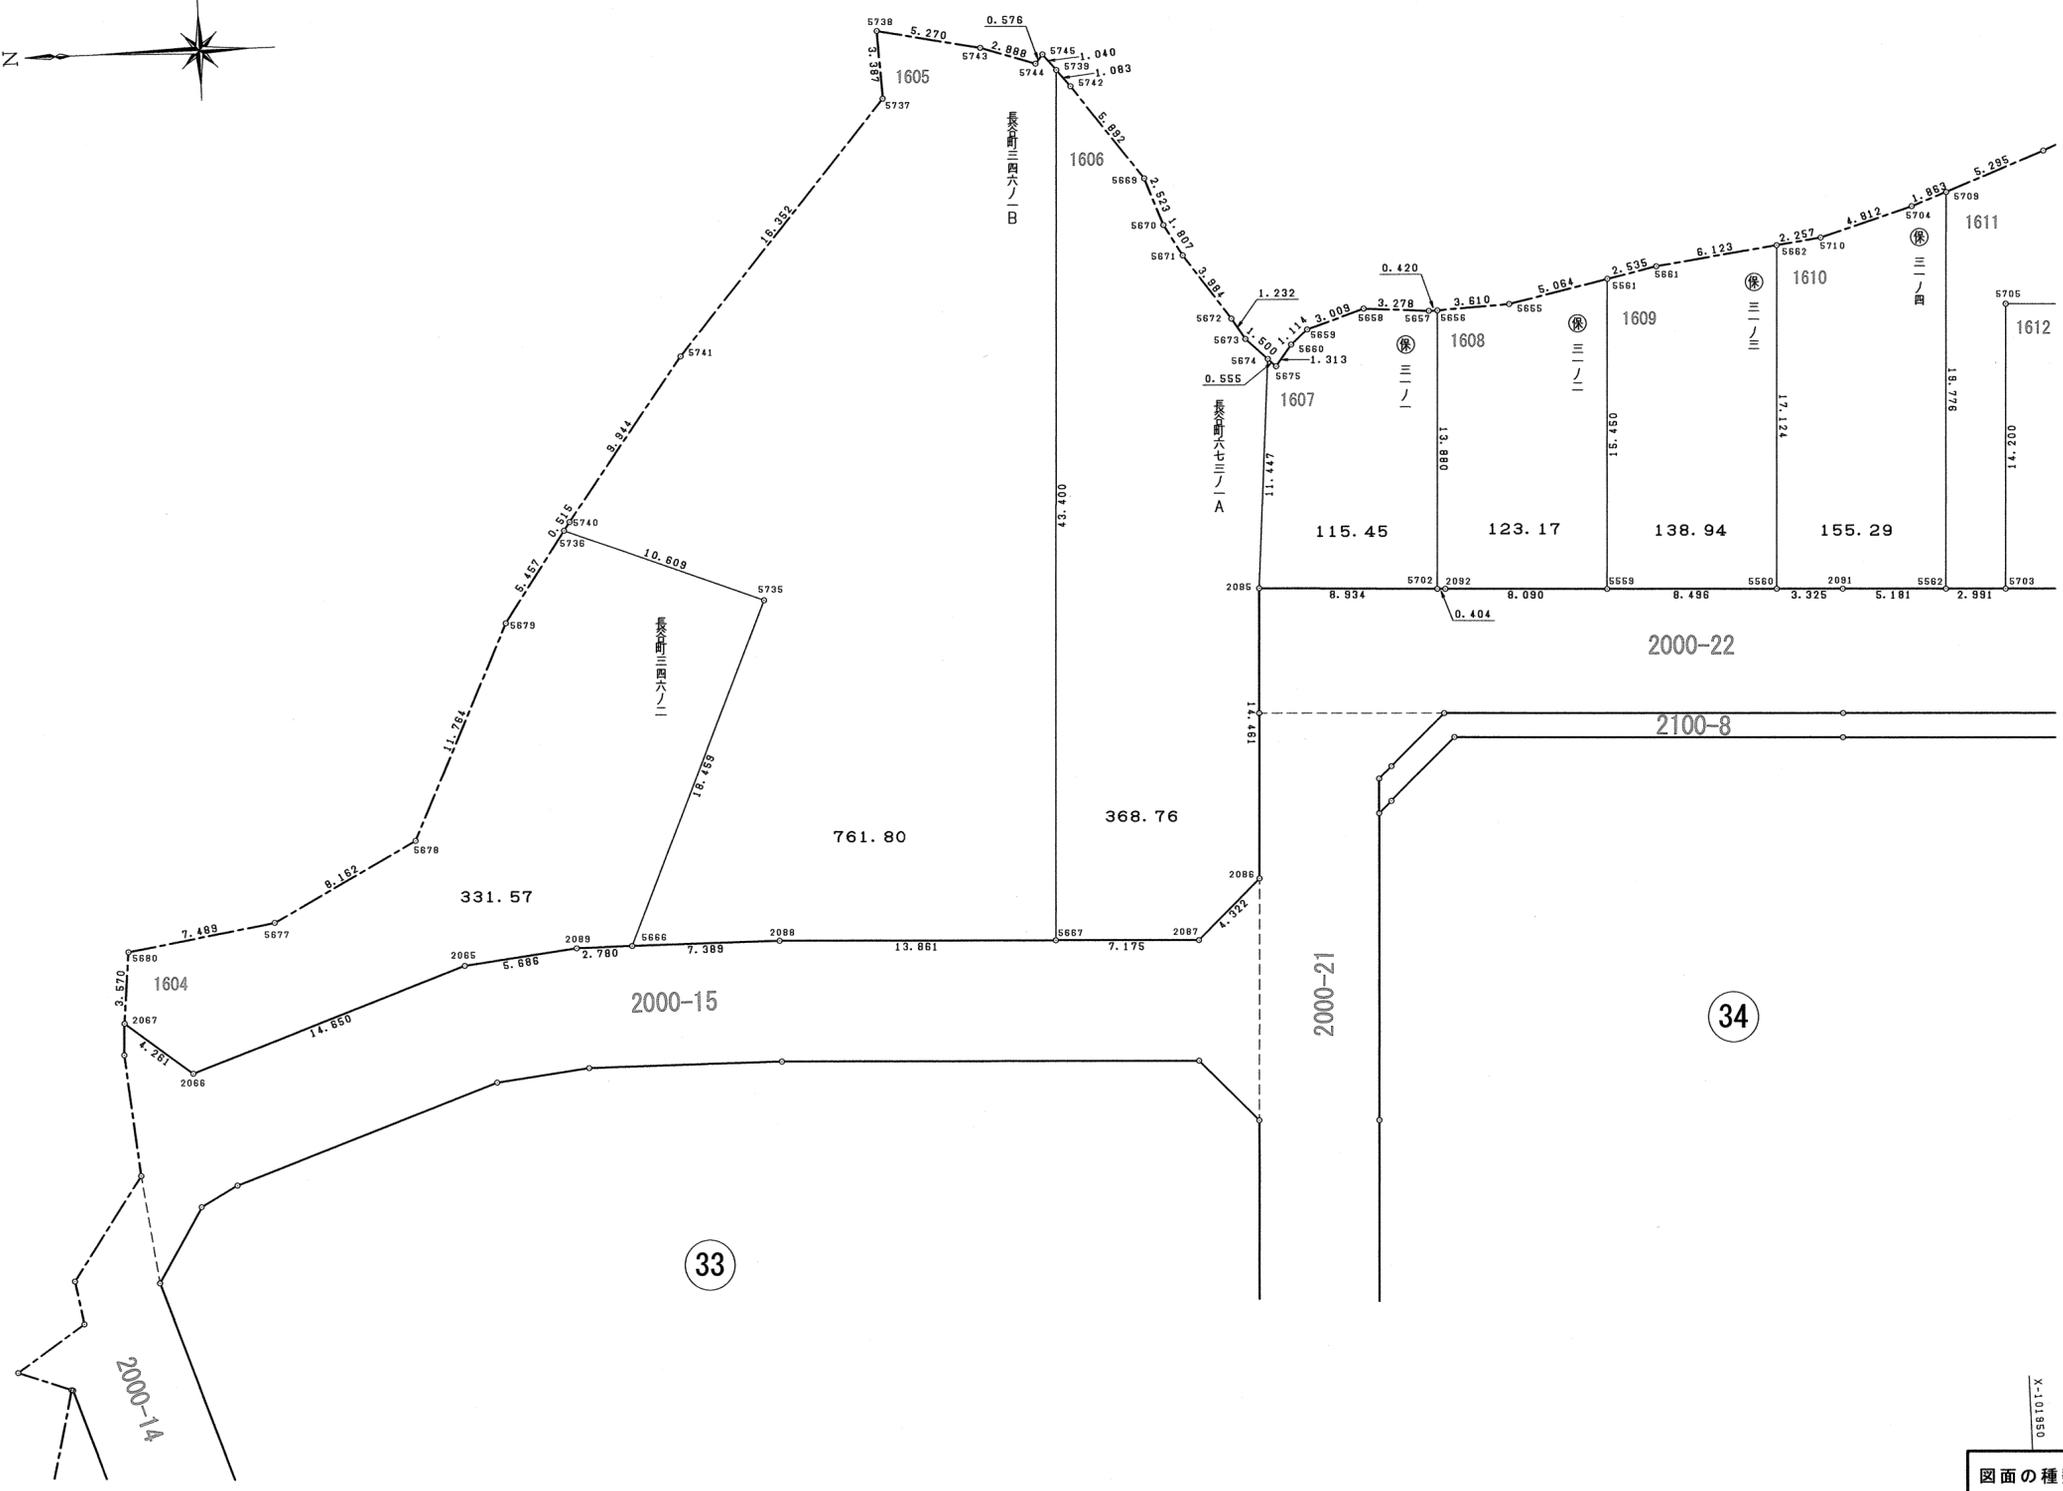

図面の種類	画地出来形確認測量図		
街区名	31	縮尺	1/250
町名	岩倉長谷町		
京都市岩倉長谷土地区画整理組合			

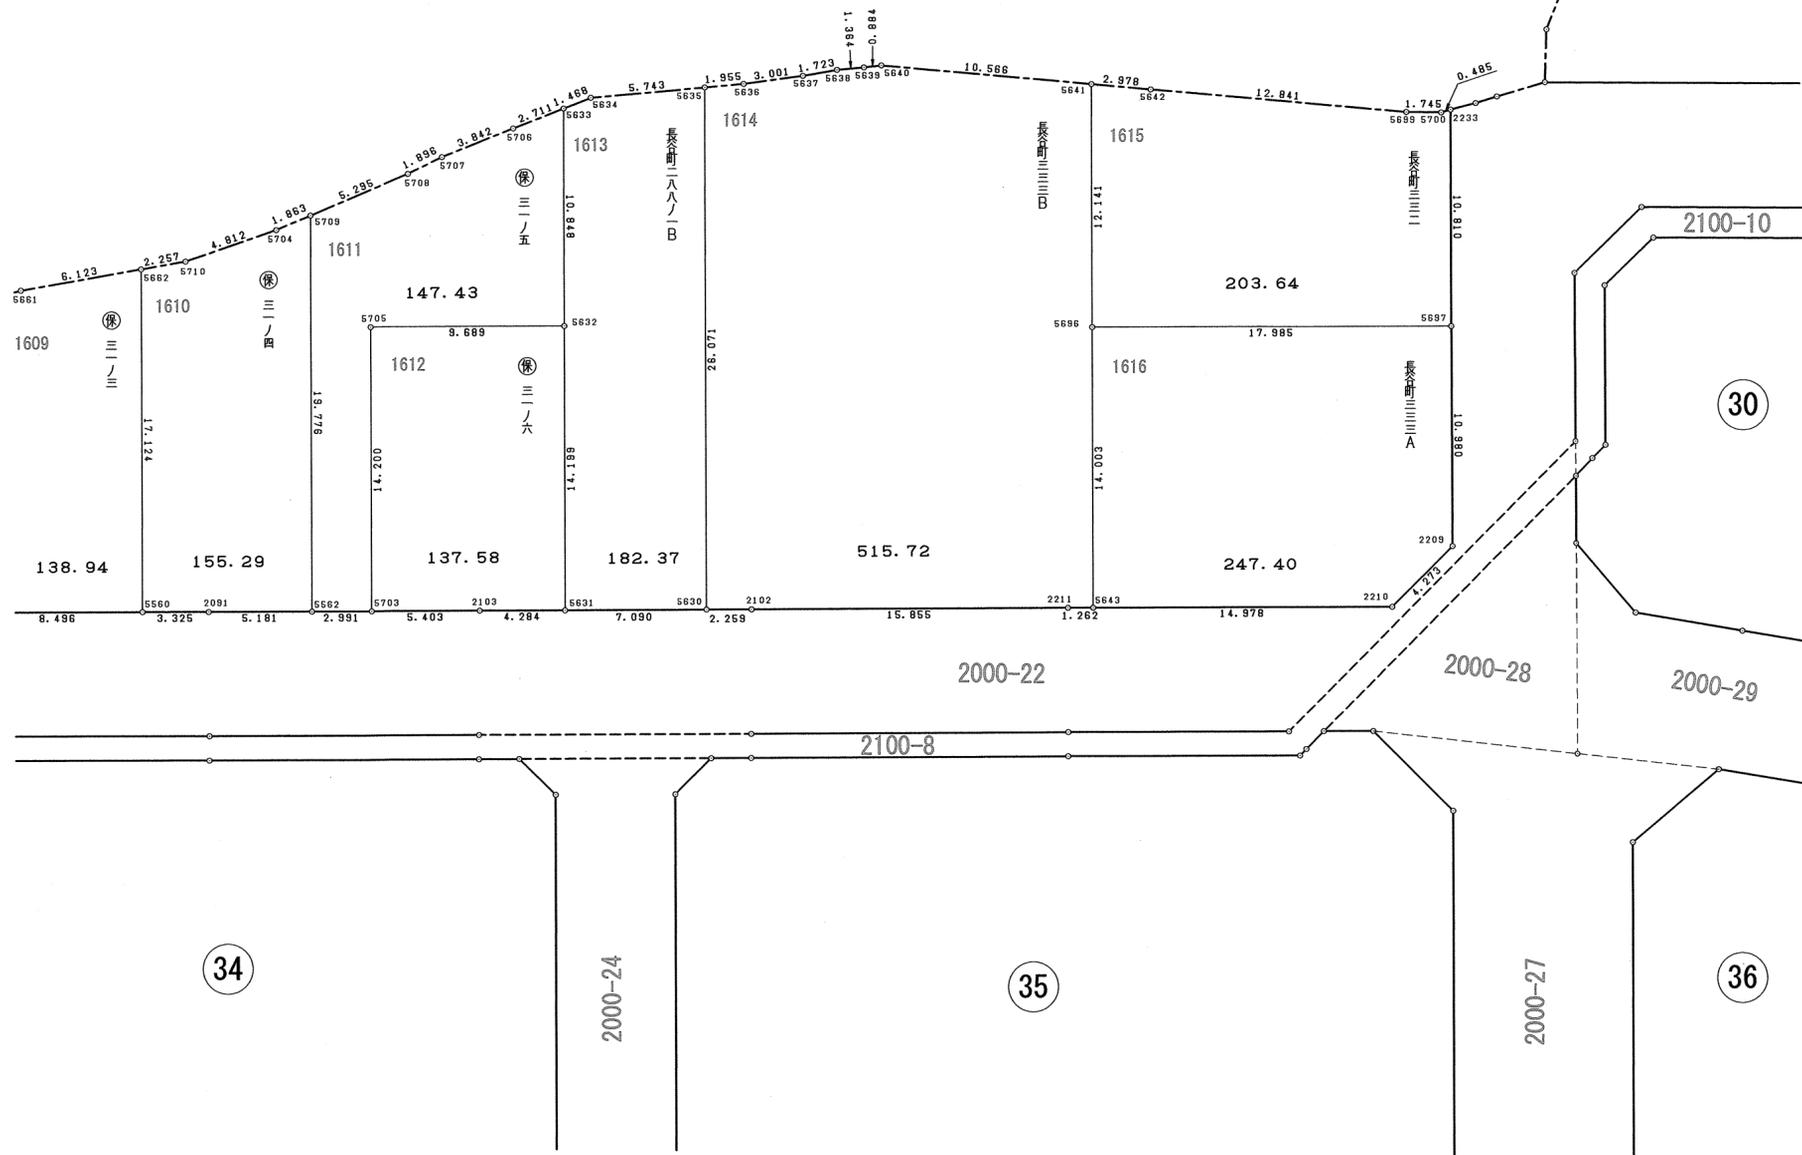

図面の種類	画地出来形確認測量図		
街区名	31	縮尺	1/250
町名	岩倉長谷町		
京都市岩倉長谷土地区画整理組合			

1604

地番 長谷町三四六ノ二			
NO	X	Y	辺長
2067	-101855.393	-18892.969	
2066	-101858.729	-18895.620	4.261
2065	-101872.578	-18890.841	14.650
2089	-101878.229	-18890.211	5.686
5666	-101881.009	-18890.241	2.780
5735	-101888.389	-18873.321	18.459
5736	-101878.536	-18869.387	10.609
5679	-101875.413	-18873.863	5.457
5678	-101870.397	-18884.505	11.764
5677	-101863.159	-18888.279	8.162
5680	-101855.756	-18889.417	7.489
2067	-101855.393	-18892.969	3.570
面積	331.5772525		
地積	331.57 m ²		

1605

地番 長谷町三四六ノ一B			
NO	X	Y	辺長
5666	-101881.009	-18890.241	
2088	-101888.398	-18890.321	7.389
5667	-101902.246	-18890.942	13.861
5739	-101904.224	-18847.587	43.400
5745	-101903.568	-18846.779	1.040
5744	-101903.207	-18847.228	0.576
5743	-101900.470	-18846.306	2.888
5738	-101895.311	-18845.230	5.270
5737	-101895.458	-18848.614	3.387
5741	-101884.752	-18860.974	16.352
5740	-101878.831	-18868.964	9.944
5736	-101878.536	-18869.387	0.515
5735	-101888.389	-18873.321	10.609
5666	-101881.009	-18890.241	18.459
面積	761.8097300		
地積	761.80 m ²		

1606

地番 長谷町六七三ノ一A			
NO	X	Y	辺長
5667	-101902.246	-18890.942	
2087	-101909.414	-18891.264	7.175
2086	-101912.591	-18888.333	4.322
2085	-101913.226	-18873.885	14.461
5674	-101914.163	-18862.476	11.447
5673	-101913.091	-18861.426	1.500
5672	-101912.442	-18860.378	1.232
5671	-101910.139	-18857.127	3.984
5670	-101909.239	-18855.560	1.807
5669	-101908.384	-18853.186	2.523
5742	-101904.896	-18848.437	5.892
5739	-101904.224	-18847.587	1.083
5667	-101902.246	-18890.942	43.400
面積	368.7637825		
地積	368.76 m ²		

1607

地番 保三一ノ一			
NO	X	Y	辺長
2085	-101913.226	-18873.885	
5702	-101922.150	-18874.313	8.934
5656	-101922.771	-18860.446	13.880
5657	-101922.351	-18860.453	0.420
5658	-101919.083	-18860.190	3.278
5659	-101916.215	-18861.103	3.009
5660	-101915.363	-18861.822	1.114
5675	-101914.562	-18862.863	1.313
5674	-101914.163	-18862.476	0.555
2085	-101913.226	-18873.885	11.447
面積	115.4558800		
地積	115.45 m ²		

1608

地番 保三一ノ二			
NO	X	Y	辺長
5702	-101922.150	-18874.313	
2092	-101922.554	-18874.332	0.404
5559	-101930.636	-18874.694	8.090
5561	-101931.336	-18859.259	15.450
5655	-101926.378	-18860.290	5.064
5656	-101922.771	-18860.446	3.610
5702	-101922.150	-18874.313	13.880
面積	123.1718895		
地積	123.17 m ²		

1609

地番 保三一ノ三			
NO	X	Y	辺長
5559	-101930.636	-18874.694	
5560	-101939.124	-18875.073	8.496
5662	-101939.892	-18857.966	17.124
5661	-101933.818	-18858.740	6.123
5561	-101931.336	-18859.259	2.535
5559	-101930.636	-18874.694	15.450
面積	138.9416930		
地積	138.94 m ²		

1610

地番 保三一ノ四			
NO	X	Y	辺長
5560	-101939.124	-18875.073	
2091	-101942.446	-18875.222	3.325
5562	-101947.622	-18875.453	5.181
5709	-101948.503	-18855.696	19.776
5704	-101946.750	-18856.329	1.863
5710	-101942.132	-18857.684	4.812
5662	-101939.892	-18857.966	2.257
5560	-101939.124	-18875.073	17.124
面積	155.2971240		
地積	155.29 m ²		

1611

地番 保三一ノ五			
NO	X	Y	辺長
5562	-101947.622	-18875.453	
5703	-101950.610	-18875.587	2.991
5705	-101951.251	-18861.401	14.200
5632	-101960.931	-18861.832	9.689
5633	-101961.415	-18850.994	10.848
5706	-101958.846	-18851.861	2.711
5707	-101955.213	-18853.111	3.842
5708	-101953.470	-18853.859	1.896
5709	-101948.503	-18855.696	5.295
5562	-101947.622	-18875.453	19.776
面積	147.4358085		
地積	147.43 m ²		

1612

地番 保三一ノ六			
NO	X	Y	辺長
5703	-101950.610	-18875.587	
2103	-101956.008	-18875.828	5.403
5631	-101960.288	-18876.017	4.284
5632	-101960.931	-18861.832	14.199
5705	-101951.251	-18861.401	9.689
5703	-101950.610	-18875.587	14.200
面積	137.5834645		
地積	137.58 m ²		

1613

地番 長谷町二八八ノ一B			
NO	X	Y	辺長
5631	-101960.288	-18876.017	
5630	-101967.372	-18876.331	7.090
5635	-101968.546	-18850.286	26.071
5634	-101962.808	-18850.528	5.743
5633	-101961.415	-18850.994	1.468
5632	-101960.931	-18861.832	10.848
5631	-101960.288	-18876.017	14.199
面積	182.3730105		
地積	182.37 m ²		

1614

地番 長谷町三三三B			
NO	X	Y	辺長
5630	-101967.372	-18876.331	
2102	-101969.629	-18876.431	2.259
2211	-101985.469	-18877.142	15.855
5643	-101986.730	-18877.199	1.262
5696	-101987.361	-18863.210	14.003
5641	-101987.914	-18851.081	12.141
5640	-101977.448	-18849.628	10.566
5639	-101976.565	-18849.681	0.884
5638	-101975.202	-18849.740	1.364
5637	-101973.491	-18849.948	1.723
5636	-101970.500	-18850.204	3.001
5635	-101968.546	-18850.286	1.955
5630	-101967.372	-18876.331	26.071
面積	515.7287375		
地積	515.72 m ²		


1615

地番 長谷町三三二			
NO	X	Y	辺長
5696	-101987.361	-18863.210	
5697	-102005.328	-18864.020	17.985
2233	-102005.800	-18853.220	10.810
5700	-102005.329	-18853.338	0.485
5699	-102003.587	-18853.230	1.745
5642	-101990.864	-18851.491	12.841
5641	-101987.914	-18851.081	2.978
5696	-101987.361	-18863.210	12.141
面積	203.6464050		
地積	203.64 m ²		

1616

地番 長谷町三三三A			
NO	X	Y	辺長
5643	-101986.730	-18877.199	
2210	-102001.693	-18877.872	14.978
2209	-102004.849	-18874.990	4.273
5697	-102005.328	-18864.020	10.980
5696	-101987.361	-18863.210	17.985
5643	-101986.730	-18877.199	14.003
面積	247.4030730		
地積	247.40 m ²		

図面の種類	画地出来形確認測量図	
街区名	31	求積表
町名	岩倉長谷町	
京都市岩倉長谷土地区画整理組合		

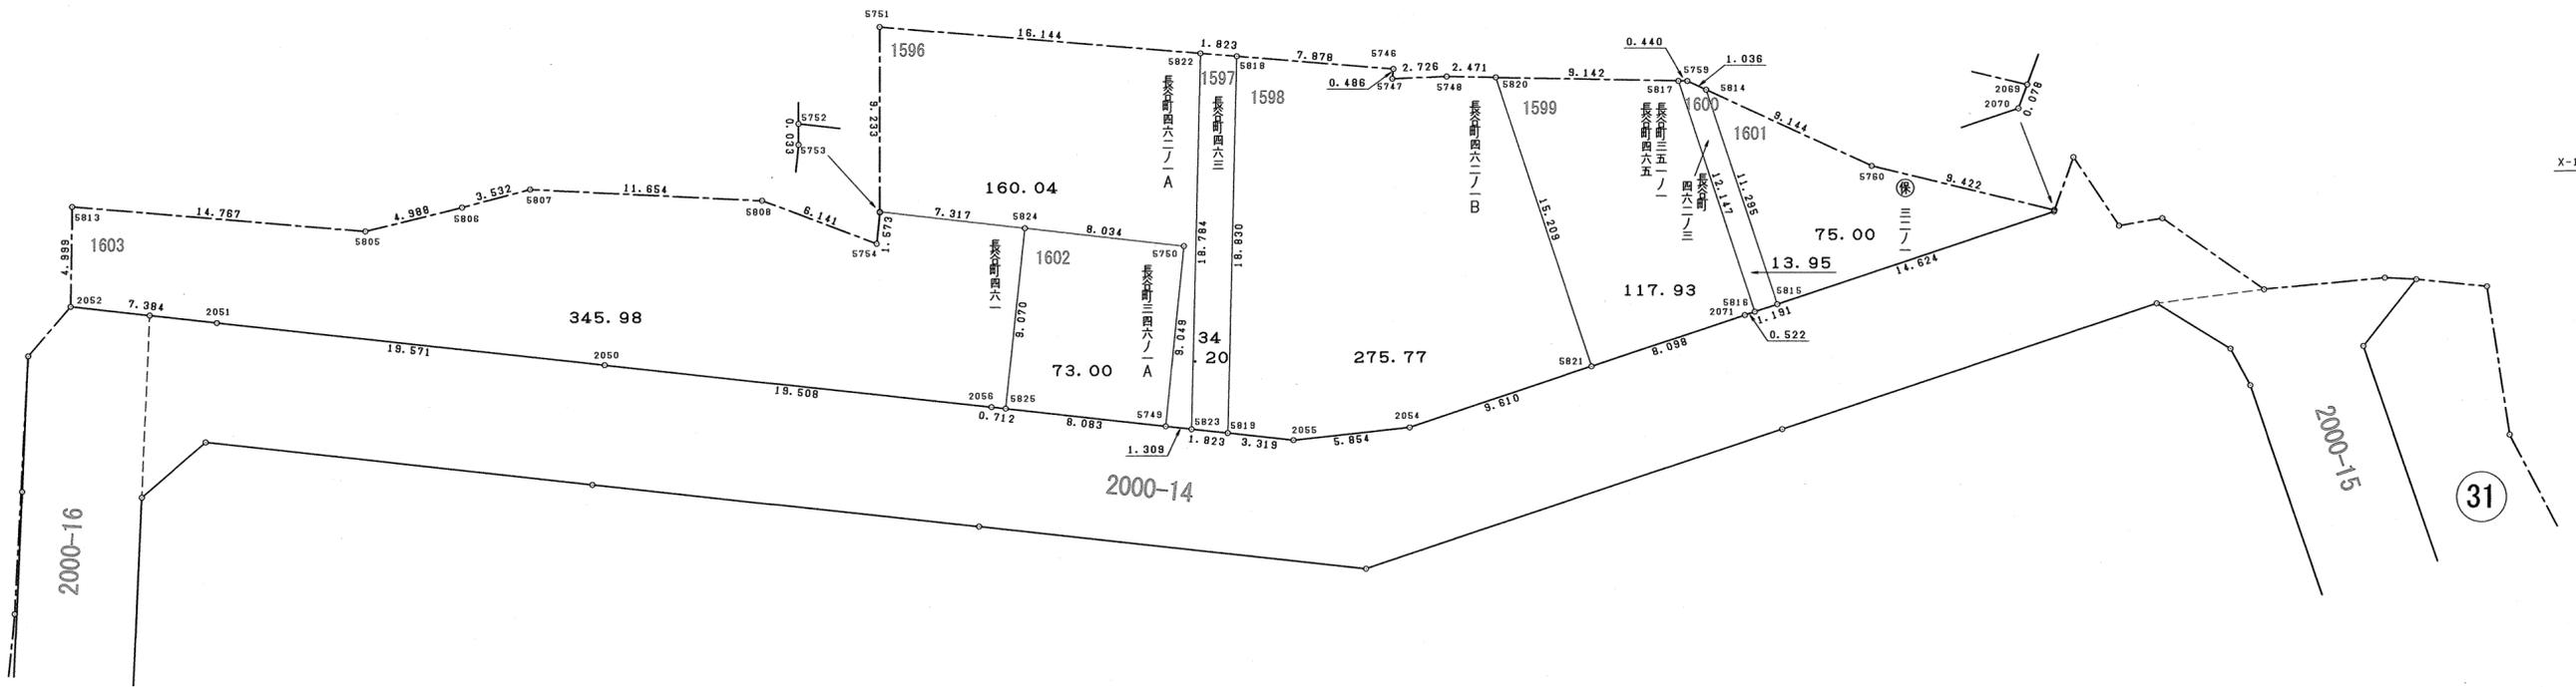

33

31

図面の種類	画地出来形確認測量図		
街区名	32	縮尺	1/250
町名	岩倉長谷町		
京都市岩倉長谷土地区画整理組合			

1596

地番	長谷町四六二ノ一A		
NO	X	Y	辺長
5751	-101842.763	-18970.011	
5752	-101851.996	-18970.003	9.233
5824	-101852.822	-18962.732	7.317
5750	-101853.727	-18954.749	8.034
5749	-101862.730	-18955.668	9.049
5823	-101862.870	-18954.366	1.309
5822	-101844.091	-18953.921	18.784
5751	-101842.763	-18970.011	16.144
面積	160.0472095		
地積	160.04 m ²		

1597

地番	長谷町四六三		
NO	X	Y	辺長
5822	-101844.091	-18953.921	
5823	-101862.870	-18954.366	18.784
5819	-101863.066	-18952.553	1.823
5818	-101844.241	-18952.104	18.830
5822	-101844.091	-18953.921	1.823
面積	34.2029610		
地積	34.20 m ²		

1598

地番	長谷町四六二ノ一B		
NO	X	Y	辺長
5820	-101845.313	-18939.111	
5748	-101845.267	-18941.582	2.471
5747	-101845.372	-18944.306	2.726
5746	-101844.889	-18944.252	0.486
5818	-101844.241	-18952.104	7.878
5819	-101863.066	-18952.553	18.830
2055	-101863.422	-18949.253	3.319
2054	-101862.796	-18943.432	5.854
5821	-101859.748	-18934.318	9.610
5820	-101845.313	-18939.111	15.209
面積	275.7773480		
地積	275.77 m ²		

1599

地番	長谷町三五一ノ一, 長谷町四六五		
NO	X	Y	辺長
5816	-101857.013	-18926.142	
5817	-101845.484	-18929.970	12.147
5820	-101845.313	-18939.111	9.142
5821	-101859.748	-18934.318	15.209
2071	-101857.180	-18926.637	8.098
5816	-101857.013	-18926.142	0.522
面積	117.9364915		
地積	117.93 m ²		

1600

地番	長谷町四六二ノ三		
NO	X	Y	辺長
5817	-101845.484	-18929.970	
5816	-101857.013	-18926.142	12.147
5815	-101856.638	-18925.011	1.191
5814	-101845.923	-18928.587	11.295
5759	-101845.492	-18929.530	1.036
5817	-101845.484	-18929.970	0.440
面積	13.9529380		
地積	13.95 m ²		

1601

地番	保三二ノ一		
NO	X	Y	辺長
5814	-101845.923	-18928.587	
5815	-101856.638	-18925.011	11.295
2070	-101852.007	-18911.139	14.624
2069	-101851.933	-18911.112	0.078
5760	-101849.734	-18920.274	9.422
5814	-101845.923	-18928.587	9.144
面積	75.0091305		
地積	75.00 m ²		


1602

地番	長谷町三四六ノ一A		
NO	X	Y	辺長
5824	-101852.822	-18962.732	
5825	-101861.840	-18963.702	9.070
5749	-101862.730	-18955.668	8.083
5750	-101853.727	-18954.749	9.049
5824	-101852.822	-18962.732	8.034
面積	73.0082780		
地積	73.00 m ²		

1603

地番	長谷町四六一		
NO	X	Y	辺長
5813	-101851.739	-19010.523	
2052	-101856.738	-19010.602	4.999
2051	-101857.535	-19003.261	7.384
2050	-101859.642	-18983.803	19.571
2056	-101861.761	-18964.410	19.508
5825	-101861.840	-18963.702	0.712
5824	-101852.822	-18962.732	9.070
5752	-101851.986	-18970.003	7.317
5753	-101852.029	-18970.003	0.033
5754	-101853.594	-18970.162	1.573
5808	-101851.419	-18975.906	6.141
5807	-101850.865	-18987.547	11.654
5806	-101851.765	-18990.963	3.532
5805	-101852.962	-18995.806	4.988
5813	-101851.739	-19010.523	14.767
面積	345.9842470		
地積	345.98 m ²		

図面の種類	画地出来形確認測量図	
街区名	32	求積表
町名	岩倉長谷町	
京都市岩倉長谷土地区画整理組合		

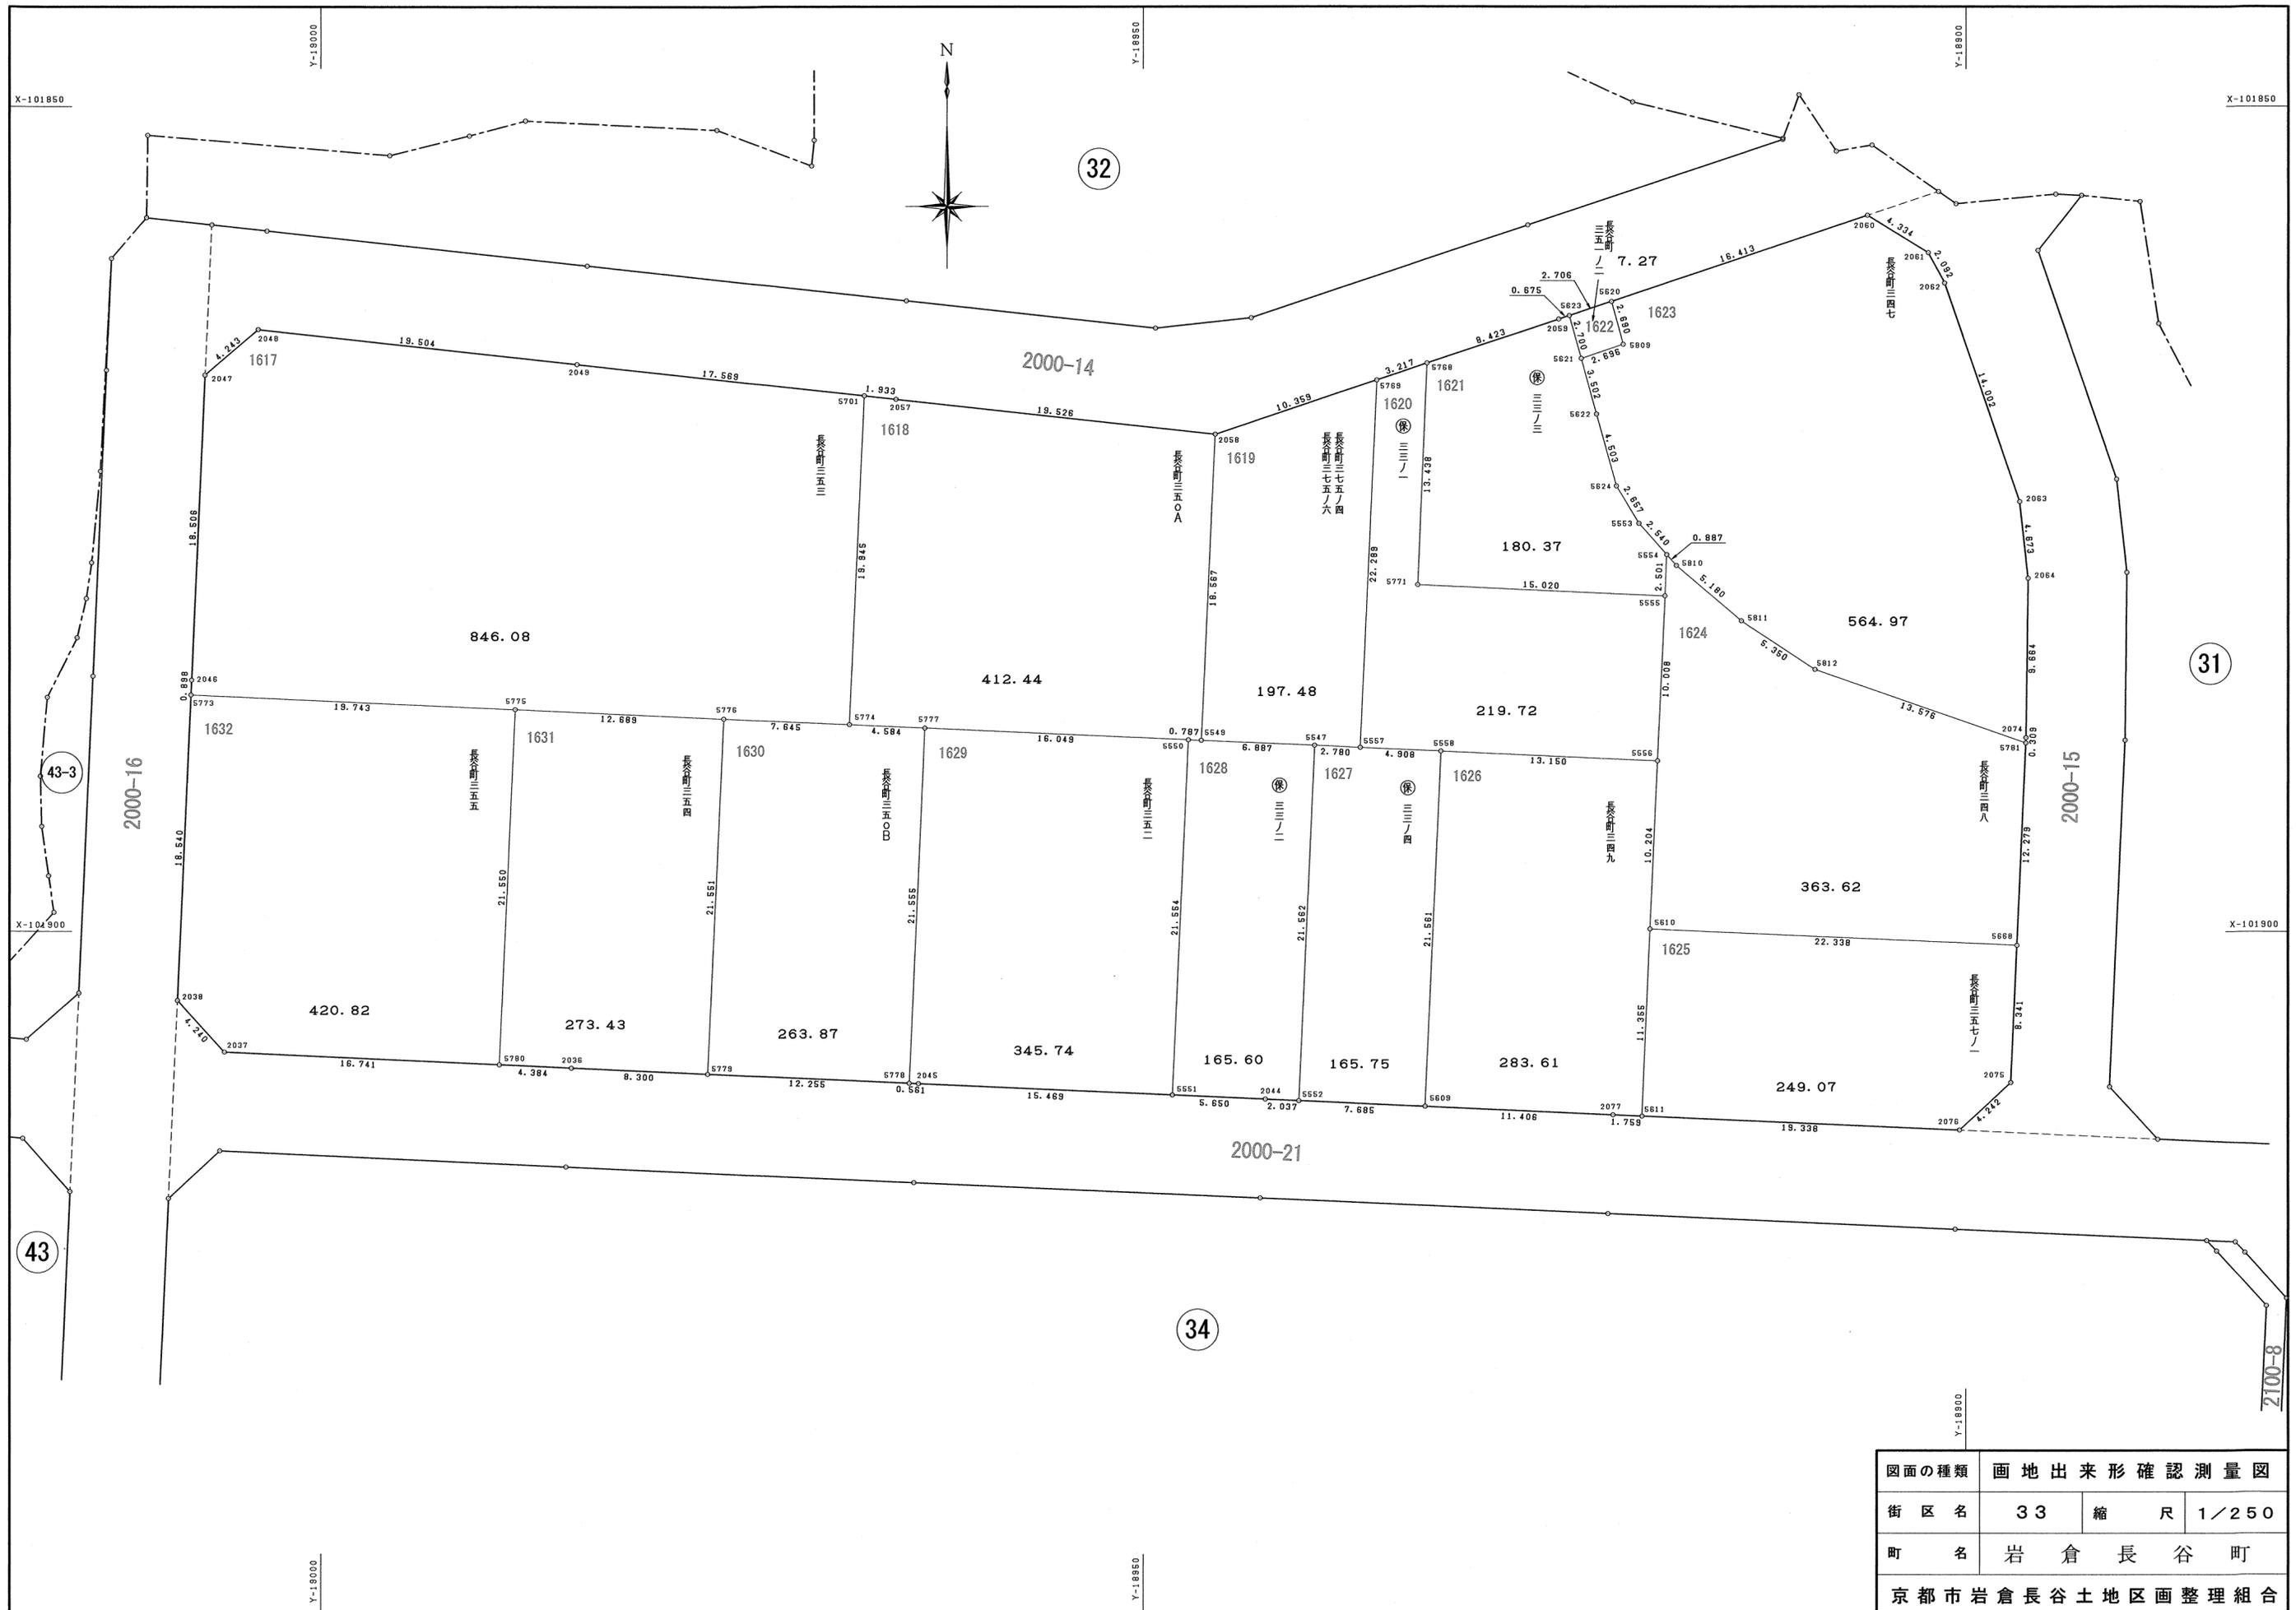

図面の種類	画地出来形確認測量図		
街区名	33	縮尺	1/250
町名	岩倉長谷町		
京都市岩倉長谷土地区画整理組合			

1617

地番 長谷町三五三			
N O	X	Y	辺長
2048	-101863.511	-19003.815	
2047	-101866.270	-19007.039	4.243
2046	-101884.758	-19007.858	18.506
5773	-101885.656	-19007.898	0.898
5775	-101886.534	-18988.174	19.743
5776	-101887.104	-18975.497	12.689
5774	-101887.446	-18967.859	7.645
5701	-101867.521	-18966.958	19.945
2049	-101865.615	-18984.424	17.569
2048	-101863.511	-19003.815	19.504
面積	846.0822875		
地積	846.08 m ²		

1618

地番 長谷町三五〇A			
N O	X	Y	辺長
5701	-101867.521	-18966.958	
5774	-101887.446	-18967.859	19.945
5777	-101887.650	-18963.279	4.584
5550	-101888.372	-18947.246	16.049
5549	-101888.406	-18946.459	0.787
2058	-101869.857	-18945.626	18.567
2057	-101867.731	-18965.036	19.526
5701	-101867.521	-18966.958	1.933
面積	412.4475400		
地積	412.44 m ²		

1619

地番 長谷町三七五ノ四, 長谷町三七五ノ六			
N O	X	Y	辺長
2058	-101869.857	-18945.626	
5549	-101888.406	-18946.459	18.567
5547	-101888.710	-18939.578	6.887
5557	-101888.839	-18936.800	2.780
5769	-101866.572	-18935.801	22.289
2058	-101869.857	-18945.626	10.359
面積	197.4869515		
地積	197.48 m ²		

1620

地番 保三三ノ一			
N O	X	Y	辺長
5769	-101866.572	-18935.801	
5557	-101888.839	-18936.800	22.289
5558	-101889.059	-18931.896	4.908
5556	-101889.653	-18918.759	13.150
5555	-101879.655	-18918.299	10.008
5771	-101878.978	-18933.304	15.020
5768	-101865.551	-18932.750	13.438
5769	-101866.572	-18935.801	3.217
面積	219.7255275		
地積	219.72 m ²		

1621

地番 保三三ノ三			
N O	X	Y	辺長
5768	-101865.551	-18932.750	
5771	-101878.978	-18933.304	13.438
5555	-101879.655	-18918.299	15.020
5554	-101877.156	-18918.197	2.501
5553	-101875.258	-18919.885	2.540
5624	-101872.982	-18921.257	2.657
5622	-101868.642	-18922.459	4.503
5621	-101865.266	-18923.390	3.502
5623	-101862.666	-18924.120	2.700
2059	-101862.880	-18924.761	0.675
5768	-101865.551	-18932.750	8.423
面積	180.3763540		
地積	180.37 m ²		

1622

地番 長谷町三五一ノ二			
N O	X	Y	辺長
5623	-101862.666	-18924.120	
5621	-101865.266	-18923.390	2.700
5809	-101864.400	-18920.836	2.696
5620	-101861.807	-18921.553	2.690
5623	-101862.666	-18924.120	2.706
面積	7.2723570		
地積	7.27 m ²		

1623

地番 長谷町三四七			
N O	X	Y	辺長
5621	-101865.266	-18923.390	
5622	-101868.642	-18922.459	3.502
5624	-101872.982	-18921.257	4.503
5553	-101875.258	-18919.885	2.657
5554	-101877.156	-18918.197	2.540
5810	-101877.811	-18917.598	0.887
5811	-101881.166	-18913.651	5.180
5812	-101884.108	-18909.182	5.350
5781	-101888.557	-18896.355	13.576
2074	-101888.248	-18896.341	0.309
2064	-101878.584	-18896.218	9.664
2063	-101873.939	-18896.736	4.673
2062	-101860.697	-18901.289	14.002
2061	-101858.860	-18902.291	2.092
2060	-101856.598	-18905.988	4.334
5620	-101861.807	-18921.553	16.413
5809	-101864.400	-18920.836	2.690
5621	-101865.266	-18923.390	2.696
面積	564.9738475		
地積	564.97 m ²		

1624

地番 長谷町三四八			
N O	X	Y	辺長
5554	-101877.156	-18918.197	
5555	-101879.655	-18918.299	2.501
5556	-101889.653	-18918.759	10.008
5610	-101899.847	-18919.214	10.204
5668	-101900.825	-18896.897	22.338
5781	-101888.557	-18896.355	12.279
5812	-101884.108	-18909.182	13.576
5811	-101881.166	-18913.651	5.350
5810	-101877.811	-18917.598	5.180
5554	-101877.156	-18918.197	0.887
面積	363.6261265		
地積	363.62 m ²		

1625

地番 長谷町三五七ノ一			
N O	X	Y	辺長
5610	-101899.847	-18919.214	
5611	-101911.192	-18919.700	11.355
2076	-101912.038	-18900.380	19.338
2075	-101909.158	-18897.265	4.242
5668	-101900.825	-18896.897	8.341
5610	-101899.847	-18919.214	22.338
面積	249.0704530		
地積	249.07 m ²		

1626

地番 長谷町三四九			
N O	X	Y	辺長
5558	-101889.059	-18931.896	
5609	-101910.599	-18932.853	21.561
2077	-101911.115	-18921.458	11.406
5611	-101911.192	-18919.700	1.759
5610	-101899.847	-18919.214	11.355
5556	-101889.653	-18918.759	10.204
5558	-101889.059	-18931.896	13.150
面積	283.6109700		
地積	283.61 m ²		

1627

地番 保三三ノ四			
N O	X	Y	辺長
5547	-101888.710	-18939.578	
5552	-101910.251	-18940.531	21.562
5609	-101910.599	-18932.853	7.685
5558	-101889.059	-18931.896	21.561
5557	-101888.839	-18936.800	4.908
5547	-101888.710	-18939.578	2.780
面積	165.7531295		
地積	165.75 m ²		

1628

地番 保三三ノ二			
N O	X	Y	辺長
5550	-101888.372	-18947.246	
5551	-101909.905	-18948.211	21.554
2044	-101910.159	-18942.566	5.650
5552	-101910.251	-18940.531	2.037
5547	-101888.710	-18939.578	21.562
5549	-101888.406	-18946.459	6.887
5550	-101888.372	-18947.246	0.787
面積	165.6043380		
地積	165.60 m ²		

1629

地番 長谷町三五二			
N O	X	Y	辺長
5777	-101887.650	-18963.279	
5778	-101909.185	-18964.226	21.555
2045	-101909.210	-18963.665	0.561
5551	-101909.905	-18948.211	15.469
5550	-101888.372	-18947.246	21.554
5777	-101887.650	-18963.279	16.049
面積	345.7483195		
地積	345.74 m ²		

1630

地番 長谷町三五〇B			
N O	X	Y	辺長
5776	-101887.104	-18975.497	
5779	-101908.634	-18976.469	21.551
5778	-101909.185	-18964.226	12.255
5777	-101887.650	-18963.279	21.555
5774	-101887.446	-18967.859	4.584
5776	-101887.104	-18975.497	7.645
面積	263.8754230		
地積	263.87 m ²		


1631

地番 長谷町三五四			
N O	X	Y	辺長
5775	-101886.534	-18988.174	
5780	-101908.063	-18989.141	21.550
2036	-101908.261	-18984.761	4.384
5779	-101908.634	-18976.469	8.300
5776	-101887.104	-18975.497	21.551
5775	-101886.534	-18988.174	12.689
面積	273.4327855		
地積	273.43 m ²		

1632

地番 長谷町三五五			
N O	X	Y	辺長
5773	-101885.656	-19007.898	
2038	-101904.178	-19008.726	18.540
2037	-101907.308	-19005.865	4.240
5780	-101908.063	-18989.141	16.741
5775	-101886.534	-18988.174	21.550
5773	-101885.656	-19007.898	19.743
面積	420.8216185		
地積	420.82 m ²		

図面の種類	画地出来形確認測量図	
街区名	33	求積表
町名	岩倉長谷町	
京都市岩倉長谷土地区画整理組合		

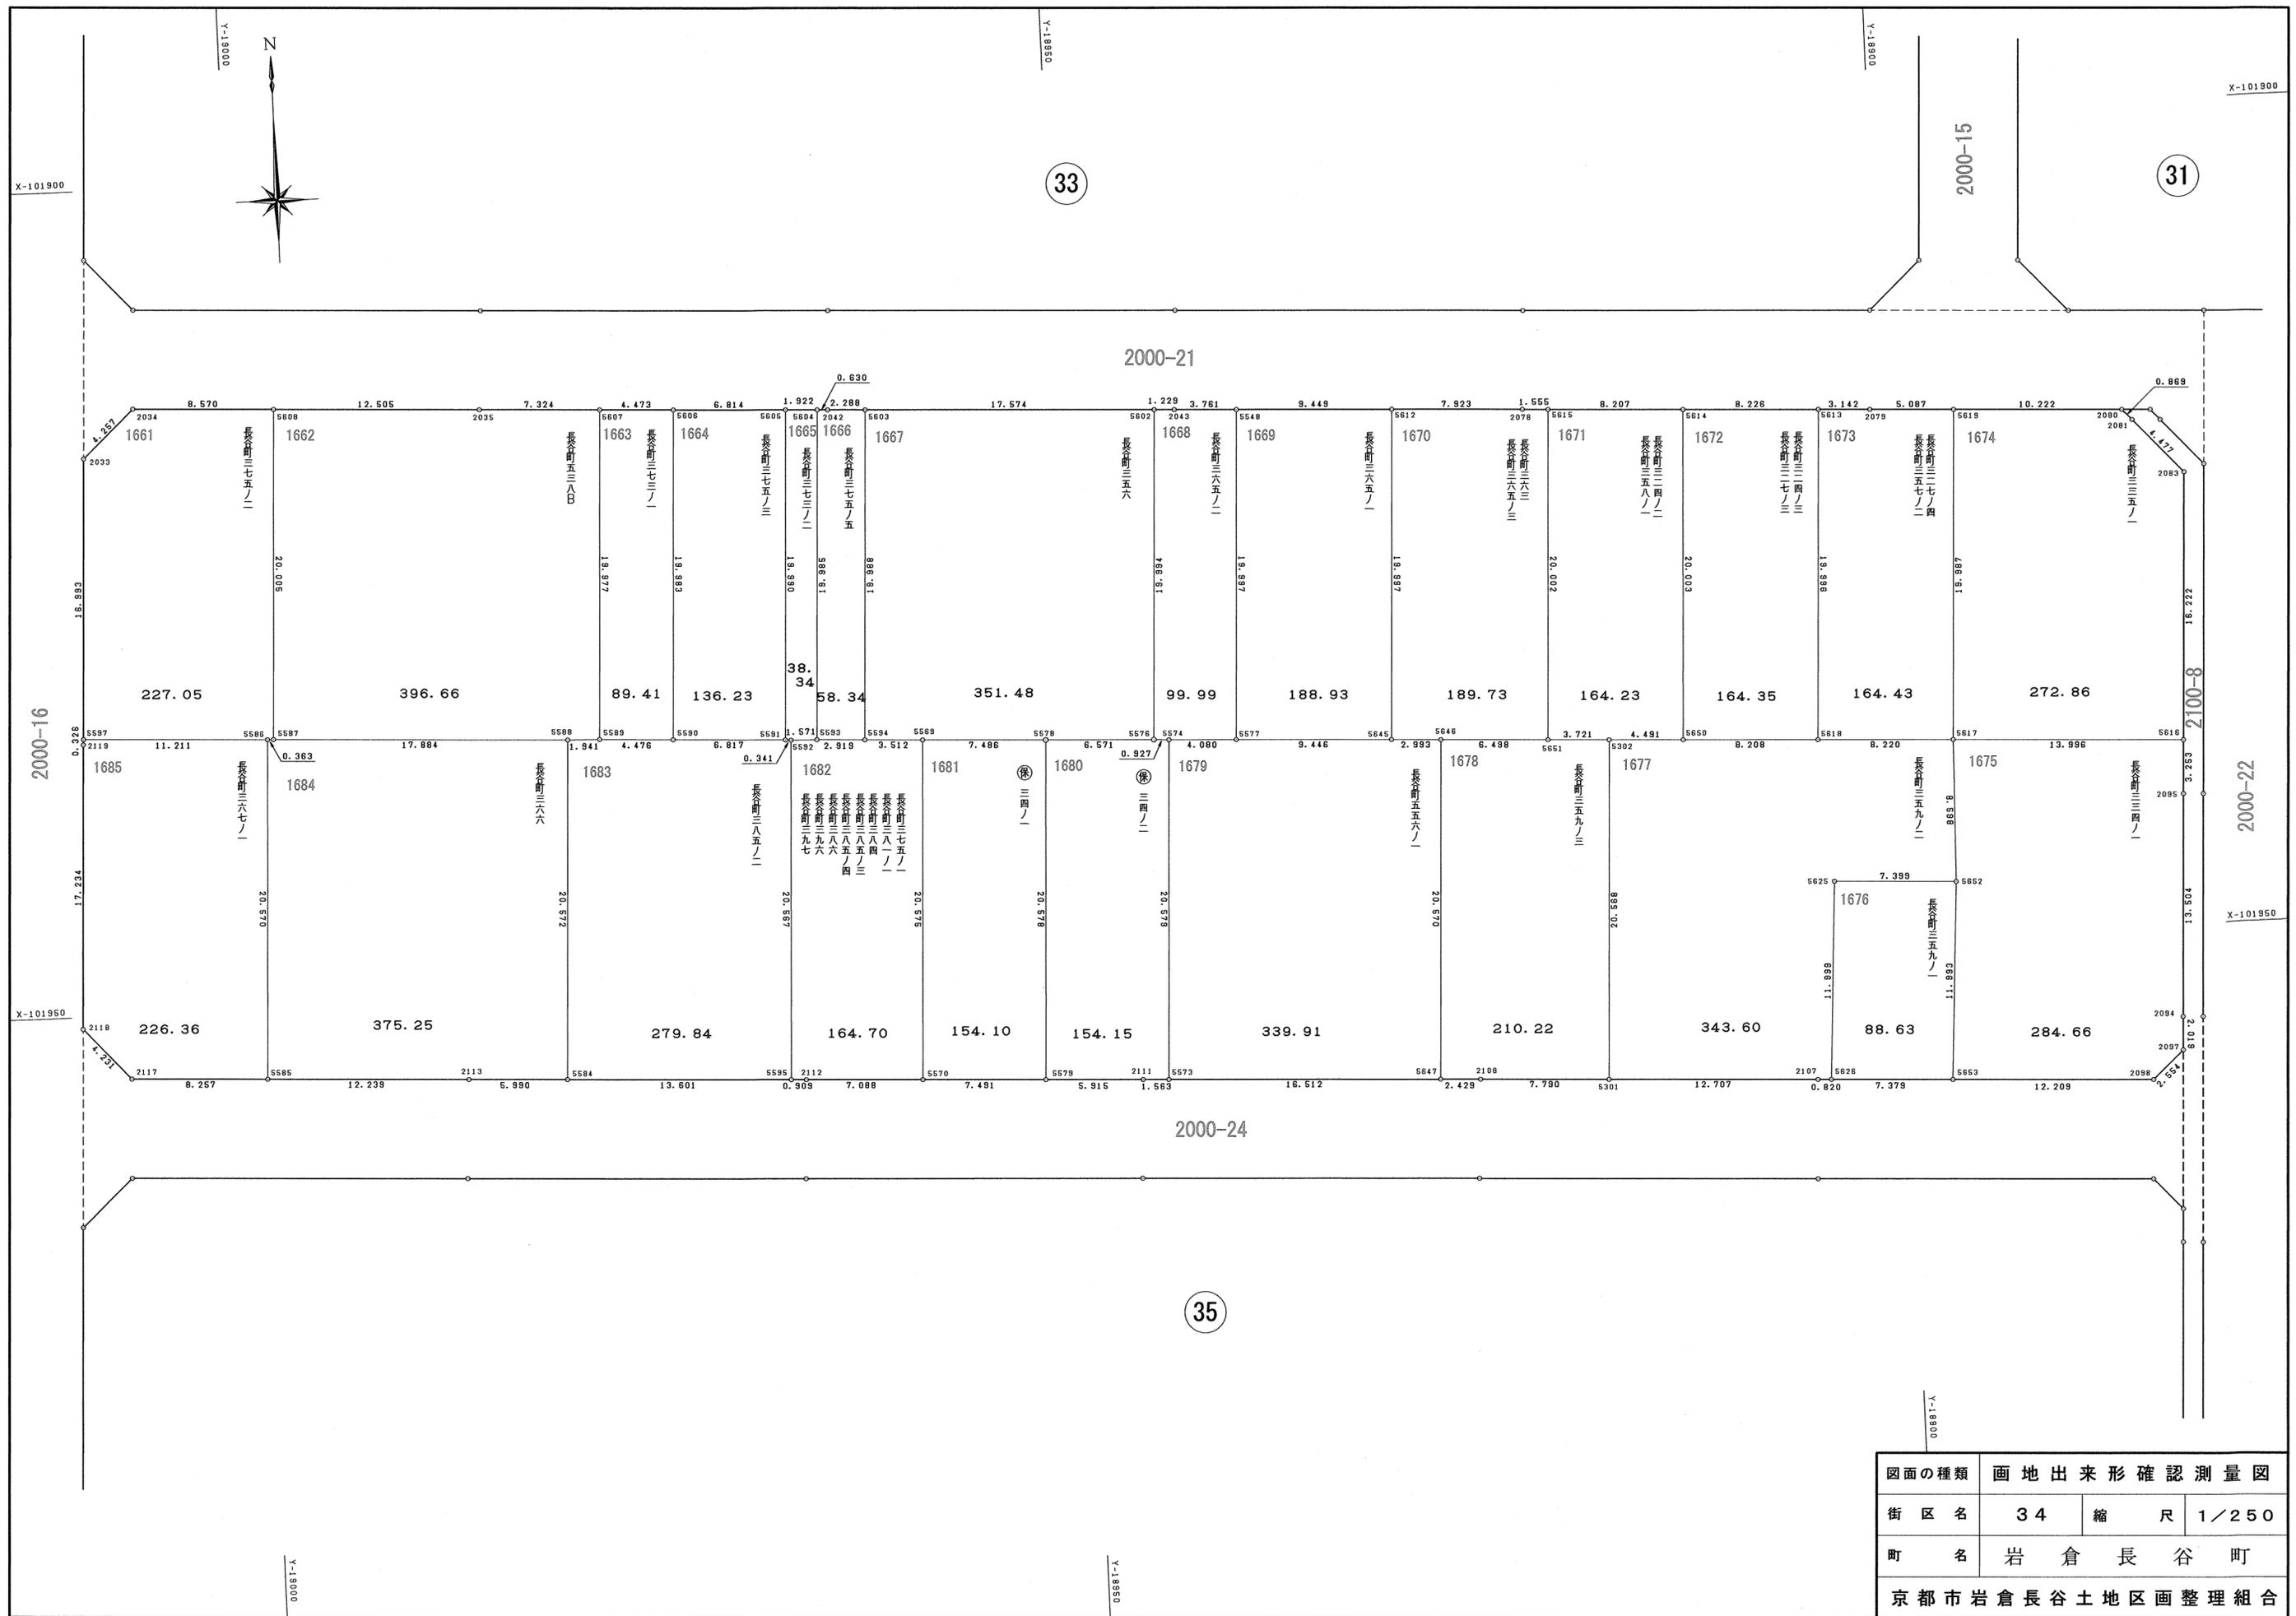

図面の種類	画地出来形確認測量図		
街区名	34	縮尺	1/250
町名	岩倉長谷町		
京都市岩倉長谷土地区画整理組合			

1661

地番 長谷町三七五ノ二			
N O	X	Y	辺 長
2034	-101913.303	-19006.141	
2033	-101916.193	-19009.267	4.257
5597	-101933.169	-19010.031	16.993
5586	-101933.669	-18998.831	11.211
5587	-101933.676	-18998.468	0.363
5608	-101913.690	-18997.579	20.005
2034	-101913.303	-19006.141	8.570
面積	227.0545395		
地積	227.05 m ²		

1662

地番 長谷町五三八B			
N O	X	Y	辺 長
5608	-101913.690	-18997.579	
5587	-101933.676	-18998.468	20.005
5588	-101934.485	-18980.602	17.884
5589	-101934.543	-18978.661	1.941
5607	-101914.585	-18977.769	19.977
2035	-101914.255	-18985.086	7.324
5608	-101913.690	-18997.579	12.505
面積	396.6612055		
地積	396.66 m ²		

1663

地番 長谷町三七三ノ一			
N O	X	Y	辺 長
5607	-101914.585	-18977.769	
5589	-101934.543	-18978.661	19.977
5590	-101934.751	-18974.189	4.476
5606	-101914.787	-18973.300	19.983
5607	-101914.585	-18977.769	4.473
面積	89.4182030		
地積	89.41 m ²		

1664

地番 長谷町三七五ノ三			
N O	X	Y	辺 長
5606	-101914.787	-18973.300	
5590	-101934.751	-18974.189	19.983
5591	-101935.066	-18967.379	6.817
5605	-101915.095	-18966.492	19.990
5606	-101914.787	-18973.300	6.814
面積	136.2353195		
地積	136.23 m ²		

1665

地番 長谷町三七三ノ二			
N O	X	Y	辺 長
5605	-101915.095	-18966.492	
5591	-101935.066	-18967.379	19.990
5592	-101935.103	-18967.040	0.341
5593	-101935.147	-18965.469	1.571
5604	-101915.182	-18964.571	19.985
5605	-101915.095	-18966.492	1.922
面積	38.3452795		
地積	38.34 m ²		

1666

地番 長谷町三七五ノ五			
N O	X	Y	辺 長
5604	-101915.182	-18964.571	
5593	-101935.147	-18965.469	19.985
5594	-101935.280	-18962.553	2.919
5603	-101915.312	-18961.655	19.988
2042	-101915.210	-18963.941	2.288
5604	-101915.182	-18964.571	0.630
面積	58.3405270		
地積	58.34 m ²		

1667

地番 長谷町三五六			
N O	X	Y	辺 長
5603	-101915.312	-18961.655	
5594	-101935.280	-18962.553	19.988
5569	-101935.456	-18959.045	3.512
5578	-101935.790	-18951.566	7.486
5576	-101936.073	-18945.001	6.571
5602	-101916.099	-18944.098	19.994
5603	-101915.312	-18961.655	17.574
面積	351.4840450		
地積	351.48 m ²		

1668

地番 長谷町三六五ノ二			
N O	X	Y	辺 長
5602	-101916.099	-18944.098	
5576	-101936.073	-18945.001	19.994
5574	-101936.126	-18944.075	0.927
5577	-101936.300	-18939.998	4.080
5548	-101916.322	-18939.112	19.997
2043	-101916.154	-18942.870	3.761
5602	-101916.099	-18944.098	1.229
面積	99.9986800		
地積	99.99 m ²		

1669

地番 長谷町三六五ノ一			
N O	X	Y	辺 長
5548	-101916.322	-18939.112	
5577	-101936.300	-18939.998	19.997
5645	-101936.723	-18930.561	9.446
5612	-101916.745	-18929.672	19.997
5548	-101916.322	-18939.112	9.449
面積	188.9377655		
地積	188.93 m ²		

1670

地番 長谷町三六三, 長谷町三六五ノ三			
N O	X	Y	辺 長
5612	-101916.745	-18929.672	
5645	-101936.723	-18930.561	19.997
5646	-101936.863	-18927.571	2.993
5651	-101937.153	-18921.079	6.498
5615	-101917.170	-18920.202	20.002
2078	-101917.100	-18921.756	1.555
5612	-101916.745	-18929.672	7.923
面積	189.7348155		
地積	189.73 m ²		

1671

地番 長谷町三二四ノ二, 長谷町三五八ノ一			
N O	X	Y	辺 長
5615	-101917.170	-18920.202	
5651	-101937.153	-18921.079	20.002
5302	-101937.321	-18917.361	3.721
5650	-101937.523	-18912.874	4.491
5614	-101917.538	-18912.003	20.003
5615	-101917.170	-18920.202	8.207
面積	164.2326640		
地積	164.23 m ²		

1672

地番 長谷町三二四ノ三, 長谷町三二七ノ三			
N O	X	Y	辺 長
5614	-101917.538	-18912.003	
5650	-101937.523	-18912.874	20.003
5618	-101937.883	-18904.673	8.208
5613	-101917.906	-18903.785	19.996
5614	-101917.538	-18912.003	8.226
面積	164.3541575		
地積	164.35 m ²		

1673

地番 長谷町三二七ノ四, 長谷町三五七ノ二			
N O	X	Y	辺 長
5613	-101917.906	-18903.785	
5618	-101937.883	-18904.673	19.996
5617	-101938.242	-18896.460	8.220
5619	-101918.275	-18895.564	19.987
2079	-101918.047	-18900.646	5.087
5613	-101917.906	-18903.785	3.142
面積	164.4341770		
地積	164.43 m ²		

1674

地番 長谷町三三五ノ一			
N O	X	Y	辺 長
5619	-101918.275	-18895.564	
5617	-101938.242	-18896.460	19.987
5616	-101938.878	-18882.478	13.996
2083	-101922.672	-18881.737	16.222
2081	-101919.366	-18884.757	4.477
2080	-101918.732	-18885.352	0.869
5619	-101918.275	-18895.564	10.222
面積	272.8613020		
地積	272.86 m ²		

1675

地番 長谷町三三四ノ一			
N O	X	Y	辺 長
5617	-101938.242	-18896.460	
5652	-101946.838	-18896.664	8.598
5653	-101958.809	-18897.396	11.993
2098	-101959.361	-18885.199	12.209
2097	-101957.637	-18883.314	2.554
2094	-101955.619	-18883.236	2.019
2095	-101942.128	-18882.626	13.504
5616	-101938.878	-18882.478	3.253
5617	-101938.242	-18896.460	13.996
面積	284.6637410		
地積	284.66 m ²		

1676

地番 長谷町三五九ノ一			
N O	X	Y	辺 長
5625	-101946.497	-18904.056	
5626	-101958.475	-18904.768	11.999
5653	-101958.809	-18897.396	7.379
5652	-101946.838	-18896.664	11.993
5625	-101946.497	-18904.056	7.399
面積	88.6394340		
地積	88.63 m ²		

1677

地番 長谷町三五九ノ二			
N O	X	Y	辺 長
5302	-101937.321	-18917.361	
5301	-101957.869	-18918.283	20.568
2107	-101958.438	-18905.588	12.707
5626	-101958.475	-18904.768	0.820
5625	-101946.497	-18904.056	11.999
5652	-101946.838	-18896.664	7.399
5617	-101938.242	-18896.460	8.598
5618	-101937.883	-18904.673	8.220
5650	-101937.523	-18912.874	8.208
5302	-101937.321	-18917.361	4.491
面積	343.6026450		
地積	343.60 m ²		

1678

地番 長谷町三五九ノ三			
N O	X	Y	辺 長
5646	-101936.863	-18927.571	
5647	-101957.413	-18928.493	20.570
2108	-101957.520	-18926.066	2.429
5301	-101957.869	-18918.283	7.790
5302	-101937.321	-18917.361	20.568
5651	-101937.153	-18921.079	3.721
5646	-101936.863	-18927.571	6.498
面積	210.2257410		
地積	210.22 m ²		

1679


地番 長谷町五五六ノ一			
N O	X	Y	辺 長
5574	-101936.126	-18944.075	
5573	-101956.685	-18944.989	20.579
5647	-101957.413	-18928.493	16.512
5646	-101936.863	-18927.571	20.570
5645	-101936.723	-18930.561	2.993
5577	-101936.300	-18939.998	9.446
5574	-101936.126	-18944.075	4.080
面積	339.9164165		
地積	339.91 m ²		

1680

地番 保三四ノ二			
N O	X	Y	辺 長
5578	-101935.790	-18951.566	
5579	-101956.349	-18952.460	20.578
2111	-101956.616	-18946.551	5.915
5573	-101956.685	-18944.989	1.563
5574	-101936.126	-18944.075	20.579
5576	-101936.073	-18945.001	0.927
5578	-101935.790	-18951.566	6.571
面積	154.1532330		
地積	154.15 m ²		

1681

地番 保三四ノ一			
N O	X	Y	辺 長
5569	-101935.456	-18959.045	
5570			

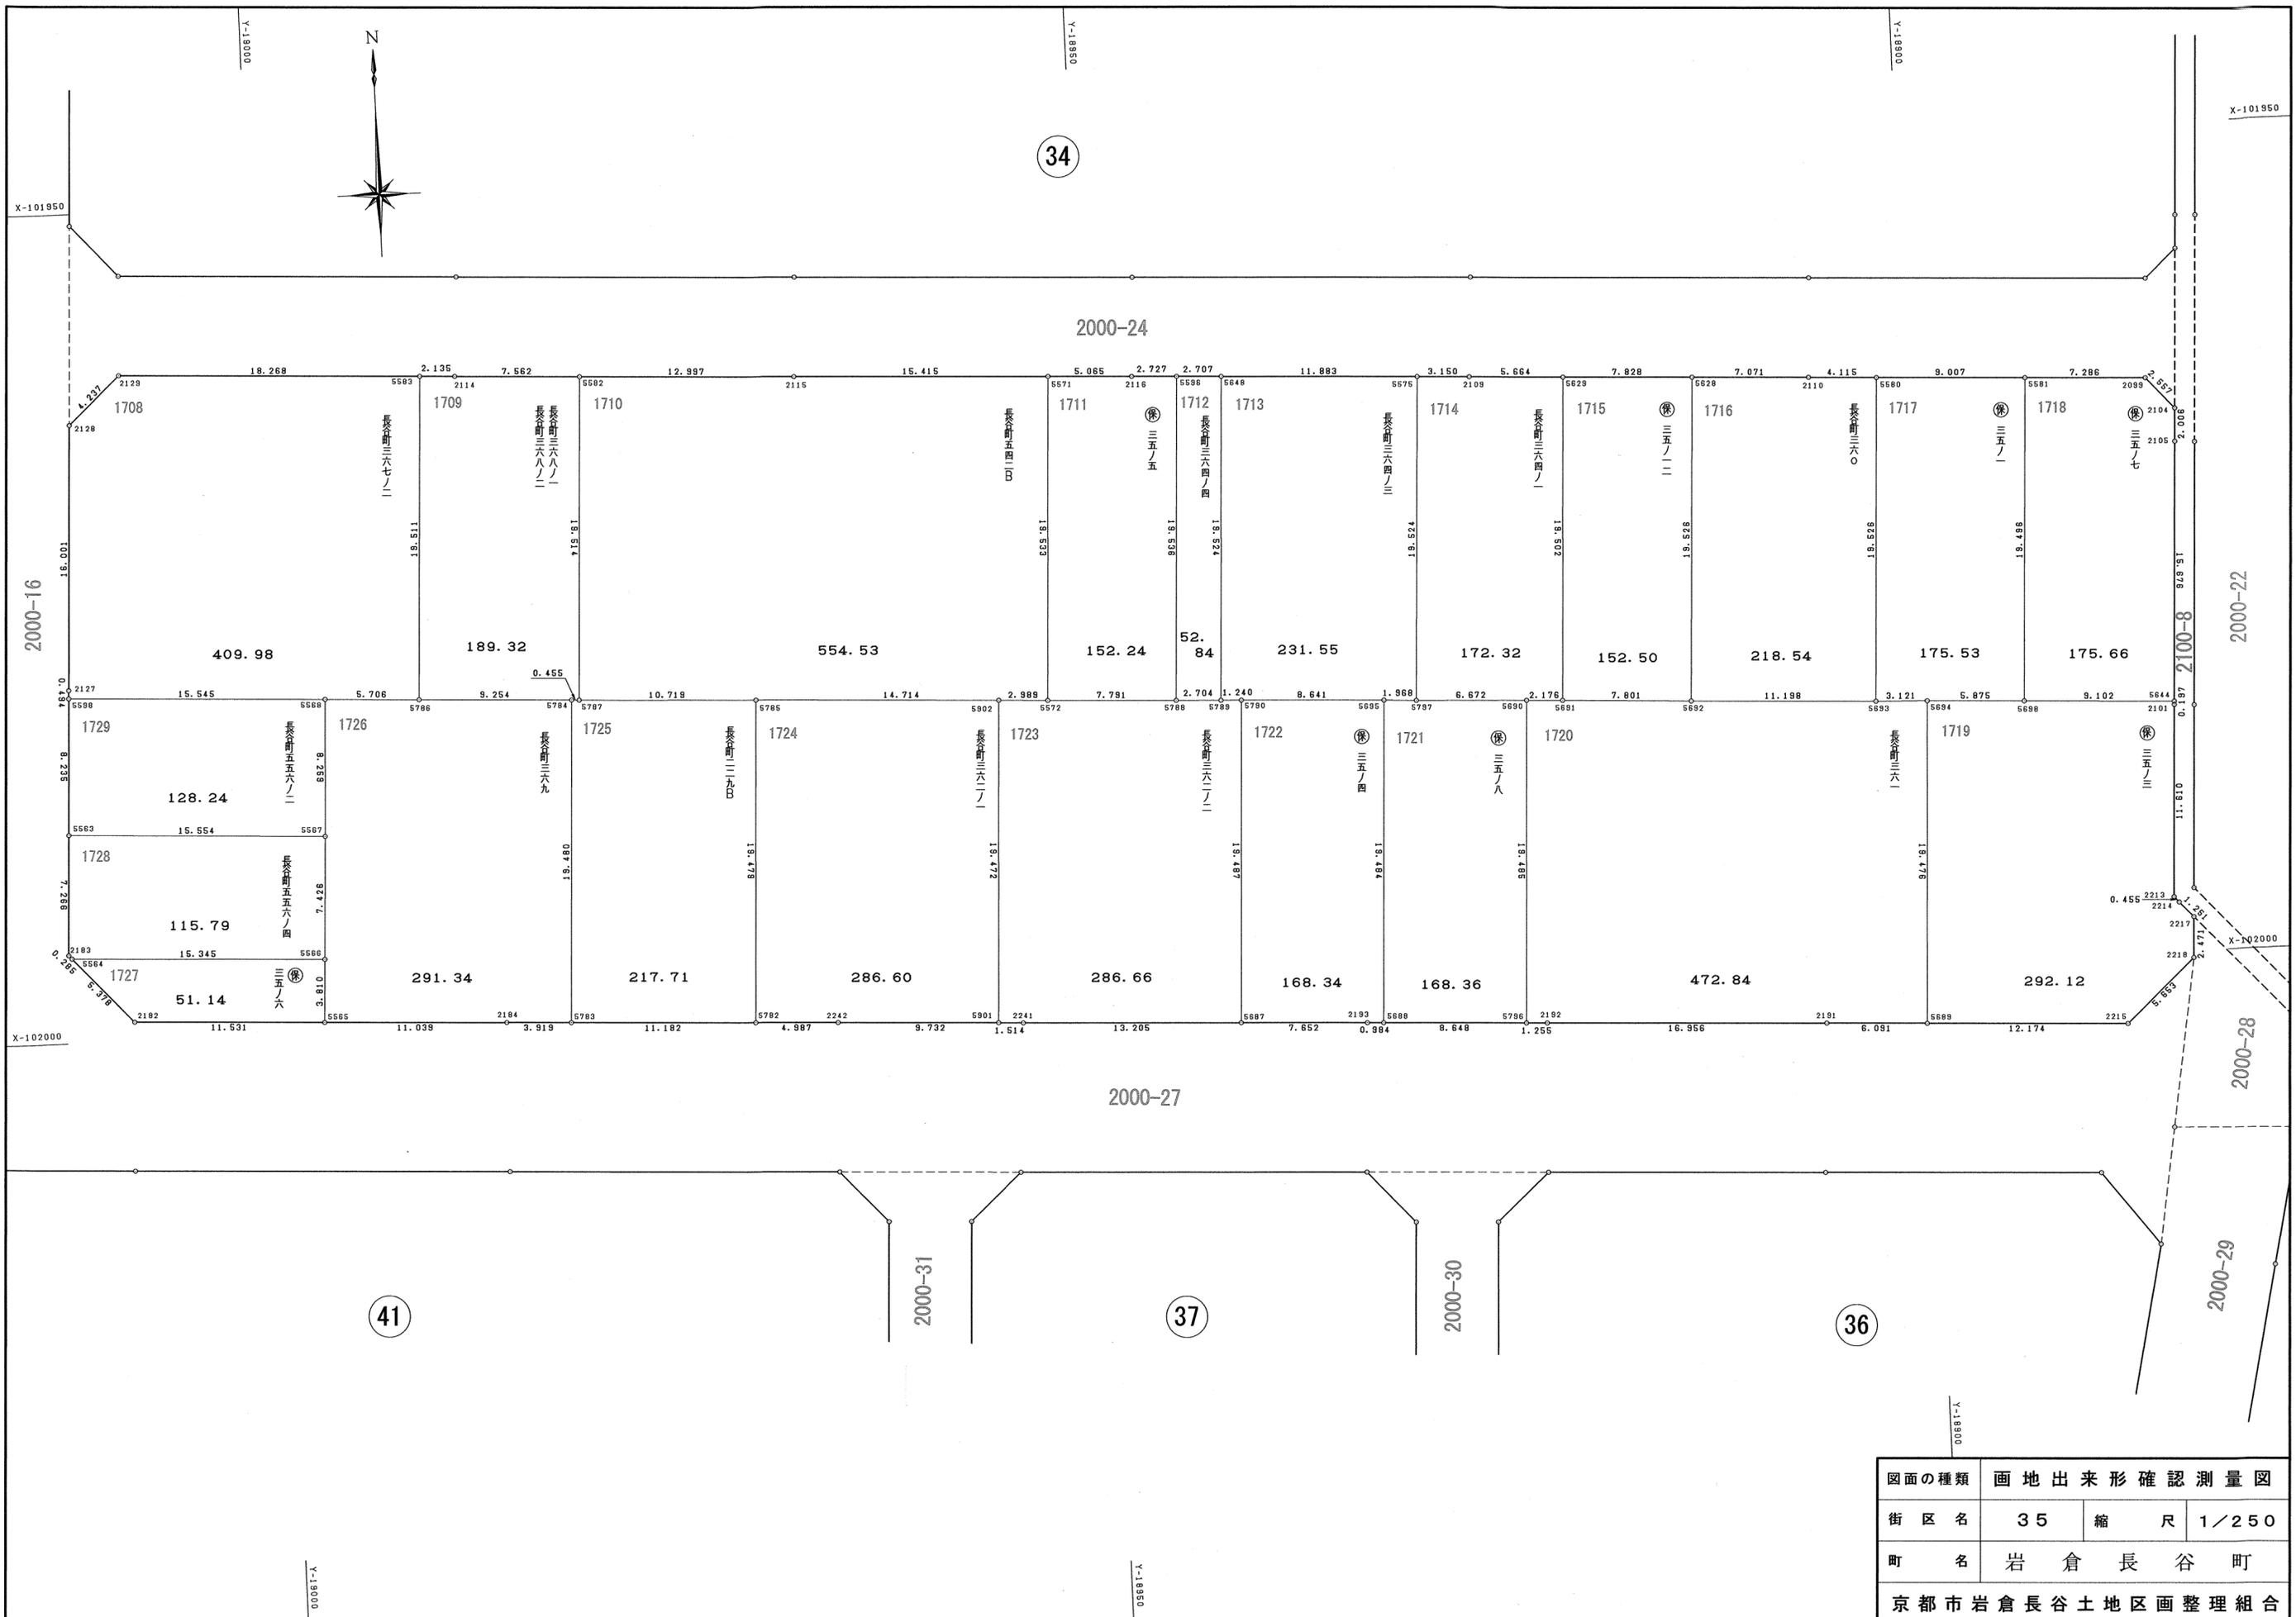

図面の種類	画地出来形確認測量図		
街区名	35	縮尺	1/250
町名	岩倉長谷町		
京都市岩倉長谷土地区画整理組合			

1708

地番 長谷町三六七ノ二			
NO	X	Y	辺長
2129	-101959.848	-19008.226	
2128	-101962.714	-19011.347	4.237
2127	-101978.699	-19012.065	16.001
5598	-101979.193	-19012.087	0.494
5568	-101979.887	-18996.557	15.545
5786	-101980.154	-18990.857	5.706
5583	-101960.662	-18989.976	19.511
2129	-101959.848	-19008.226	18.268
面積	409.9866680		
地積	409.98 m ²		

1709

地番 長谷町三六八ノ一, 長谷町三六八ノ二			
NO	X	Y	辺長
5583	-101960.662	-18989.976	
5786	-101980.154	-18990.857	19.511
5784	-101980.566	-18981.612	9.254
5787	-101980.594	-18981.157	0.455
5582	-101961.099	-18980.288	19.514
2114	-101960.757	-18987.843	7.562
5583	-101960.662	-18989.976	2.135
面積	189.3238570		
地積	189.32 m ²		

1710

地番 長谷町五四二B			
NO	X	Y	辺長
5582	-101961.099	-18980.288	
5787	-101980.594	-18981.157	19.514
5785	-101981.066	-18970.448	10.719
5902	-101981.740	-18955.749	14.714
5572	-101981.878	-18952.763	2.989
5571	-101962.363	-18951.903	19.533
2115	-101961.686	-18967.304	15.415
5582	-101961.099	-18980.288	12.997
面積	554.5313180		
地積	554.53 m ²		

1711

地番 保三五ノ五			
NO	X	Y	辺長
5571	-101962.363	-18951.903	
5572	-101981.878	-18952.763	19.533
5788	-101982.226	-18944.979	7.791
5596	-101962.709	-18944.117	19.536
2116	-101962.585	-18946.842	2.727
5571	-101962.363	-18951.903	5.065
面積	152.2421340		
地積	152.24 m ²		

1712

地番 長谷町三六四ノ四			
NO	X	Y	辺長
5596	-101962.709	-18944.117	
5788	-101982.226	-18944.979	19.536
5789	-101982.337	-18942.277	2.704
5648	-101962.832	-18941.412	19.524
5596	-101962.709	-18944.117	2.707
面積	52.8490180		
地積	52.84 m ²		

1713

地番 長谷町三六四ノ三			
NO	X	Y	辺長
5648	-101962.832	-18941.412	
5789	-101982.337	-18942.277	19.524
5790	-101982.382	-18941.037	1.240
5695	-101982.769	-18932.404	8.641
5797	-101982.876	-18930.438	1.968
5575	-101963.372	-18929.541	19.524
5648	-101962.832	-18941.412	11.883
面積	231.5519000		
地積	231.55 m ²		

1714

地番 長谷町三六四ノ一			
NO	X	Y	辺長
5575	-101963.372	-18929.541	
5797	-101982.876	-18930.438	19.524
5690	-101983.157	-18923.771	6.672
5691	-101983.253	-18921.597	2.176
5629	-101963.770	-18920.735	19.502
2109	-101963.515	-18926.394	5.664
5575	-101963.372	-18929.541	3.150
面積	172.3237585		
地積	172.32 m ²		

1715

地番 保三五ノ一二			
NO	X	Y	辺長
5629	-101963.770	-18920.735	
5691	-101983.253	-18921.597	19.502
5692	-101983.629	-18913.805	7.801
5628	-101964.123	-18912.914	19.526
5629	-101963.770	-18920.735	7.828
面積	152.5032985		
地積	152.50 m ²		

1716

地番 長谷町三六〇			
NO	X	Y	辺長
5628	-101964.123	-18912.914	
5692	-101983.629	-18913.805	19.526
5693	-101984.133	-18902.618	11.198
5580	-101964.626	-18901.739	19.526
2110	-101964.441	-18905.850	4.115
5628	-101964.123	-18912.914	7.071
面積	218.5475450		
地積	218.54 m ²		

1717

地番 保三五ノ一			
NO	X	Y	辺長
5580	-101964.626	-18901.739	
5693	-101984.133	-18902.618	19.526
5694	-101984.240	-18899.498	3.121
5698	-101984.506	-18893.629	5.875
5581	-101965.030	-18892.741	19.496
5580	-101964.626	-18901.739	9.007
面積	175.5390765		
地積	175.53 m ²		

1718

地番 保三五ノ七			
NO	X	Y	辺長
5581	-101965.030	-18892.741	
5698	-101984.506	-18893.629	19.496
5644	-101984.919	-18884.536	9.102
2105	-101969.258	-18883.837	15.676
2104	-101967.254	-18883.746	2.006
2099	-101965.357	-18885.462	2.557
5581	-101965.030	-18892.741	7.286
面積	175.6692115		
地積	175.66 m ²		

1719

地番 保三五ノ三			
NO	X	Y	辺長
5694	-101984.240	-18899.498	
5689	-102003.698	-18900.354	19.476
2215	-102004.248	-18888.192	12.174
2218	-102000.437	-18884.016	5.653
2217	-101997.968	-18883.905	2.471
2214	-101997.053	-18884.759	1.251
2213	-101996.715	-18885.064	0.455
2101	-101985.116	-18884.545	11.610
5644	-101984.919	-18884.536	0.197
5698	-101984.506	-18893.629	9.102
5694	-101984.240	-18899.498	5.875
面積	292.1267350		
地積	292.12 m ²		

1720

地番 長谷町三六一			
NO	X	Y	辺長
5690	-101983.157	-18923.771	
5796	-102002.623	-18924.633	19.485
2192	-102002.679	-18923.379	1.255
2191	-102003.423	-18906.439	16.956
5689	-102003.698	-18900.354	6.091
5694	-101984.240	-18899.498	19.476
5693	-101984.133	-18902.618	3.121
5692	-101983.629	-18913.805	11.198
5691	-101983.253	-18921.597	7.801
5690	-101983.157	-18923.771	2.176
面積	472.8416515		
地積	472.84 m ²		

1721

地番 保三五ノ八			
NO	X	Y	辺長
5695	-101982.769	-18932.404	
5688	-102002.234	-18933.273	19.484
5796	-102002.623	-18924.633	8.648
5690	-101983.157	-18923.771	19.485
5797	-101982.876	-18930.438	6.672
5695	-101982.769	-18932.404	1.968
面積	168.3695760		
地積	168.36 m ²		

1722

地番 保三五ノ四			
NO	X	Y	辺長
5790	-101982.382	-18941.037	
5687	-102001.850	-18941.902	19.487
2193	-102002.190	-18934.257	7.652
5688	-102002.234	-18933.273	0.984
5695	-101982.769	-18932.404	19.484
5790	-101982.382	-18941.037	8.641
面積	168.3486800		
地積	168.34 m ²		

1723

地番 長谷町三六二ノ二			
NO	X	Y	辺長
5902	-101981.740	-18955.749	
5901	-102001.194	-18956.607	19.472
2241	-102001.263	-18955.094	1.514
5687	-102001.850	-18941.902	13.205
5790	-101982.382	-18941.037	19.487
5789	-101982.337	-18942.277	1.240
5788	-101982.226	-18944.979	2.704
5572	-101981.878	-18952.763	7.791
5902	-101981.740	-18955.749	2.989
面積	286.6688875		
地積	286.66 m ²		

1724

地番 長谷町三六二ノ一			
NO	X	Y	辺長
5785	-101981.066	-18970.448	
5782	-102000.526	-18971.312	19.479
2242	-102000.749	-18966.329	4.987
5901	-102001.194	-18956.607	9.732
5902	-101981.740	-18955.749	19.472
5785	-101981.066	-18970.448	14.714
面積	286.6098305		
地積	286.60 m ²		

1725

地番 長谷町二二九B			
NO	X	Y	辺長
5784	-101980.566	-18981.612	
5783	-102000.027	-18982.483	19.480
5782	-102000.526	-18971.312	11.182
5785	-101981.066	-18970.448	19.479
5787	-101980.594	-18981.157	10.719
5784	-101980.566	-18981.612	0.455
面積	217.7159040		
地積	217.71 m ²		

1726

地番 長谷町三六九			
NO	X	Y	辺長
5568	-101979.887	-18996.557	
5567	-101988.139	-18996.914	8.259
5566	-101985.558	-18997.251	7.426
5565	-101999.364	-18997.428	3.810
2184	-101999.852	-18986.399	11.039
5783	-102000.027	-18982.483	3.919
5784	-101980.566	-18981.612	19.480
5786	-101980.154	-18990.857	9.254
5568	-101979.887	-18996.557	5.706
面積	291.3467330		
地積	291.34 m ²		

1727


地番 保三五ノ六			
NO	X	Y	辺長
5564	-101994.889	-19012.582	
2182	-101998.854	-19008.948	5.378
5565	-101999.364	-18997.428	11.531
5566	-101995.558	-18997.251	3.810
5564	-101994.889	-19012.582	15.345
面積	51.1458295		
地積	51.14 m ²		

1728

地番 長谷町五五六ノ四			
NO	X	Y	辺長
5563	-101987.420	-19012.452	
2183	-101994.679	-19012.775	7.266
5564	-101994.889	-19012.582	0.285
5566	-101995.558	-18997.251	15.345
5567	-101988.139	-18996.914	7.426
5563	-101987.420	-19012.452	15.554
面積	115.7908755		
地積	115.79 m ²		

1729

地番 長谷町五五六ノ二			
NO	X	Y	辺長
5598	-101979.193	-19012.087	
5563	-101987.420	-19012.452	8.235
5567	-101988.139	-18996.914	15.554
5568	-101979.887	-18996.557	8.259
5598	-101979.193	-19012.087	15.545</

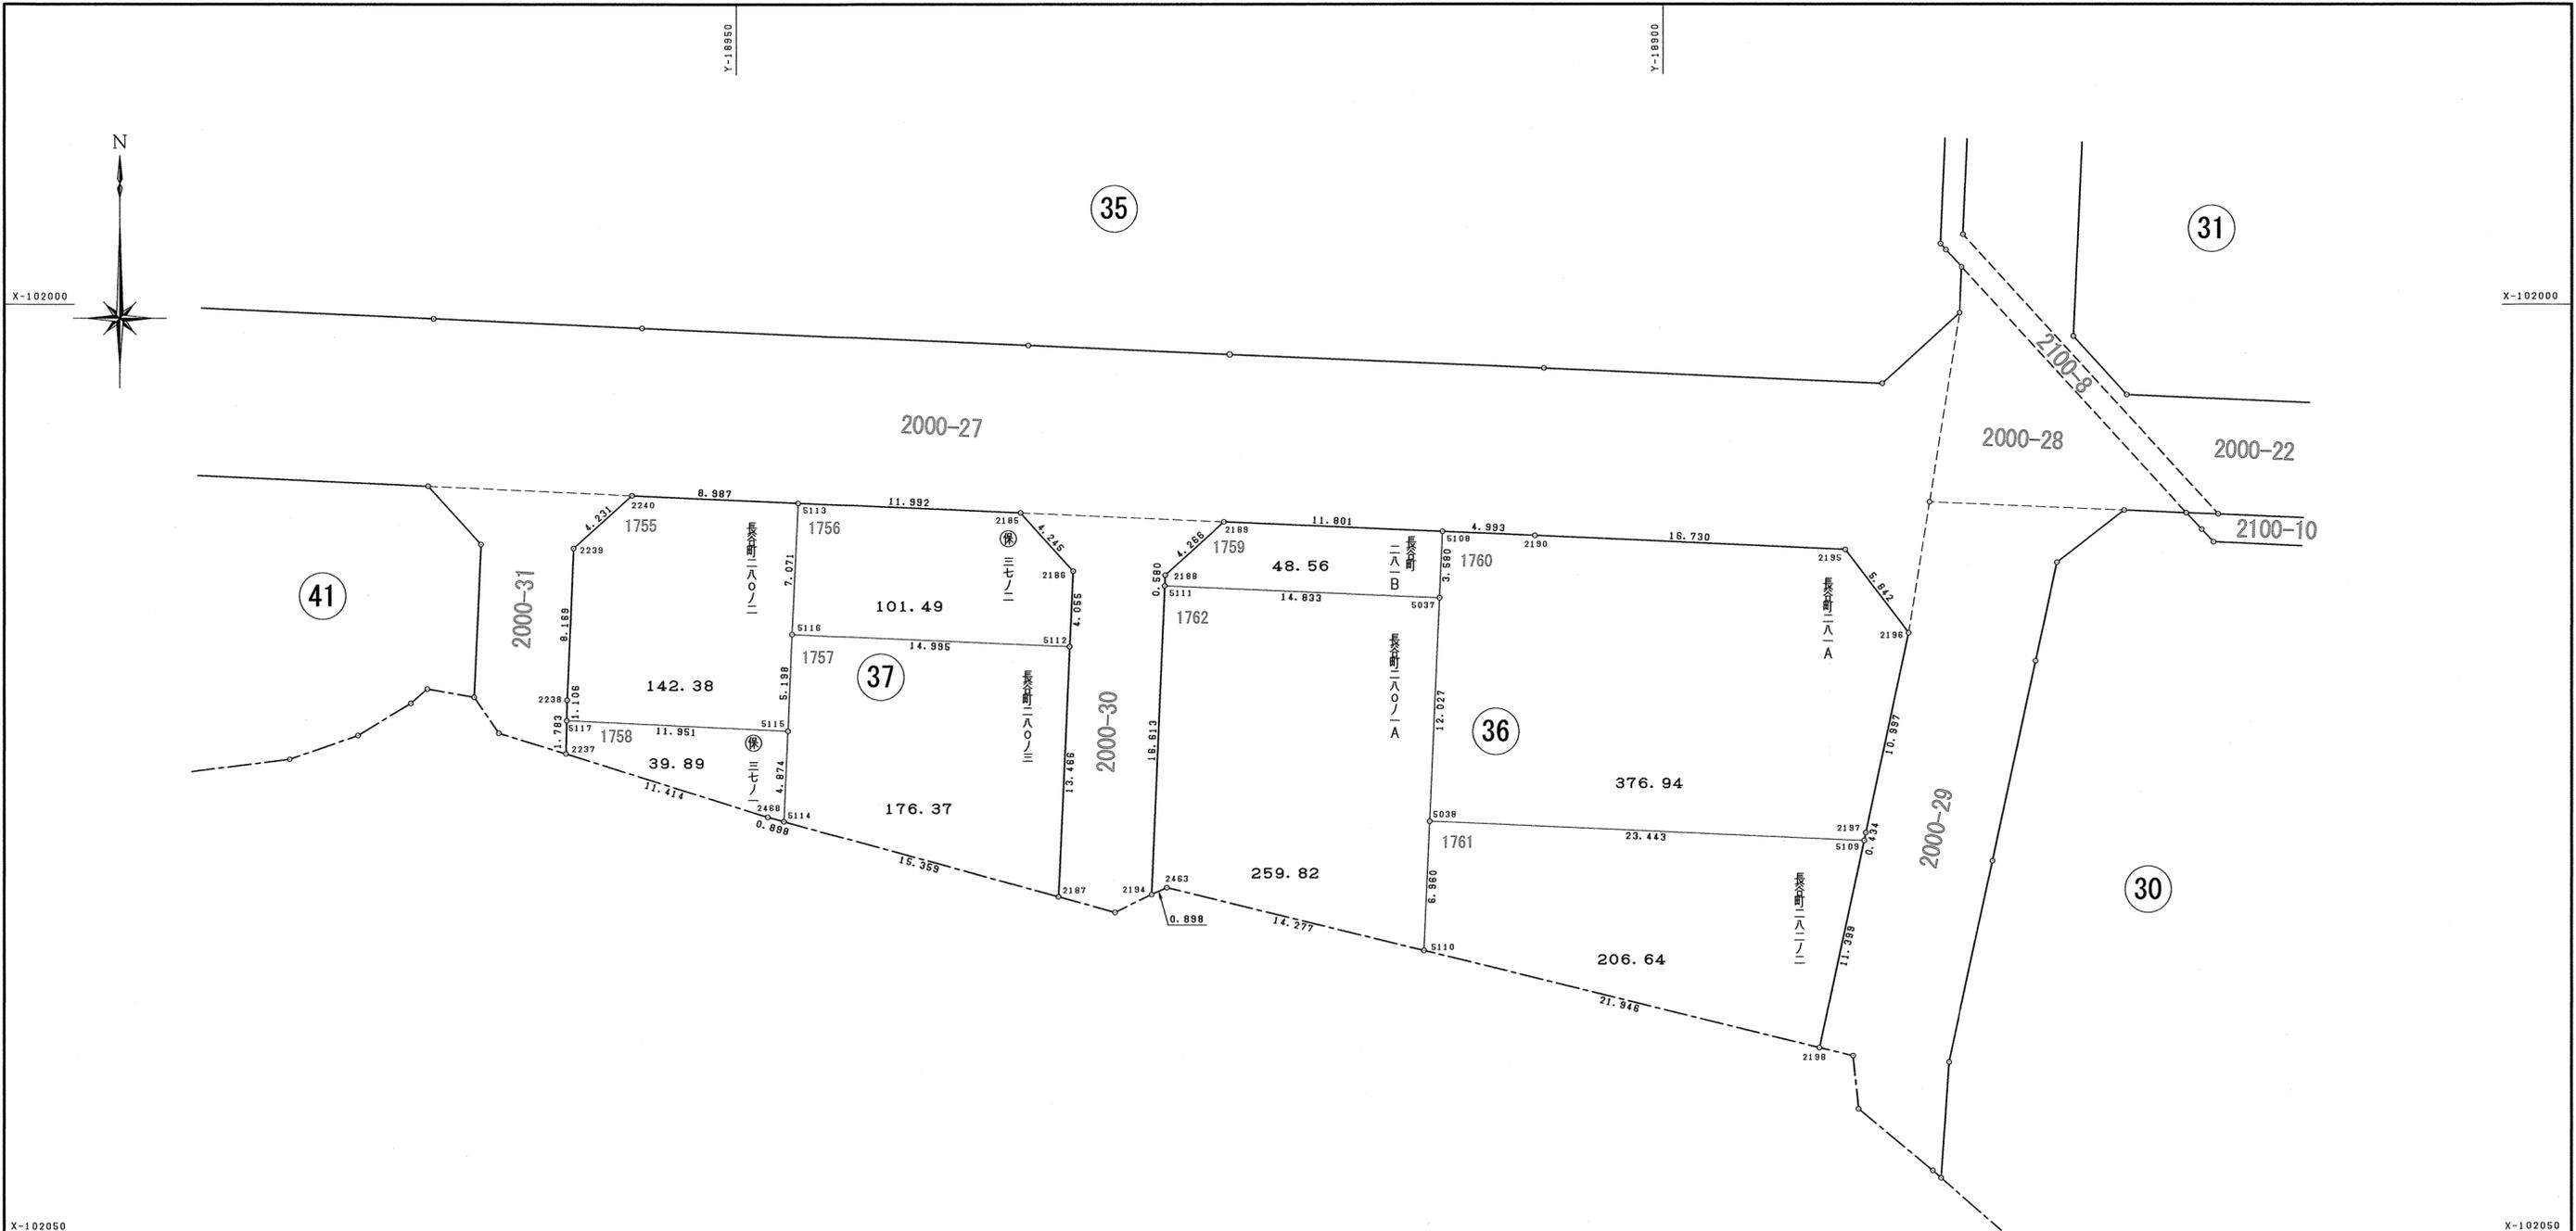

図面の種類	画地出来形確認測量図		
街区名	36・37	縮尺	1/250
町名	岩倉長谷町		
京都市岩倉長谷土地区画整理組合			

36街区

1759

地番	長谷町二八-B		
NO	X	Y	辺長
2189	-102011.683	-18923.689	
2188	-102014.547	-18926.851	4.266
5111	-102015.127	-18926.876	0.580
5037	-102015.780	-18912.057	14.833
5108	-102012.203	-18911.899	3.580
2189	-102011.683	-18923.689	11.801
面積	48.5675485		
地積	48.56 m ²		

1760

地番	長谷町二八-A		
NO	X	Y	辺長
5108	-102012.203	-18911.899	
5037	-102015.780	-18912.057	3.580
5038	-102027.796	-18912.588	12.027
5109	-102028.827	-18889.167	23.443
2197	-102028.402	-18889.075	0.434
2196	-102017.650	-18886.764	10.997
2195	-102013.171	-18890.196	5.642
2190	-102012.423	-18906.910	16.730
5108	-102012.203	-18911.899	4.993
面積	376.9417255		
地積	376.94 m ²		

1761

地番	長谷町二八二ノ二		
NO	X	Y	辺長
5038	-102027.796	-18912.588	
5110	-102034.750	-18912.895	6.960
2198	-102039.969	-18891.578	21.946
5109	-102028.827	-18889.167	11.399
5038	-102027.796	-18912.588	23.443
面積	206.6415870		
地積	206.64 m ²		

1762

地番	長谷町二八〇ノ一A		
NO	X	Y	辺長
5111	-102015.127	-18926.876	
2194	-102031.725	-18927.582	16.613
2463	-102031.355	-18926.763	0.898
5110	-102034.750	-18912.895	14.277
5038	-102027.796	-18912.588	6.960
5037	-102015.780	-18912.057	12.027
5111	-102015.127	-18926.876	14.833
面積	259.8293965		
地積	259.82 m ²		

37街区

1755

地番	長谷町二八〇ノ二		
NO	X	Y	辺長
2240	-102010.265	-18955.634	
2239	-102013.102	-18958.774	4.231
2238	-102021.264	-18959.122	8.169
5117	-102022.370	-18959.148	1.106
5115	-102022.922	-18947.209	11.951
5116	-102017.728	-18946.989	5.198
5113	-102010.664	-18946.655	7.071
2240	-102010.265	-18955.634	8.987
面積	142.3896965		
地積	142.38 m ²		

1756

地番	保三七ノ二		
NO	X	Y	辺長
5113	-102010.664	-18946.655	
5116	-102017.728	-18946.989	7.071
5112	-102018.394	-18932.008	14.995
2186	-102014.343	-18931.825	4.055
2185	-102011.196	-18934.674	4.245
5113	-102010.664	-18946.655	11.992
面積	101.4931770		
地積	101.49 m ²		


1757

地番	長谷町二八〇ノ三		
NO	X	Y	辺長
5116	-102017.728	-18946.989	
5115	-102022.922	-18947.209	5.198
5114	-102027.792	-18947.429	4.874
2187	-102031.847	-18932.614	15.359
5112	-102018.394	-18932.008	13.466
5116	-102017.728	-18946.989	14.995
面積	176.3770345		
地積	176.37 m ²		

1758

地番	保三七ノ一		
NO	X	Y	辺長
5117	-102022.370	-18959.148	
2237	-102024.153	-18959.191	1.783
2468	-102027.558	-18948.296	11.414
5114	-102027.792	-18947.429	0.898
5115	-102022.922	-18947.209	4.874
5117	-102022.370	-18959.148	11.951
面積	39.8975990		
地積	39.89 m ²		

図面の種類	画地出来形確認測量図		
街区名	36・37	求積表	
町名	岩倉長谷町		
京都市岩倉長谷土地区画整理組合			

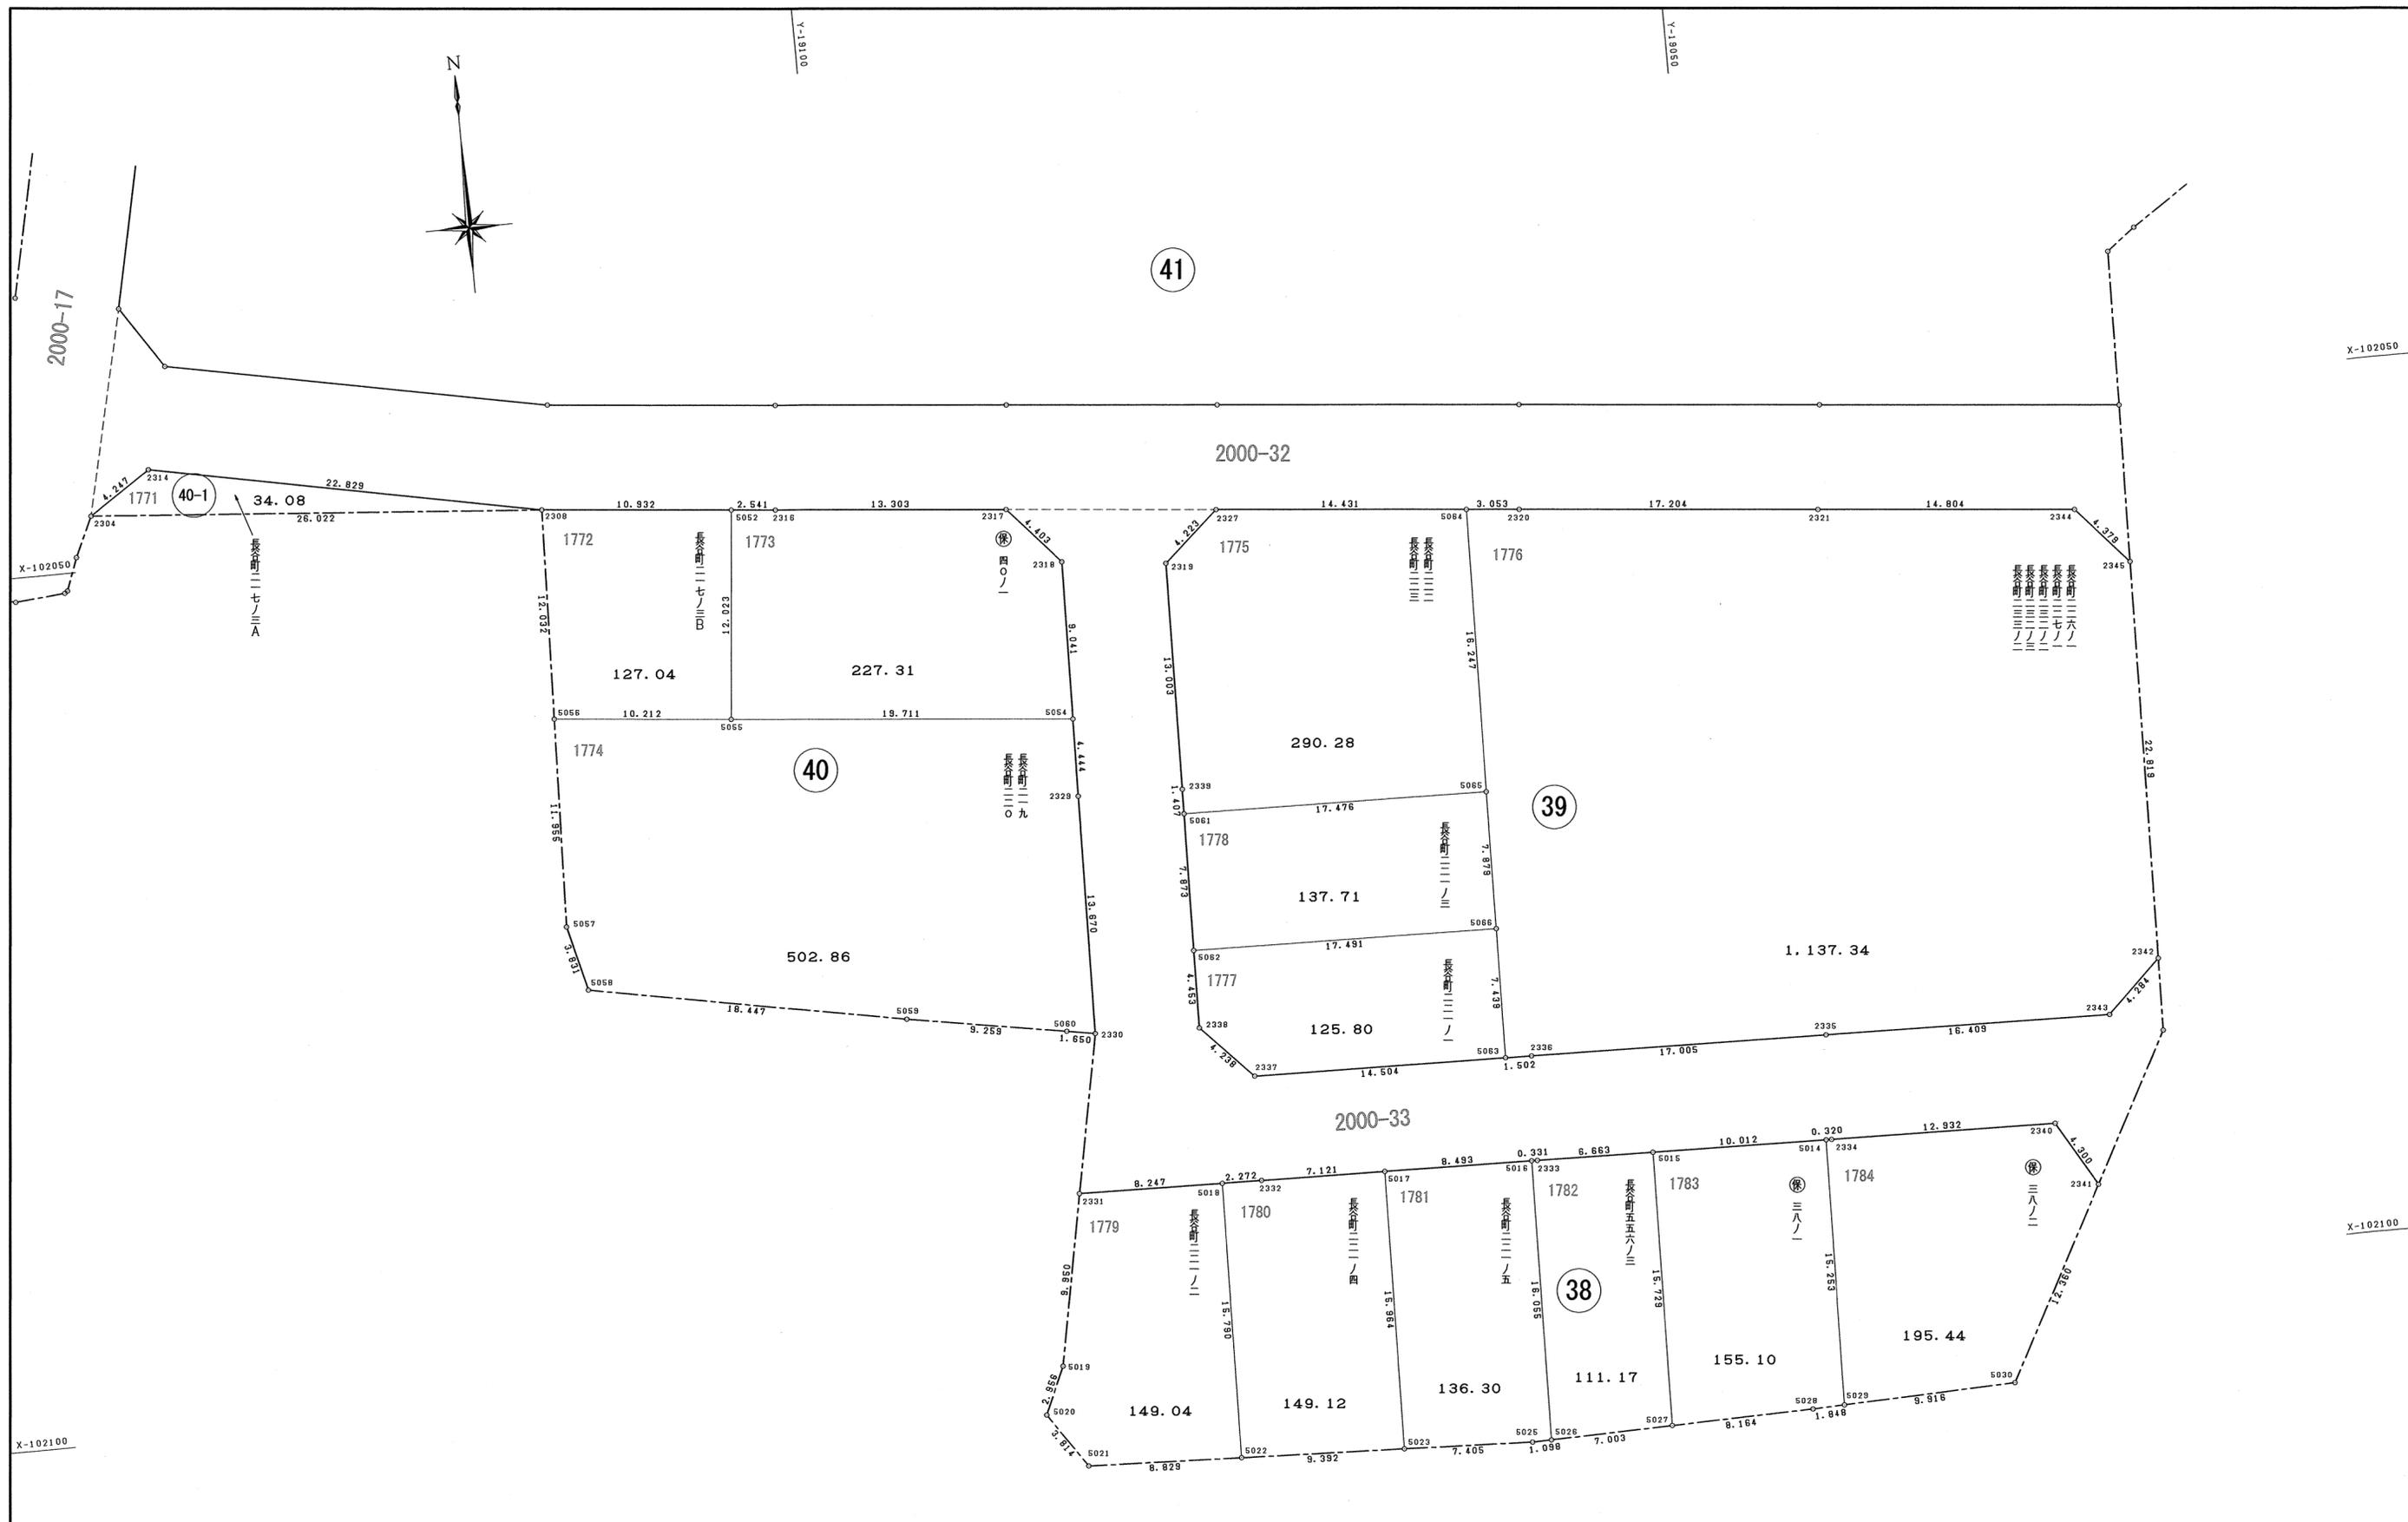

図面の種類	画地出来形確認測量図		
街区名	38・39 40・40-1	縮尺	1/250
町名	岩倉長谷町		
京都市岩倉長谷土地区画整理組合			

38街区

1779

地番 長谷町二二ノ二			
NO	X	Y	辺長
2331	-102090.876	-19089.764	
5019	-102100.650	-19091.631	9.950
5020	-102103.346	-19092.845	2.956
5021	-102106.490	-19090.685	3.814
5022	-102106.845	-19081.863	8.829
5018	-102091.058	-19081.519	15.790
2331	-102090.876	-19089.764	8.247
面積	149.0448730		
地積	149.04 m ²		

1780

地番 長谷町二二ノ四			
NO	X	Y	辺長
5018	-102091.058	-19081.519	
5022	-102106.845	-19081.863	15.790
5023	-102107.222	-19072.478	9.392
5017	-102091.261	-19072.127	15.964
2332	-102091.108	-19079.247	7.121
5018	-102091.058	-19081.519	2.272
面積	149.1296320		
地積	149.12 m ²		

1781

地番 長谷町二二ノ五			
NO	X	Y	辺長
5017	-102091.261	-19072.127	
5023	-102107.222	-19072.478	15.964
5025	-102107.519	-19065.078	7.405
5026	-102107.495	-19063.980	1.098
5016	-102091.443	-19063.635	16.055
5017	-102091.261	-19072.127	8.493
面積	136.3062405		
地積	136.30 m ²		

1782

地番 長谷町五五六ノ三			
NO	X	Y	辺長
5016	-102091.443	-19063.635	
5026	-102107.495	-19063.980	16.055
5027	-102107.317	-19056.979	7.003
5015	-102091.591	-19056.642	15.729
2333	-102091.450	-19063.304	6.663
5016	-102091.443	-19063.635	0.331
面積	111.1702365		
地積	111.17 m ²		

1783

地番 保三八ノ一			
NO	X	Y	辺長
5015	-102091.591	-19056.642	
5027	-102107.317	-19056.979	15.729
5028	-102107.119	-19048.817	8.164
5029	-102107.053	-19046.970	1.848
5014	-102091.803	-19046.632	15.253
5015	-102091.591	-19056.642	10.012
面積	155.1048540		
地積	155.10 m ²		

1784

地番 保三八ノ二			
NO	X	Y	辺長
5014	-102091.803	-19046.632	
5029	-102107.053	-19046.970	15.253
5030	-102106.696	-19037.060	9.916
2341	-102095.806	-19031.212	12.360
2340	-102092.094	-19033.383	4.300
2334	-102091.810	-19046.312	12.932
5014	-102091.803	-19046.632	0.320
面積	195.4445410		
地積	195.44 m ²		

39街区

1775

地番 長谷町二二二, 長谷町二二三			
NO	X	Y	辺長
2327	-102052.509	-19078.281	
2319	-102055.311	-19081.441	4.223
2339	-102068.312	-19081.710	13.003
5061	-102069.719	-19081.740	1.407
5065	-102070.098	-19064.268	17.476
5064	-102053.854	-19063.912	16.247
2327	-102052.509	-19078.281	14.431
面積	290.2864360		
地積	290.28 m ²		

1776

地番 長谷町二二六ノ一, 長谷町二二七ノ一, 長谷町二二三ノ二, 長谷町二二三ノ三, 長谷町二二三ノ二			
NO	X	Y	辺長
5064	-102053.854	-19063.912	
5065	-102070.098	-19064.268	16.247
5066	-102077.976	-19064.424	7.879
5063	-102085.414	-19064.581	7.439
2336	-102085.446	-19063.079	1.502
2335	-102085.813	-19046.077	17.005
2343	-102086.167	-19029.671	16.409
2342	-102083.206	-19026.575	4.284
2345	-102060.392	-19026.089	22.819
2344	-102057.122	-19029.002	4.379
2321	-102055.742	-19043.742	14.804
2320	-102054.138	-19060.872	17.204
5064	-102053.854	-19063.912	3.053
面積	1137.3480730		
地積	1137.34 m ²		

1777

地番 長谷町二二一ノ一			
NO	X	Y	辺長
5062	-102077.591	-19081.911	
2338	-102082.043	-19082.007	4.453
2337	-102085.110	-19079.082	4.238
5063	-102085.414	-19064.581	14.504
5066	-102077.976	-19064.424	7.439
5062	-102077.591	-19081.911	17.491
面積	125.8091430		
地積	125.80 m ²		

1778

地番 長谷町二二一ノ三			
NO	X	Y	辺長
5061	-102069.719	-19081.740	
5062	-102077.591	-19081.911	7.873
5066	-102077.976	-19064.424	17.491
5065	-102070.098	-19064.268	7.879
5061	-102069.719	-19081.740	17.476
面積	137.7135195		
地積	137.71 m ²		

40街区

1772

地番 長谷町二一七ノ三B			
NO	X	Y	辺長
2308	-102048.890	-19117.002	
5056	-102060.916	-19117.407	12.032
5055	-102061.874	-19107.240	10.212
5052	-102049.903	-19106.117	12.023
2308	-102048.890	-19117.002	10.932
面積	127.0491330		
地積	127.04 m ²		

1773

地番 保四〇ノ一			
NO	X	Y	辺長
5052	-102049.903	-19106.117	
5055	-102061.874	-19107.240	12.023
5054	-102063.699	-19087.613	19.711
2318	-102054.660	-19087.409	9.041
2317	-102051.373	-19090.340	4.403
2316	-102050.139	-19103.586	13.303
5052	-102049.903	-19106.117	2.541
面積	227.3119795		
地積	227.31 m ²		

1774

地番 長谷町二一九, 長谷町二二〇			
NO	X	Y	辺長
5056	-102060.916	-19117.407	
5057	-102072.865	-19117.809	11.955
5058	-102076.585	-19116.892	3.831
5059	-102079.969	-19098.758	18.447
5060	-102081.529	-19089.631	9.259
2330	-102081.809	-19088.004	1.650
2329	-102068.142	-19087.714	13.670
5054	-102063.699	-19087.613	4.444
5055	-102061.874	-19107.240	19.711
5056	-102060.916	-19117.407	10.212
面積	502.8668130		
地積	502.86 m ²		

40-1街区

1771

地番 長谷町二一七ノ三A			
NO	X	Y	辺長
2314	-102044.497	-19139.405	
2304	-102046.846	-19142.944	4.247
2308	-102048.890	-19117.002	26.022
2314	-102044.497	-19139.405	22.829
面積	34.0857370		
地積	34.08 m ²		

図面の種類	画地出来形確認測量図	
街区名	38・39 40・40-1	求積表
町名	岩倉長谷町	
京都市岩倉長谷土地区画整理組合		




X-102000


X-102000

X-102050

X-102050

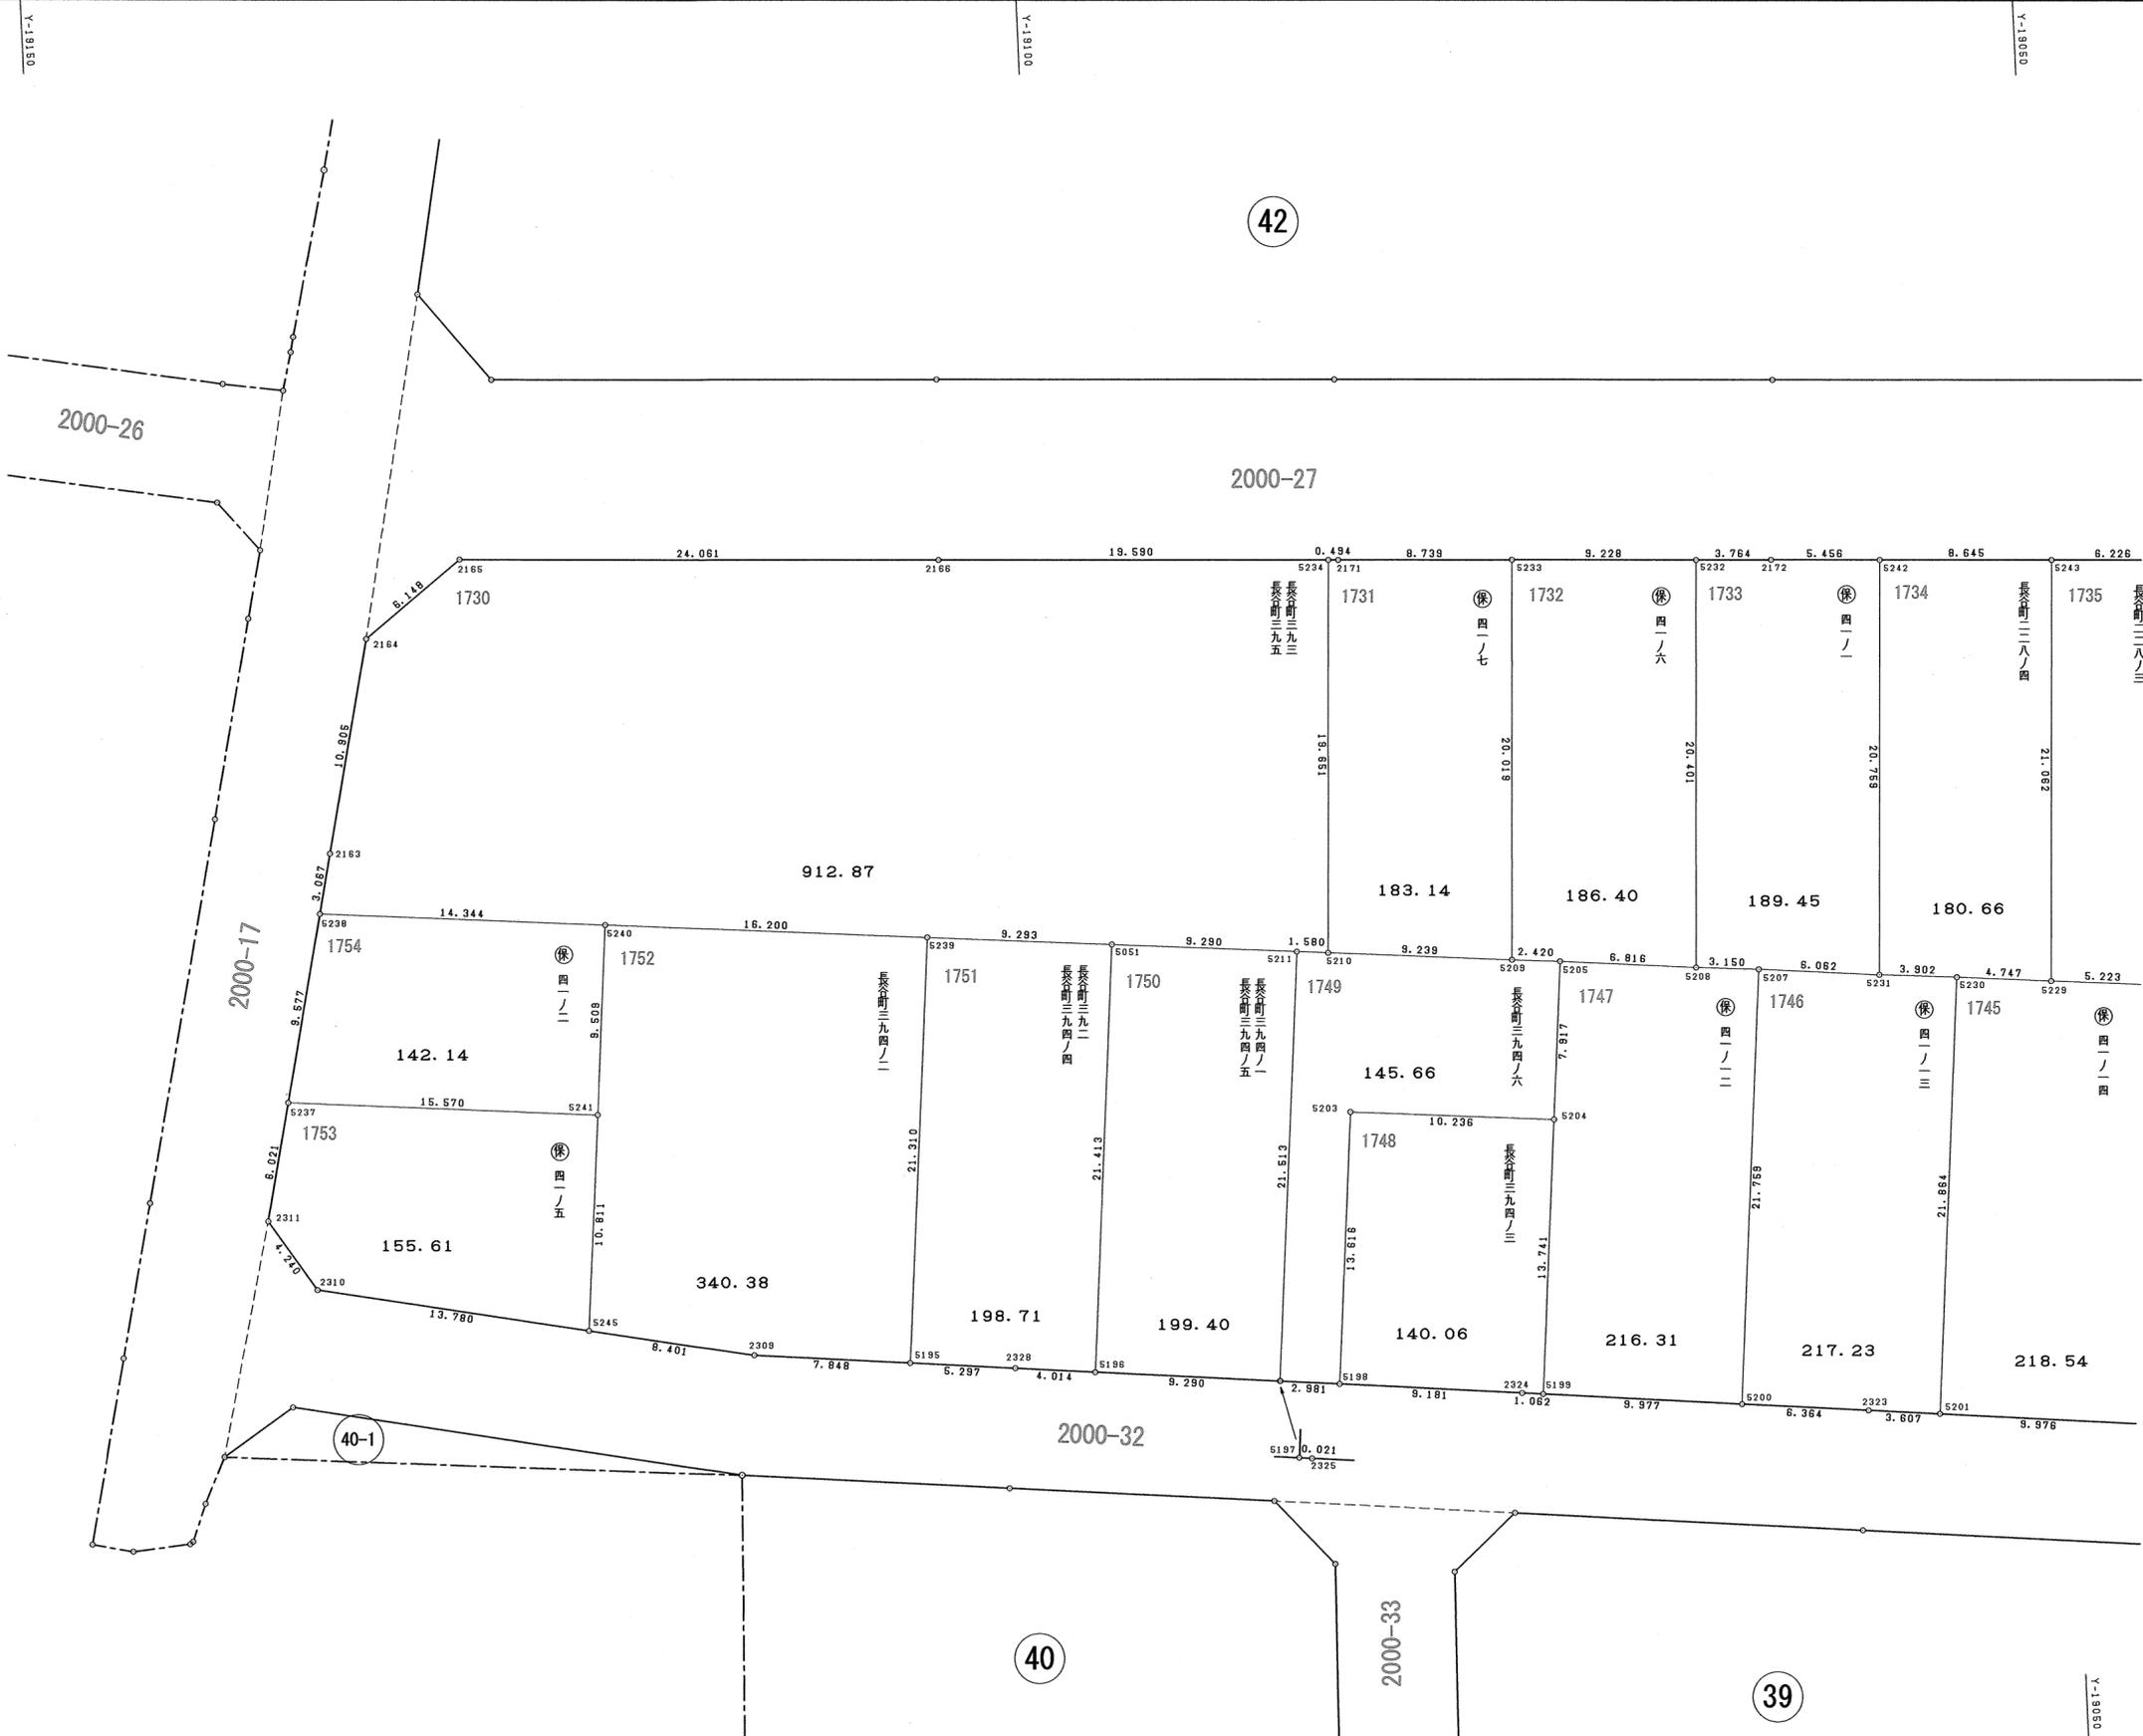

図面の種類	画地出来形確認測量図		
街区名	41	縮尺	1/250
町名	岩倉長谷町		
京都市岩倉長谷土地区画整理組合			

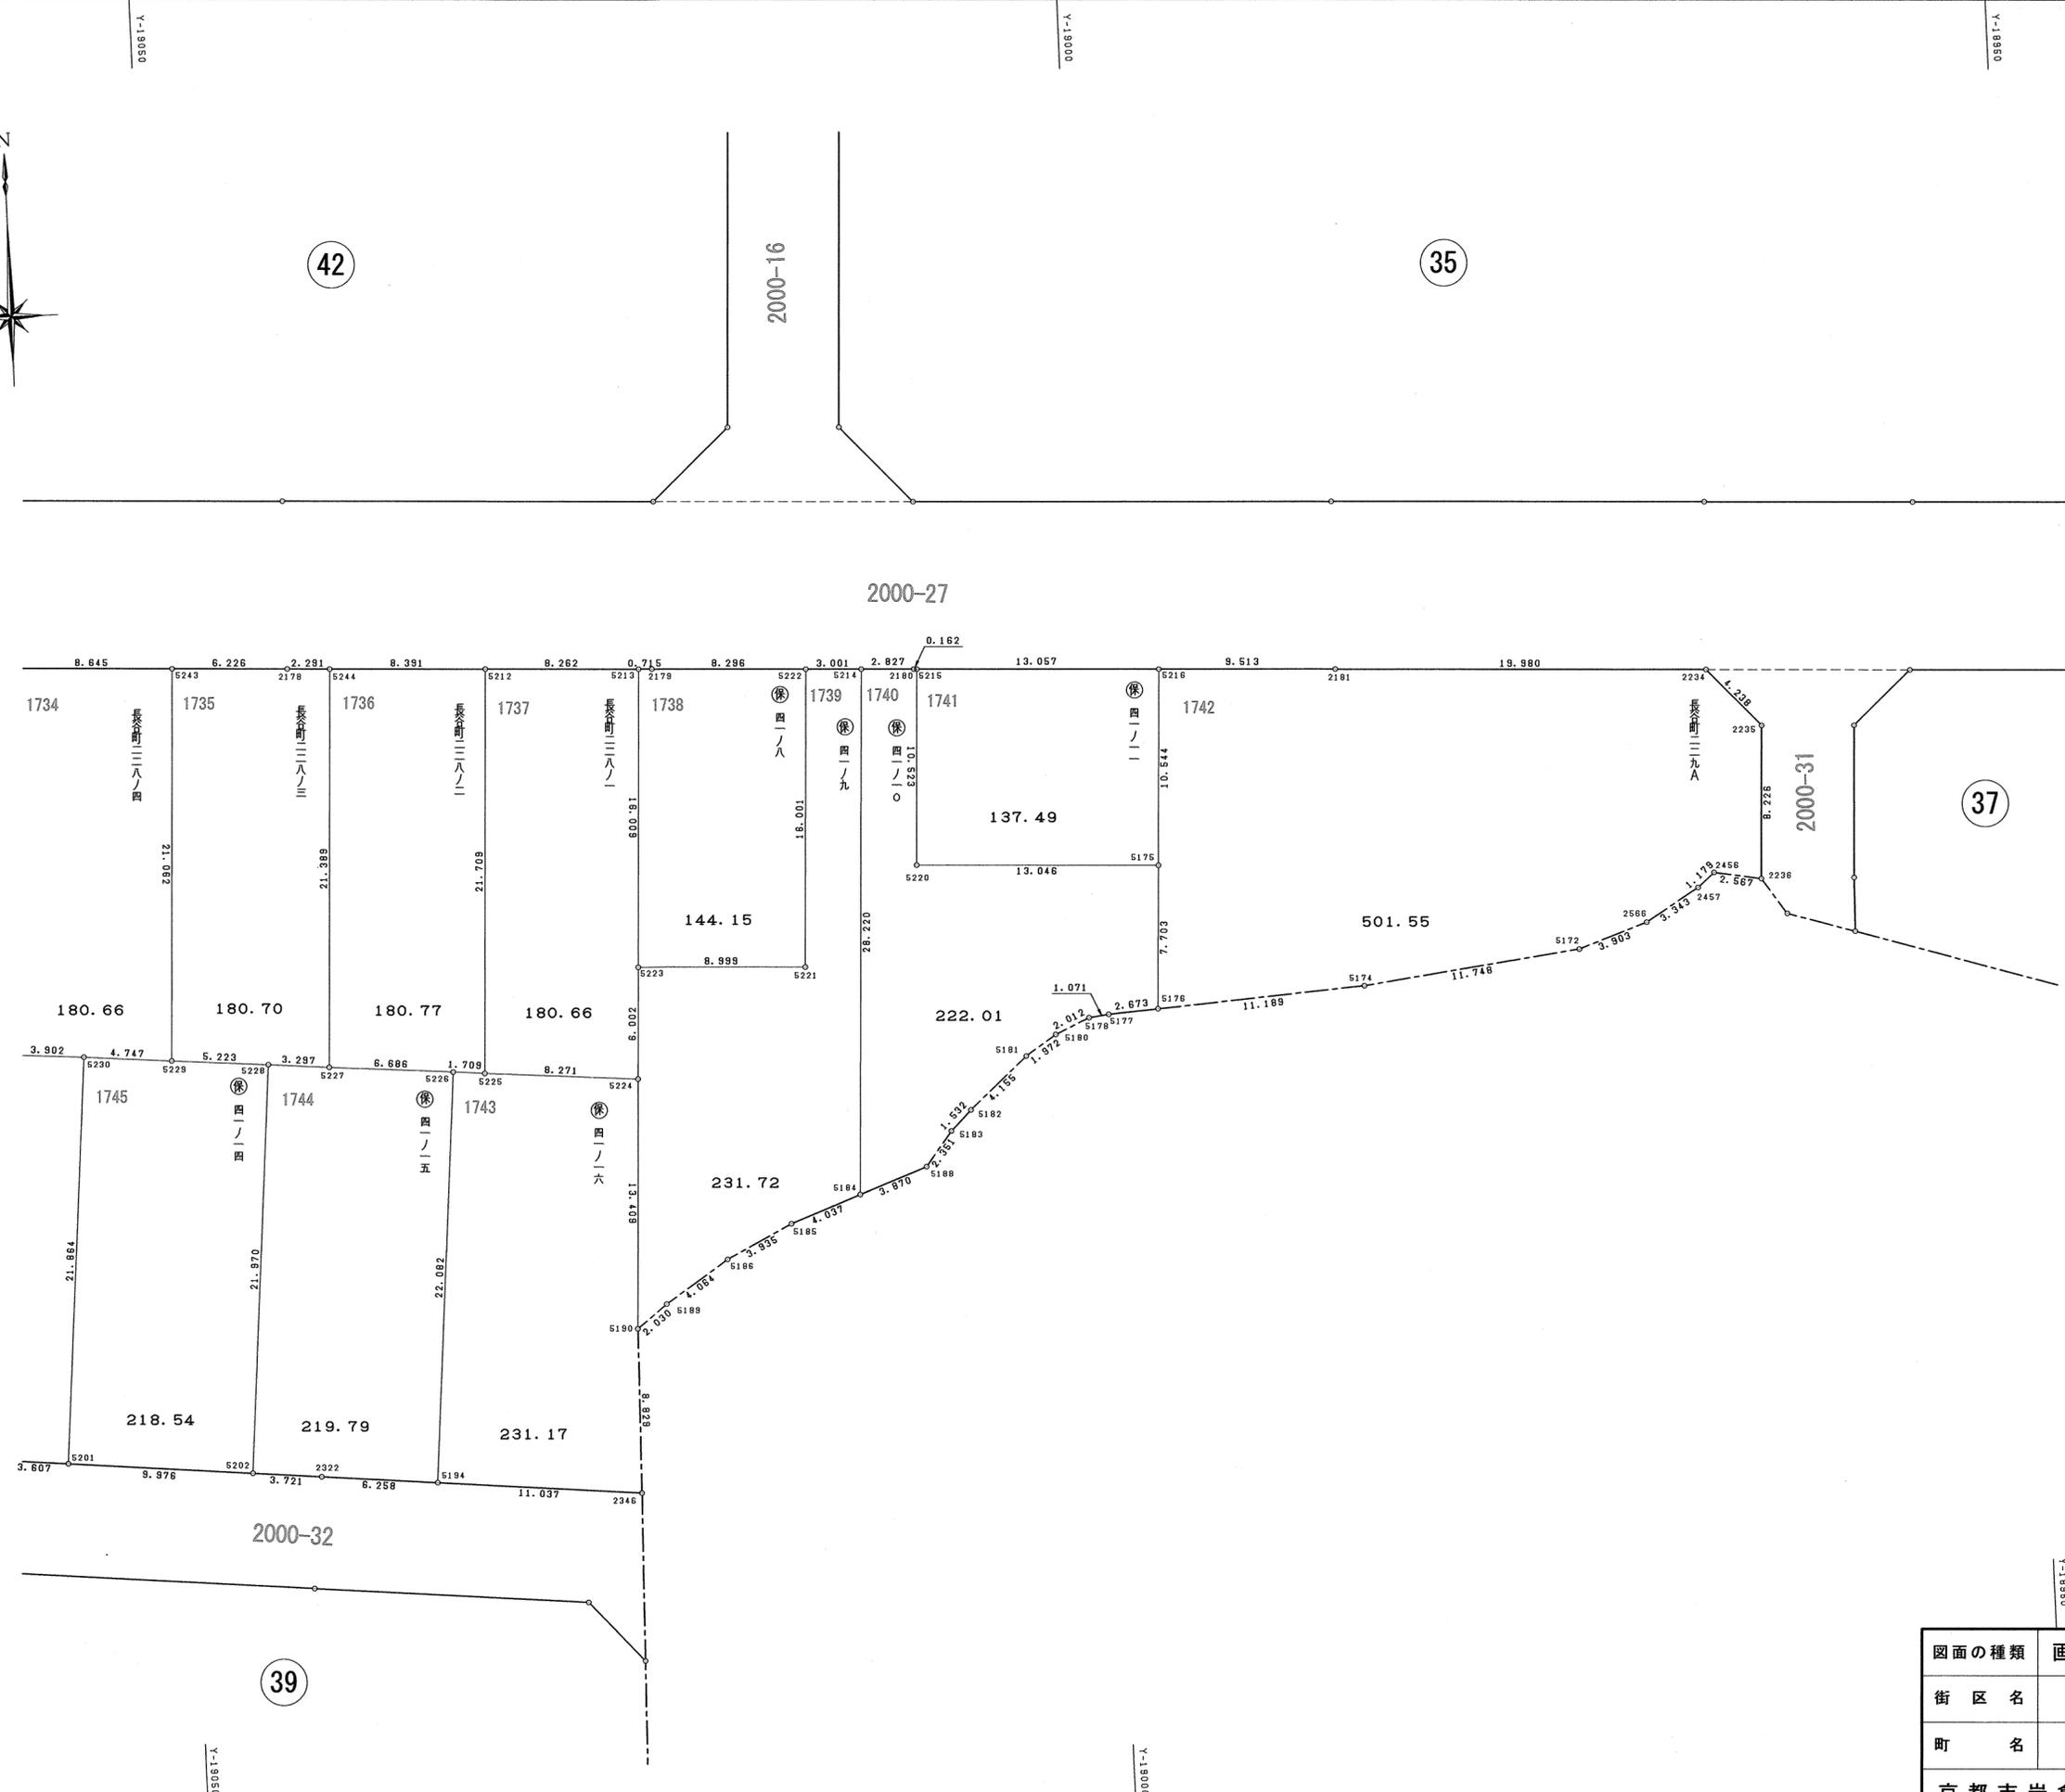

X-102000

X-102000

X-102050

X-102050

図面の種類	画地出来形確認測量図		
街区名	41	縮尺	1/250
町名	岩倉長谷町		
京都市岩倉長谷土地区画整理組合			

1730

Table with 4 columns: NO, X, Y, 辺長. Data for 1730, 長谷町三九三, 長谷町三九五.

1731

Table with 4 columns: NO, X, Y, 辺長. Data for 1731, 保四一ノ七.

1732

Table with 4 columns: NO, X, Y, 辺長. Data for 1732, 保四一ノ六.

1733

Table with 4 columns: NO, X, Y, 辺長. Data for 1733, 保四一ノ一.

1734

Table with 4 columns: NO, X, Y, 辺長. Data for 1734, 長谷町二二八ノ四.

1735

Table with 4 columns: NO, X, Y, 辺長. Data for 1735, 長谷町二二八ノ三.

1736

Table with 4 columns: NO, X, Y, 辺長. Data for 1736, 長谷町二二八ノ二.

1737

Table with 4 columns: NO, X, Y, 辺長. Data for 1737, 長谷町二二八ノ一.

1738

Table with 4 columns: NO, X, Y, 辺長. Data for 1738, 保四一ノ八.

1739

Table with 4 columns: NO, X, Y, 辺長. Data for 1739, 保四一ノ九.

1740

Table with 4 columns: NO, X, Y, 辺長. Data for 1740, 保四一ノ一〇.

1741

Table with 4 columns: NO, X, Y, 辺長. Data for 1741, 保四一ノ一一.

1742

Table with 4 columns: NO, X, Y, 辺長. Data for 1742, 長谷町二二九A.

1743

Table with 4 columns: NO, X, Y, 辺長. Data for 1743, 保四一ノ一六.

1744

Table with 4 columns: NO, X, Y, 辺長. Data for 1744, 保四一ノ一五.

1745

Table with 4 columns: NO, X, Y, 辺長. Data for 1745, 保四一ノ一四.

1746

Table with 4 columns: NO, X, Y, 辺長. Data for 1746, 保四一ノ一三.

1747

Table with 4 columns: NO, X, Y, 辺長. Data for 1747, 保四一ノ一二.

1748

Table with 4 columns: NO, X, Y, 辺長. Data for 1748, 長谷町三九四ノ三.

1749

Table with 4 columns: NO, X, Y, 辺長. Data for 1749, 長谷町三九四ノ六.

1750

Table with 4 columns: NO, X, Y, 辺長. Data for 1750, 長谷町三九四ノ一, 長谷町三九四ノ五.

1751

Table with 4 columns: NO, X, Y, 辺長. Data for 1751, 長谷町三九二, 長谷町三九四ノ四.

1752

Table with 4 columns: NO, X, Y, 辺長. Data for 1752, 長谷町三九四ノ二.


1753

Table with 4 columns: NO, X, Y, 辺長. Data for 1753, 保四一ノ五.

1754

Table with 4 columns: NO, X, Y, 辺長. Data for 1754, 保四一ノ二.

Summary table with 3 columns: 図面の種類, 街区名, 町名. Content: 画地出来形確認測量図, 41, 岩倉長谷町, 京都市岩倉長谷土地区画整理組合.

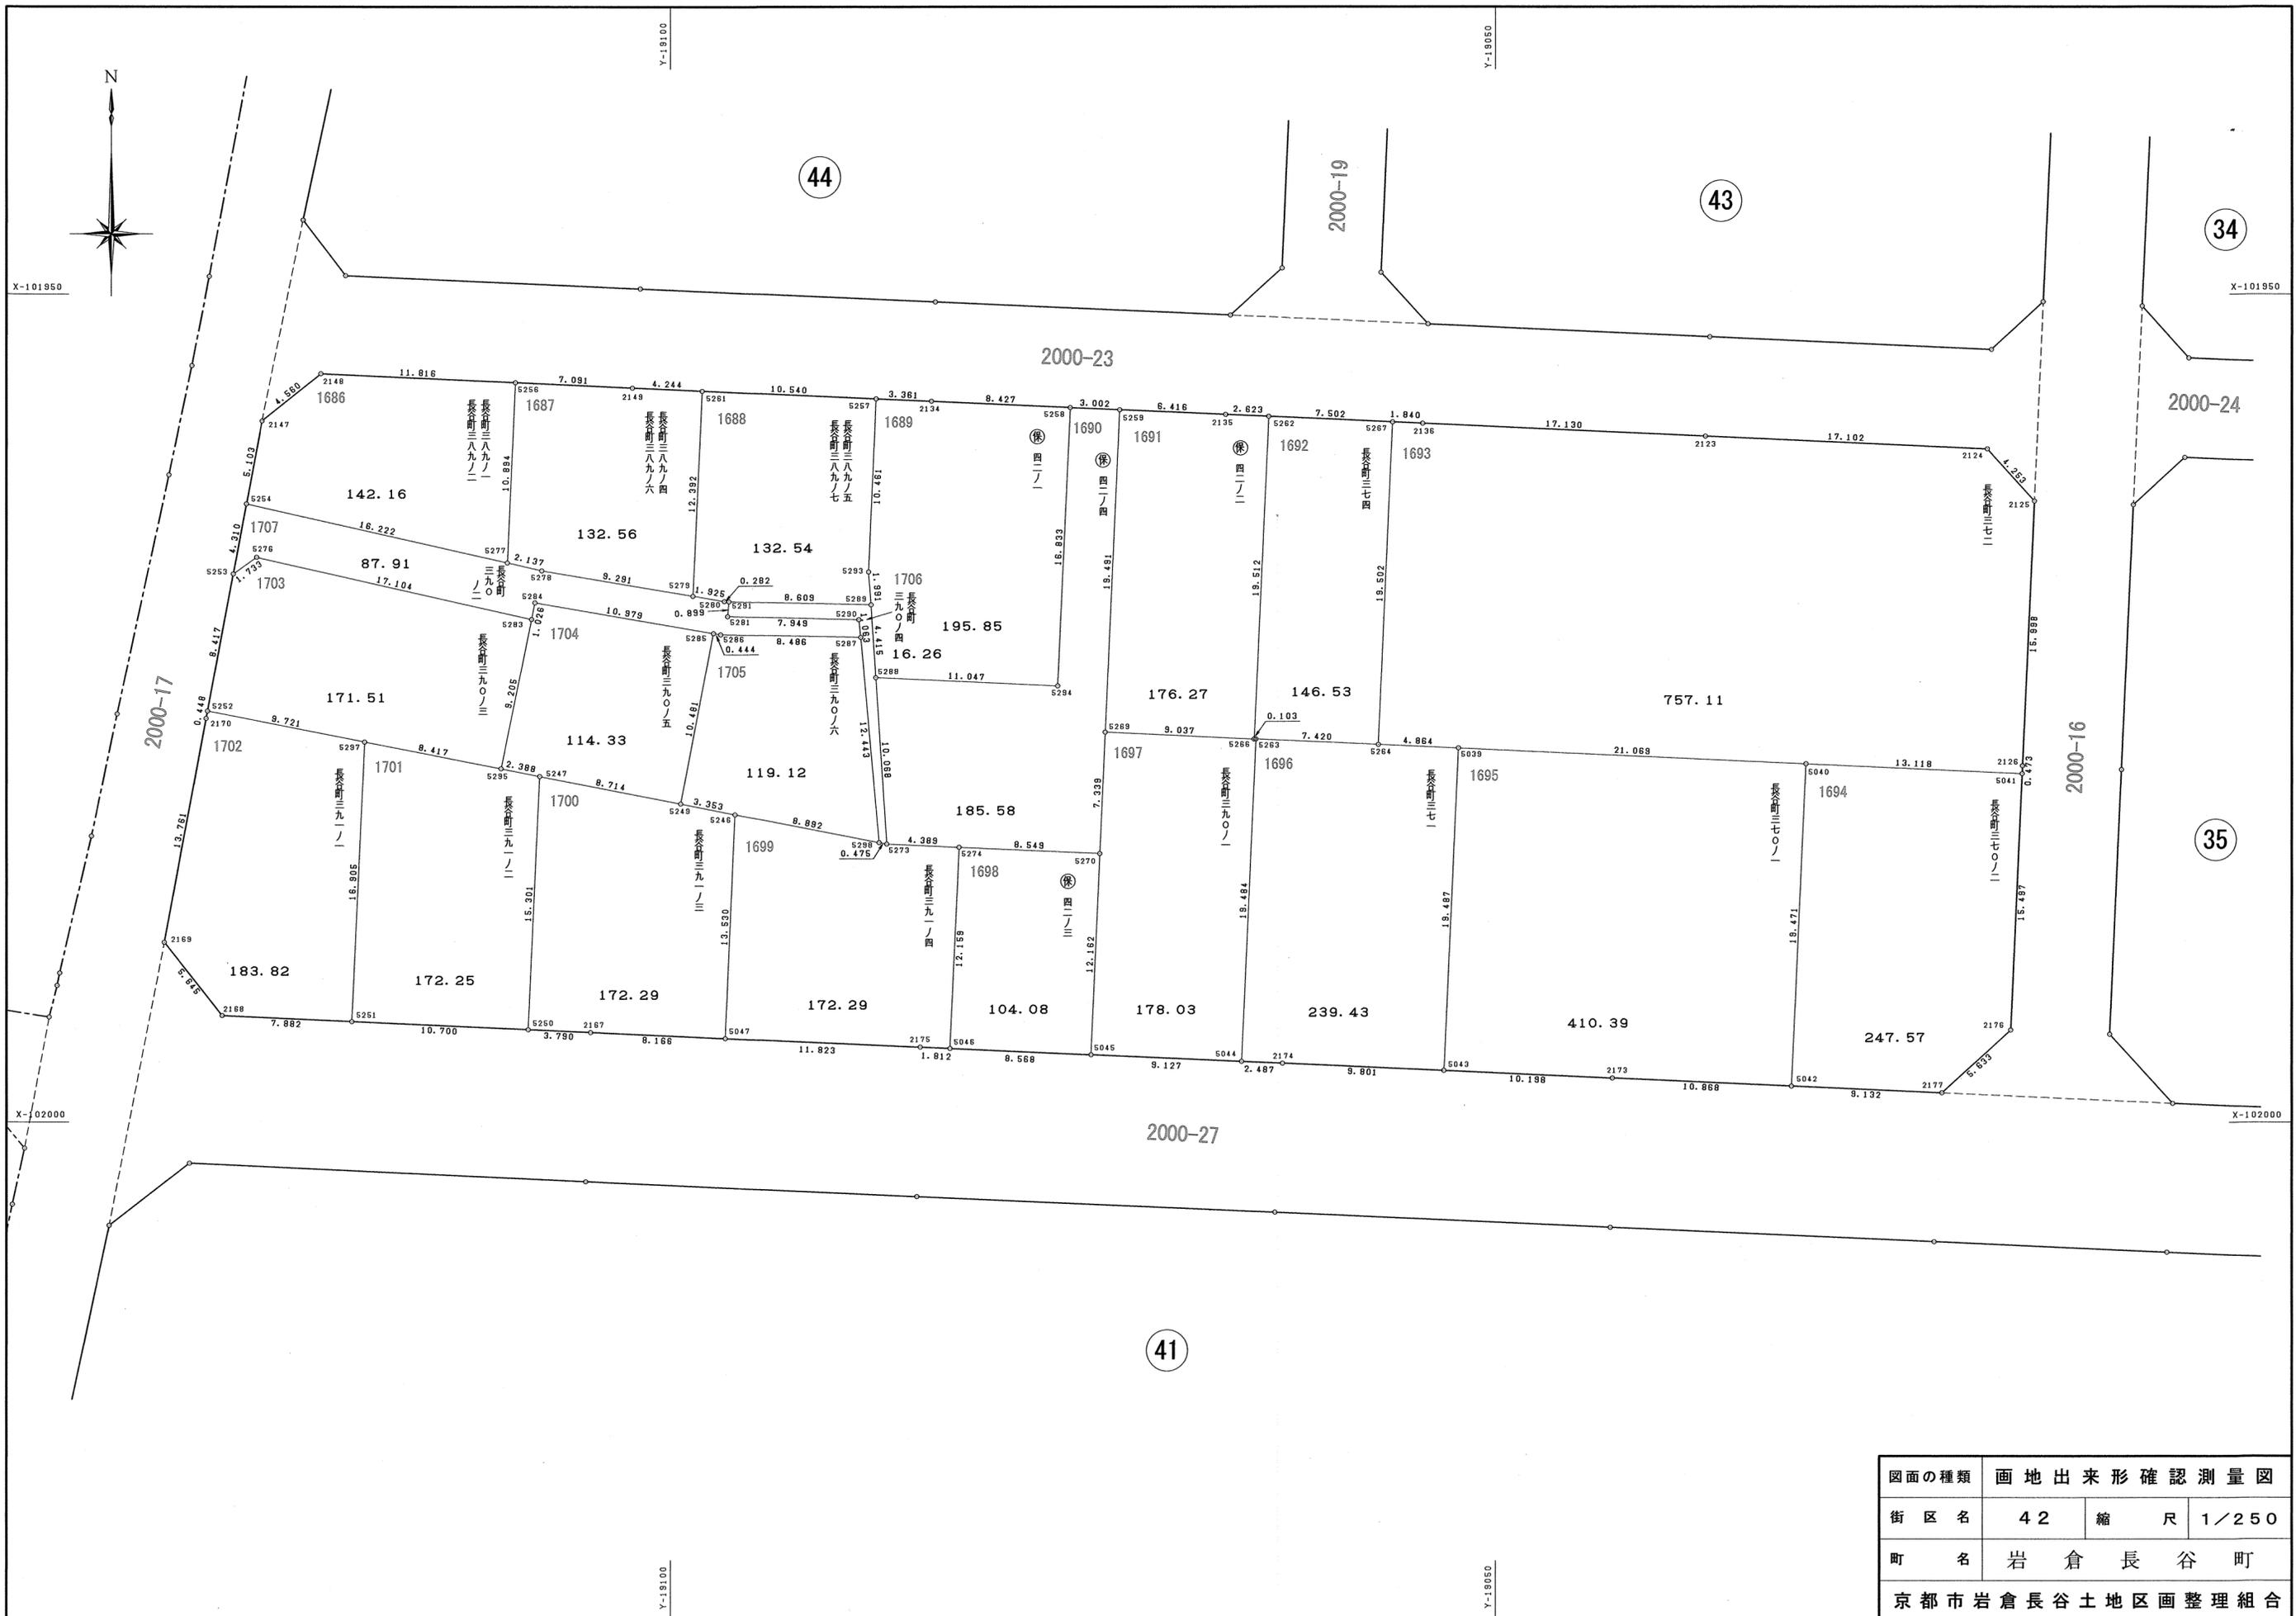

図面の種類	画地出来形確認測量図		
街区名	42	縮尺	1/250
町名	岩倉長谷町		
京都市岩倉長谷土地区画整理組合			

1686

Table with 4 columns: 地番, NO, X, Y, 辺長. Includes area and ground area calculations.

1687

Table with 4 columns: 地番, NO, X, Y, 辺長. Includes area and ground area calculations.

1688

Table with 4 columns: 地番, NO, X, Y, 辺長. Includes area and ground area calculations.

Summary table with 2 columns: 図面の種類, 画地出来形確認測量図. Includes street name (42), town name (岩倉長谷町), and organization (京都市岩倉長谷土地区画整理組合).




X-101900

X-101950


Y-18050

X-101900

X-101950

Y-18050

Y-18000

X-101900

X-101950

Y-18000



図面の種類	画地出来形確認測量図		
街区名	43	縮尺	1/250
町名	岩倉長谷町		
京都市岩倉長谷土地区画整理組合			

1651

地番 保四三ノ四			
N O	X	Y	辺長
2026	-101909.578	-19052.148	
2025	-101912.356	-19055.325	4.220
5032	-101924.183	-19055.847	11.838
5033	-101924.637	-19045.764	10.093
5004	-101910.195	-19045.118	14.456
2026	-101909.578	-19052.148	7.057
面積	143.4958330		
地積	143.49 m ²		

1652

地番 保四三ノ三			
N O	X	Y	辺長
5004	-101910.195	-19045.118	
5033	-101924.637	-19045.764	14.456
5002	-101930.126	-19046.005	5.494
5003	-101930.550	-19036.513	9.501
5005	-101911.024	-19035.652	19.544
5004	-101910.195	-19045.118	9.502
面積	187.5866985		
地積	187.58 m ²		

1653

地番 保四三ノ二			
N O	X	Y	辺長
5005	-101911.024	-19035.652	
5003	-101930.550	-19036.513	19.544
5012	-101930.982	-19027.026	9.496
5006	-101911.850	-19026.164	19.151
2027	-101911.069	-19035.138	9.007
5005	-101911.024	-19035.652	0.515
面積	183.9245730		
地積	183.92 m ²		

1654

地番 保四三ノ一			
N O	X	Y	辺長
5006	-101911.850	-19026.164	
5012	-101930.982	-19027.026	19.151
5010	-101932.641	-19027.105	1.660
5009	-101933.151	-19016.037	11.079
2031	-101915.781	-19015.253	17.387
2030	-101912.550	-19018.123	4.321
5006	-101911.850	-19026.164	8.071
面積	223.5453865		
地積	223.54 m ²		

1655

地番 保四三ノ五			
N O	X	Y	辺長
5010	-101932.641	-19027.105	
5036	-101942.581	-19027.552	9.950
5035	-101943.088	-19016.483	11.080
2032	-101933.267	-19016.042	9.830
5009	-101933.151	-19016.037	0.116
5010	-101932.641	-19027.105	11.079
面積	110.2323580		
地積	110.23 m ²		

1656

地番 保四三ノ一一			
N O	X	Y	辺長
5036	-101942.581	-19027.552	
5013	-101952.968	-19028.022	10.397
2121	-101953.336	-19019.952	8.078
2120	-101950.442	-19016.813	4.269
5035	-101943.088	-19016.483	7.361
5036	-101942.581	-19027.552	11.080
面積	110.6595655		
地積	110.65 m ²		

1657

地番 保四三ノ六			
N O	X	Y	辺長
5003	-101930.550	-19036.513	
5008	-101952.536	-19037.505	22.008
2122	-101952.557	-19037.027	0.478
5013	-101952.968	-19028.022	9.014
5036	-101942.581	-19027.552	10.397
5010	-101932.641	-19027.105	9.950
5012	-101930.982	-19027.026	1.660
5003	-101930.550	-19036.513	9.496
面積	208.9350820		
地積	208.93 m ²		

1658

地番 保四三ノ七			
N O	X	Y	辺長
5002	-101930.126	-19046.005	
5034	-101937.465	-19046.336	7.346
5007	-101952.110	-19046.988	14.659
5008	-101952.536	-19037.505	9.492
5003	-101930.550	-19036.513	22.008
5002	-101930.126	-19046.005	9.501
面積	209.0336085		
地積	209.03 m ²		

1659

地番 保四三ノ一〇			
N O	X	Y	辺長
5031	-101937.013	-19056.418	
2137	-101948.673	-19056.941	11.671
2130	-101951.791	-19054.086	4.227
5007	-101952.110	-19046.988	7.105
5034	-101937.465	-19046.336	14.659
5031	-101937.013	-19056.418	10.092
面積	143.5079720		
地積	143.50 m ²		

1660

地番 保四三ノ九			
N O	X	Y	辺長
5032	-101924.183	-19055.847	
2024	-101929.834	-19056.096	5.656
5031	-101937.013	-19056.418	7.186
5034	-101937.465	-19046.336	10.092
5002	-101930.126	-19046.005	7.346
5033	-101924.637	-19045.764	5.494
5032	-101924.183	-19055.847	10.093
面積	129.6153365		
地積	129.61 m ²		

図面の種類	画地出来形確認測量図		
街区名	43	求積表	
町名	岩倉長谷町		
京都市岩倉長谷土地区画整理組合			

X-101850

X-101850



Y-19050


Y-19000

X-101900

X-101900

Y-19050

Y-19000

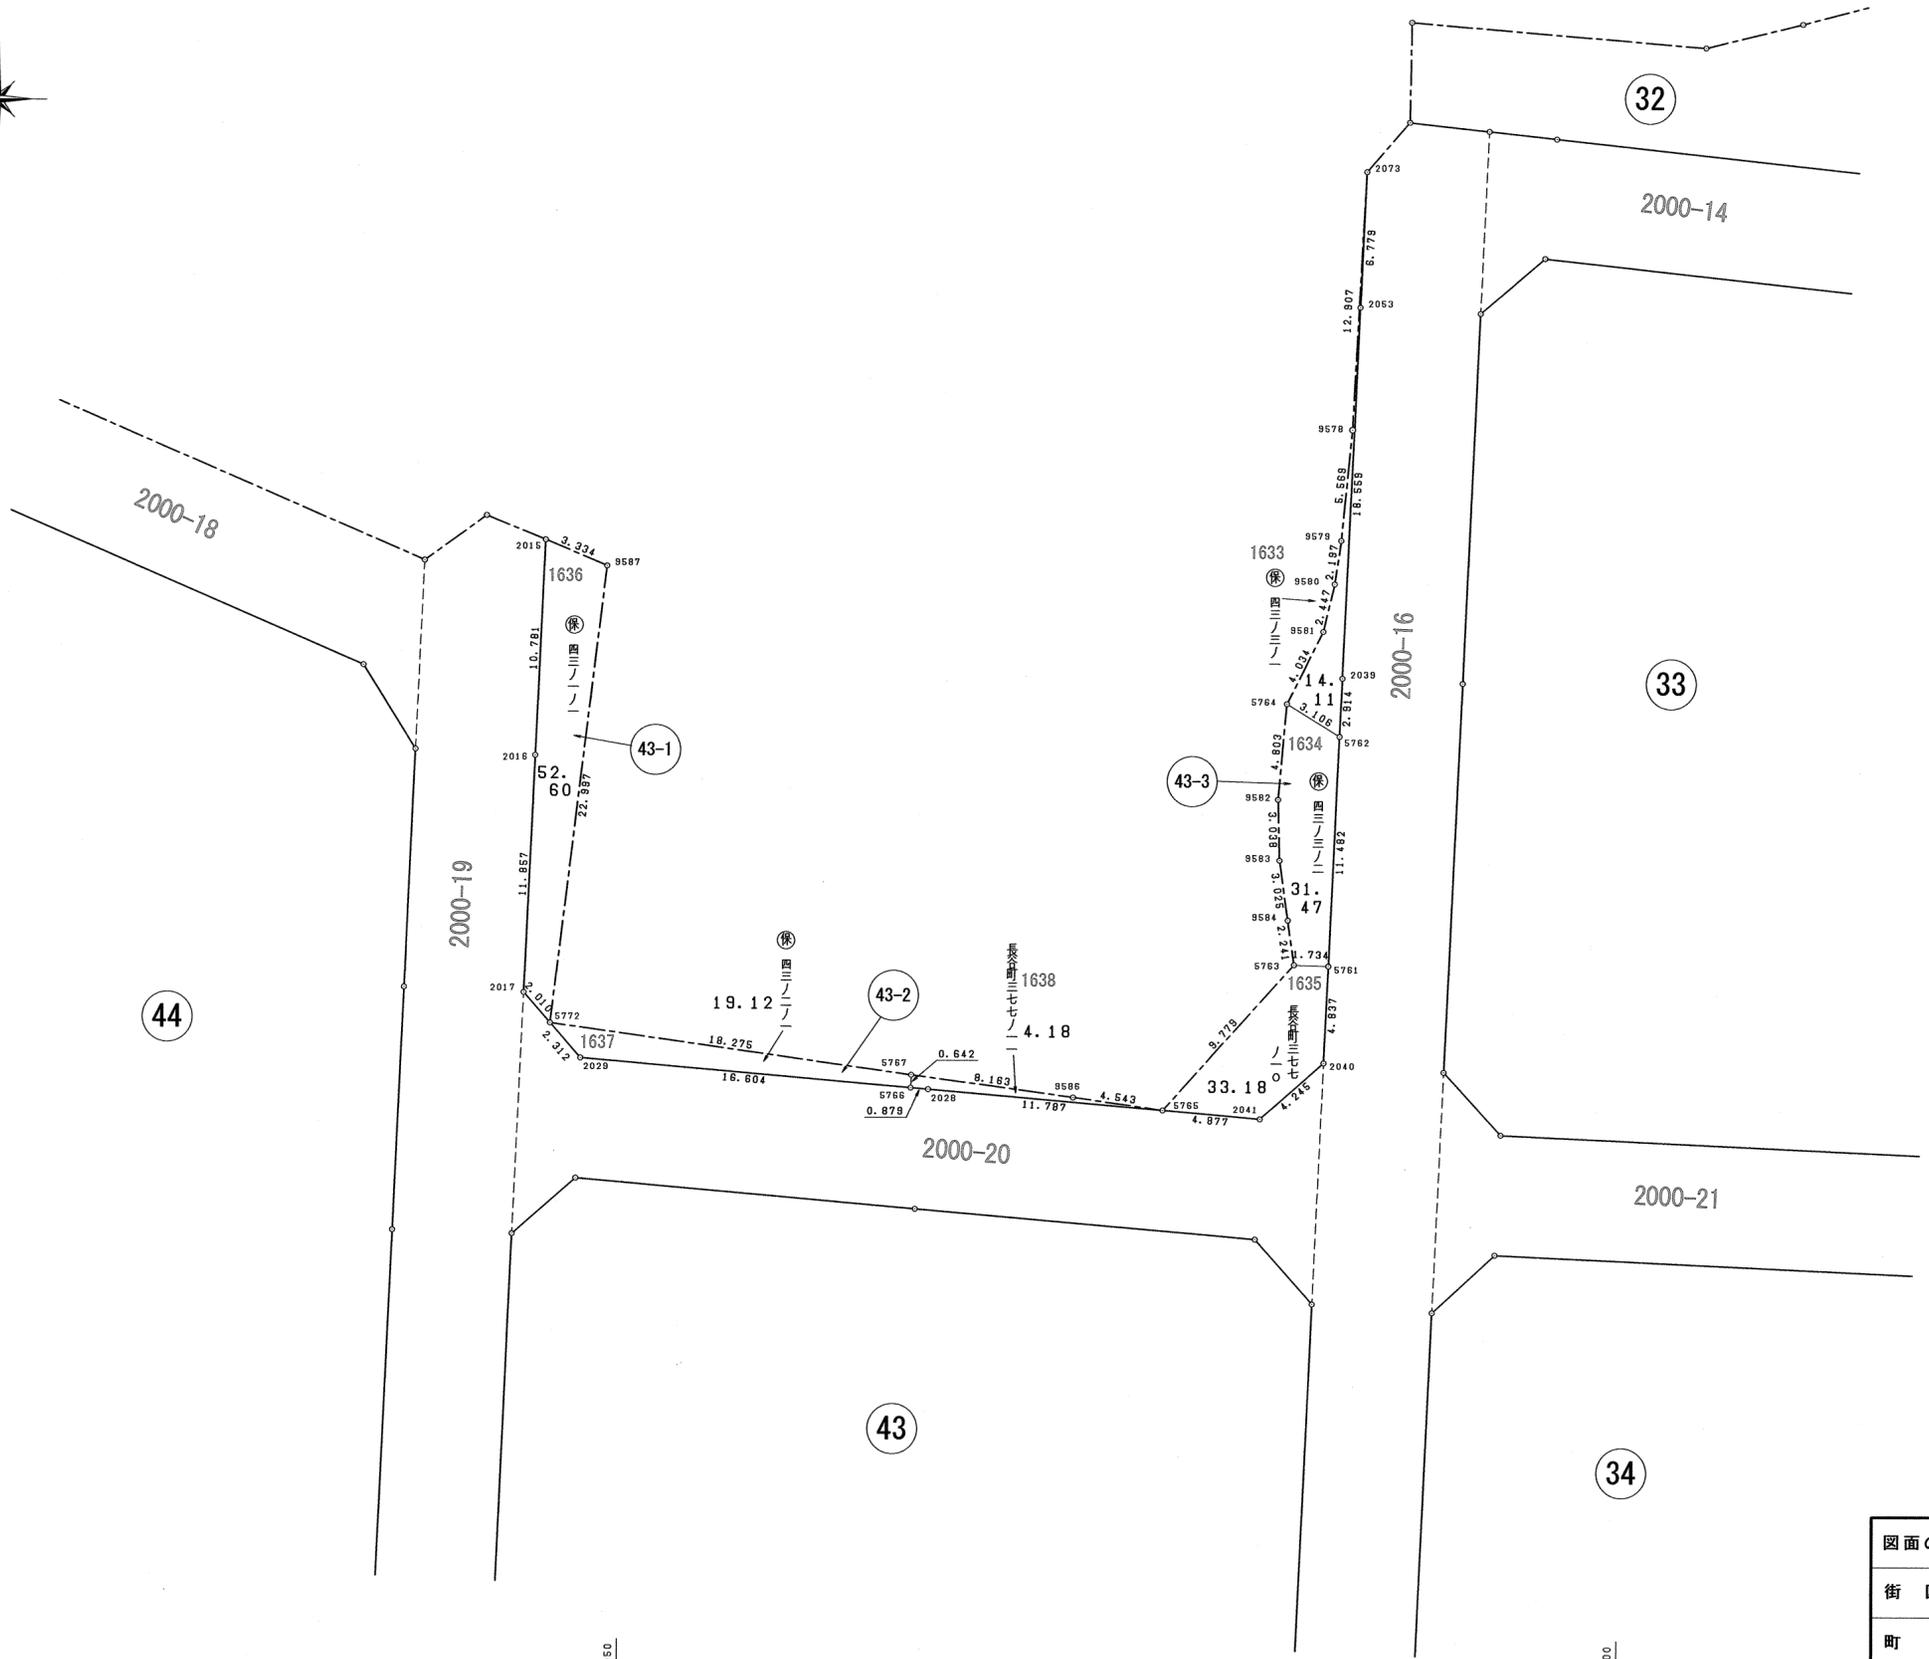

図面の種類	画地出来形確認測量図		
街区名	43-1 43-2 43-3	縮尺	1/250
町名	岩倉長谷町		
京都市岩倉長谷土地区画整理組合			

43-1街区

1636

地番 保四三ノ一ノ一			
NO	X	Y	辺長
2015	-101877.696	-19053.757	
2016	-101888.467	-19054.242	10.781
2017	-101900.313	-19054.774	11.857
5772	-101901.826	-19053.450	2.010
9587	-101878.995	-19050.686	22.997
2015	-101877.696	-19053.757	3.334
面積	52.6016020		
地積	52.60 m ²		

43-2街区

1637

地番 保四三ノ二ノ一			
NO	X	Y	辺長
5772	-101901.826	-19053.450	
2029	-101903.565	-19051.926	2.312
5766	-101905.017	-19035.385	16.604
5767	-101904.375	-19035.353	0.642
5772	-101901.826	-19053.450	18.275
面積	19.1258965		
地積	19.12 m ²		

1638

地番 長谷町三七七ノ一			
NO	X	Y	辺長
5767	-101904.375	-19035.353	
5766	-101905.017	-19035.385	0.642
2028	-101905.094	-19034.509	0.879
5765	-101906.120	-19022.766	11.787
9586	-101905.478	-19027.264	4.543
5767	-101904.375	-19035.353	8.163
面積	4.1869865		
地積	4.18 m ²		

43-3街区

1633

地番 保四三ノ三ノ一			
NO	X	Y	辺長
9578	-101872.098	-19013.407	
9579	-101877.642	-19013.940	5.569
9580	-101879.816	-19014.260	2.197
9581	-101882.198	-19014.824	2.447
5764	-101885.804	-19016.634	4.034
5762	-101887.434	-19013.990	3.106
2039	-101884.522	-19013.860	2.914
2053	-101865.981	-19013.034	18.559
2073	-101859.208	-19012.731	6.779
9578	-101872.098	-19013.407	12.907
面積	14.1114725		
地積	14.11 m ²		


1634

地番 保四三ノ三ノ二			
NO	X	Y	辺長
5762	-101887.434	-19013.990	
5764	-101885.804	-19016.634	3.106
9582	-101890.589	-19017.053	4.803
9583	-101893.626	-19016.974	3.038
9584	-101896.622	-19016.554	3.025
5763	-101898.841	-19016.235	2.241
5761	-101898.905	-19014.502	1.734
5762	-101887.434	-19013.990	11.482
面積	31.4796445		
地積	31.47 m ²		

1635

地番 長谷町三七七ノ一〇			
NO	X	Y	辺長
5763	-101898.841	-19016.235	
5765	-101906.120	-19022.766	9.779
2041	-101906.541	-19017.907	4.877
2040	-101903.738	-19014.718	4.245
5761	-101898.905	-19014.502	4.837
5763	-101898.841	-19016.235	1.734
面積	33.1881545		
地積	33.18 m ²		

図面の種類	画地出来形確認測量図	
街区名	43-1 43-2 43-3	求積表
町名	岩倉長谷町	
京都市岩倉長谷土地区画整理組合		

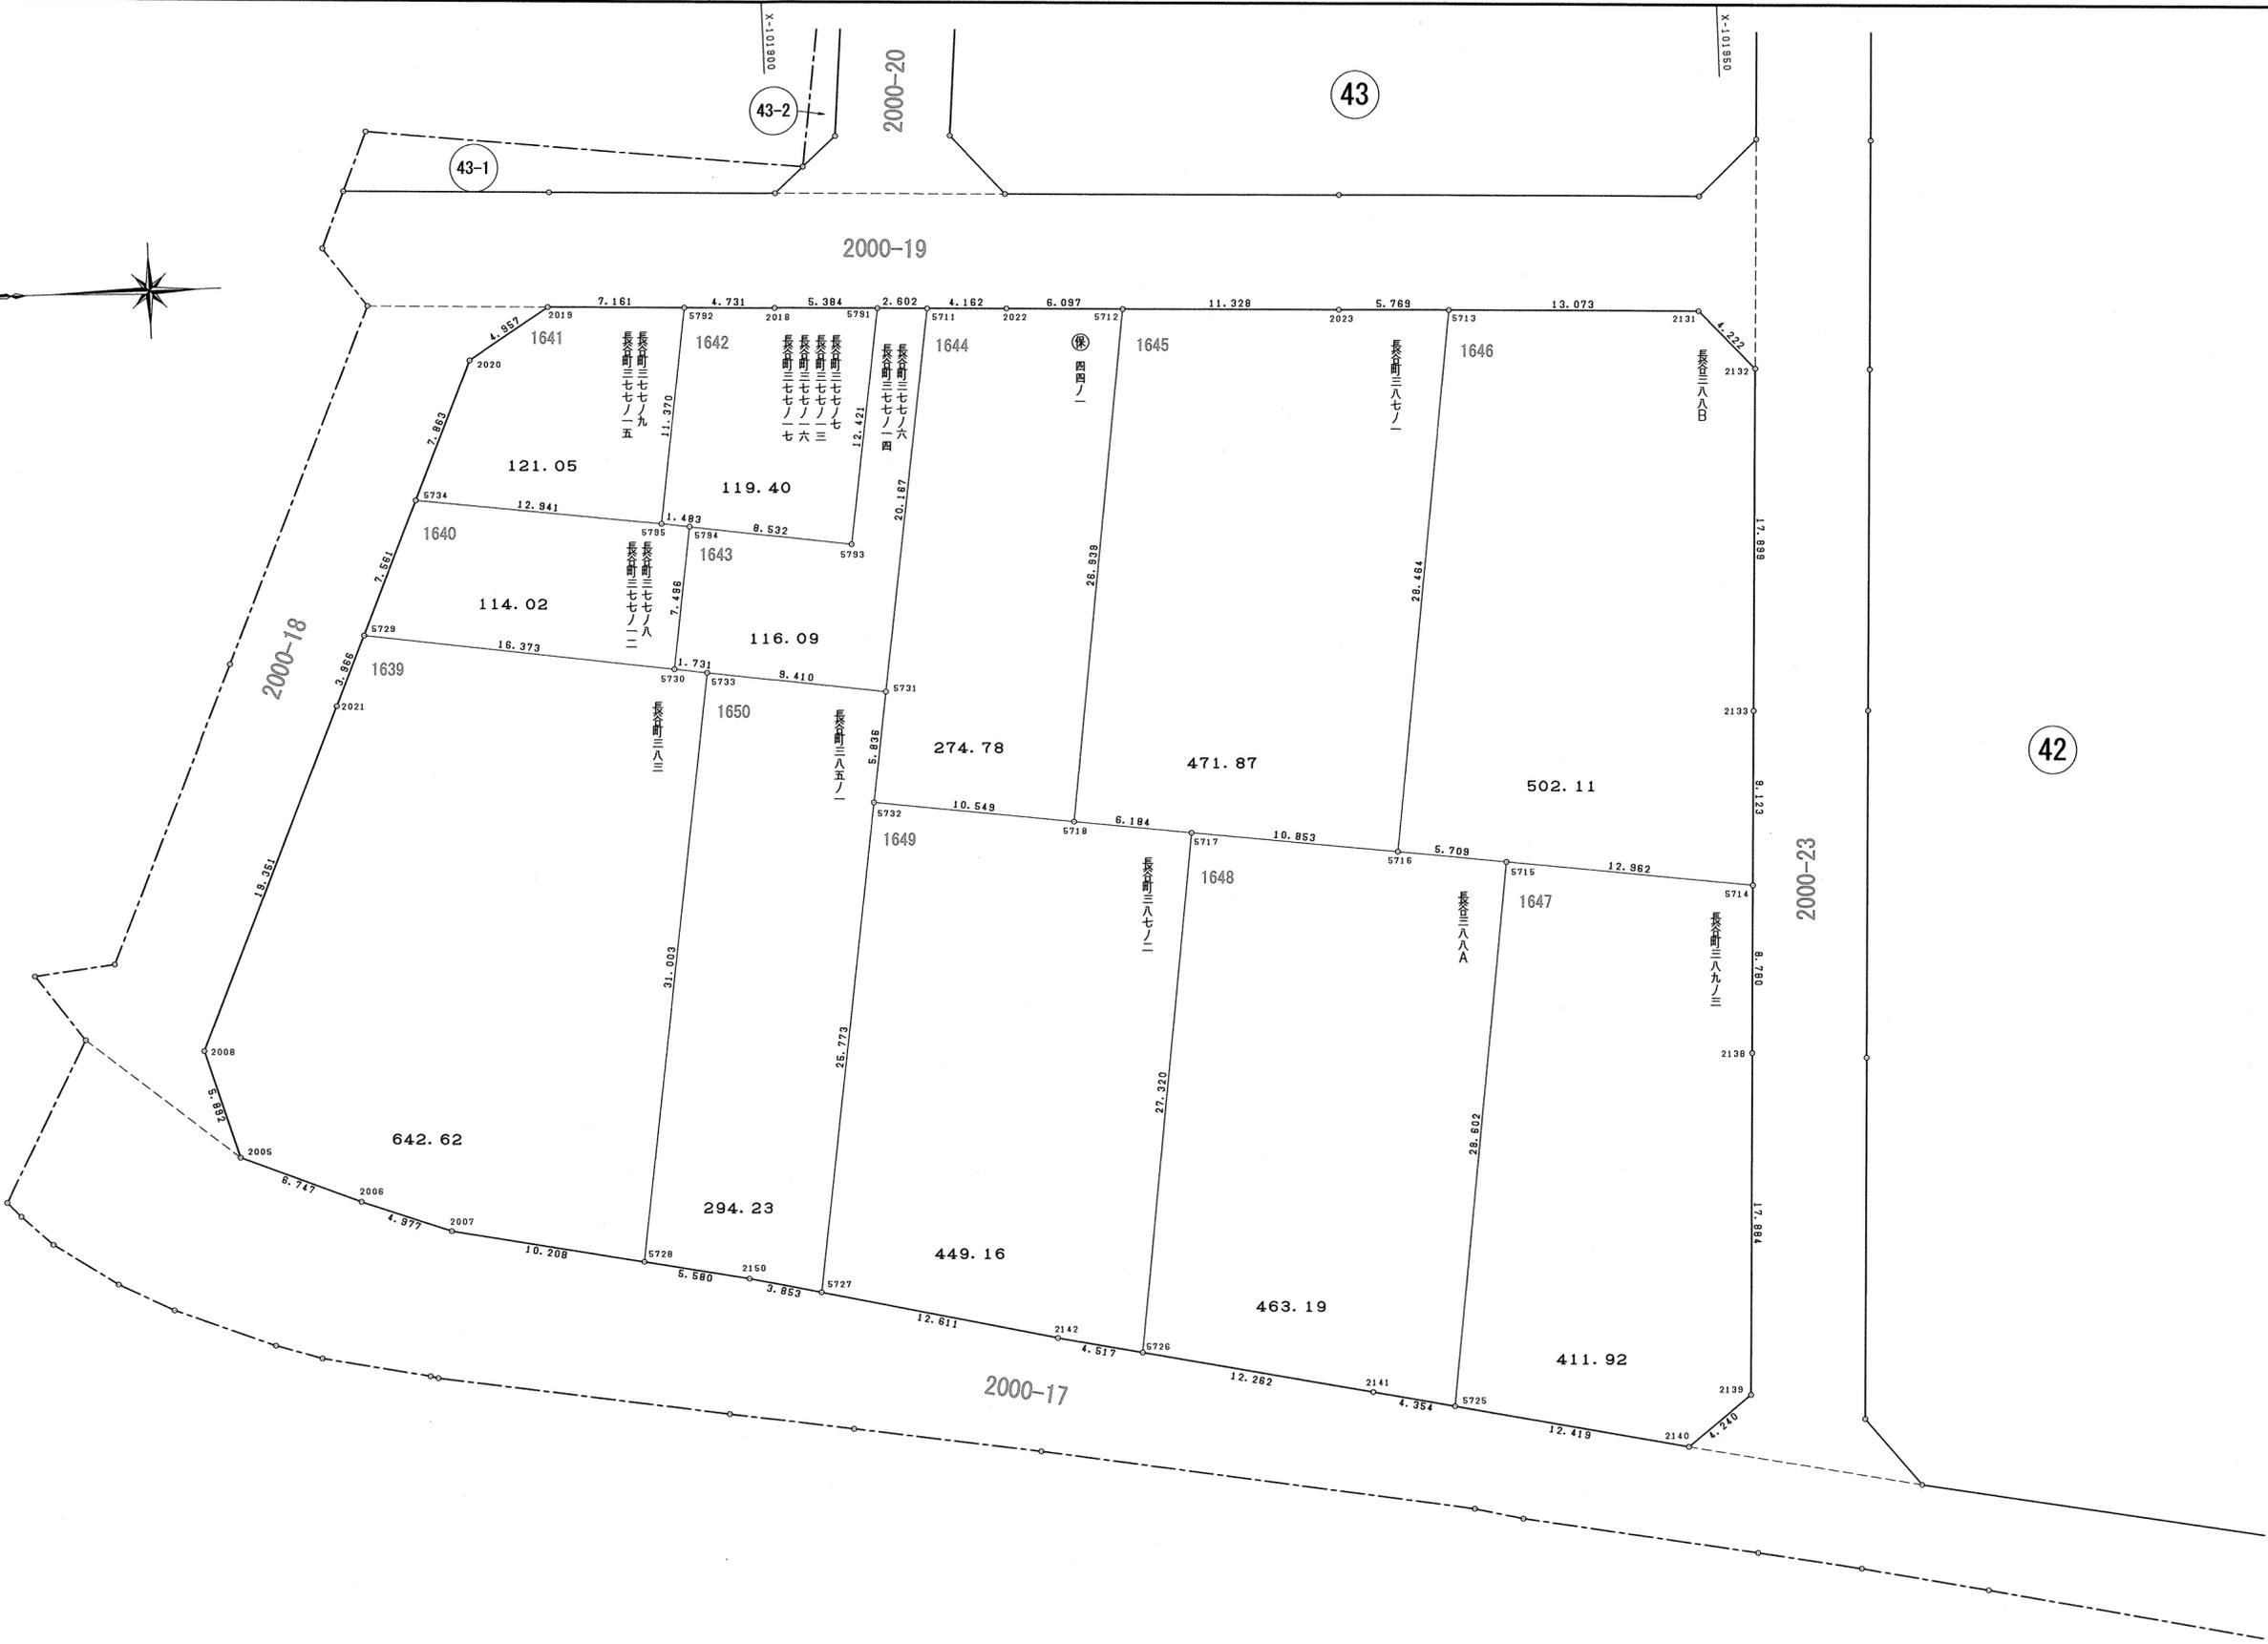

図面の種類	画地出来形確認測量図		
街区名	44	縮尺	1/250
町名	岩倉長谷町		
京都市岩倉長谷土地区画整理組合			

1639

地番 長谷町三八三			
N O	X	Y	辺長
2008	-101868.606	-19098.431	
2005	-101870.283	-19104.080	5.892
2006	-101876.526	-19106.639	6.747
2007	-101881.196	-19108.362	4.977
5728	-101891.206	-19110.363	10.208
5733	-101895.755	-19079.695	31.003
5730	-101894.042	-19079.441	1.731
5729	-101877.848	-19077.023	16.373
2021	-101876.277	-19080.665	3.966
2008	-101868.606	-19098.431	19.351
面積	642.6220890		
地積	642.62 m ²		

1640

地番 長谷町三七七ノ八, 長谷町三七七ノ一二			
N O	X	Y	辺長
5729	-101877.848	-19077.023	
5730	-101894.042	-19079.441	16.373
5794	-101895.137	-19072.025	7.496
5795	-101893.669	-19071.808	1.483
5734	-101880.843	-19070.080	12.941
5729	-101877.848	-19077.023	7.561
面積	114.0287345		
地積	114.02 m ²		

1641

地番 長谷町三七七ノ九, 長谷町三七七ノ一五			
N O	X	Y	辺長
5734	-101880.843	-19070.080	
5795	-101893.669	-19071.808	12.941
5792	-101895.318	-19060.558	11.370
2019	-101888.164	-19060.236	7.161
2020	-101883.958	-19062.860	4.957
5734	-101880.843	-19070.080	7.863
面積	121.0584350		
地積	121.05 m ²		

1642

地番 長谷町三七七ノ七, 長谷町三七七ノ一三 長谷町三七七ノ一六, 長谷町三七七ノ一七			
N O	X	Y	辺長
5795	-101893.669	-19071.808	
5794	-101895.137	-19072.025	1.483
5793	-101903.575	-19073.291	8.532
5791	-101905.424	-19061.008	12.421
2018	-101900.045	-19060.770	5.384
5792	-101895.318	-19060.558	4.731
5795	-101893.669	-19071.808	11.370
面積	119.4046255		
地積	119.40 m ²		

1643

地番 長谷町三七七ノ六, 長谷町三七七ノ一四			
N O	X	Y	辺長
5730	-101894.042	-19079.441	
5733	-101895.755	-19079.695	1.731
5731	-101905.064	-19081.073	9.410
5711	-101908.024	-19061.124	20.167
5791	-101905.424	-19061.008	2.602
5793	-101903.575	-19073.291	12.421
5794	-101895.137	-19072.025	8.532
5730	-101894.042	-19079.441	7.496
面積	116.0993355		
地積	116.09 m ²		

1644

地番 保四四ノ一			
N O	X	Y	辺長
5732	-101904.205	-19086.846	
5718	-101914.657	-19088.279	10.549
5712	-101918.273	-19061.583	26.939
2022	-101912.182	-19061.308	6.097
5711	-101908.024	-19061.124	4.162
5731	-101905.064	-19081.073	20.167
5732	-101904.205	-19086.846	5.836
面積	274.7803070		
地積	274.78 m ²		

1645

地番 長谷町三八七ノ一			
N O	X	Y	辺長
5718	-101914.657	-19088.279	
5717	-101920.786	-19089.108	6.184
5716	-101931.542	-19090.559	10.853
5713	-101935.354	-19062.351	28.464
2023	-101929.590	-19062.093	5.769
5712	-101918.273	-19061.583	11.328
5718	-101914.657	-19088.279	26.939
面積	471.8792975		
地積	471.87 m ²		

1646

地番 長谷町三八八B			
N O	X	Y	辺長
5716	-101931.542	-19090.559	
5715	-101937.200	-19091.323	5.709
5714	-101950.045	-19093.061	12.962
2133	-101950.451	-19083.947	9.123
2132	-101951.250	-19066.065	17.899
2131	-101948.414	-19062.937	4.222
5713	-101935.354	-19062.351	13.073
5716	-101931.542	-19090.559	28.464
面積	502.1109000		
地積	502.11 m ²		

1647

地番 長谷町三八九ノ三			
N O	X	Y	辺長
5725	-101933.368	-19119.668	
2140	-101945.509	-19122.285	12.419
2139	-101948.870	-19119.700	4.240
2138	-101949.655	-19101.833	17.884
5714	-101950.045	-19093.061	8.780
5715	-101937.200	-19091.323	12.962
5725	-101933.368	-19119.668	28.602
面積	411.9225155		
地積	411.92 m ²		

1648

地番 長谷町三八八A			
N O	X	Y	辺長
5726	-101917.121	-19116.182	
2141	-101929.111	-19118.754	12.262
5725	-101933.368	-19119.668	4.354
5715	-101937.200	-19091.323	28.602
5716	-101931.542	-19090.559	5.709
5717	-101920.786	-19089.108	10.853
5726	-101917.121	-19116.182	27.320
面積	463.1940740		
地積	463.19 m ²		


1649

地番 長谷町三八七ノ二			
N O	X	Y	辺長
5727	-101900.429	-19112.341	
2142	-101912.704	-19115.236	12.611
5726	-101917.121	-19116.182	4.517
5717	-101920.786	-19089.108	27.320
5718	-101914.657	-19088.279	6.184
5732	-101904.205	-19086.846	10.549
5727	-101900.429	-19112.341	25.773
面積	449.1636480		
地積	449.16 m ²		

1650

地番 長谷町三八五ノ一			
N O	X	Y	辺長
5728	-101891.206	-19110.363	
2150	-101896.678	-19111.457	5.580
5727	-101900.429	-19112.341	3.853
5732	-101904.205	-19086.846	25.773
5731	-101905.064	-19081.073	5.836
5733	-101895.755	-19079.695	9.410
5728	-101891.206	-19110.363	31.003
面積	294.2373585		
地積	294.23 m ²		

図面の種類	画地出来形確認測量図		
街区名	44	求積表	
町名	岩倉長谷町		
京都市岩倉長谷土地区画整理組合			

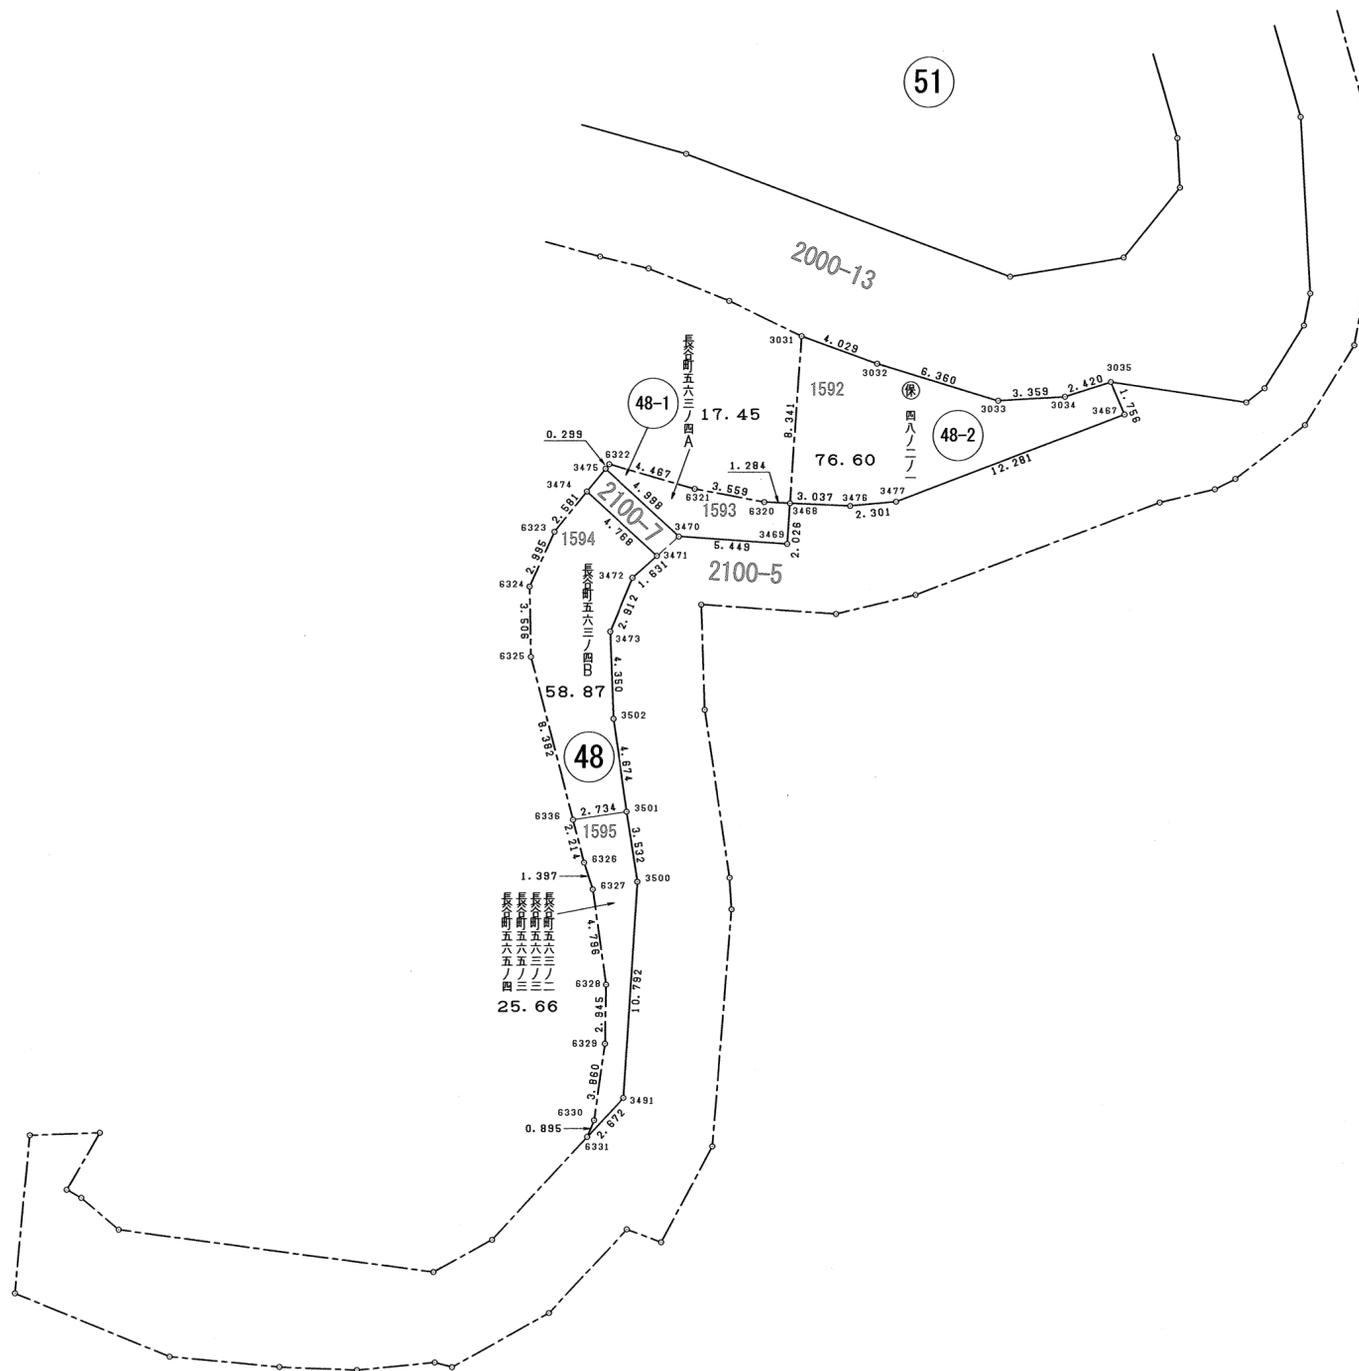

図面の種類	画地出来形確認測量図		
街区名	48	縮尺	1/250
町名	岩倉長谷町		
京都市岩倉長谷土地区画整理組合			

48街区

1594

地番	長谷町五六三ノ四B		
NO	X	Y	辺長
3474	-101834.450	-19141.770	
6323	-101836.452	-19143.389	2.581
6324	-101839.177	-19144.643	2.995
6325	-101842.683	-19144.578	3.506
6336	-101850.798	-19142.479	8.382
3501	-101850.403	-19139.773	2.734
3502	-101845.776	-19140.438	4.674
3473	-101841.428	-19140.598	4.350
3472	-101838.745	-19139.465	2.912
3471	-101837.662	-19138.245	1.631
3474	-101834.450	-19141.770	4.768
面積	58.8758325		
地積	58.87 m ²		

1595

地番	長谷町五六三ノ二, 長谷町五六三ノ三 長谷町五六五ノ三, 長谷町五六五ノ四		
NO	X	Y	辺長
6336	-101850.798	-19142.479	
6326	-101852.942	-19141.925	2.214
6327	-101854.268	-19141.485	1.397
6328	-101859.019	-19140.826	4.796
6329	-101861.964	-19140.883	2.945
6330	-101865.786	-19141.426	3.860
6331	-101866.613	-19141.770	0.895
3491	-101864.663	-19139.943	2.672
3500	-101853.894	-19139.233	10.792
3501	-101850.403	-19139.773	3.532
6336	-101850.798	-19142.479	2.734
面積	25.6686960		
地積	25.66 m ²		

48-1街区

1593


地番	長谷町五六三ノ四A		
NO	X	Y	辺長
6322	-101833.089	-19140.641	
3475	-101833.321	-19140.831	0.299
3470	-101836.691	-19137.140	4.998
3469	-101837.073	-19131.704	5.449
3468	-101835.051	-19131.568	2.026
6320	-101834.989	-19132.851	1.284
6321	-101834.326	-19136.348	3.559
6322	-101833.089	-19140.641	4.467
面積	17.4589450		
地積	17.45 m ²		

48-2街区

1592

地番	保四八ノ二ノ一		
NO	X	Y	辺長
3031	-101826.731	-19130.972	
3468	-101835.051	-19131.568	8.341
3476	-101835.188	-19128.534	3.037
3477	-101834.979	-19126.242	2.301
3467	-101830.651	-19114.748	12.281
3035	-101829.037	-19115.440	1.756
3034	-101829.763	-19117.749	2.420
3033	-101829.966	-19121.102	3.359
3032	-101828.105	-19127.184	6.360
3031	-101826.731	-19130.972	4.029
面積	76.6029075		
地積	76.60 m ²		

図面の種類	画地出来形確認測量図	
街区名	48 48-1 48-2	求積表
町名	岩倉長谷町	
京都市岩倉長谷土地区画整理組合		

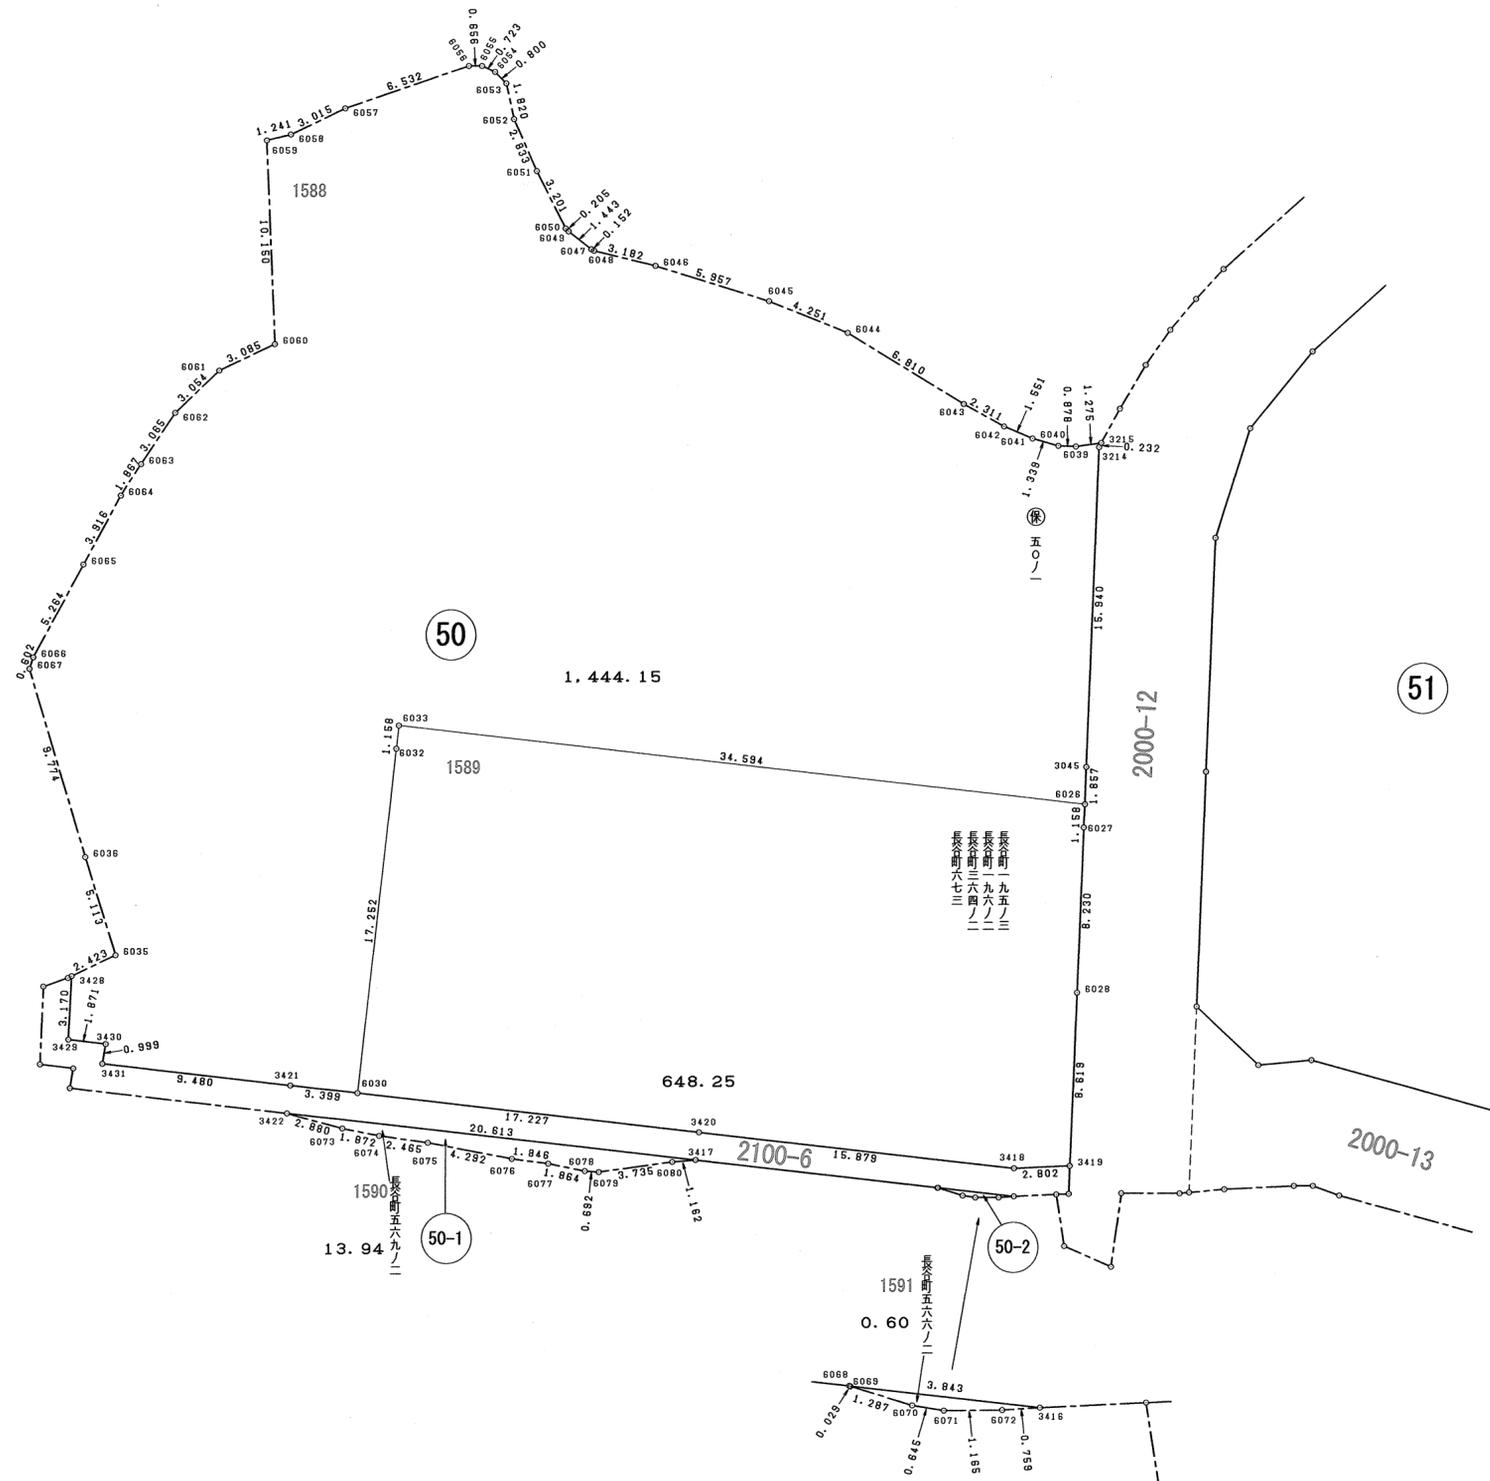

図面の種類	画地出来形確認測量図		
街区名	50 50-1 50-2	縮尺	1/250
町名	岩倉長谷町		
京都市岩倉長谷土地区画整理組合			

50街区

1588

地番	保五〇ノ一		
NO	X	Y	辺長
6057	-101766.020	-19200.255	
6058	-101767.300	-19202.985	3.015
6059	-101767.599	-19204.190	1.241
6060	-101777.741	-19203.783	10.150
6061	-101779.057	-19206.574	3.085
6062	-101781.168	-19208.782	3.054
6063	-101783.710	-19210.496	3.065
6064	-101785.278	-19211.511	1.867
6065	-101788.720	-19213.379	3.916
6066	-101793.344	-19215.896	5.264
6067	-101793.914	-19216.092	0.602
6036	-101803.279	-19213.292	9.774
6035	-101808.165	-19211.784	5.113
3428	-101809.206	-19213.973	2.423
3429	-101812.372	-19214.134	3.170
3430	-101812.591	-19212.275	1.871
3431	-101813.576	-19212.442	0.999
3421	-101814.655	-19203.023	9.480
6030	-101815.046	-19199.646	3.399
6032	-101797.903	-19197.704	17.252
6033	-101796.751	-19197.581	1.158
6026	-101800.714	-19163.214	34.594
3045	-101798.858	-19163.137	1.857
3214	-101782.930	-19162.495	15.940
3215	-101782.724	-19162.388	0.232
6039	-101782.895	-19163.652	1.275
6040	-101782.870	-19164.530	0.878
6041	-101782.508	-19165.820	1.339
6042	-101781.902	-19167.248	1.551
6043	-101780.788	-19169.273	2.311
6044	-101777.229	-19175.080	6.810
6045	-101775.645	-19179.025	4.251
6046	-101773.876	-19184.714	5.957
6047	-101773.121	-19187.806	3.182
6048	-101773.053	-19187.942	0.152
6049	-101772.156	-19189.073	1.443
6050	-101772.013	-19189.221	0.205
6051	-101769.155	-19190.664	3.201
6052	-101766.564	-19191.810	2.833
6053	-101764.784	-19192.192	1.820
6054	-101764.218	-19192.758	0.800
6055	-101763.913	-19193.414	0.723
6056	-101763.917	-19194.070	0.656
6057	-101766.020	-19200.255	6.532
面積	1444.1559585		
地積	1444.15 m ²		

1589

地番	長谷町一九五ノ三, 長谷町一九六ノ二 長谷町三六四ノ二, 長谷町六七三		
NO	X	Y	辺長
6033	-101796.751	-19197.581	
6032	-101797.903	-19197.704	1.158
6030	-101815.046	-19199.646	17.252
3420	-101817.018	-19182.532	17.227
3418	-101818.836	-19166.757	15.879
3419	-101818.707	-19163.957	2.802
6028	-101810.095	-19163.601	8.619
6027	-101801.871	-19163.263	8.230
6026	-101800.714	-19163.214	1.158
6033	-101796.751	-19197.581	34.594
面積	648.2580880		
地積	648.25 m ²		

50-1街区

1590


地番	長谷町五六九ノ二		
NO	X	Y	辺長
3422	-101816.042	-19203.185	
6073	-101816.806	-19200.408	2.880
6074	-101817.170	-19198.571	1.872
6075	-101817.522	-19196.131	2.465
6076	-101818.324	-19191.914	4.292
6077	-101818.571	-19190.084	1.846
6078	-101818.945	-19188.257	1.864
6079	-101818.991	-19187.566	0.692
6080	-101818.486	-19183.865	3.735
3417	-101818.397	-19182.706	1.162
3422	-101816.042	-19203.185	20.613
面積	13.9453605		
地積	13.94 m ²		

50-2街区

1591

地番	長谷町五六六ノ二		
NO	X	Y	辺長
6068	-101819.795	-19170.582	
6069	-101819.801	-19170.553	0.029
6070	-101820.185	-19169.324	1.287
6071	-101820.289	-19168.687	0.645
6072	-101820.280	-19167.522	1.165
3416	-101820.235	-19166.764	0.759
6068	-101819.795	-19170.582	3.843
面積	0.6058655		
地積	0.60 m ²		

図面の種類	画地出来形確認測量図	
街区名	50 50-1 50-2	求積表
町名	岩倉長谷町	
京都市岩倉長谷土地区画整理組合		

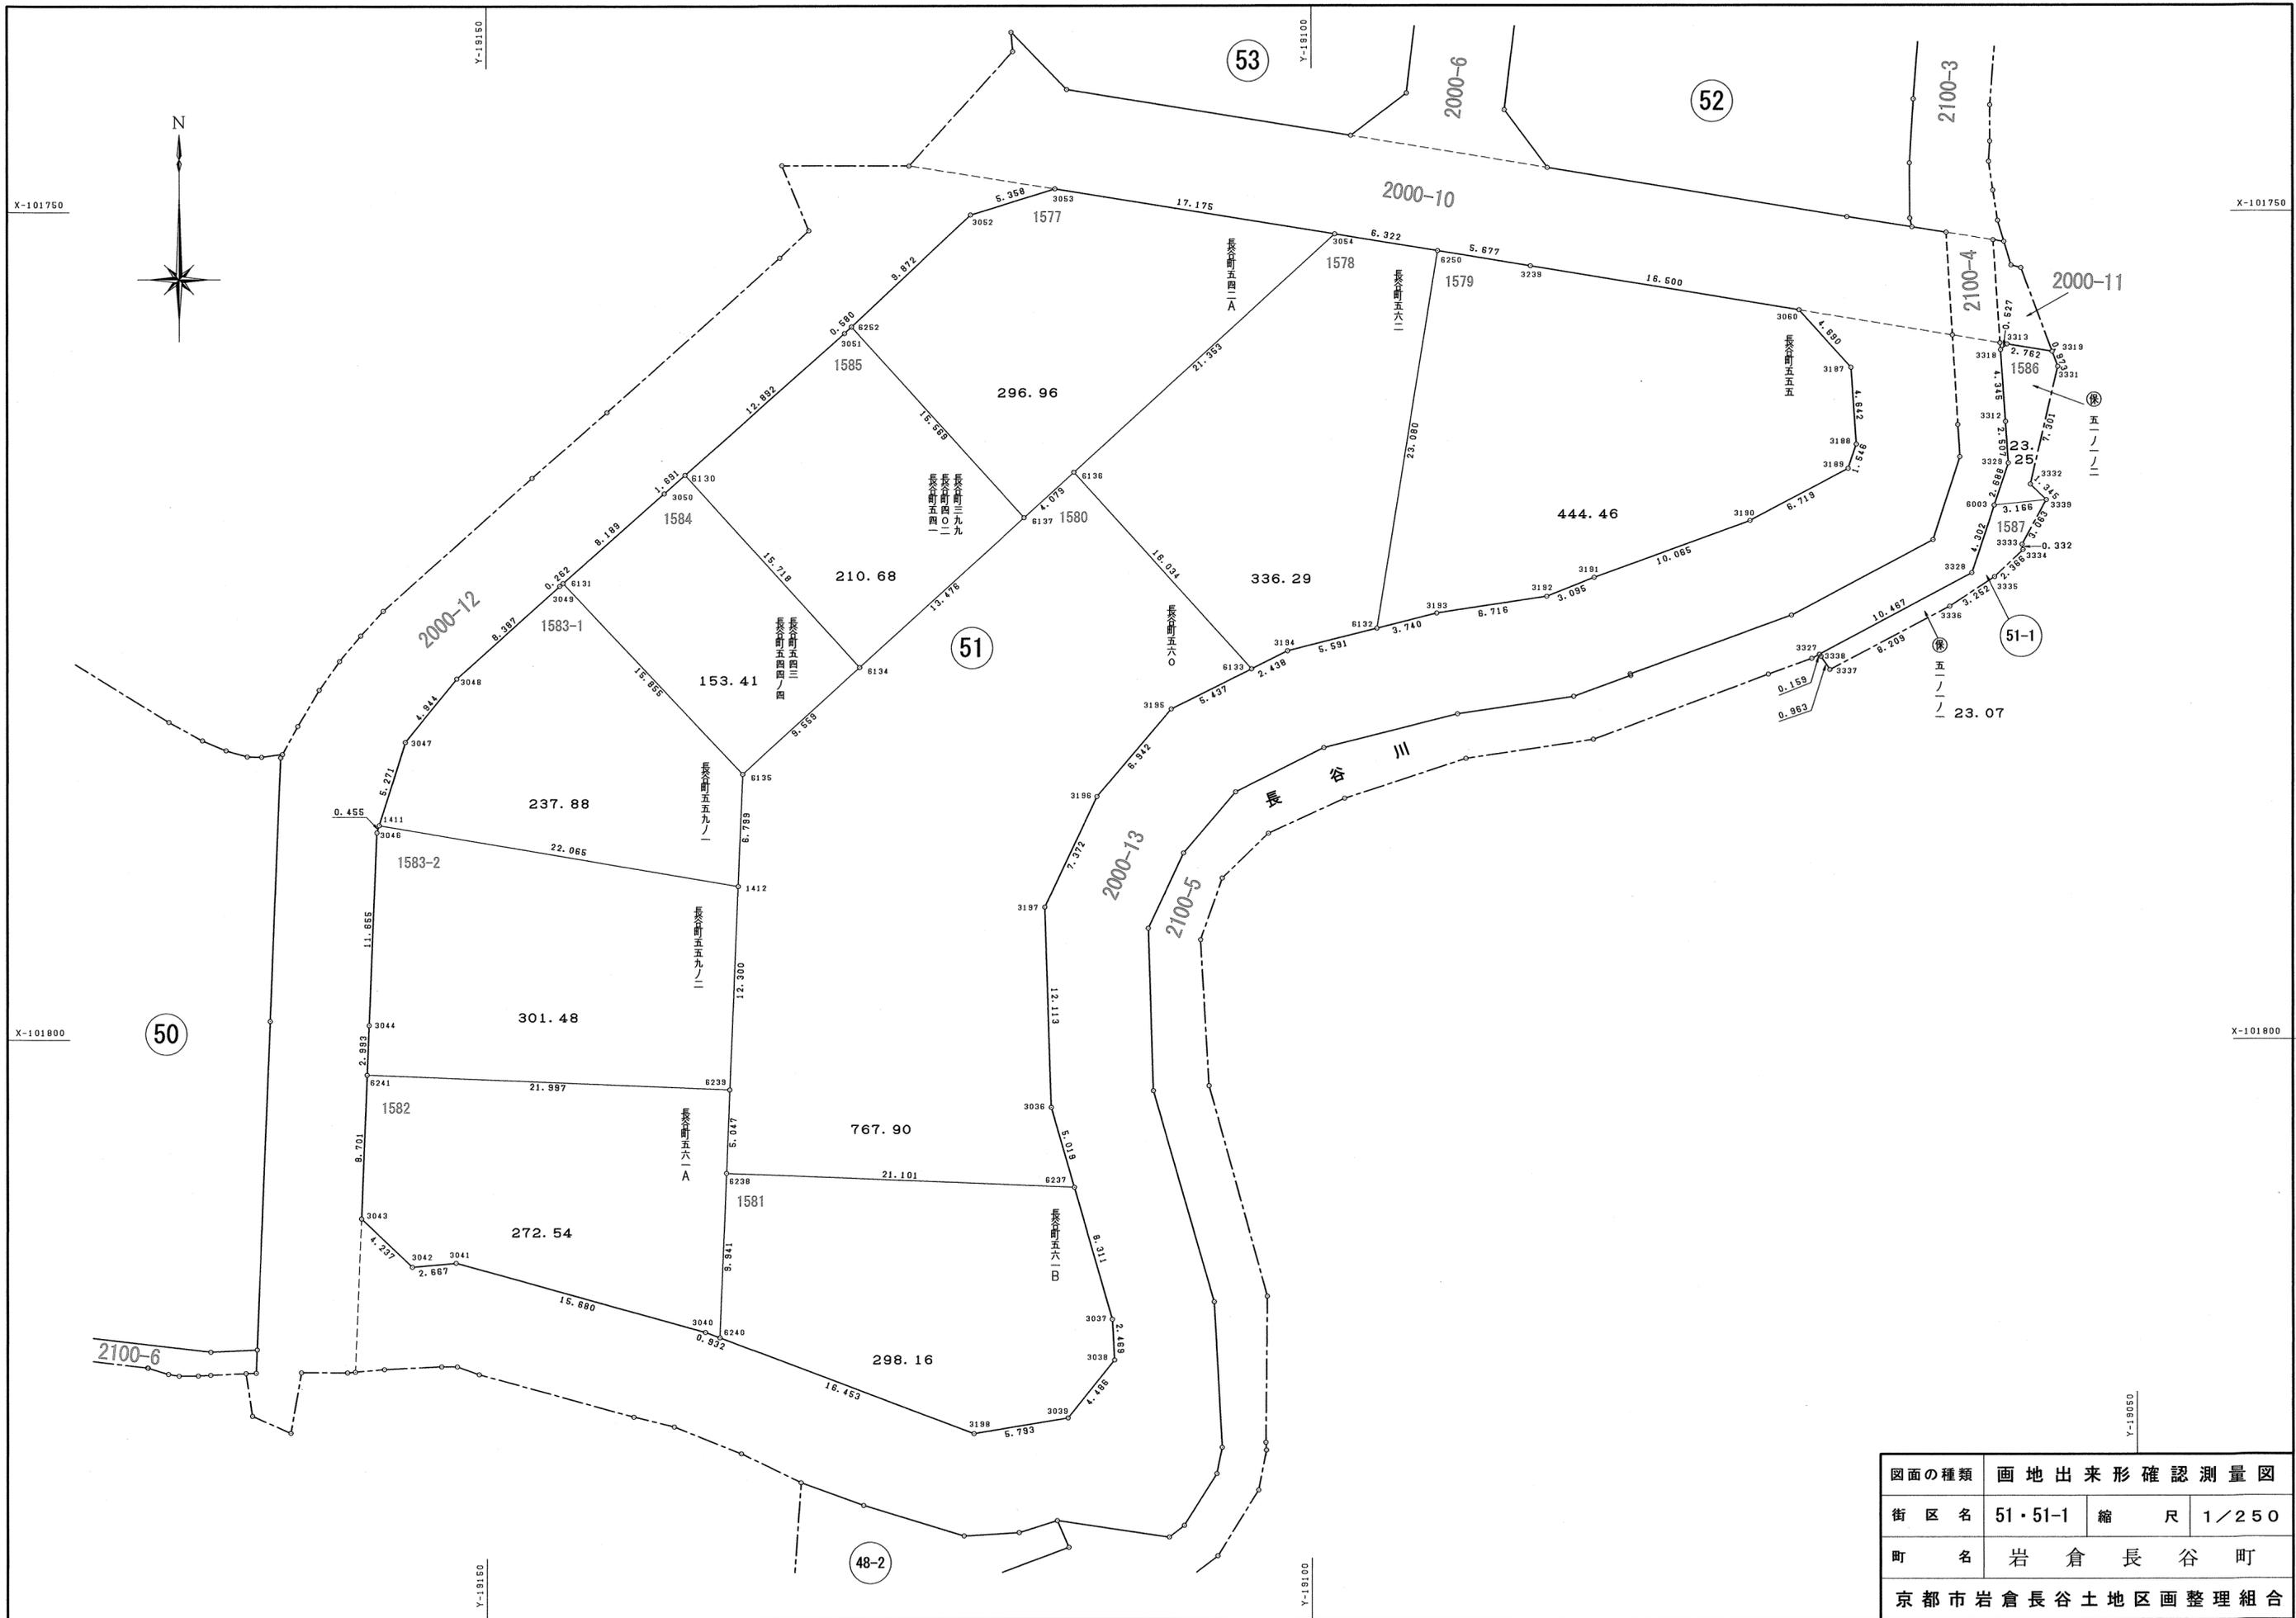

図面の種類	画地出来形確認測量図		
街区名	51・51-1	縮尺	1/250
町名	岩倉長谷町		
京都市岩倉長谷土地区画整理組合			

51 街区

1577

地番 長谷町五四二A			
NO	X	Y	辺長
3053	-101748.615	-19115.532	
3052	-101750.191	-19120.654	5.358
6252	-101756.928	-19127.871	9.872
6137	-101768.460	-19117.410	15.569
6136	-101765.716	-19114.391	4.079
3054	-101751.366	-19098.578	21.353
3053	-101748.615	-19115.532	17.175
面積	296.9694245		
地積	296.96 m ²		

1578

地番 長谷町五六二			
NO	X	Y	辺長
3054	-101751.366	-19098.578	
6136	-101765.716	-19114.391	21.353
6133	-101777.608	-19103.635	16.034
3184	-101776.521	-19101.452	2.438
6132	-101775.158	-19096.029	5.591
6250	-101752.375	-19092.337	23.080
3054	-101751.366	-19098.578	6.322
面積	336.2991785		
地積	336.29 m ²		

1579

地番 長谷町五五五			
NO	X	Y	辺長
6250	-101752.375	-19092.337	
6132	-101775.158	-19096.029	23.080
3193	-101774.247	-19092.401	3.740
3192	-101773.239	-19085.761	6.716
3191	-101772.100	-19082.883	3.095
3190	-101768.671	-19073.420	10.065
3189	-101765.534	-19067.478	6.719
3188	-101764.068	-19066.984	1.546
3187	-101759.437	-19067.306	4.642
3060	-101755.956	-19070.450	4.690
3239	-101753.284	-19086.733	16.500
6250	-101752.375	-19092.337	5.677
面積	444.4677495		
地積	444.46 m ²		

1580

地番 長谷町五六〇			
NO	X	Y	辺長
6136	-101765.716	-19114.391	
6137	-101768.460	-19117.410	4.079
6134	-101777.501	-19127.404	13.476
6135	-101783.922	-19134.486	9.559
1412	-101790.696	-19134.769	6.779
6239	-101802.986	-19135.282	12.300
6238	-101808.029	-19135.484	5.047
6237	-101808.899	-19114.400	21.101
3036	-101804.077	-19115.793	5.019
3197	-101791.970	-19116.175	12.113
3196	-101785.311	-19113.010	7.372
3195	-101780.031	-19108.503	6.942
6133	-101777.608	-19103.635	5.437
6136	-101765.716	-19114.391	16.034
面積	767.9094215		
地積	767.90 m ²		

1581

地番 長谷町五六一B			
NO	X	Y	辺長
6238	-101808.029	-19135.484	
6240	-101817.962	-19135.889	9.941
3198	-101823.786	-19120.501	16.453
3039	-101822.839	-19114.785	5.793
3038	-101819.350	-19111.964	4.486
3037	-101816.884	-19112.094	2.469
6237	-101808.899	-19114.400	8.311
6238	-101808.029	-19135.484	21.101
面積	298.1697840		
地積	298.16 m ²		

1582

地番 長谷町五六一A			
NO	X	Y	辺長
6241	-101802.094	-19157.261	
3043	-101810.788	-19157.611	8.701
3042	-101813.700	-19154.532	4.237
3041	-101813.458	-19151.876	2.667
3040	-101817.632	-19136.761	15.680
6240	-101817.962	-19135.889	0.932
6238	-101808.029	-19135.484	9.941
6239	-101802.986	-19135.282	5.047
6241	-101802.094	-19157.261	21.997
面積	272.5414415		
地積	272.54 m ²		

1583-1

地番 長谷町五五九ノ一			
NO	X	Y	辺長
6131	-101772.392	-19145.370	
3049	-101772.566	-19145.567	0.262
3048	-101778.165	-19151.812	8.387
3047	-101781.998	-19154.935	4.944
1411	-101787.023	-19156.527	5.271
1412	-101790.696	-19134.769	22.065
6135	-101783.922	-19134.486	6.779
6131	-101772.392	-19145.370	15.855
面積	237.8815090		
地積	237.88 m ²		

1583-2

地番 長谷町五五九ノ二			
NO	X	Y	辺長
1411	-101787.023	-19156.527	
3046	-101787.457	-19156.665	0.455
3044	-101799.103	-19157.141	11.655
6241	-101802.094	-19157.261	2.993
6239	-101802.986	-19135.282	21.997
1412	-101790.696	-19134.769	12.300
1411	-101787.023	-19156.527	22.065
面積	301.4888720		
地積	301.48 m ²		

1584

地番 長谷町五四三, 長谷町五四四ノ四			
NO	X	Y	辺長
6130	-101765.855	-19137.961	
3050	-101766.974	-19139.229	1.691
6131	-101772.392	-19145.370	8.189
6135	-101783.922	-19134.486	15.855
6134	-101777.501	-19127.404	9.559
6130	-101765.855	-19137.961	15.718
面積	153.4180960		
地積	153.41 m ²		

1585

地番 長谷町三九九, 長谷町四〇二 長谷町五四一			
NO	X	Y	辺長
6252	-101756.928	-19127.871	
3051	-101757.324	-19128.295	0.580
6130	-101765.855	-19137.961	12.892
6134	-101777.501	-19127.404	15.718
6137	-101768.460	-19117.410	13.476
6252	-101756.928	-19127.871	15.569
面積	210.6842980		
地積	210.68 m ²		

51-1街区


1586

地番 保五一ノ一ノ二			
NO	X	Y	辺長
3313	-101758.027	-19057.840	
3318	-101758.374	-19058.237	0.527
3312	-101762.709	-19057.941	4.345
3329	-101765.210	-19057.765	2.507
6003	-101767.759	-19058.621	2.688
3339	-101767.430	-19055.472	3.166
3332	-101766.491	-19056.435	1.345
3331	-101759.381	-19054.773	7.301
3319	-101758.469	-19055.113	0.973
3313	-101758.027	-19057.840	2.762
面積	23.2557805		
地積	23.25 m ²		

1587

地番 保五一ノ一ノ一			
NO	X	Y	辺長
6003	-101767.759	-19058.621	
3328	-101771.838	-19059.990	4.302
3327	-101776.756	-19069.230	10.467
3338	-101776.885	-19069.137	0.159
3337	-101777.678	-19068.590	0.963
3336	-101773.855	-19061.325	8.209
3335	-101772.074	-19058.603	3.252
3334	-101770.446	-19056.886	2.366
3333	-101770.118	-19056.942	0.332
3339	-101767.430	-19055.472	3.063
6003	-101767.759	-19058.621	3.166
面積	23.0721795		
地積	23.07 m ²		

図面の種類	画地出来形確認測量図		
街区名	51・51-1	求積表	
町名	岩倉長谷町		
京都市岩倉長谷土地区画整理組合			

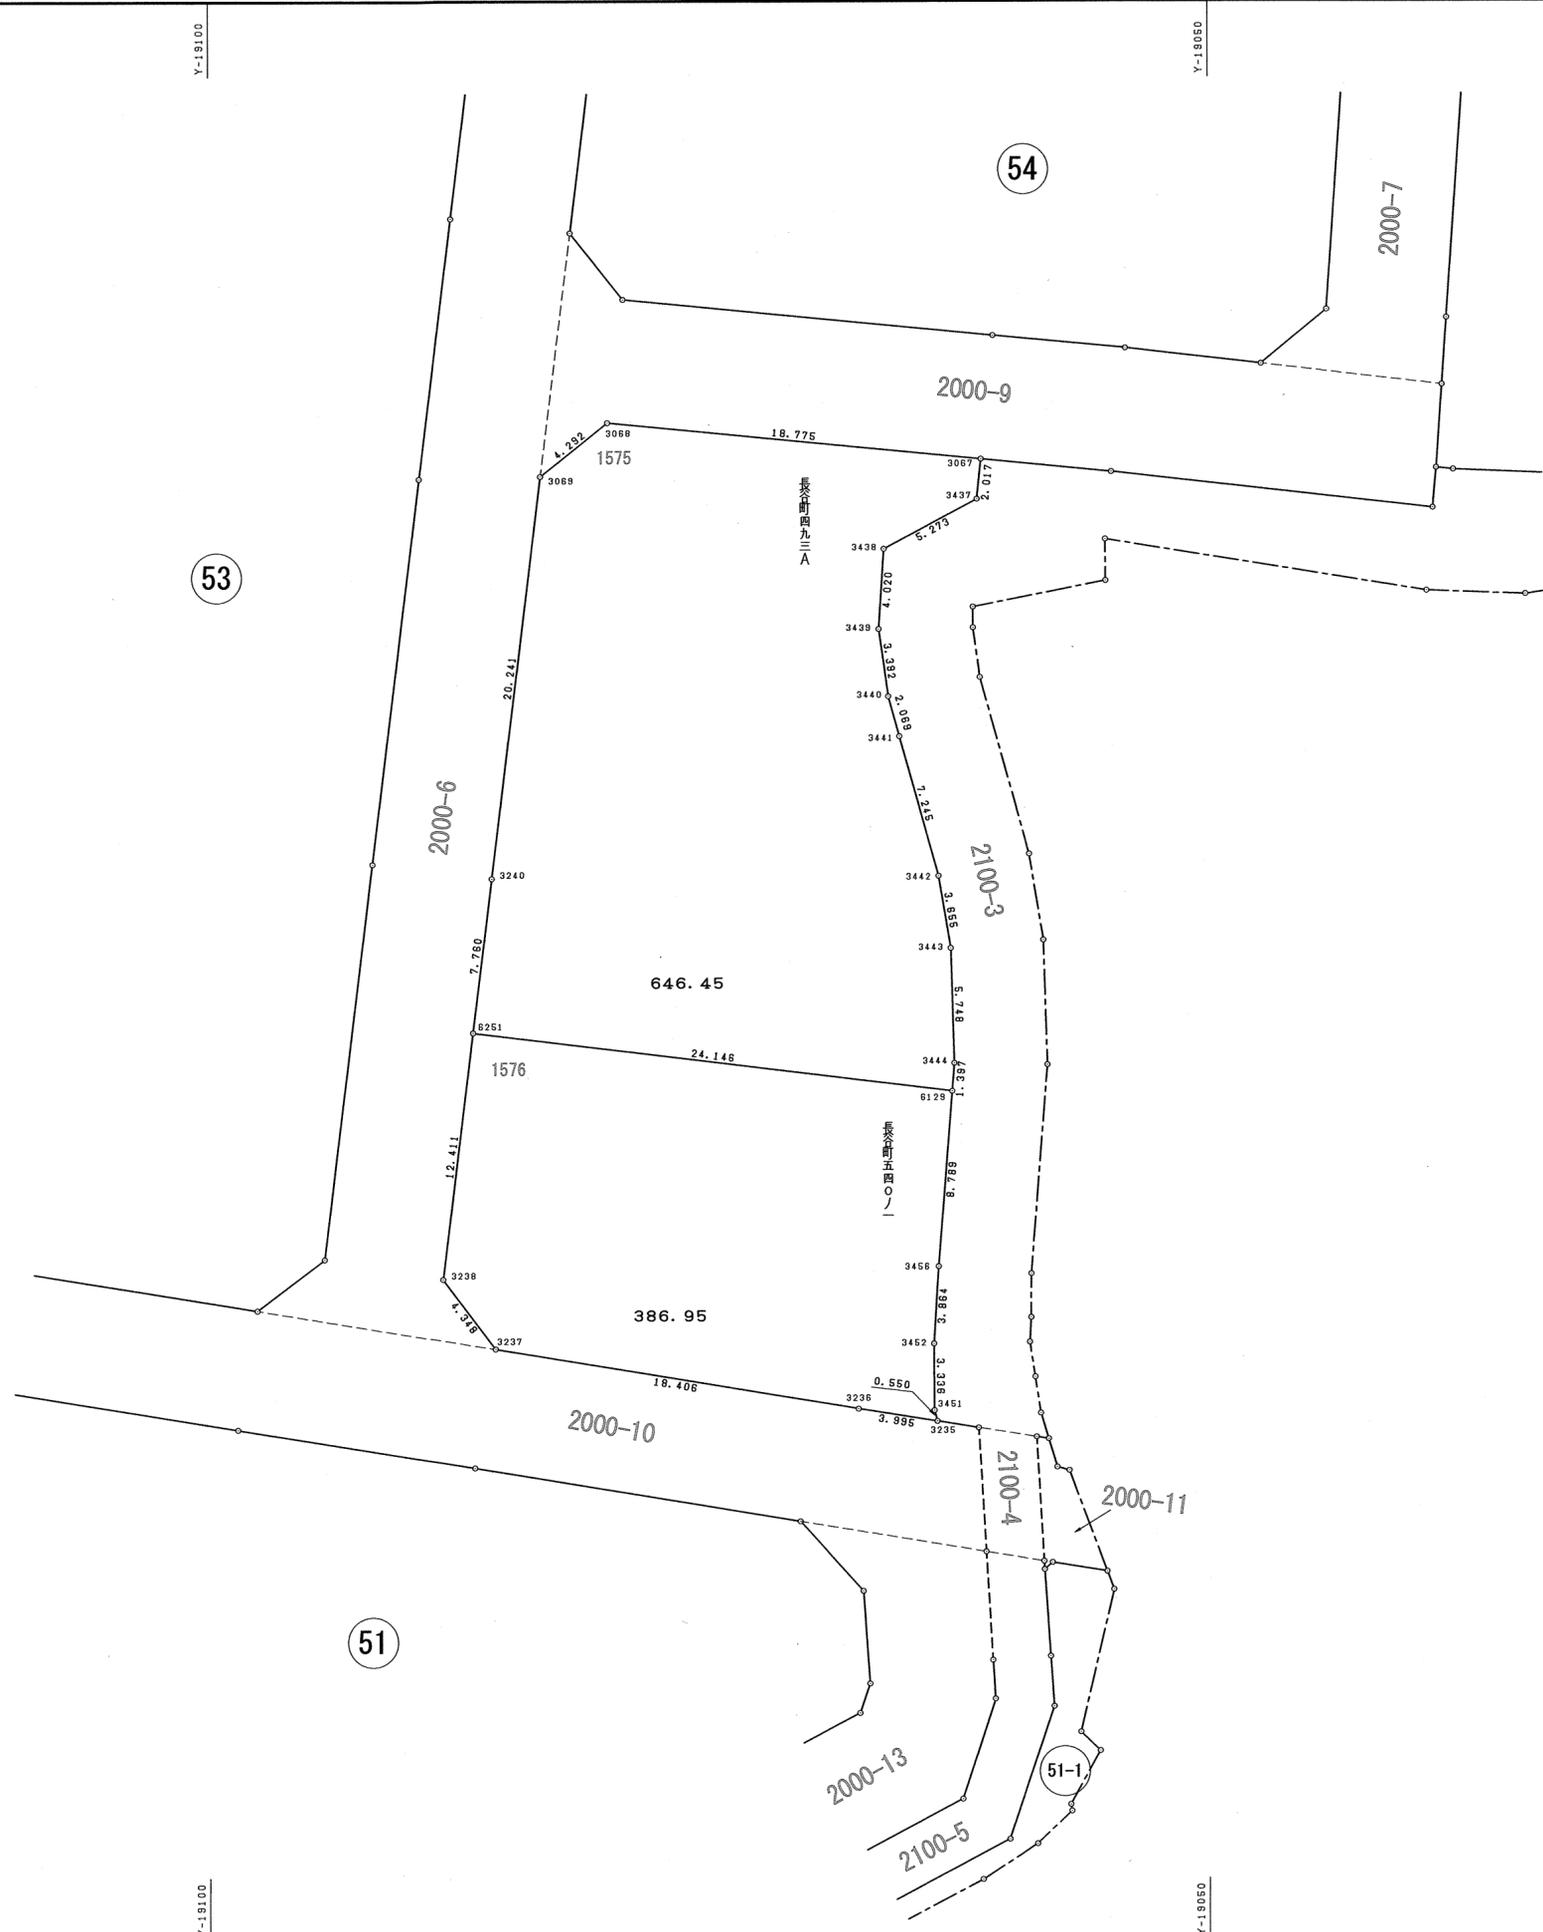

図面の種類	画地出来形確認測量図		
街区名	52	縮尺	1/250
町名	岩倉長谷町		
京都市岩倉長谷土地区画整理組合			


1575

地番 長谷町四九三A			
NO	X	Y	辺長
3068	-101701.073	-19080.046	
3069	-101703.755	-19083.398	4.292
3240	-101723.846	-19085.860	20.241
6251	-101731.549	-19086.804	7.760
6129	-101734.473	-19062.835	24.146
3444	-101733.080	-19062.726	1.397
3443	-101727.334	-19062.893	5.748
3442	-101723.729	-19063.499	3.655
3441	-101716.753	-19065.458	7.245
3440	-101714.757	-19066.004	2.069
3439	-101711.399	-19066.484	3.392
3438	-101707.388	-19066.215	4.020
3437	-101704.907	-19061.562	5.273
3067	-101702.900	-19061.360	2.017
3068	-101701.073	-19080.046	18.775
面積	646.4587885		
地積	646.45 m ²		

1576

地番 長谷町五四〇ノ一			
NO	X	Y	辺長
6251	-101731.549	-19086.804	
3238	-101743.868	-19088.313	12.411
3237	-101747.348	-19085.705	4.348
3236	-101750.335	-19067.542	18.406
3235	-101750.960	-19063.596	3.995
3451	-101750.429	-19063.740	0.550
3452	-101747.093	-19063.759	3.336
3456	-101743.236	-19063.519	3.864
6129	-101734.473	-19062.835	8.789
6251	-101731.549	-19086.804	24.146
面積	386.9555690		
地積	386.95 m ²		

図面の種類	画地出来形確認測量図		
街区名	52	求積表	
町名	岩倉長谷町		
京都市岩倉長谷土地区画整理組合			

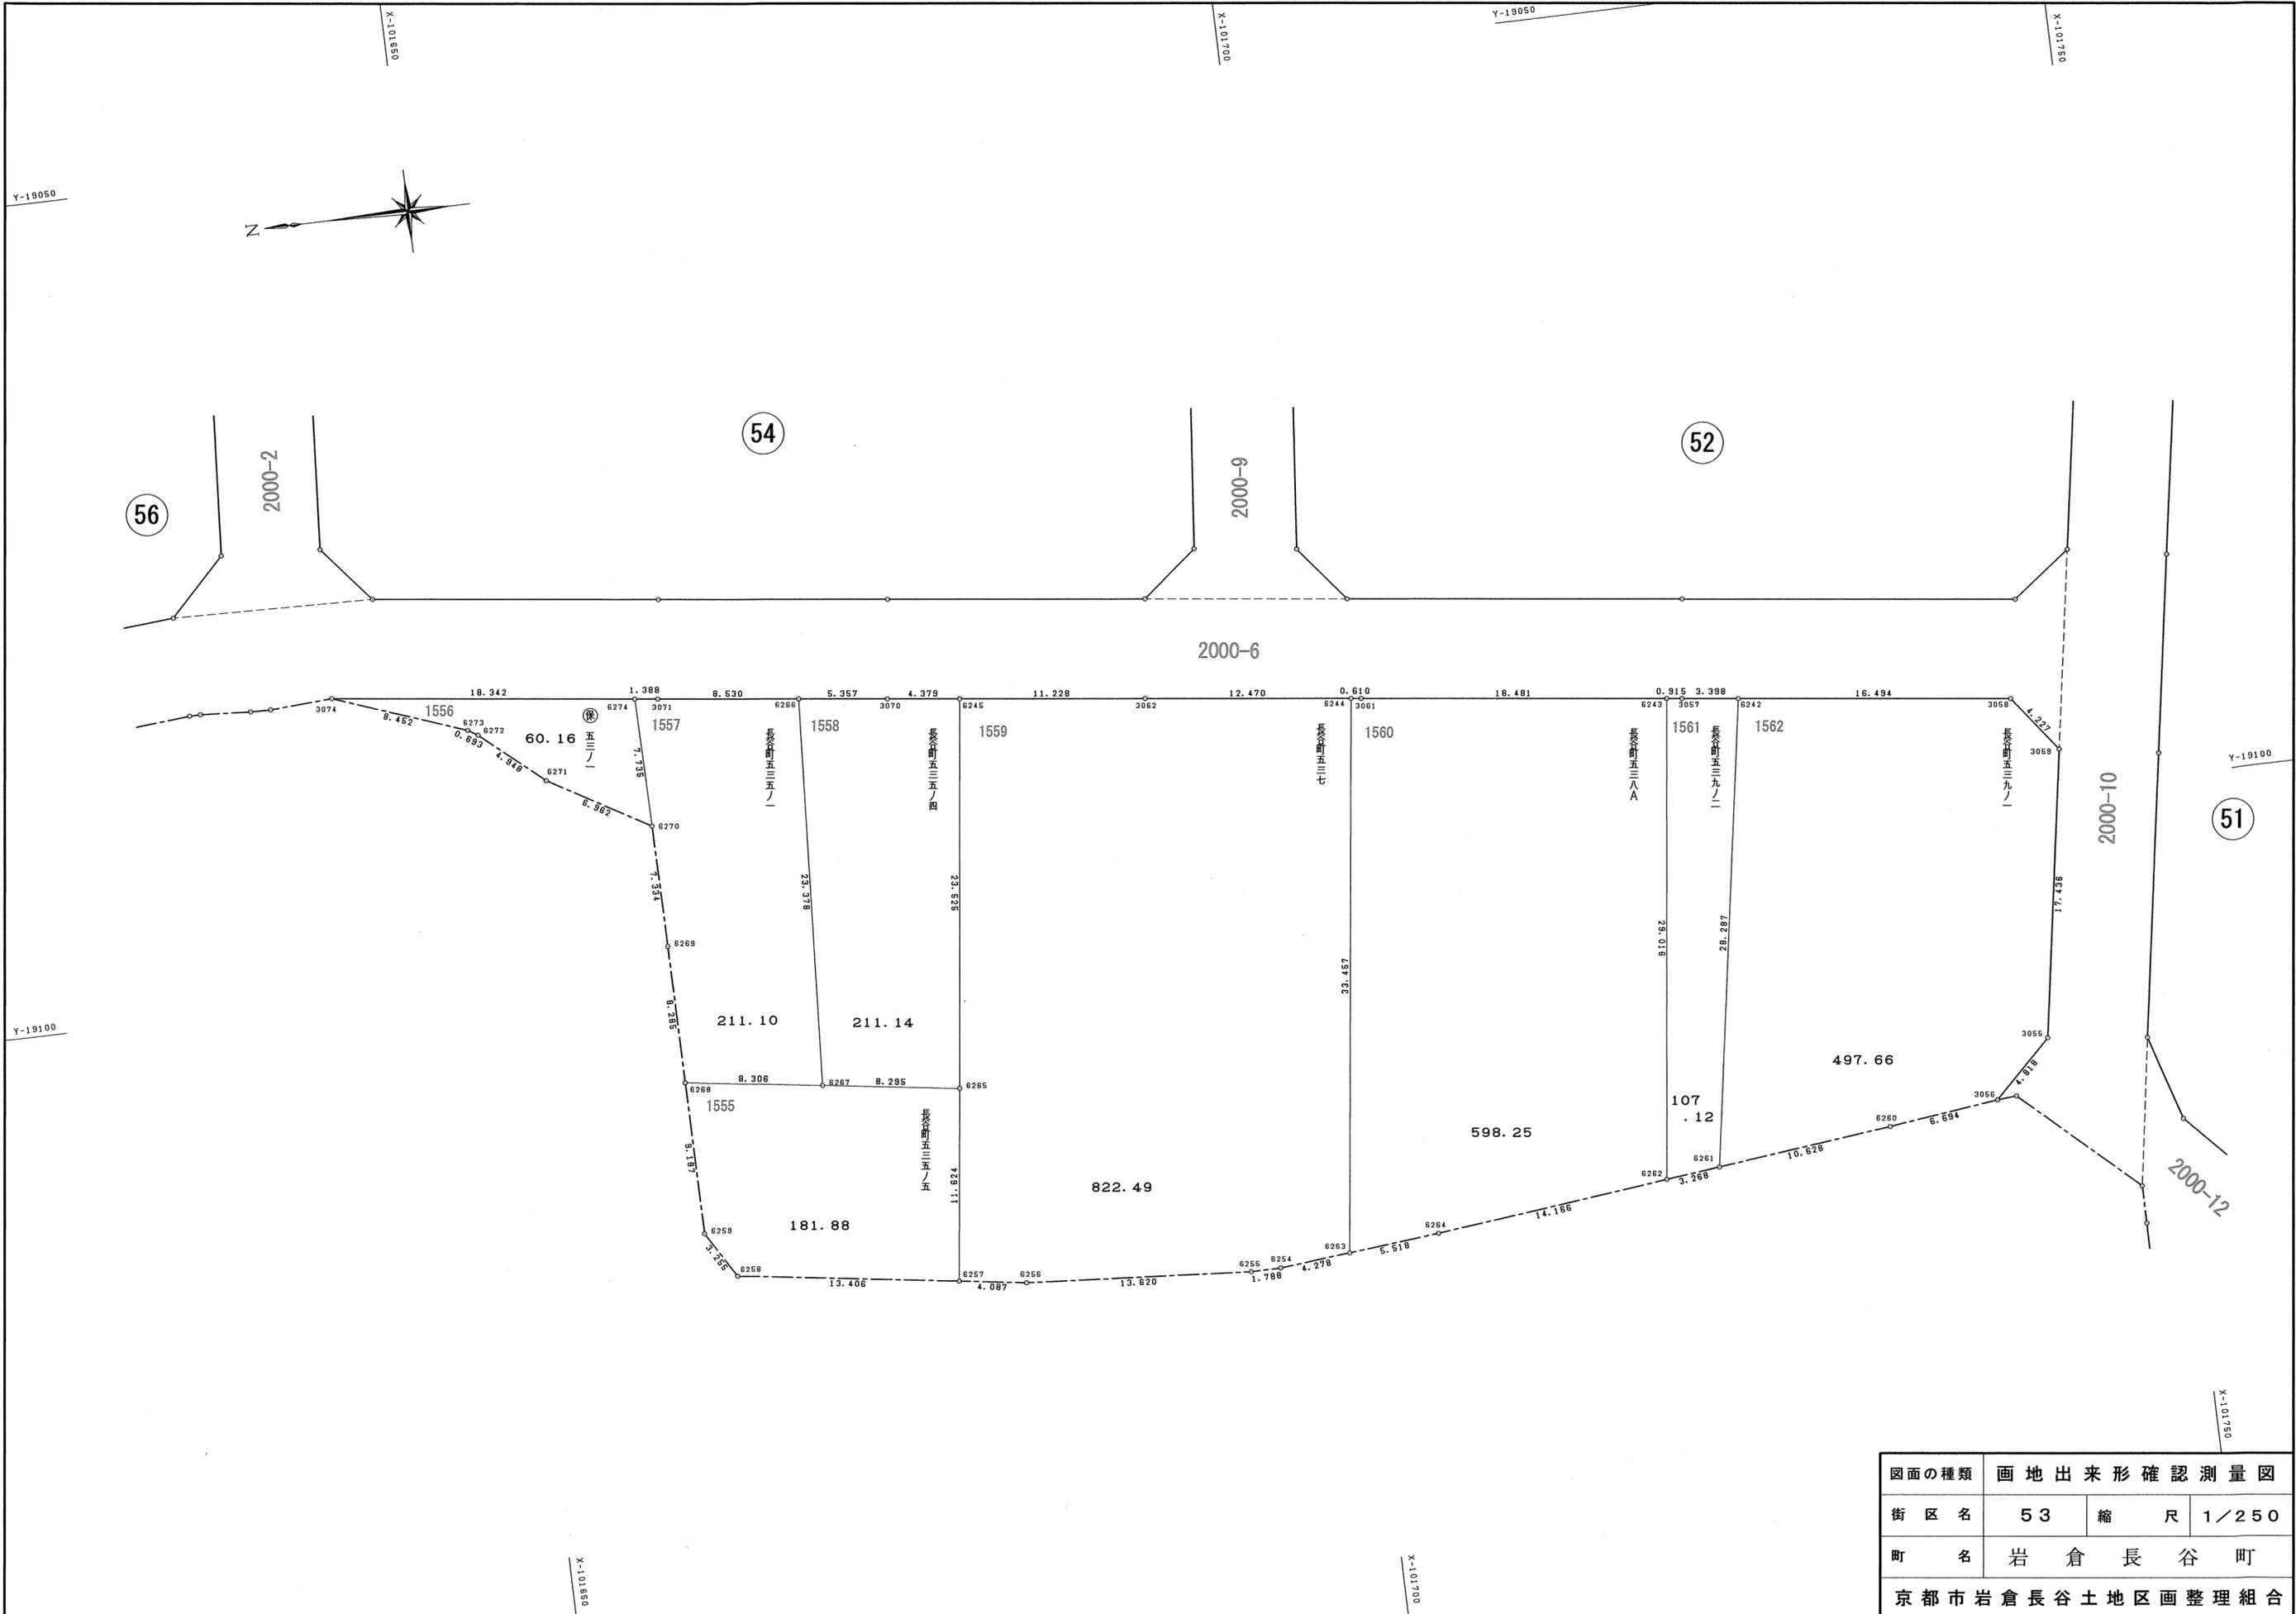

図面の種類	画地出来形確認測量図		
街区名	53	縮尺	1/250
町名	岩倉長谷町		
京都市岩倉長谷土地区画整理組合			

1555

地番 長谷町五三五ノ五			
NO	X	Y	辺長
6259	-101660.515	-19116.662	
6258	-101662.189	-19119.454	3.255
6257	-101675.453	-19121.401	13.406
6265	-101676.887	-19109.865	11.624
6267	-101668.678	-19108.667	8.295
6268	-101660.457	-19107.475	8.306
6259	-101660.515	-19116.662	9.187
面積	181.8808620		
地積	181.88 m ²		

1556

地番 保五三ノ一			
NO	X	Y	辺長
3074	-101642.019	-19081.886	
6273	-101649.961	-19084.779	8.452
6272	-101650.548	-19085.149	0.693
6271	-101654.308	-19088.366	4.948
6270	-101660.333	-19091.856	6.962
6274	-101660.225	-19084.121	7.735
3074	-101642.019	-19081.886	18.342
面積	60.1630790		
地積	60.16 m ²		

1557

地番 長谷町五三五ノ一			
NO	X	Y	辺長
6268	-101660.457	-19107.475	
6267	-101668.678	-19108.667	8.306
6266	-101670.070	-19085.330	23.378
3071	-101661.603	-19084.290	8.530
6274	-101660.225	-19084.121	1.388
6270	-101660.333	-19091.856	7.735
6269	-101660.405	-19099.190	7.334
6268	-101660.457	-19107.475	8.285
面積	211.1058580		
地積	211.10 m ²		

1558

地番 長谷町五三五ノ四			
NO	X	Y	辺長
6267	-101668.678	-19108.667	
6265	-101676.887	-19109.865	8.295
6245	-101679.735	-19086.513	23.525
3070	-101675.388	-19085.983	4.379
6266	-101670.070	-19085.330	5.357
6267	-101668.678	-19108.667	23.378
面積	211.1436310		
地積	211.14 m ²		

1559

地番 長谷町五三七			
NO	X	Y	辺長
6257	-101675.453	-19121.401	
6256	-101679.497	-19121.995	4.087
6255	-101693.080	-19122.999	13.620
6254	-101694.868	-19122.996	1.788
6263	-101699.127	-19122.592	4.278
6244	-101703.259	-19089.391	33.457
3062	-101690.881	-19087.872	12.470
6245	-101679.735	-19086.513	11.228
6265	-101676.887	-19109.865	23.525
6257	-101675.453	-19121.401	11.624
面積	822.4912110		
地積	822.49 m ²		

1560

地番 長谷町五三八A			
NO	X	Y	辺長
6263	-101699.127	-19122.592	
6264	-101704.621	-19122.071	5.518
6262	-101718.701	-19120.512	14.166
6243	-101722.210	-19091.708	29.016
3061	-101703.865	-19089.465	18.481
6244	-101703.259	-19089.391	0.610
6263	-101699.127	-19122.592	33.457
面積	598.2539825		
地積	598.25 m ²		

1561

地番 長谷町五三九ノ二			
NO	X	Y	辺長
6262	-101718.701	-19120.512	
6261	-101721.950	-19120.152	3.268
6242	-101726.492	-19092.232	28.287
3057	-101723.119	-19091.819	3.398
6243	-101722.210	-19091.708	0.915
6262	-101718.701	-19120.512	29.016
面積	107.1277090		
地積	107.12 m ²		

1562

地番 長谷町五三九ノ一			
NO	X	Y	辺長
6261	-101721.950	-19120.152	
6260	-101732.514	-19118.982	10.628
3056	-101739.169	-19118.169	6.694
3055	-101742.624	-19114.821	4.818
3059	-101745.412	-19097.609	17.436
3058	-101742.864	-19094.236	4.227
6242	-101726.492	-19092.232	16.494
6261	-101721.950	-19120.152	28.287
面積	497.6609385		
地積	497.66 m ²		

図面の種類	画地出来形確認測量図		
街区名	53	求積表	
町名	岩倉長谷町		
京都市岩倉長谷土地区画整理組合			



Y-19100

Y-19050

Y-19000

X-101650

X-101650


X-101700

X-101700

Y-19100

Y-19050

Y-19000

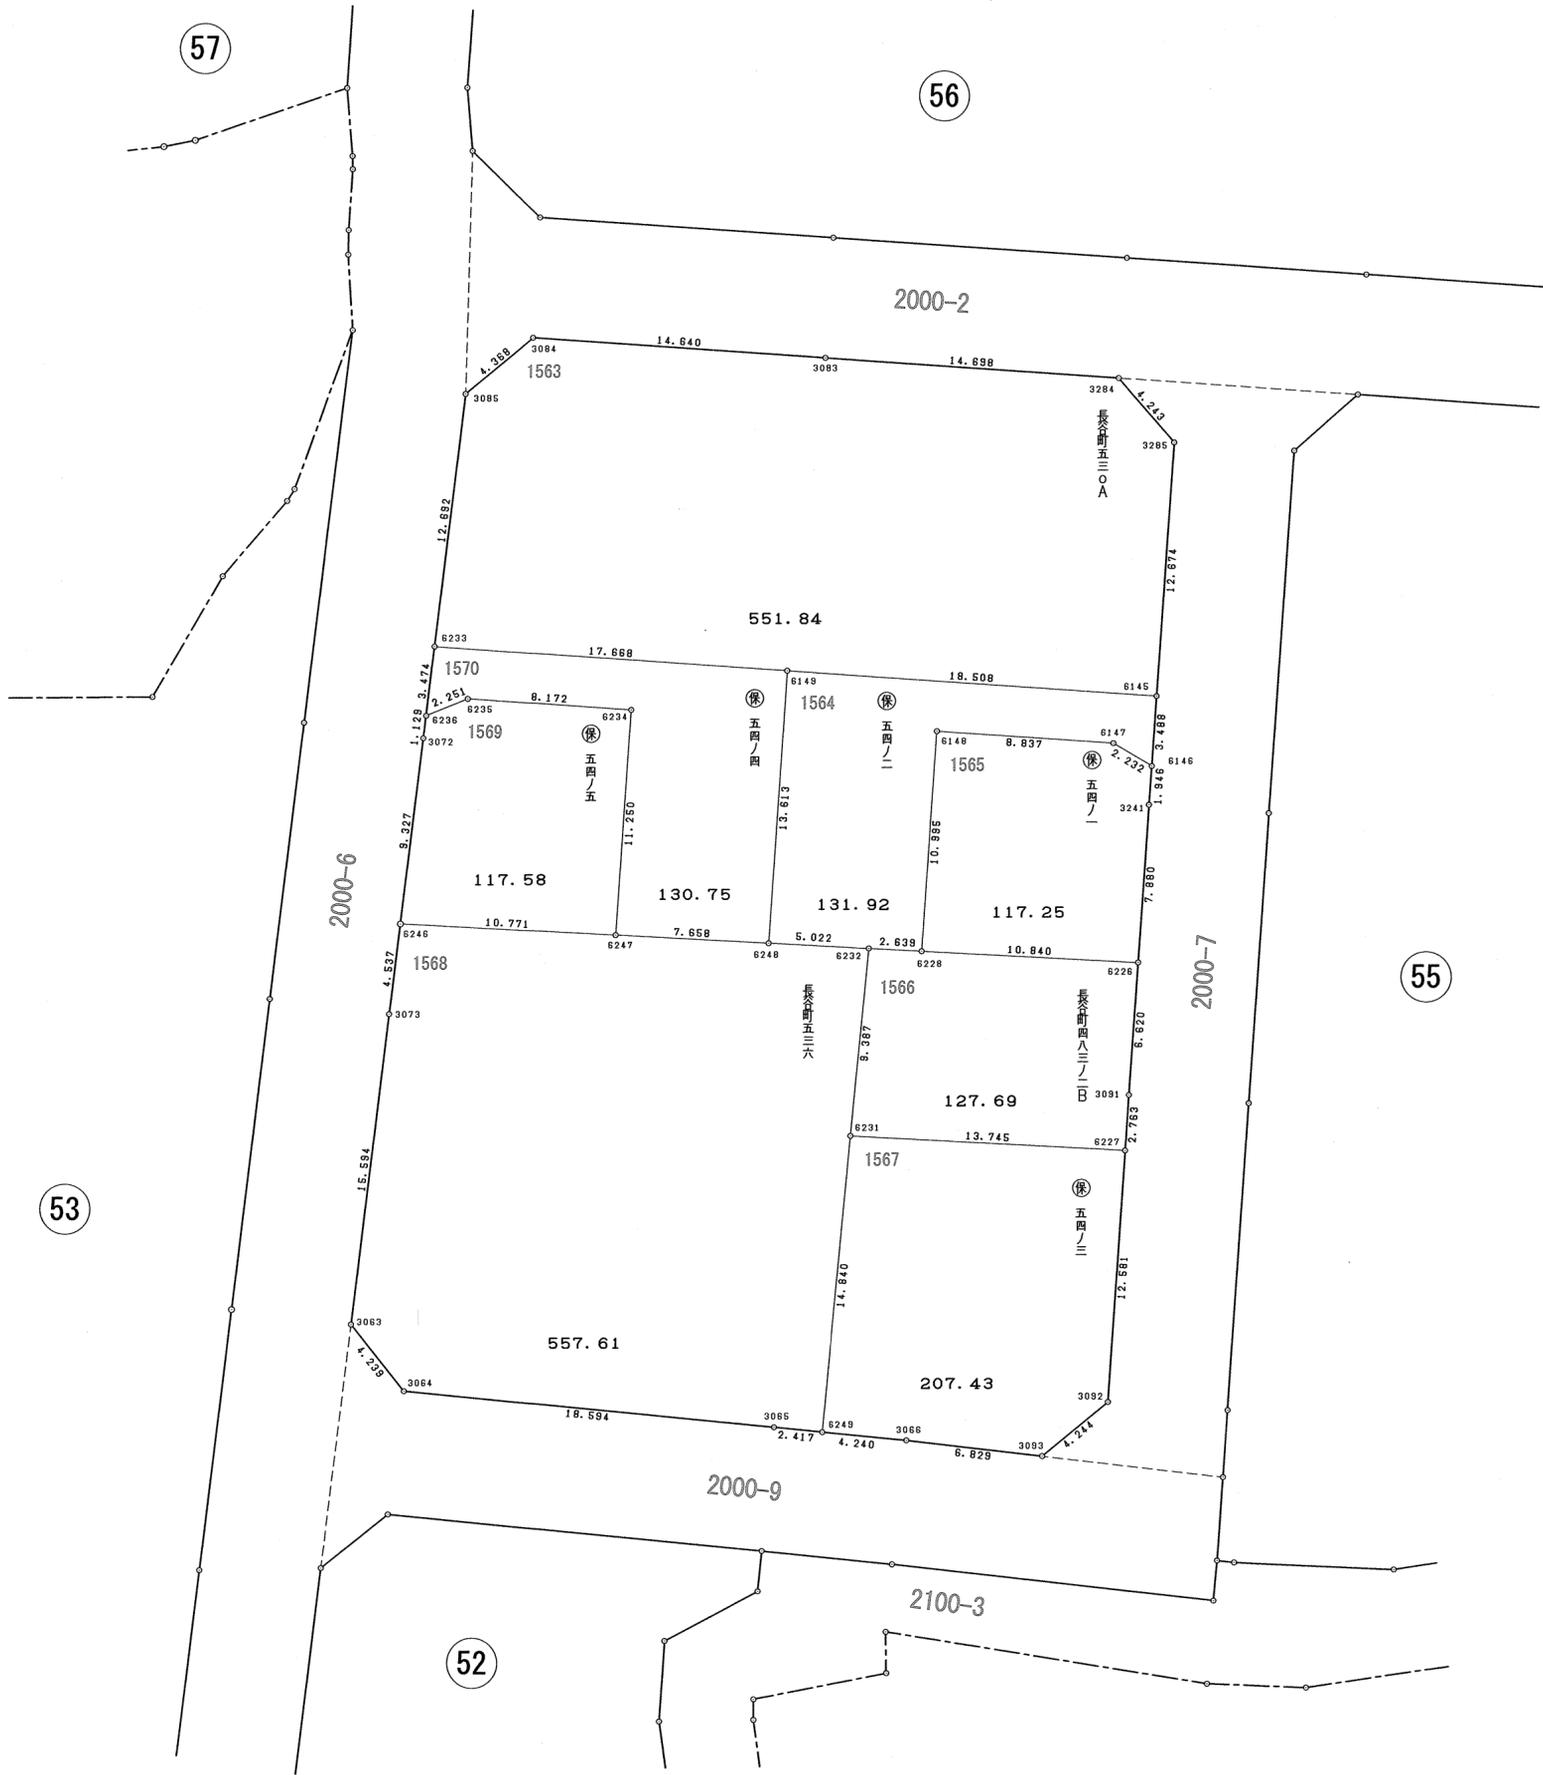

図面の種類	画地出来形確認測量図		
街区名	54	縮尺	1/250
町名	岩倉長谷町		
京都市岩倉長谷土地区画整理組合			

1563

地番 長谷町五三〇A			
NO	X	Y	辺長
3084	-101642.403	-19072.868	
3085	-101645.195	-19076.228	4.368
6233	-101657.794	-19077.768	12.692
6149	-101659.001	-19060.141	17.668
6145	-101660.258	-19041.675	18.508
3285	-101647.613	-19040.817	12.674
3284	-101644.408	-19043.598	4.243
3083	-101643.405	-19058.262	14.698
3084	-101642.403	-19072.868	14.640
面積	551.8456280		
地積	551.84 m ²		

1564

地番 保五四ノ二			
NO	X	Y	辺長
6149	-101659.001	-19060.141	
6248	-101672.584	-19061.057	13.613
6232	-101672.846	-19056.041	5.022
6228	-101672.982	-19053.405	2.639
6148	-101662.012	-19052.651	10.995
6147	-101662.604	-19043.833	8.837
6146	-101663.739	-19041.911	2.232
6145	-101660.258	-19041.675	3.488
6149	-101659.001	-19060.141	18.508
面積	131.9274180		
地積	131.92 m ²		

1565

地番 保五四ノ一			
NO	X	Y	辺長
6146	-101663.739	-19041.911	
6147	-101662.604	-19043.833	2.232
6148	-101662.012	-19052.651	8.837
6228	-101672.982	-19053.405	10.995
6226	-101673.543	-19042.579	10.840
3241	-101665.681	-19042.043	7.880
6146	-101663.739	-19041.911	1.946
面積	117.2532720		
地積	117.25 m ²		

1566

地番 長谷町四八三ノ二B			
NO	X	Y	辺長
6232	-101672.846	-19056.041	
6231	-101682.190	-19056.945	9.387
6227	-101682.905	-19043.218	13.745
3091	-101680.148	-19043.030	2.763
6226	-101673.543	-19042.579	6.620
6228	-101672.982	-19053.405	10.840
6232	-101672.846	-19056.041	2.639
面積	127.6964340		
地積	127.69 m ²		

1567

地番 保五四ノ三			
NO	X	Y	辺長
6231	-101682.190	-19056.945	
6249	-101696.964	-19058.349	14.840
3066	-101697.375	-19054.128	4.240
3093	-101698.161	-19047.344	6.829
3092	-101695.457	-19044.072	4.244
6227	-101682.905	-19043.218	12.581
6231	-101682.190	-19056.945	13.745
面積	207.4345530		
地積	207.43 m ²		

1568

地番 長谷町五三六			
NO	X	Y	辺長
6246	-101671.622	-19079.462	
3073	-101676.126	-19080.014	4.537
3063	-101691.606	-19081.898	15.594
3064	-101694.926	-19079.262	4.239
3065	-101696.730	-19060.755	18.594
6249	-101696.964	-19058.349	2.417
6231	-101682.190	-19056.945	14.840
6232	-101672.846	-19056.041	9.387
6248	-101672.584	-19061.057	5.022
6247	-101672.185	-19068.705	7.658
6246	-101671.622	-19079.462	10.771
面積	557.6111965		
地積	557.61 m ²		


1569

地番 保五四ノ五			
NO	X	Y	辺長
6236	-101661.243	-19078.190	
3072	-101662.364	-19078.327	1.129
6246	-101671.622	-19079.462	9.327
6247	-101672.185	-19068.705	10.771
6234	-101660.960	-19067.950	11.250
6235	-101660.397	-19076.103	8.172
6236	-101661.243	-19078.190	2.251
面積	117.5809020		
地積	117.58 m ²		

1570

地番 保五四ノ四			
NO	X	Y	辺長
6149	-101659.001	-19060.141	
6233	-101657.794	-19077.768	17.668
6236	-101661.243	-19078.190	3.474
6235	-101660.397	-19076.103	2.251
6234	-101660.960	-19067.950	8.172
6247	-101672.185	-19068.705	11.250
6248	-101672.584	-19061.057	7.658
6149	-101659.001	-19060.141	13.613
面積	130.7539595		
地積	130.75 m ²		

図面の種類	画地出来形確認測量図		
街区名	54	求積表	
町名	岩倉長谷町		
京都市岩倉長谷土地区画整理組合			

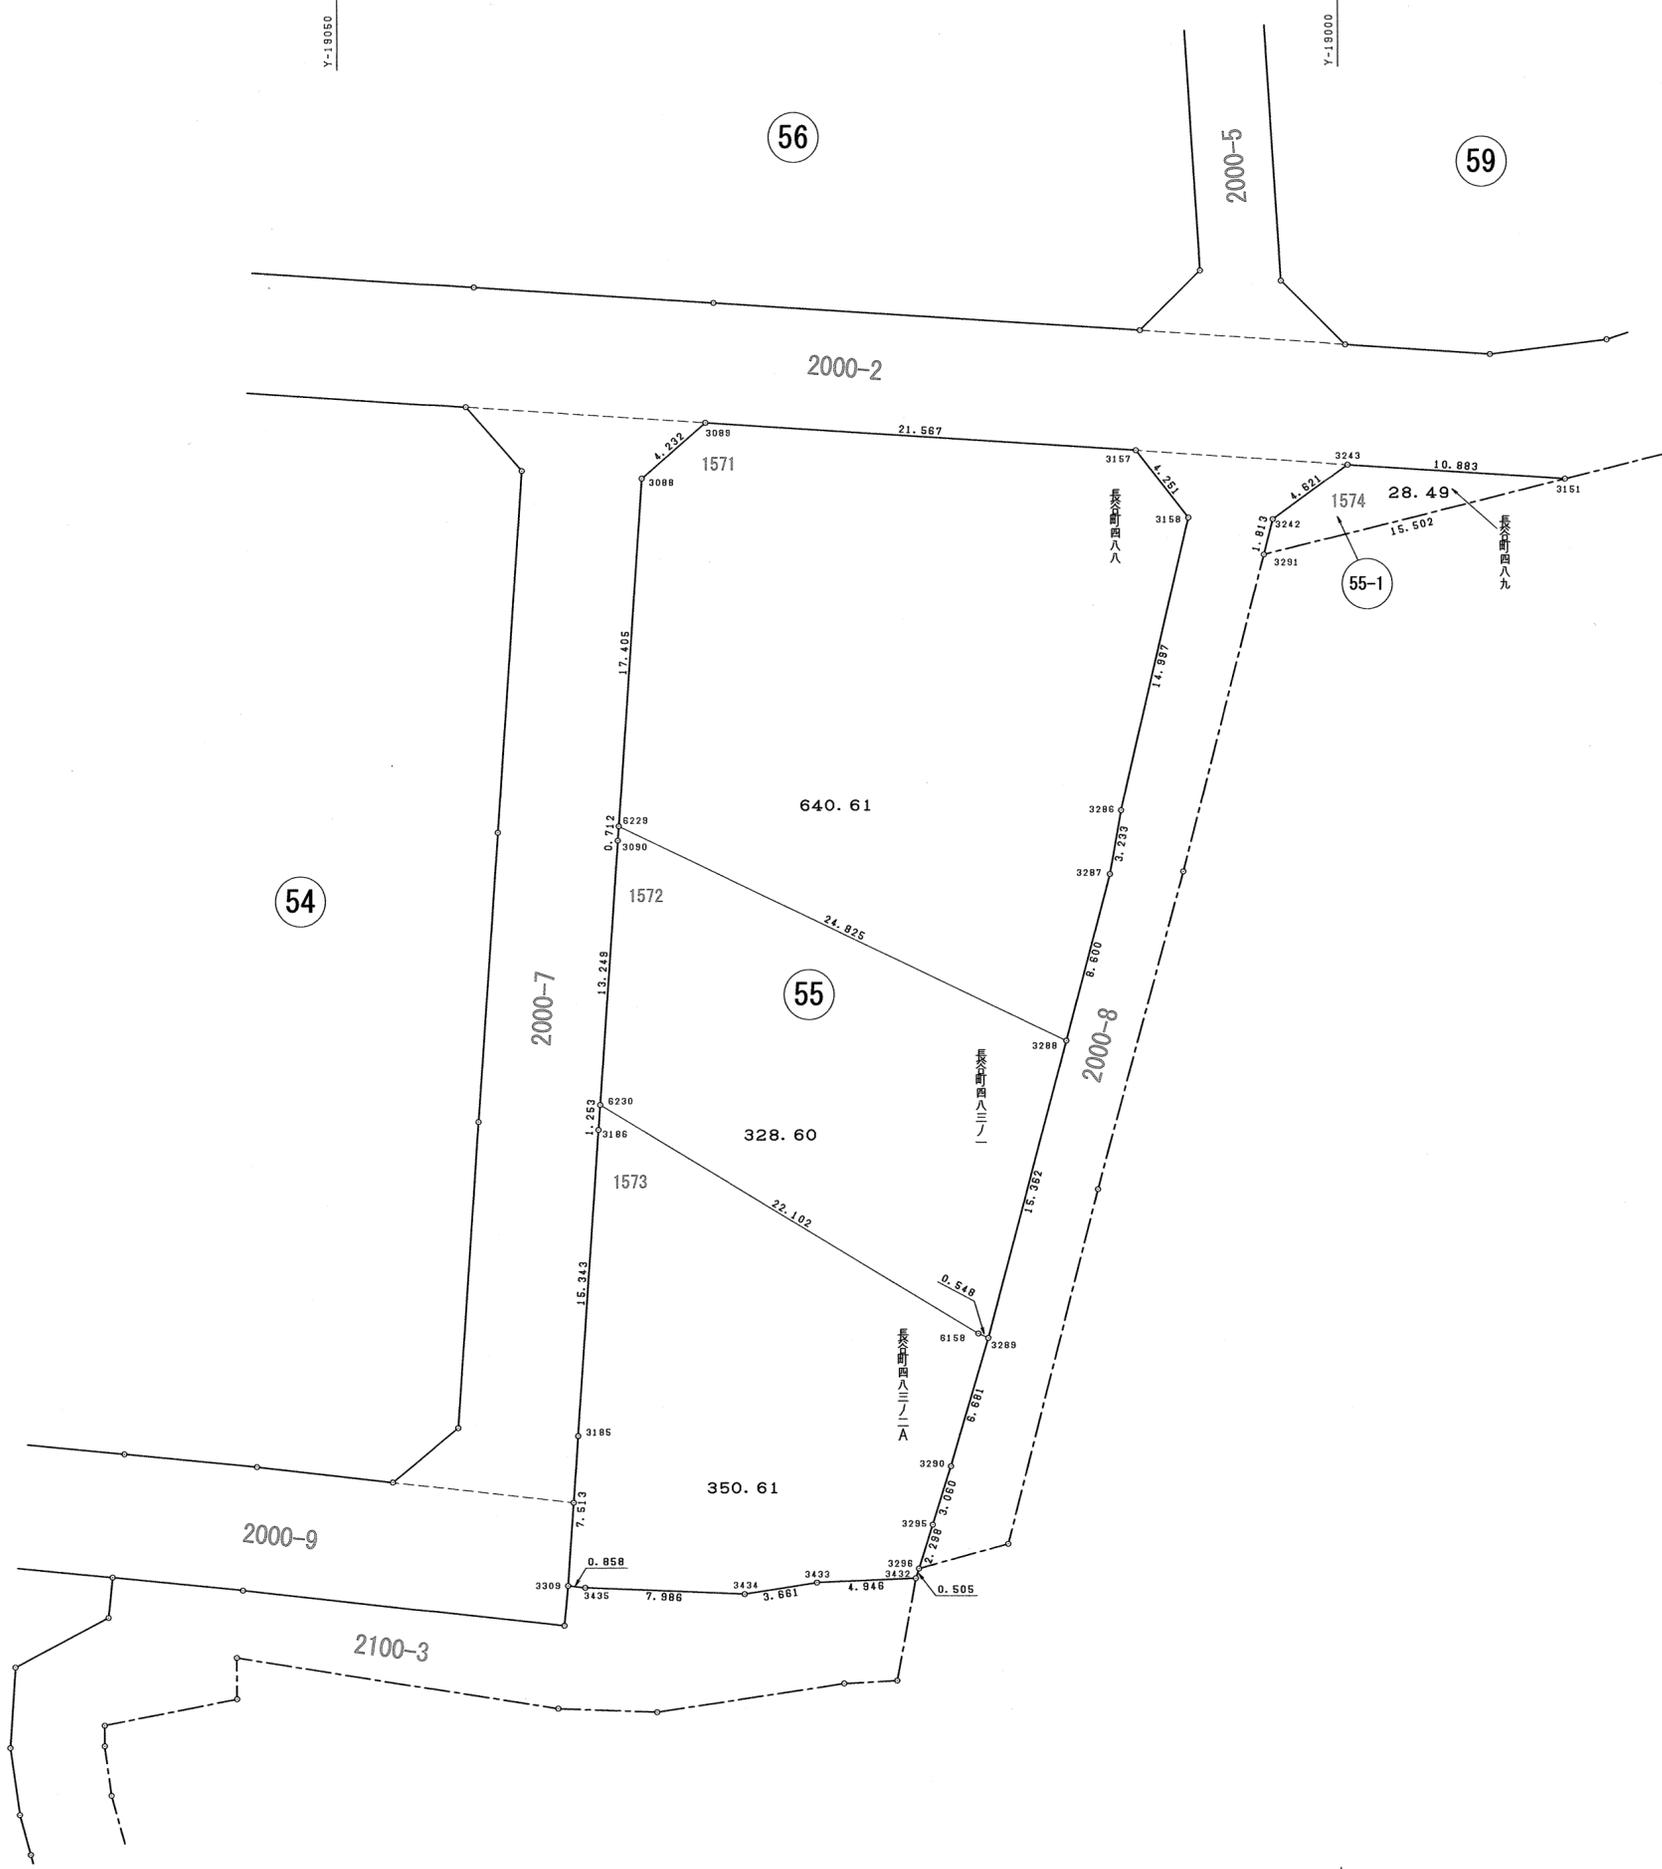

図面の種類	画地出来形確認測量図		
街区名	55 55-1	縮尺	1/250
町名	岩倉長谷町		
京都市岩倉長谷土地区画整理組合			

55街区

1571

地番 長谷町四八八			
NO	X	Y	辺長
3089	-101645.231	-19031.635	
3088	-101648.015	-19034.823	4.232
6229	-101665.380	-19036.006	17.405
3288	-101676.161	-19013.644	24.825
3287	-101667.843	-19011.456	8.600
3286	-101664.658	-19010.897	3.233
3158	-101650.048	-19007.509	14.997
3157	-101646.691	-19010.117	4.251
3089	-101645.231	-19031.635	21.567
面積	640.6125700		
地積	640.61 m ²		

1572

地番 長谷町四八三ノ一			
NO	X	Y	辺長
6229	-101665.380	-19036.006	
3090	-101666.091	-19036.054	0.712
6230	-101679.310	-19036.955	13.249
6158	-101690.794	-19018.070	22.102
3289	-101691.014	-19017.568	0.548
3288	-101676.161	-19013.644	15.362
6229	-101665.380	-19036.006	24.825
面積	328.6098025		
地積	328.60 m ²		

1573


地番 長谷町四八三ノ二A			
NO	X	Y	辺長
6230	-101679.310	-19036.955	
3186	-101680.561	-19037.040	1.253
3185	-101695.869	-19038.085	15.343
3309	-101703.365	-19038.600	7.513
3435	-101703.456	-19037.746	0.858
3434	-101703.795	-19029.767	7.986
3433	-101703.226	-19026.150	3.661
3432	-101703.019	-19021.208	4.946
3296	-101702.539	-19021.051	0.505
3295	-101700.348	-19020.356	2.298
3290	-101697.426	-19019.447	3.060
3289	-101691.014	-19017.568	6.681
6158	-101690.794	-19018.070	0.548
6230	-101679.310	-19036.955	22.102
面積	350.6137280		
地積	350.61 m ²		

55-1街区

1574

地番 長谷町四八九			
NO	X	Y	辺長
3243	-101647.423	-18999.551	
3242	-101650.140	-19003.290	4.621
3291	-101651.899	-19003.731	1.813
3151	-101648.142	-18988.691	15.502
3243	-101647.423	-18999.551	10.883
面積	28.4967420		
地積	28.49 m ²		

図面の種類	画地出来形確認測量図		
街区名	55 55-1	求積表	
町名	岩倉長谷町		
京都市岩倉長谷土地区画整理組合			

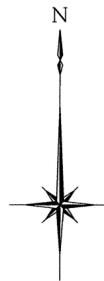

X-101600

X-101600

Y-19050

Y-19000

Y-19050

Y-19000

X-101650

X-101650

57

59

53

54

55

55-1



図面の種類	画地出来形確認測量図		
街区名	56	縮尺	1/250
町名	岩倉長谷町		
京都市岩倉長谷土地区画整理組合			

1546

地番 長谷町五三一			
N O	X	Y	辺長
6153	-101601.749	-19052.014	
3161	-101606.783	-19062.096	11.268
3160	-101611.894	-19072.329	11.438
3159	-101616.235	-19075.219	5.215
6151	-101619.198	-19075.423	2.970
6140	-101620.260	-19059.914	15.545
6141	-101620.699	-19053.306	6.622
6153	-101601.749	-19052.014	18.993
面積	272.9757515		
地積	272.97 m ²		

1547

地番 長谷町五二九			
N O	X	Y	辺長
6153	-101601.749	-19052.014	
6141	-101620.699	-19053.306	18.993
6142	-101620.881	-19050.647	2.665
6143	-101621.813	-19036.873	13.805
6156	-101616.227	-19036.493	5.598
6337	-101616.492	-19032.682	3.820
6155	-101616.528	-19032.162	0.521
6154	-101602.691	-19031.197	13.870
3098	-101601.786	-19035.926	4.814
3097	-101600.656	-19046.190	10.326
3096	-101601.660	-19051.836	5.734
6153	-101601.749	-19052.014	0.199
面積	392.2851225		
地積	392.28 m ²		

1548

地番 長谷町五〇八			
N O	X	Y	辺長
6154	-101602.691	-19031.197	
6155	-101616.528	-19032.162	13.870
6157	-101618.062	-19009.636	22.578
3268	-101613.507	-19010.928	4.734
3271	-101609.845	-19011.447	3.698
3101	-101606.165	-19014.880	5.032
3100	-101604.409	-19022.222	7.549
6154	-101602.691	-19031.197	9.137
面積	255.7010155		
地積	255.70 m ²		

1549

地番 長谷町五〇六			
N O	X	Y	辺長
6335	-101639.037	-19034.221	
3087	-101639.243	-19031.219	3.009
3156	-101640.690	-19009.904	21.364
3155	-101637.703	-19006.895	4.239
3176	-101624.889	-19007.701	12.839
6157	-101618.062	-19009.636	7.095
6155	-101616.528	-19032.162	22.578
6337	-101616.492	-19032.682	0.521
6335	-101639.037	-19034.221	22.597
面積	579.6448920		
地積	579.64 m ²		

1550

地番 長谷町五二八ノ一			
N O	X	Y	辺長
6156	-101616.227	-19036.493	
6143	-101621.813	-19036.873	5.598
6144	-101638.775	-19038.033	17.001
6335	-101639.037	-19034.221	3.820
6337	-101616.492	-19032.682	22.597
6156	-101616.227	-19036.493	3.820
面積	86.3245430		
地積	86.32 m ²		

1551

地番 長谷町五二八ノ二			
N O	X	Y	辺長
6142	-101620.881	-19050.647	
6150	-101637.831	-19051.807	16.989
3086	-101638.421	-19043.186	8.641
6144	-101638.775	-19038.033	5.165
6143	-101621.813	-19036.873	17.001
6142	-101620.881	-19050.647	13.805
面積	234.6342420		
地積	234.63 m ²		

1552

地番 長谷町五三〇B			
N O	X	Y	辺長
6140	-101620.260	-19059.914	
6139	-101628.102	-19060.441	7.859
6138	-101637.197	-19061.069	9.116
3082	-101637.417	-19057.859	3.217
6150	-101637.831	-19051.807	6.066
6142	-101620.881	-19050.647	16.989
6141	-101620.699	-19053.306	2.665
6140	-101620.260	-19059.914	6.622
面積	157.6524590		
地積	157.65 m ²		

1553

地番 保五六ノ二			
N O	X	Y	辺長
6152	-101627.032	-19075.962	
3184	-101629.927	-19076.161	2.901
3183	-101633.082	-19075.905	3.165
3081	-101636.411	-19072.525	4.744
6138	-101637.197	-19061.069	11.482
6139	-101628.102	-19060.441	9.116
6152	-101627.032	-19075.962	15.557
面積	134.1040045		
地積	134.10 m ²		

1554

地番 保五六ノ一			
N O	X	Y	辺長
6151	-101619.198	-19075.423	
6152	-101627.032	-19075.962	7.852
6139	-101628.102	-19060.441	15.557
6140	-101620.260	-19059.914	7.859
6151	-101619.198	-19075.423	15.545
面積	122.1747480		
地積	122.17 m ²		

図面の種類	画地出来形確認測量図	
街区名	56	求積表
町名	岩倉長谷町	
京都市岩倉長谷土地区画整理組合		


1544

地番	長谷町五二六		
NO	X	Y	辺長
6284	-101594.783	-19096.653	
6285	-101633.108	-19098.657	38.377
6286	-101633.107	-19093.280	5.377
6287	-101632.891	-19091.334	1.957
6288	-101632.568	-19089.770	1.597
3079	-101629.956	-19082.179	8.027
3080	-101609.398	-19080.772	20.606
6277	-101605.232	-19072.429	9.325
6278	-101592.671	-19071.560	12.591
6279	-101592.810	-19072.033	0.493
6280	-101592.834	-19072.641	0.608
6281	-101593.750	-19076.065	3.544
6282	-101594.080	-19077.854	1.819
6283	-101595.371	-19094.339	16.535
6284	-101594.783	-19096.653	2.387
面積	730.5846960		
地積	730.58 m ²		

1545

地番	長谷町五二七		
NO	X	Y	辺長
3278	-101584.829	-19050.821	
6275	-101586.711	-19055.631	5.165
6276	-101590.719	-19064.936	10.131
6278	-101592.671	-19071.560	6.905
6277	-101605.232	-19072.429	12.591
3095	-101601.412	-19064.780	8.549
3094	-101595.246	-19052.422	13.810
3277	-101593.845	-19052.184	1.421
3276	-101591.820	-19052.146	2.025
3275	-101587.434	-19051.540	4.427
3274	-101585.411	-19051.059	2.079
3278	-101584.829	-19050.821	0.628
面積	216.2076600		
地積	216.20 m ²		

図面の種類	画地出来形確認測量図		
街区名	57	求積表	
町名	岩倉長谷町		
京都市岩倉長谷土地区画整理組合			

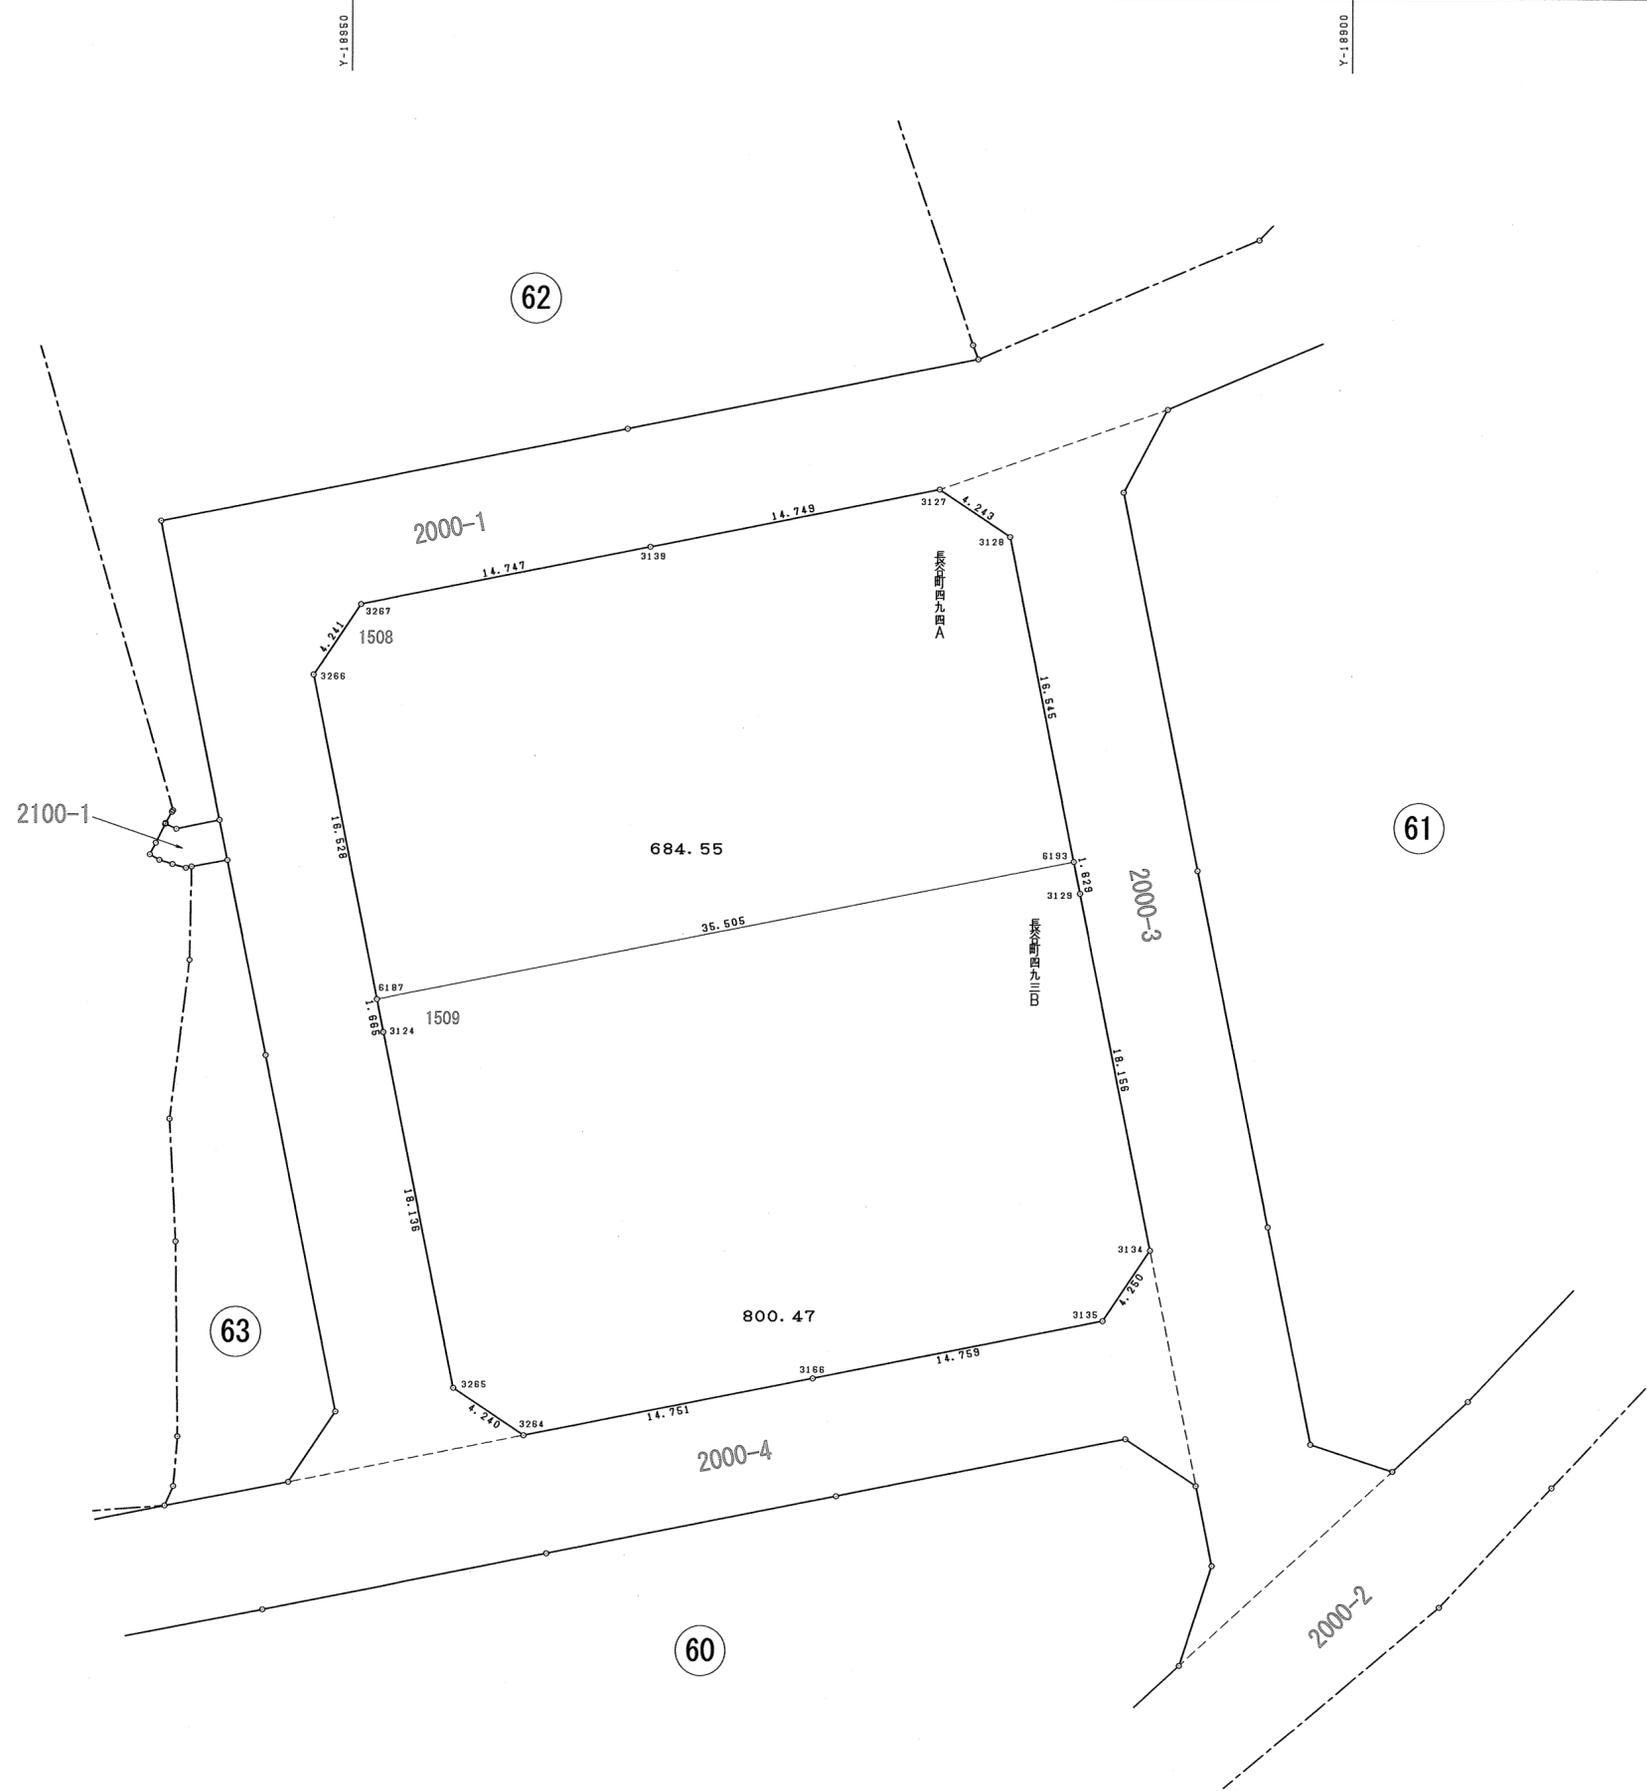

図面の種類	画地出来形確認測量図		
街区名	58	縮尺	1/250
町名	岩倉長谷町		
京都市岩倉長谷土地区画整理組合			

1508

地番	長谷町四九四A		
NO	X	Y	辺長
3267	-101532.951	-18949.470	
3266	-101536.481	-18951.821	4.241
6187	-101552.691	-18948.592	16.528
6193	-101545.748	-18913.772	35.505
3128	-101529.524	-18917.016	16.545
3127	-101527.167	-18920.545	4.243
3139	-101530.062	-18935.008	14.749
3267	-101532.951	-18949.470	14.747
面積	684.5528980		
地積	684.55 m ²		

1509

地番	長谷町四九三B		
NO	X	Y	辺長
6187	-101552.691	-18948.592	
3124	-101554.324	-18948.267	1.665
3265	-101572.107	-18944.706	18.136
3264	-101574.460	-18941.178	4.240
3166	-101571.571	-18926.712	14.751
3135	-101568.685	-18912.237	14.759
3134	-101565.148	-18909.880	4.250
3129	-101547.346	-18913.452	18.156
6193	-101545.748	-18913.772	1.629
6187	-101552.691	-18948.592	35.505
面積	800.4794205		
地積	800.47 m ²		

図面の種類	画地出来形確認測量図	
街区名	58	求積表
町名	岩倉長谷町	
京都市岩倉長谷土地区画整理組合		




X-101600

X-101600

X-101650

X-101650

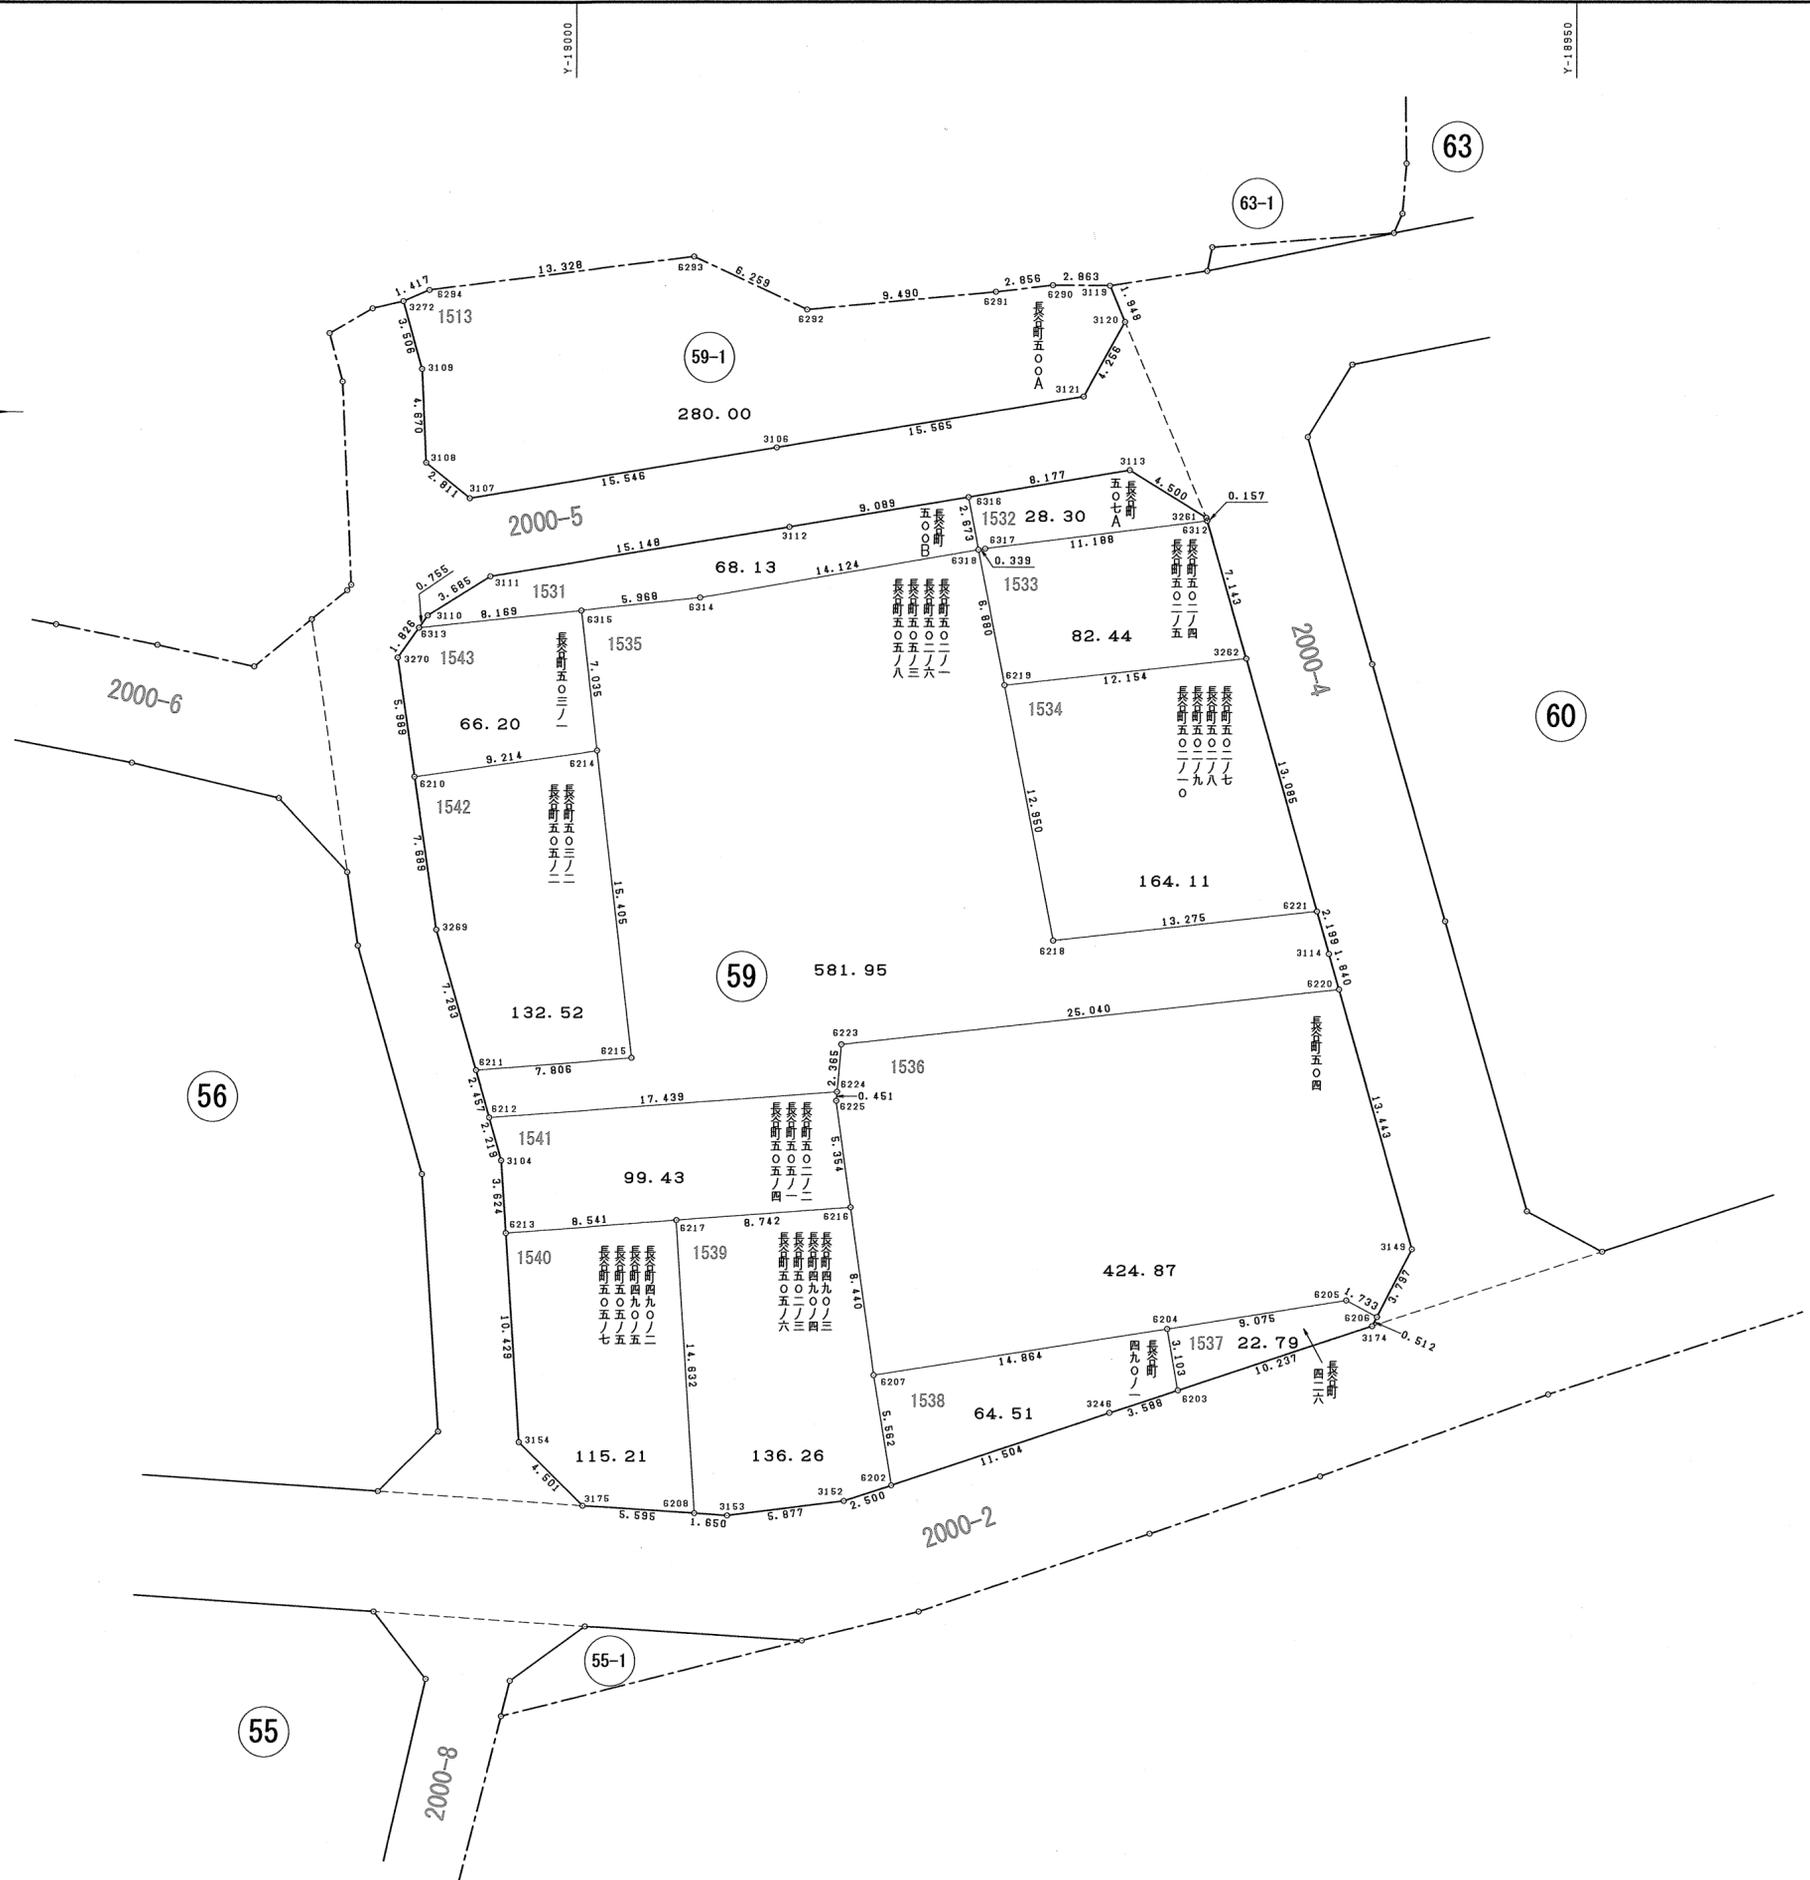

図面の種類	画地出来形確認測量図		
街区名	59 59-1	縮尺	1/250
町名	岩倉長谷町		
京都市岩倉長谷土地区画整理組合			

59街区

1531

地番 長谷町五〇〇B			
NO	X	Y	辺長
6316	-101591.170	-18980.383	
3112	-101592.651	-18989.351	9.089
3111	-101595.108	-19004.299	15.148
3110	-101597.053	-19007.430	3.685
6313	-101597.669	-19007.868	0.755
6315	-101596.805	-18999.744	8.169
6314	-101596.177	-18993.809	5.968
6318	-101593.797	-18979.886	14.124
6316	-101591.170	-18980.383	2.673
面積	68.1308810		
地積	68.13 m ²		

1532

地番 長谷町五〇七A			
NO	X	Y	辺長
3113	-101589.837	-18972.315	
6316	-101591.170	-18980.383	8.177
6318	-101593.797	-18979.886	2.673
6317	-101593.740	-18979.551	0.339
6312	-101592.363	-18968.448	11.188
3261	-101592.211	-18968.491	0.157
3113	-101589.837	-18972.315	4.500
面積	28.3011965		
地積	28.30 m ²		

1533

地番 長谷町五〇二ノ四, 長谷町五〇二ノ五			
NO	X	Y	辺長
6318	-101593.797	-18979.886	
6219	-101600.551	-18978.574	6.880
3262	-101599.233	-18966.491	12.154
6312	-101592.363	-18968.448	7.143
6317	-101593.740	-18979.551	11.188
6318	-101593.797	-18979.886	0.339
面積	82.4473860		
地積	82.44 m ²		

1534

地番 長谷町五〇二ノ七, 長谷町五〇二ノ八 長谷町五〇二ノ九, 長谷町五〇二ノ一〇			
NO	X	Y	辺長
6219	-101600.551	-18978.574	
6218	-101613.270	-18976.135	12.950
6221	-101611.827	-18962.938	13.275
3262	-101599.233	-18966.491	13.085
6219	-101600.551	-18978.574	12.154
面積	164.1141380		
地積	164.11 m ²		

1535

地番 長谷町五〇二ノ一, 長谷町五〇二ノ六 長谷町五〇五ノ三, 長谷町五〇五ノ八			
NO	X	Y	辺長
6315	-101596.805	-18999.744	
6214	-101603.796	-18998.958	7.035
6215	-101619.104	-18997.228	15.405
6211	-101619.707	-19005.011	7.806
6212	-101622.071	-19004.341	2.457
6224	-101620.798	-18986.948	17.439
6223	-101618.443	-18986.727	2.365
6220	-101615.714	-18961.836	25.040
3114	-101613.943	-18962.337	1.840
6221	-101611.827	-18962.938	2.199
6218	-101613.270	-18976.135	13.275
6219	-101600.551	-18978.574	12.950
6318	-101593.797	-18979.886	6.880
6314	-101596.177	-18993.809	14.124
6315	-101596.805	-18999.744	5.968
面積	581.9540475		
地積	581.95 m ²		

1536

地番 長谷町五〇四			
NO	X	Y	辺長
6223	-101618.443	-18986.727	
6224	-101620.798	-18986.948	2.365
6225	-101621.248	-18986.987	0.451
6216	-101626.554	-18986.270	5.354
6207	-101634.914	-18985.107	8.440
6204	-101632.623	-18970.420	14.864
6205	-101631.201	-18961.457	9.075
6206	-101632.021	-18959.930	1.733
3149	-101628.651	-18958.179	3.797
6220	-101615.714	-18961.836	13.443
6223	-101618.443	-18986.727	25.040
面積	424.8758340		
地積	424.87 m ²		

1537

地番 長谷町四二六			
NO	X	Y	辺長
6205	-101631.201	-18961.457	
6204	-101632.623	-18970.420	9.075
6203	-101635.681	-18969.889	3.103
3174	-101632.476	-18960.166	10.237
6206	-101632.021	-18959.930	0.512
6205	-101631.201	-18961.457	1.733
面積	22.7933605		
地積	22.79 m ²		

1538

地番 長谷町四九〇ノ一			
NO	X	Y	辺長
6204	-101632.623	-18970.420	
6207	-101634.914	-18985.107	14.864
6202	-101640.406	-18984.223	5.562
3246	-101636.804	-18973.297	11.504
6203	-101635.681	-18969.889	3.588
6204	-101632.623	-18970.420	3.103
面積	64.5114385		
地積	64.51 m ²		

1539

地番 長谷町四九〇ノ三, 長谷町四九〇ノ四 長谷町五〇二ノ三, 長谷町五〇五ノ六			
NO	X	Y	辺長
6216	-101626.554	-18986.270	
6217	-101627.191	-18994.989	8.742
6208	-101641.795	-18994.078	14.632
3153	-101641.908	-18992.431	1.650
3152	-101641.189	-18986.598	5.877
6202	-101640.406	-18984.223	2.500
6207	-101634.914	-18985.107	5.562
6216	-101626.554	-18986.270	8.440
面積	136.2625970		
地積	136.26 m ²		

1540

地番 長谷町四九〇ノ二, 長谷町四九〇ノ五 長谷町五〇五ノ五, 長谷町五〇五ノ七			
NO	X	Y	辺長
6213	-101627.823	-19003.507	
3154	-101638.232	-19002.848	10.429
3175	-101641.410	-18999.660	4.501
6208	-101641.795	-18994.078	5.595
6217	-101627.191	-18994.989	14.632
6213	-101627.823	-19003.507	8.541
面積	115.2118765		
地積	115.21 m ²		

1541

地番 長谷町五〇二ノ二, 長谷町五〇五ノ一 長谷町五〇五ノ四			
NO	X	Y	辺長
6224	-101620.798	-18986.948	
6212	-101622.071	-19004.341	17.439
3104	-101624.206	-19003.736	2.219
6213	-101627.823	-19003.507	3.624
6217	-101627.191	-18994.989	8.541
6216	-101626.554	-18986.270	8.742
6225	-101621.248	-18986.987	5.354
6224	-101620.798	-18986.948	0.451
面積	99.4346880		
地積	99.43 m ²		

1542

地番 長谷町五〇三ノ二, 長谷町五〇五ノ二			
NO	X	Y	辺長
6210	-101605.087	-19008.082	
3269	-101612.700	-19006.997	7.689
6211	-101619.707	-19005.011	7.283
6215	-101619.104	-18997.228	7.806
6214	-101603.796	-18998.958	15.405
6210	-101605.087	-19008.082	9.214
面積	132.5298590		
地積	132.52 m ²		

1543


地番 長谷町五〇三ノ一			
NO	X	Y	辺長
6315	-101596.805	-18999.744	
6313	-101597.669	-19007.868	8.169
3270	-101599.157	-19008.927	1.826
6210	-101605.087	-19008.082	5.989
6214	-101603.796	-18998.958	9.214
6315	-101596.805	-18999.744	7.035
面積	66.2083880		
地積	66.20 m ²		

59-1街区

1513

地番 長谷町五〇〇A			
NO	X	Y	辺長
3272	-101581.393	-19008.658	
3109	-101584.773	-19007.726	3.506
3108	-101589.439	-19007.518	4.670
3107	-101591.211	-19005.335	2.811
3106	-101588.697	-18989.993	15.546
3121	-101586.165	-18974.635	15.565
3120	-101582.447	-18972.562	4.256
3119	-101580.648	-18973.311	1.948
6290	-101580.621	-18976.174	2.863
6291	-101580.948	-18979.012	2.858
6292	-101581.828	-18988.462	9.490
6293	-101579.177	-18994.132	6.259
6294	-101580.829	-19007.358	13.328
3272	-101581.393	-19008.658	1.417
面積	280.0049680		
地積	280.00 m ²		

図面の種類	画地出来形確認測量図		
街区名	5959-1	求積表	
町名	岩倉長谷町		
京都市岩倉長谷土地区画整理組合			

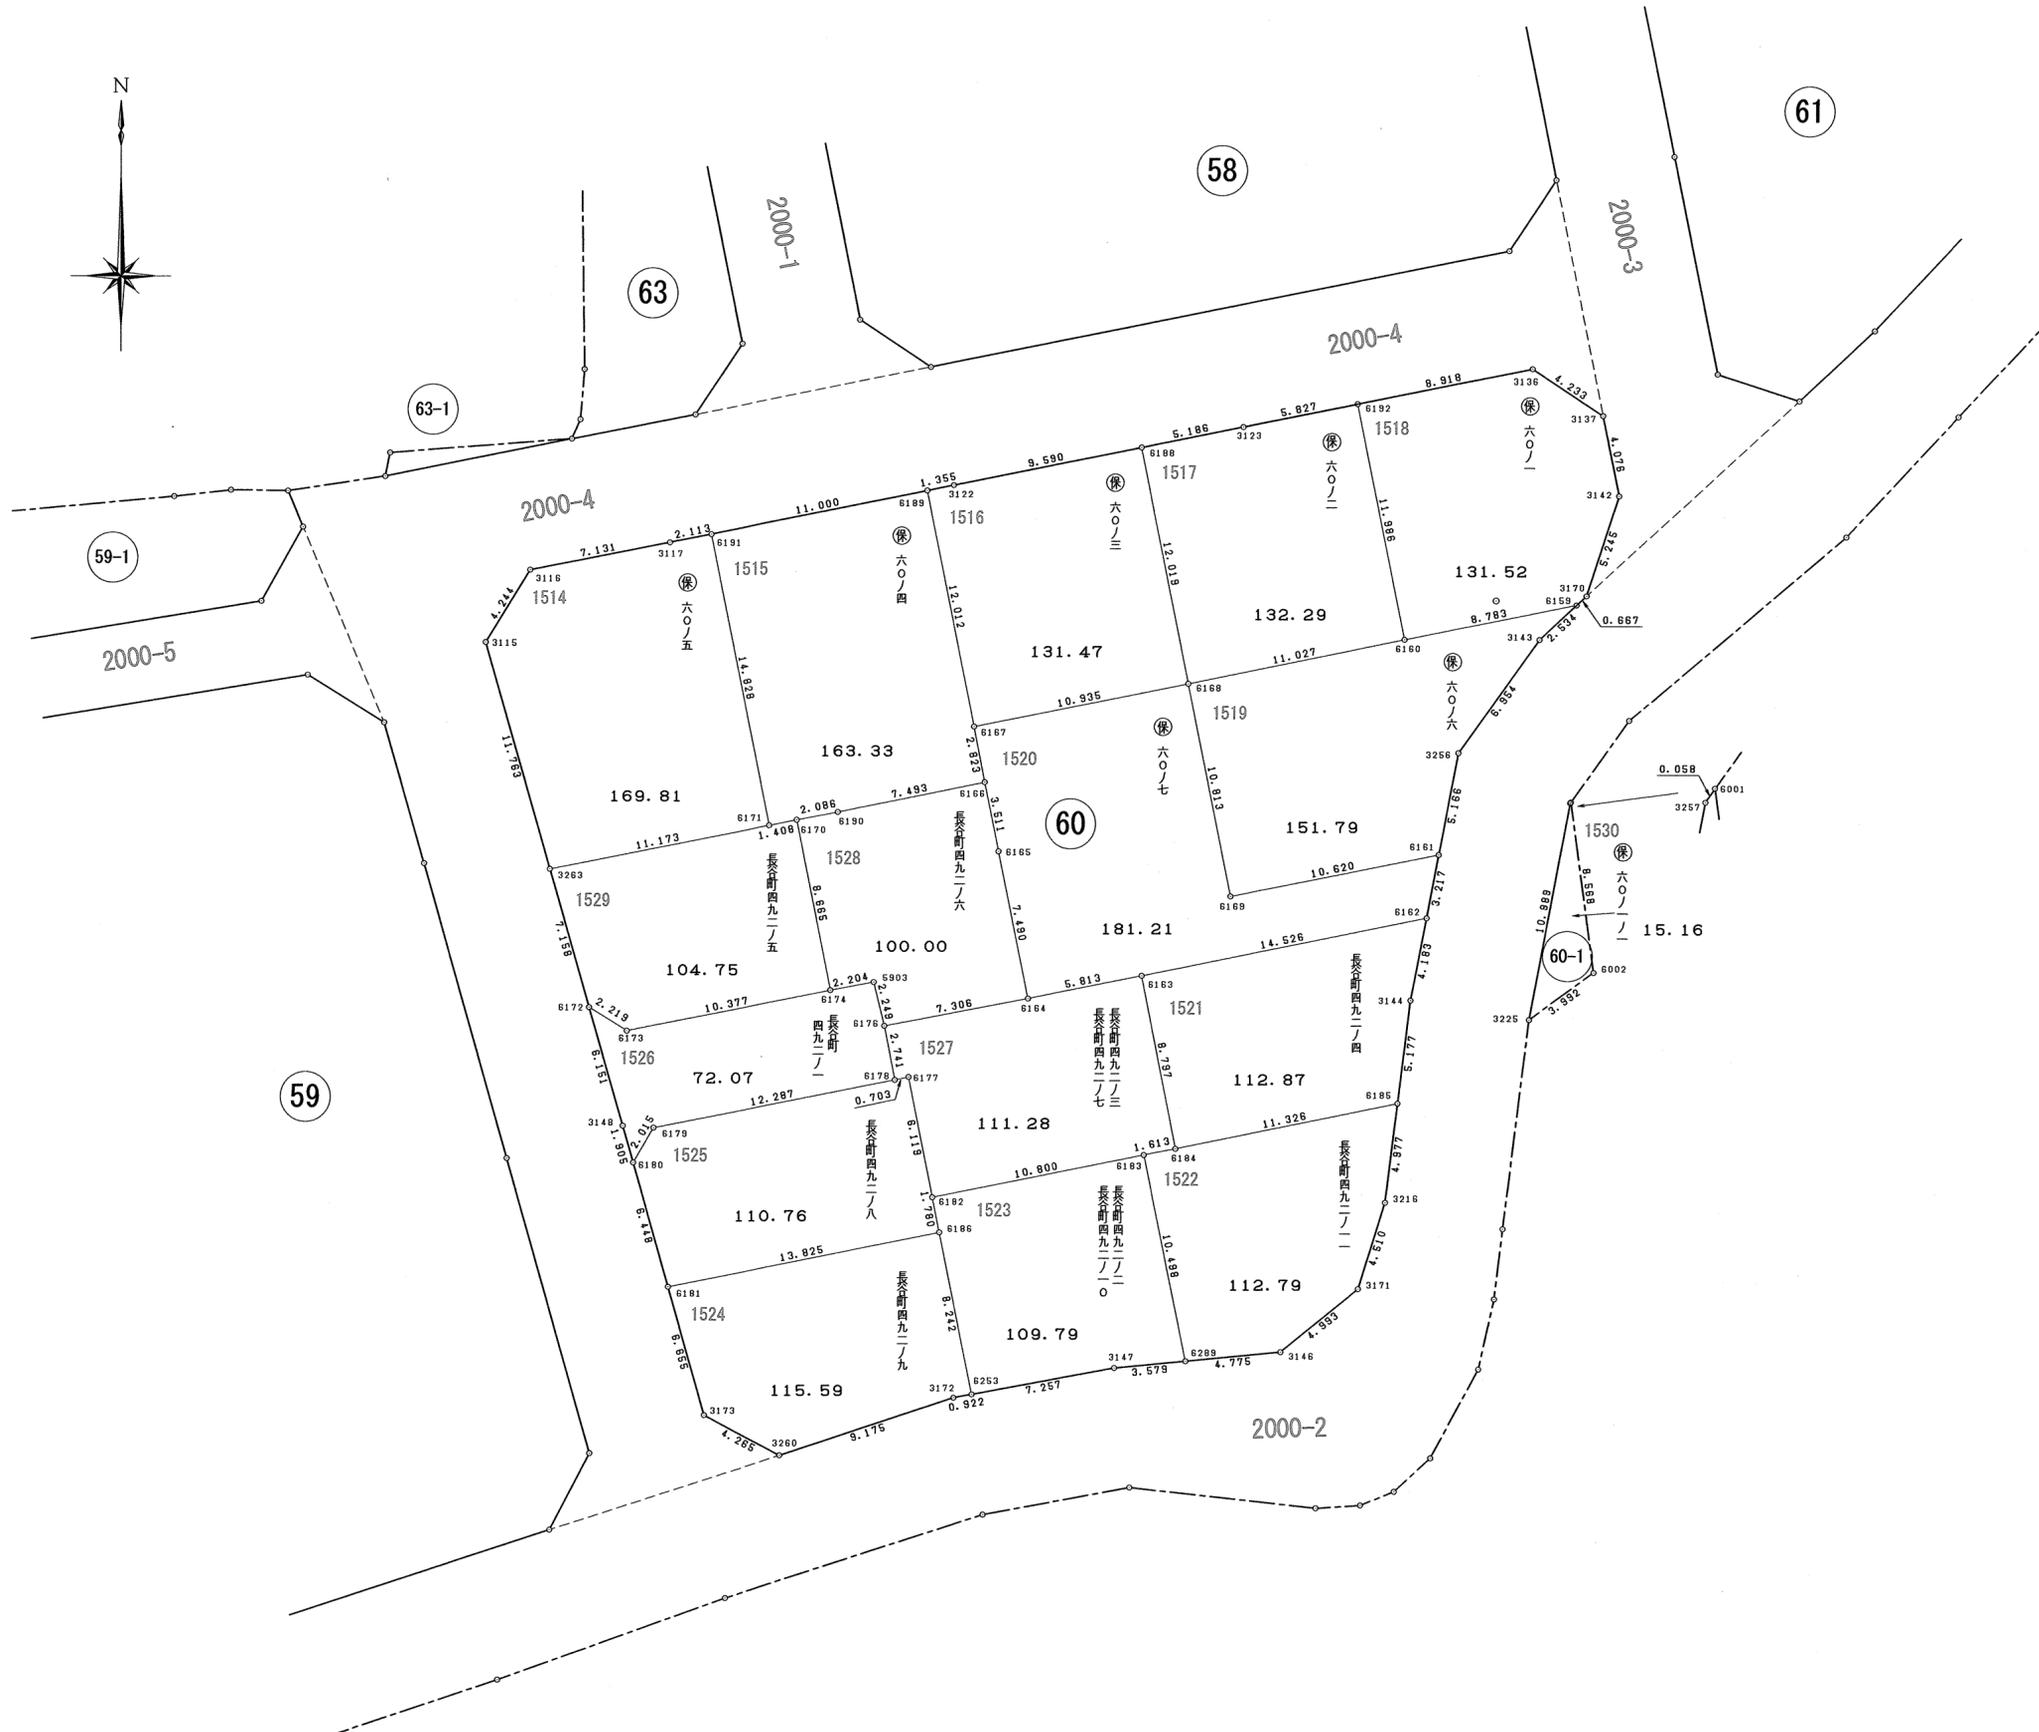

図面の種類	画地出来形確認測量図		
街区名	60 60-1	縮尺	1/250
町名	岩倉長谷町		
京都市岩倉長谷土地区画整理組合			

60街区

1514

地番	保六〇ノ五		
N O	X	Y	辺長
6191	-101582.782	-18952.132	
3117	-101583.198	-18954.204	2.113
3116	-101584.578	-18961.201	7.131
3115	-101588.197	-18963.418	4.244
3263	-101599.508	-18960.188	11.763
6171	-101597.324	-18949.230	11.173
6191	-101582.782	-18952.132	14.828
面積	169.8115935		
地積	169.81 m ²		

1515

地番	保六〇ノ四		
N O	X	Y	辺長
6189	-101580.620	-18941.346	
6191	-101582.782	-18952.132	11.000
6171	-101597.324	-18949.230	14.828
6170	-101597.053	-18947.848	1.408
6190	-101596.663	-18945.798	2.086
6166	-101595.172	-18938.454	7.493
6167	-101592.399	-18938.987	2.823
6189	-101580.620	-18941.346	12.012
面積	163.3347650		
地積	163.33 m ²		

1516

地番	保六〇ノ三		
N O	X	Y	辺長
6188	-101578.472	-18930.613	
3122	-101580.353	-18940.017	9.590
6189	-101580.620	-18941.346	1.355
6167	-101592.399	-18938.987	12.012
6168	-101590.260	-18928.263	10.935
6188	-101578.472	-18930.613	12.019
面積	131.4716600		
地積	131.47 m ²		

1517

地番	保六〇ノ二		
N O	X	Y	辺長
6192	-101576.315	-18919.812	
3123	-101577.455	-18925.527	5.827
6188	-101578.472	-18930.613	5.186
6168	-101590.260	-18928.263	12.019
6160	-101588.068	-18917.456	11.027
6192	-101576.315	-18919.812	11.986
面積	132.2921380		
地積	132.29 m ²		

1518

地番	保六〇ノ一		
N O	X	Y	辺長
3136	-101574.571	-18911.066	
6192	-101576.315	-18919.812	8.918
6160	-101588.068	-18917.456	11.986
6159	-101586.340	-18908.844	8.783
3170	-101585.886	-18908.354	0.667
3142	-101580.900	-18906.725	5.245
3137	-101576.904	-18907.533	4.076
3136	-101574.571	-18911.066	4.233
面積	131.5287075		
地積	131.52 m ²		

1519

地番	保六〇ノ六		
N O	X	Y	辺長
6159	-101586.340	-18908.844	
6160	-101588.068	-18917.456	8.783
6168	-101590.260	-18928.263	11.027
6169	-101600.864	-18926.146	10.813
6161	-101598.792	-18915.730	10.620
3256	-101593.719	-18914.750	5.166
3143	-101588.063	-18910.703	6.954
6159	-101586.340	-18908.844	2.534
面積	151.7908615		
地積	151.79 m ²		

1520

地番	保六〇ノ七		
N O	X	Y	辺長
6168	-101590.260	-18928.263	
6167	-101592.399	-18938.987	10.935
6166	-101595.172	-18938.454	2.823
6165	-101598.614	-18937.759	3.511
6164	-101605.957	-18936.282	7.490
6163	-101604.818	-18930.581	5.813
6162	-101601.951	-18916.340	14.526
6161	-101598.792	-18915.730	3.217
6169	-101600.864	-18926.146	10.620
6168	-101590.260	-18928.263	10.813
面積	181.2126470		
地積	181.21 m ²		

1521

地番	長谷町四九二ノ四		
N O	X	Y	辺長
6162	-101601.951	-18916.340	
6163	-101604.818	-18930.581	14.526
6184	-101613.449	-18928.876	8.797
6185	-101611.196	-18917.776	11.326
3144	-101606.058	-18917.134	5.177
6162	-101601.951	-18916.340	4.183
面積	112.8718100		
地積	112.87 m ²		

1522

地番	長谷町四九二ノ一		
N O	X	Y	辺長
6183	-101613.756	-18930.460	
6289	-101624.043	-18928.364	10.498
3146	-101623.586	-18923.610	4.775
3171	-101620.443	-18919.730	4.993
3216	-101616.135	-18918.394	4.510
6185	-101611.196	-18917.776	4.977
6184	-101613.449	-18928.876	11.326
6183	-101613.756	-18930.460	1.613
面積	112.7970180		
地積	112.79 m ²		

1523

地番	長谷町四九二ノ二, 長谷町四九二ノ一〇		
N O	X	Y	辺長
6182	-101615.879	-18941.050	
6186	-101617.625	-18940.701	1.780
6253	-101625.703	-18939.064	8.242
3147	-101624.385	-18931.927	7.257
6289	-101624.043	-18928.364	3.579
6183	-101613.756	-18930.460	10.498
6182	-101615.879	-18941.050	10.800
面積	109.7932490		
地積	109.79 m ²		

1524

地番	長谷町四九二ノ九		
N O	X	Y	辺長
6181	-101620.344	-18954.257	
3173	-101626.747	-18952.442	6.655
3260	-101628.758	-18948.680	4.265
3172	-101625.871	-18939.971	9.175
6253	-101625.703	-18939.064	0.922
6186	-101617.625	-18940.701	8.242
6181	-101620.344	-18954.257	13.825
面積	115.5929270		
地積	115.59 m ²		

1525

地番	長谷町四九二ノ八		
N O	X	Y	辺長
6180	-101614.140	-18956.015	
6181	-101620.344	-18954.257	6.448
6186	-101617.625	-18940.701	13.825
6182	-101615.879	-18941.050	1.780
6177	-101609.877	-18942.243	6.119
6178	-101610.021	-18942.932	0.703
6179	-101612.407	-18954.986	12.287
6180	-101614.140	-18956.015	2.015
面積	110.7685675		
地積	110.76 m ²		

1526

地番	長谷町四九二ノ一		
N O	X	Y	辺長
3148	-101612.307	-18956.534	
6180	-101614.140	-18956.015	1.905
6179	-101612.407	-18954.986	2.015
6178	-101610.021	-18942.932	12.287
6176	-101607.330	-18943.458	2.741
5903	-101605.145	-18943.994	2.249
6174	-101605.553	-18946.160	2.204
6173	-101607.566	-18956.340	10.377
6172	-101606.392	-18958.223	2.219
3148	-101612.307	-18956.534	6.151
面積	72.0765755		
地積	72.07 m ²		

1527

地番	長谷町四九二ノ三, 長谷町四九二ノ七		
N O	X	Y	辺長
6176	-101607.330	-18943.458	
6178	-101610.021	-18942.932	2.741
6177	-101609.877	-18942.243	0.703
6182	-101615.879	-18941.050	6.119
6183	-101613.756	-18930.460	10.800
6184	-101613.449	-18928.876	1.613
6163	-101604.818	-18930.581	8.797
6164	-101605.957	-18936.282	5.813
6176	-101607.330	-18943.458	7.306
面積	111.2848020		
地積	111.28 m ²		

1528

地番	長谷町四九二ノ六		
N O	X	Y	辺長
6166	-101595.172	-18938.454	
6190	-101596.663	-18945.798	7.493
6170	-101597.053	-18947.848	2.086
6174	-101605.553	-18946.160	8.665
5903	-101605.145	-18943.994	2.204
6176	-101607.330	-18943.458	2.249
6164	-101605.957	-18936.282	7.306
6165	-101598.614	-18937.759	7.490
6166	-101595.172	-18938.454	3.511
面積	100.0091155		
地積	100.00 m ²		

1529

地番	長谷町四九二ノ五		
N O	X	Y	辺長
3263	-101599.508	-18960.188	
6172	-101606.392	-18958.223	7.158
6173	-101607.566	-18956.340	2.219
6174	-101605.553	-18946.160	10.377
6170	-101597.053	-18947.848	8.665
6171	-101597.324	-18949.230	1.408
3263	-101599.508	-18960.188	11.173
面積	104.7574180		
地積	104.75 m ²		

60-1街区

1530

地番	保六〇ノ一		
N O	X	Y	辺長
6001	-101596.172	-18909.118	
3257	-101596.221	-18909.150	0.058
3225	-101607.016	-18911.209	10.989
6002	-101604.665	-18907.982	3.992
6001	-101596.172	-18909.118	8.568
面積	15.1610980		
地積	15.16 m ²		

図面の種類	画地出来形確認測量図	
街区名	6060-1	求積表
町名	岩倉長谷町	
京都市岩倉長谷土地画整理組合		

X-101500

Y-18850

Y-18850

Y-18850

X-101500


X-101550

Y-18850

Y-18850

Y-18850

X-101550

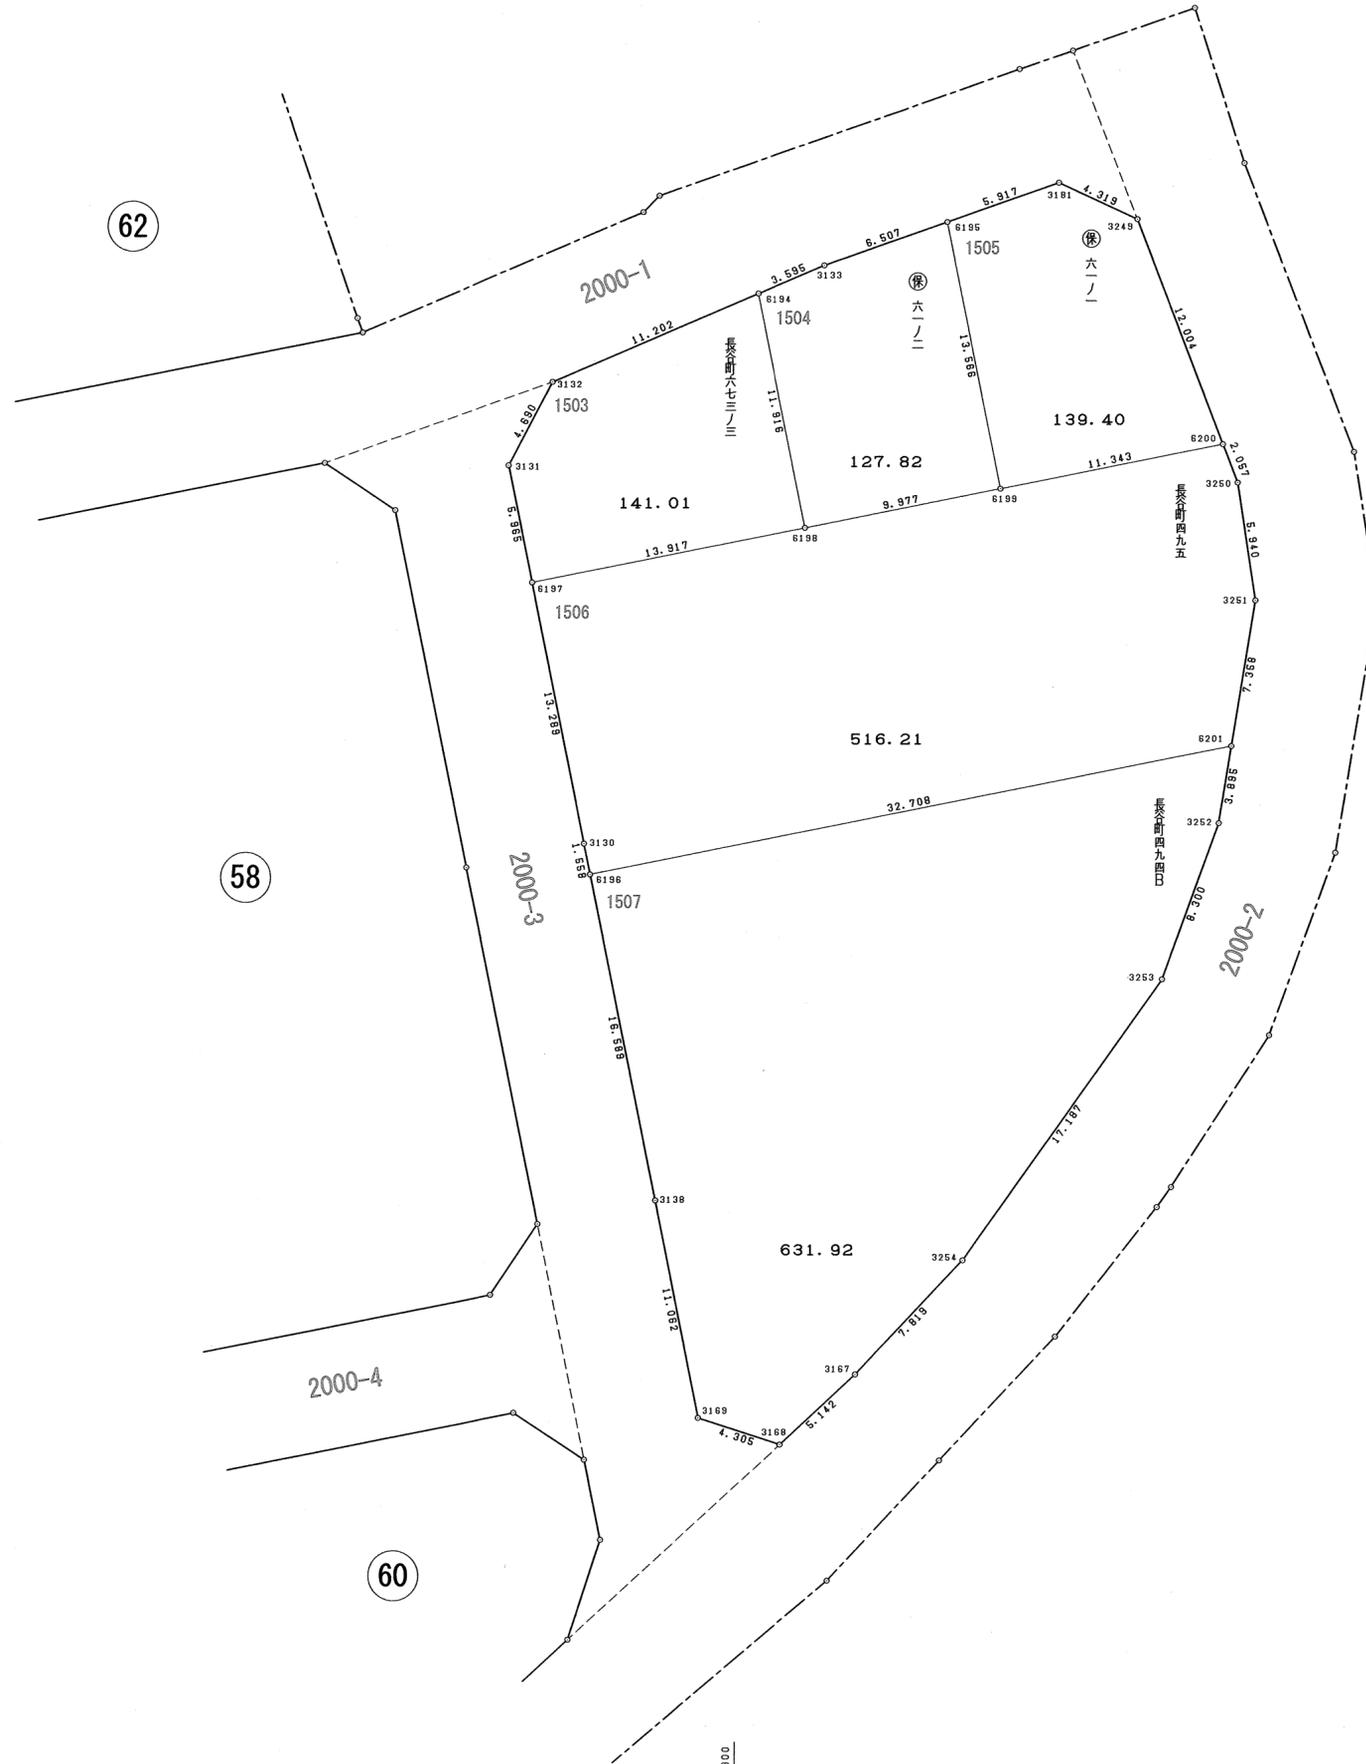

図面の種類	画地出来形確認測量図		
街区名	61	縮尺	1/250
町名	岩倉長谷町		
京都市岩倉長谷土地区画整理組合			

1503

地番	長谷町六七三ノ三		
N O	X	Y	辺長
3132	-101523.144	-18909.158	
3131	-101527.296	-18911.341	4.690
6197	-101533.146	-18910.171	5.965
6198	-101530.424	-18896.522	13.917
6194	-101518.739	-18898.858	11.916
3132	-101523.144	-18909.158	11.202
面積	141.0169410		
地積	141.01 m ²		

1504

地番	保六一ノ二		
N O	X	Y	辺長
6194	-101518.739	-18898.858	
6198	-101530.424	-18896.522	11.916
6199	-101528.473	-18886.737	9.977
6195	-101515.173	-18889.411	13.566
3133	-101517.325	-18895.552	6.507
6194	-101518.739	-18898.858	3.595
面積	127.8223535		
地積	127.82 m ²		

1505

地番	保六一ノ一		
N O	X	Y	辺長
6195	-101515.173	-18889.411	
6199	-101528.473	-18886.737	13.566
6200	-101526.246	-18875.614	11.343
3249	-101515.036	-18879.910	12.004
3181	-101513.216	-18883.827	4.319
6195	-101515.173	-18889.411	5.917
面積	139.4070545		
地積	139.40 m ²		

1506

地番	長谷町四九五		
N O	X	Y	辺長
6197	-101533.146	-18910.171	
3130	-101546.178	-18907.566	13.289
6196	-101547.706	-18907.259	1.558
6201	-101541.302	-18875.184	32.708
3251	-101534.041	-18873.992	7.358
3250	-101528.167	-18874.878	5.940
6200	-101526.246	-18875.614	2.057
6199	-101528.473	-18886.737	11.343
6198	-101530.424	-18896.522	9.977
6197	-101533.146	-18910.171	13.917
面積	516.2120480		
地積	516.21 m ²		

1507

地番	長谷町四九四B		
N O	X	Y	辺長
6196	-101547.706	-18907.259	
3138	-101563.971	-18903.995	16.589
3169	-101574.819	-18901.829	11.062
3168	-101576.149	-18897.734	4.305
3167	-101572.647	-18893.968	5.142
3254	-101566.954	-18888.608	7.819
3253	-101552.950	-18878.643	17.187
3252	-101545.146	-18875.815	8.300
6201	-101541.302	-18875.184	3.895
6196	-101547.706	-18907.259	32.708
面積	631.9249300		
地積	631.92 m ²		

図面の種類	画地出来形確認測量図	
街区名	61	求積表
町名	岩倉長谷町	
京都市岩倉長谷土地区画整理組合		

1500

地番 長谷町五〇七B			
NO	X	Y	辺長
6307	-101511.176	-18969.001	
6308	-101519.974	-18965.565	9.445
6309	-101543.306	-18958.833	24.283
6310	-101543.370	-18958.880	0.079
6311	-101543.938	-18959.203	0.653
6022	-101543.979	-18959.220	0.044
6023	-101544.218	-18958.660	0.608
3021	-101543.771	-18956.507	2.198
3126	-101528.827	-18959.487	15.238
6304	-101508.978	-18963.830	20.318
6305	-101509.599	-18964.475	0.895
6306	-101511.101	-18968.695	4.479
6307	-101511.176	-18969.001	0.315
面積	125.7060350		
地積	125.70 m ²		

1501

地番 長谷町六七三ノ一B			
NO	X	Y	辺長
6301	-101497.111	-18950.549	
6302	-101500.668	-18953.550	4.653
6303	-101505.141	-18959.845	7.722
6304	-101508.978	-18963.830	5.531
3126	-101528.827	-18959.487	20.318
6295	-101525.890	-18944.786	14.991
6301	-101497.111	-18950.549	29.350
面積	374.9301600		
地積	374.93 m ²		

1502

地番 保六二ノ一			
NO	X	Y	辺長
6319	-101481.480	-18932.315	
6299	-101491.191	-18944.041	15.225
6300	-101495.612	-18949.285	6.858
6301	-101497.111	-18950.549	1.960
6295	-101525.890	-18944.786	29.350
3125	-101524.168	-18936.168	8.788
3182	-101520.660	-18918.644	17.871
6296	-101519.949	-18918.913	0.760
6297	-101508.637	-18922.738	11.941
6298	-101498.396	-18925.391	10.579
6319	-101481.480	-18932.315	18.278
面積	874.3991425		
地積	874.39 m ²		

図面の種類	画地出来形確認測量図		
街区名	62	求積表	
町名	岩倉長谷町		
京都市岩倉長谷土地区画整理組合			

63街区

63-1街区

1510

地番	保六三ノ一		
NO	X	Y	辺長
6010	-101550.776	-18957.976	
6009	-101558.707	-18958.941	7.989
6008	-101561.073	-18958.816	2.369
6014	-101559.963	-18953.260	5.665
3010	-101555.503	-18954.153	4.548
3009	-101545.763	-18956.104	9.933
6011	-101546.105	-18957.886	1.814
6010	-101550.776	-18957.976	4.671
面積	54.3441255		
地積	54.34 m ²		

1511

地番	長谷町五〇-B		
NO	X	Y	辺長
6008	-101561.073	-18958.816	
6007	-101564.837	-18958.618	3.769
6006	-101574.570	-18958.486	9.733
6005	-101577.061	-18958.688	2.499
3001	-101578.034	-18959.116	1.062
3013	-101576.822	-18952.937	6.296
3012	-101573.289	-18950.590	4.241
6014	-101559.963	-18953.260	13.590
6008	-101561.073	-18958.816	5.665
面積	113.6143335		
地積	113.61 m ²		

1512

地番	長谷町五〇-A		
NO	X	Y	辺長
6332	-101578.741	-18968.205	
3118	-101579.917	-18968.451	1.201
3001	-101578.034	-18959.116	9.523
6332	-101578.741	-18968.205	9.116
面積	5.2573710		
地積	5.25 m ²		

図面の種類	画地出来形確認測量図	
街区名	63 63-1	求積表
町名	岩倉長谷町	
京都市岩倉長谷土地区画整理組合		