

京都駅地区

複製


京都駅地区土地区画整理事業

出来形確認測量図

平成 12 年 7 月

京都 市

平成十二年七月作成

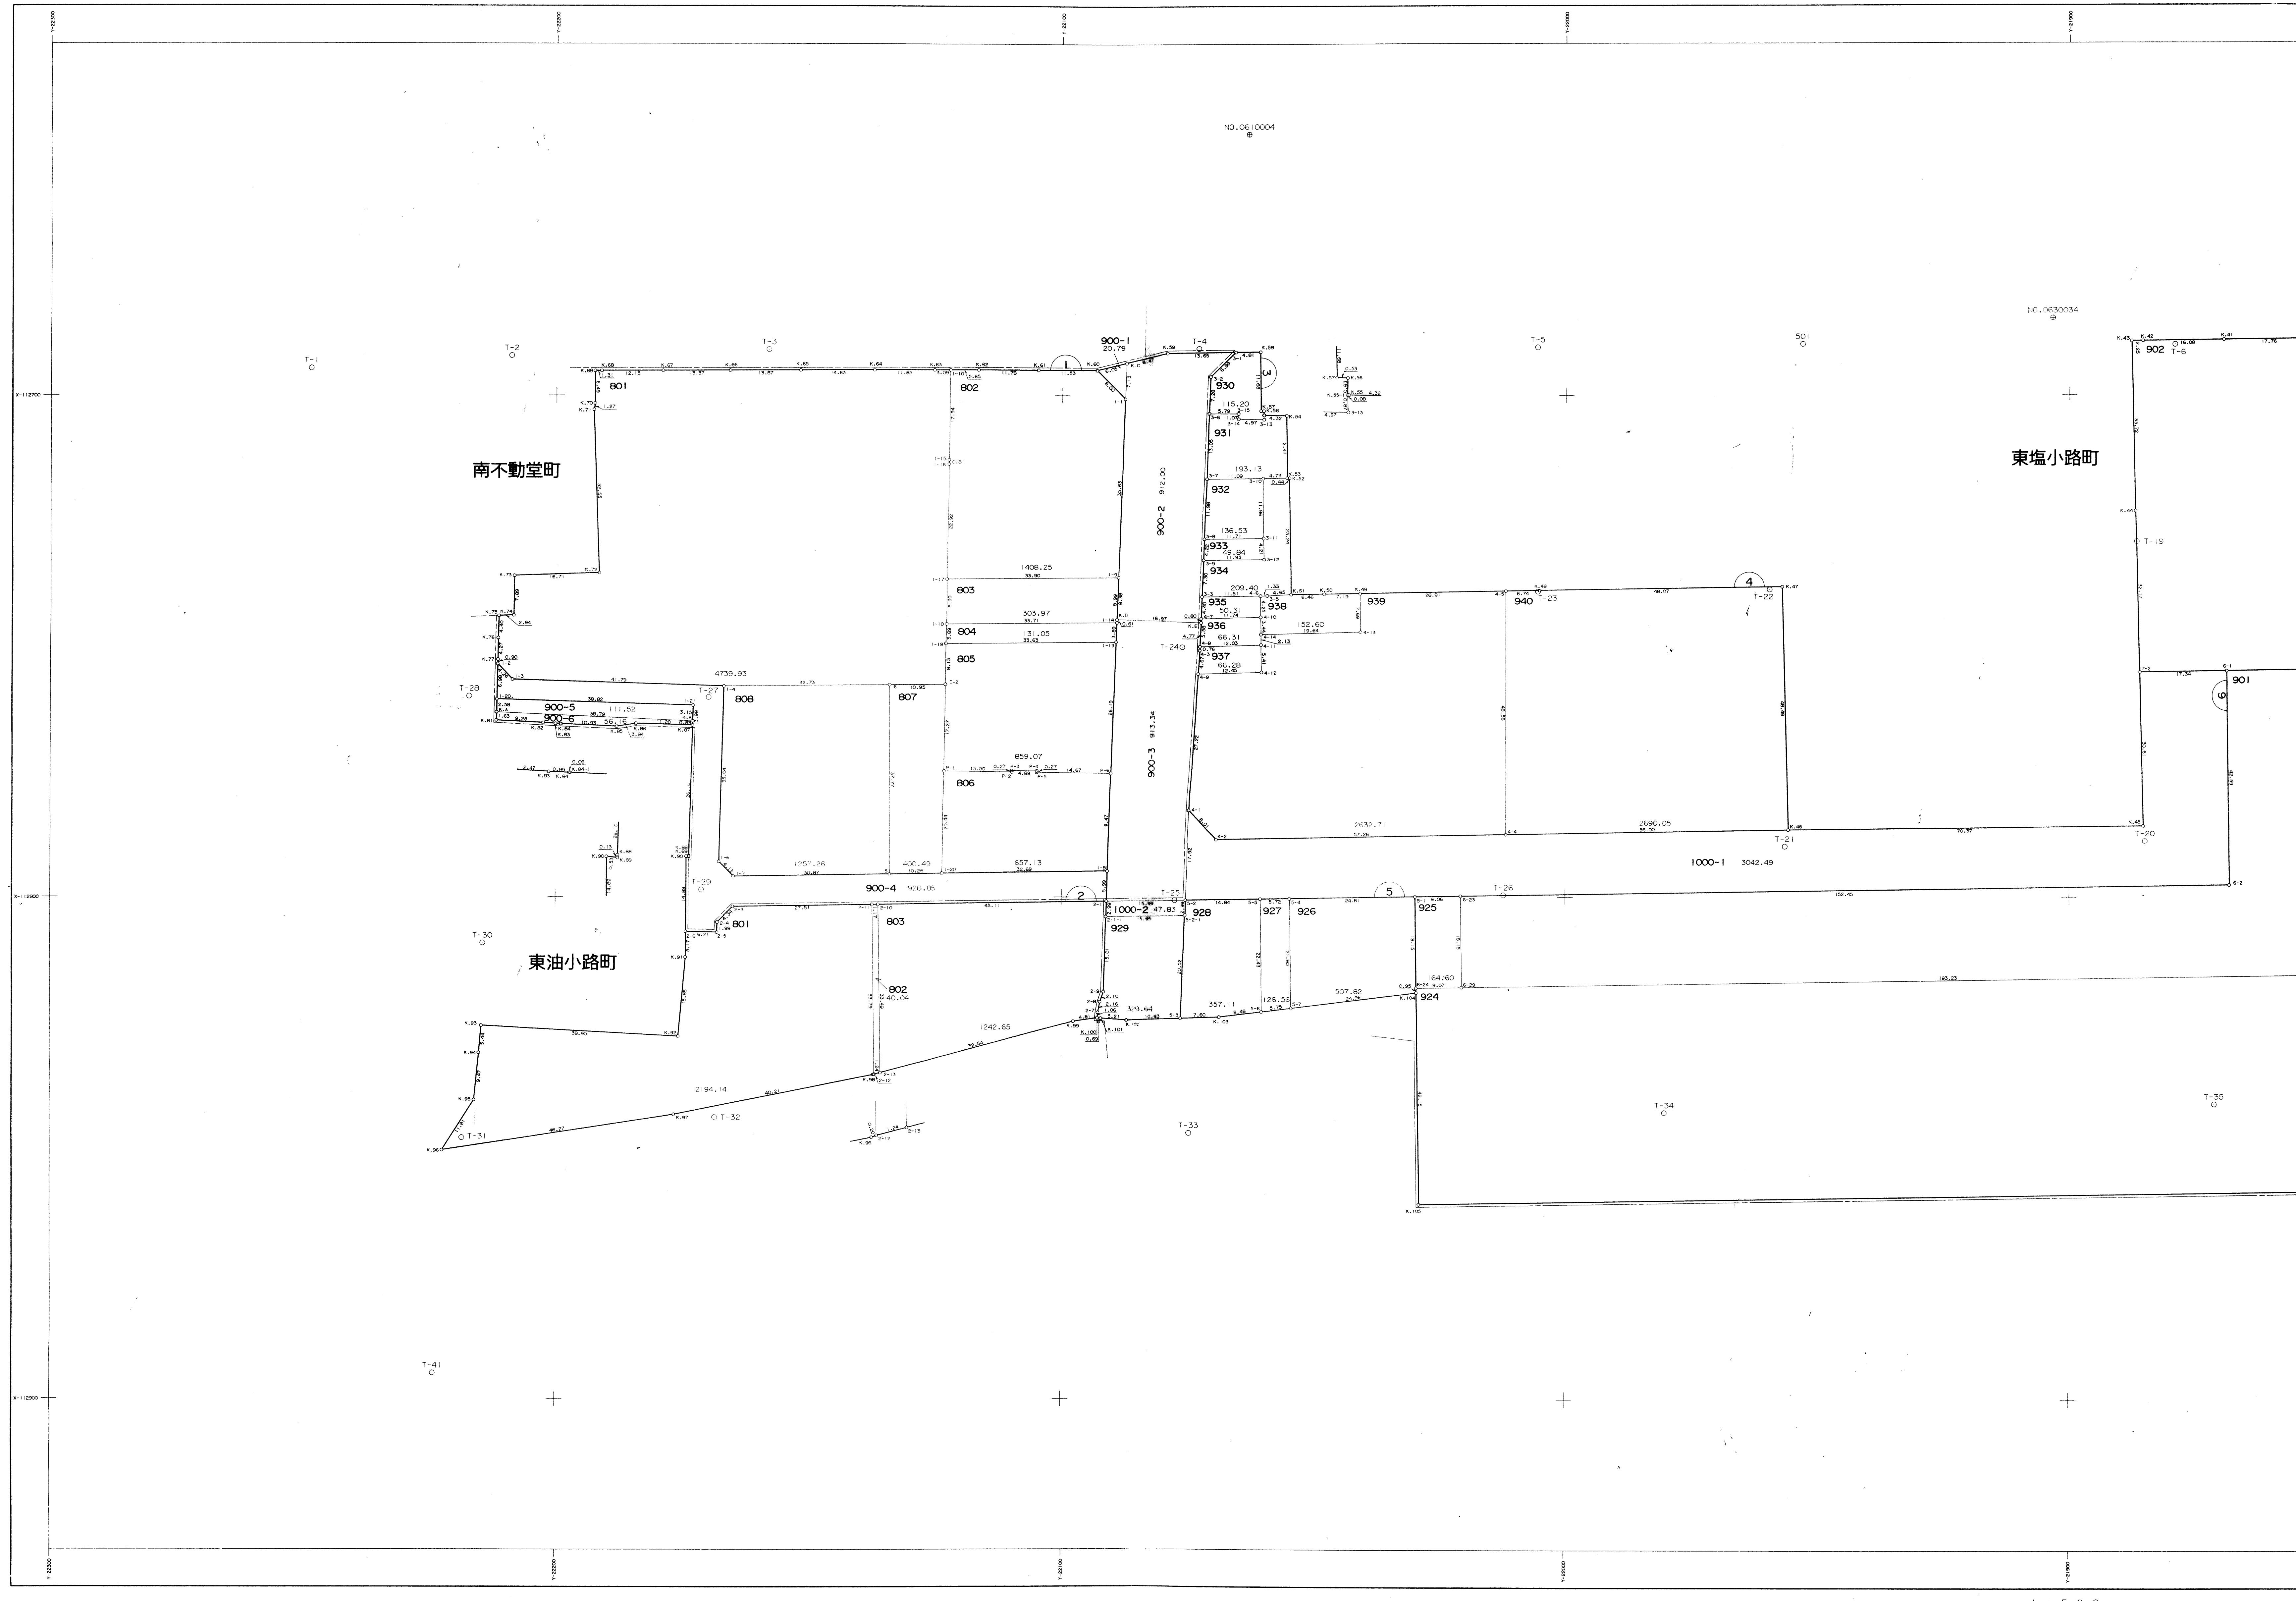

出来形確認測量原図

