



S = 1 : 2 5 0

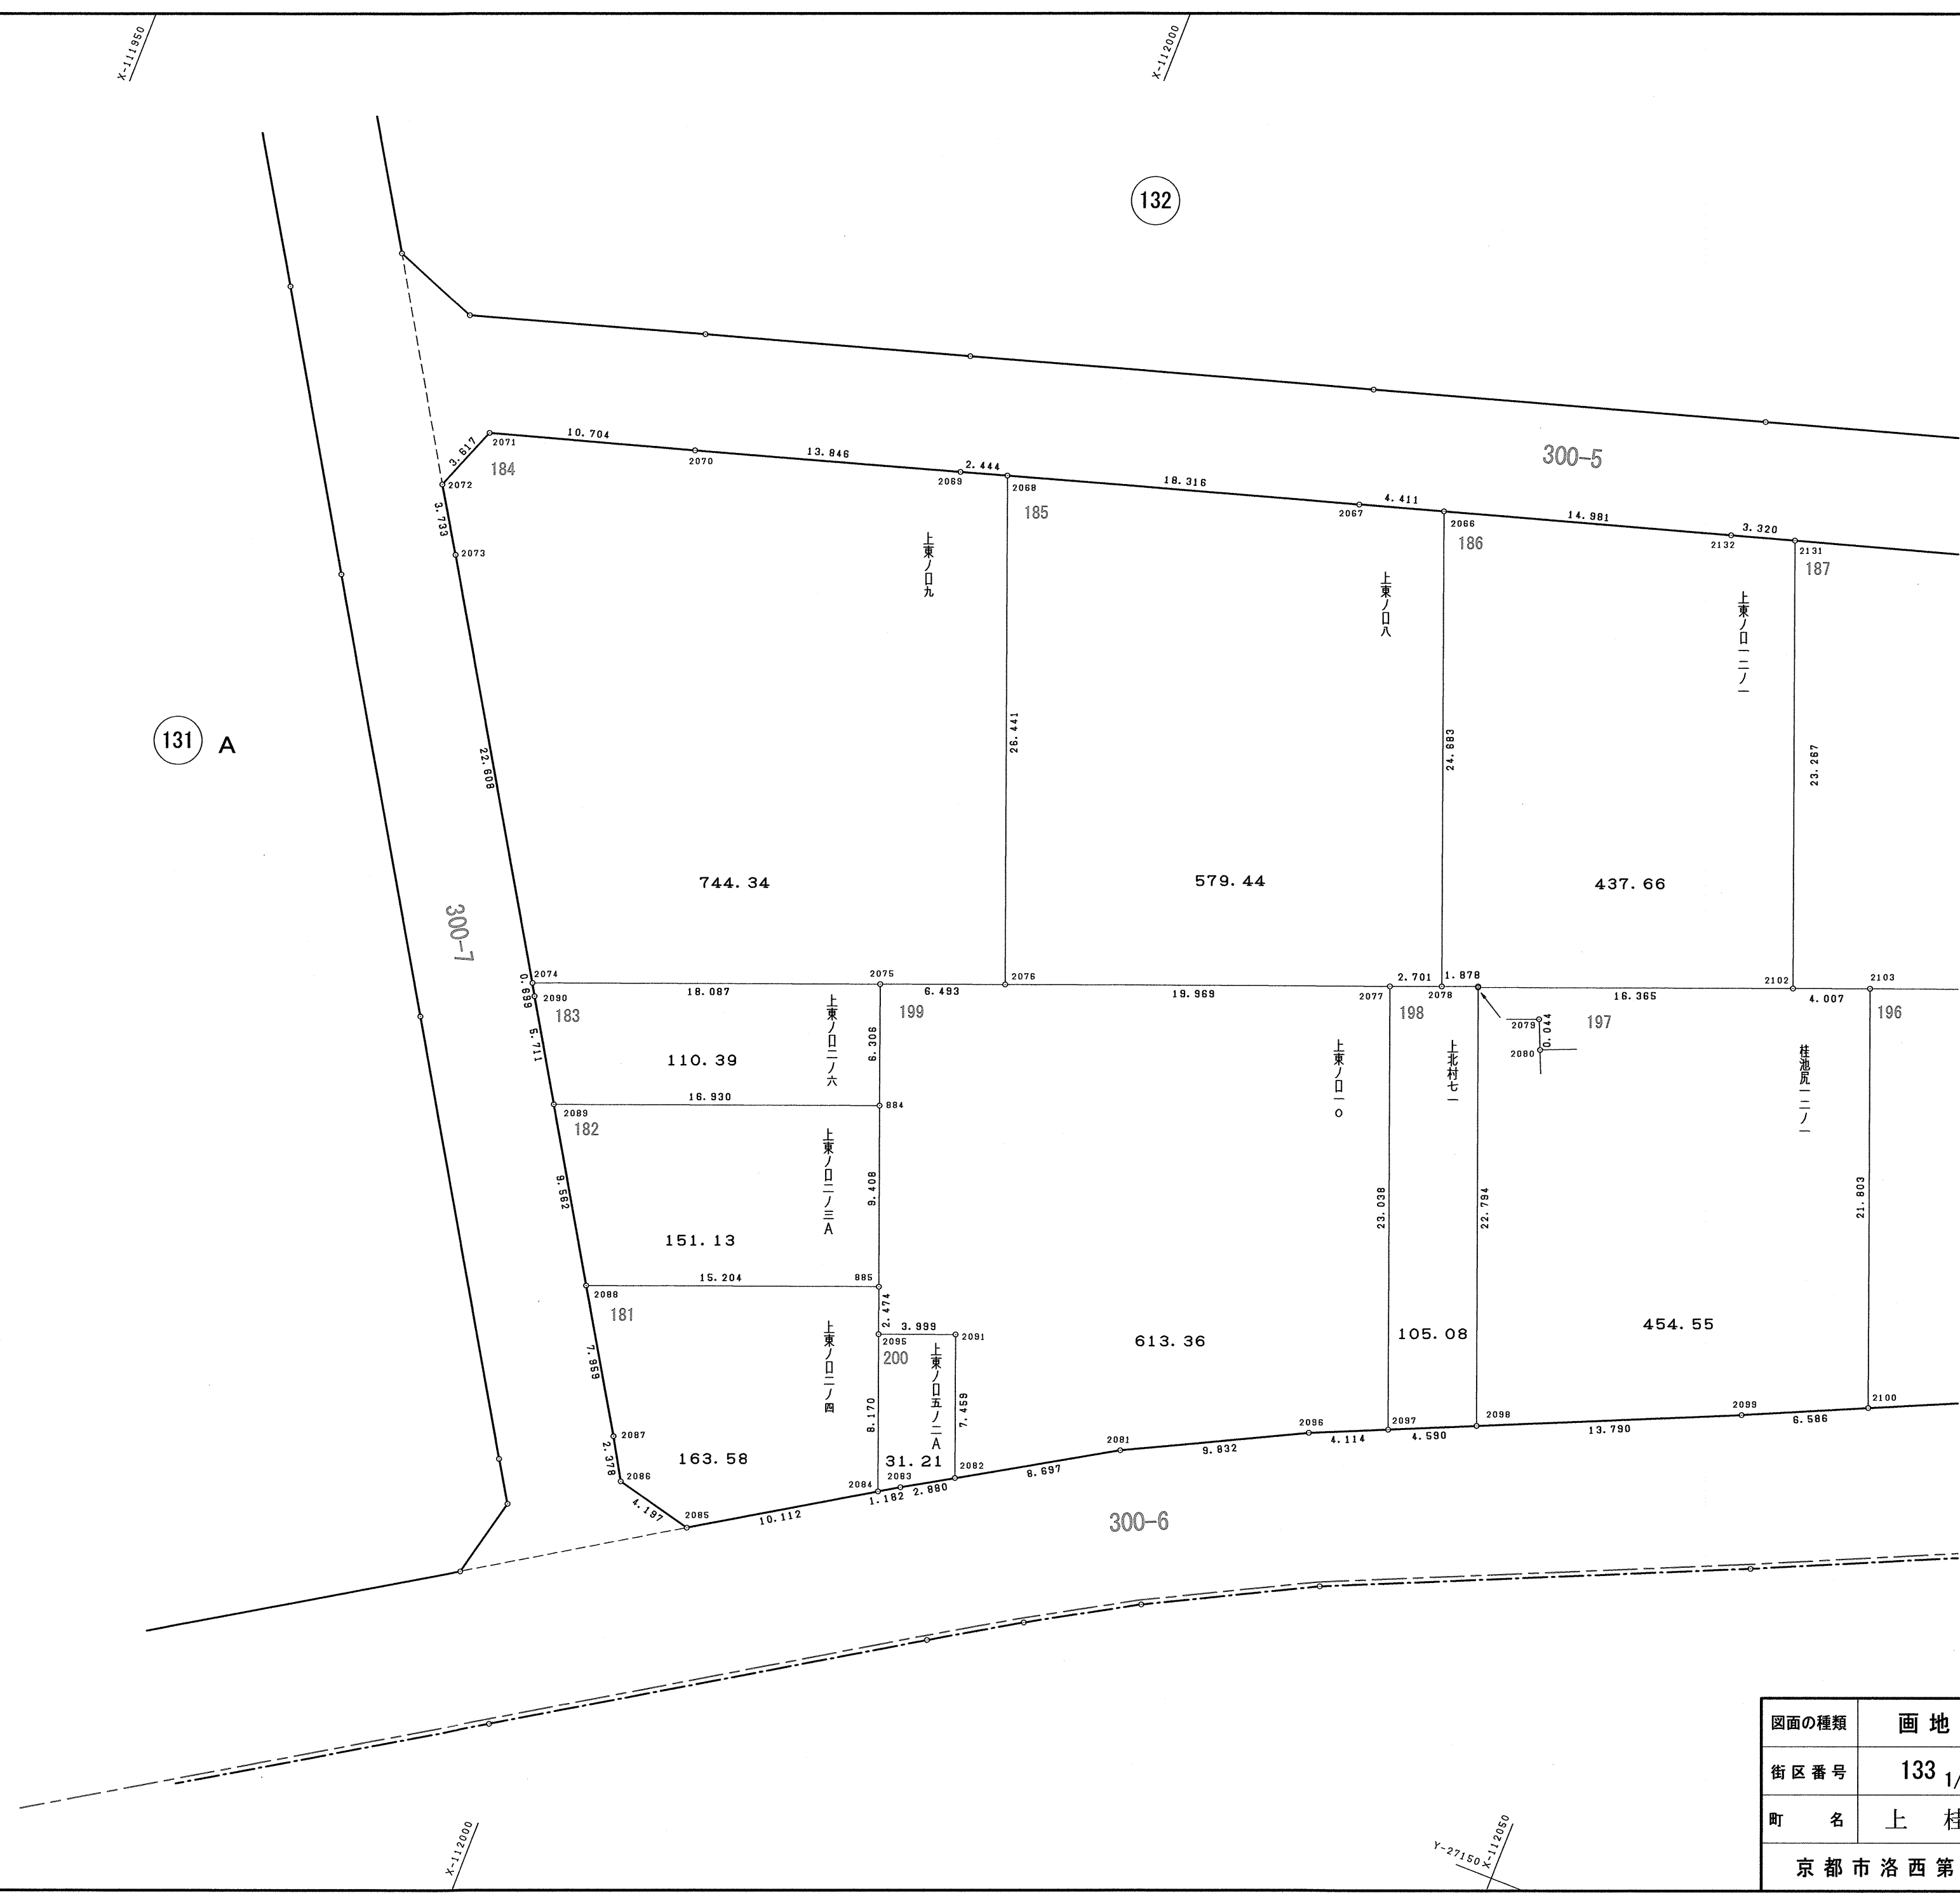

図面の種類	画地出来形確認測量図			
街区番号	133	1/2	番号	縮尺 1 : 250
町名	上桂東ノ口町			
京都市洛西第二土地区画整理組合				

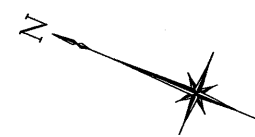

S = 1 : 2 5 0



桂
池
尻
町

181

地番	上東ノロニノ四					
N O	X	Y	辺 長			
2088	-111994.989	-27138.562				
2087	-111999.162	-27145.339	7.959			
2086	-112000.381	-27147.381	2.378			
2085	-112004.461	-27148.366	4.197			
2084	-112013.019	-27142.979	10.112			
2095	-112010.058	-27135.364	8.170			
885	-112009.162	-27133.058	2.474			
2088	-111994.989	-27138.562	15.204			
面積	163.5864140					
地積	163.58㎡					

182

地番	上東ノロニノ三A					
N O	X	Y	辺 長			
2089	-111989.975	-27130.420				
2088	-111994.989	-27138.562	9.562			
885	-112009.162	-27133.058	15.204			
884	-112005.756	-27124.288	9.408			
2089	-111989.975	-27130.420	16.930			
面積	151.1392920					
地積	151.13㎡					

183

地番	上東ノロニノ六					
N O	X	Y	辺 長			
2074	-111986.614	-27124.962				
2090	-111986.980	-27125.557	0.699			
2089	-111989.975	-27130.420	5.711			
884	-112005.756	-27124.288	16.930			
2075	-112003.473	-27118.410	6.306			
2074	-111986.614	-27124.962	18.087			
面積	110.3999675					
地積	110.39㎡					

184

地番	上東ノロ九					
N O	X	Y	辺 長			
2071	-111974.096	-27099.171				
2072	-111972.786	-27102.542	3.617			
2073	-111974.763	-27105.709	3.733			
2074	-111986.614	-27124.962	22.608			
2075	-112003.473	-27118.410	18.087			
2076	-112009.523	-27116.054	6.493			
2068	-111999.950	-27091.407	26.441			
2069	-111997.610	-27092.114	2.444			
2070	-111984.356	-27096.119	13.846			
2071	-111974.096	-27099.171	10.704			
面積	744.3435455					
地積	744.34㎡					

185


地番	上東ノロ八					
N O	X	Y	辺 長			
2068	-111999.950	-27091.407				
2076	-112009.523	-27116.054	26.441			
2077	-112028.137	-27108.824	19.969			
2078	-112030.653	-27107.842	2.701			
2066	-112021.707	-27084.837	24.683			
2067	-112017.483	-27086.108	4.411			
2068	-111999.950	-27091.407	18.316			
面積	579.4431960					
地積	579.44㎡					

186

地番	上東ノローニノ一			
N O	X	Y	辺 長	
2066	-112021.707	-27084.837		
2078	-112030.653	-27107.842	24.683	
2079	-112032.401	-27107.156	1.878	
2080	-112032.416	-27107.197	0.044	
2102	-112047.663	-27101.253	16.365	
2131	-112039.233	-27079.567	23.267	
2132	-112036.053	-27080.522	3.320	
2066	-112021.707	-27084.837	14.981	
面積	437.6697245			




図面の種類	画地出来形確認測量図			
街区番号	134	1/2	縮尺	1:250
町名	上桂東ノ口町			
京都市洛西第二土地区画整理組合				


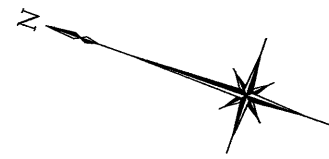


S = 1 : 2 5 0



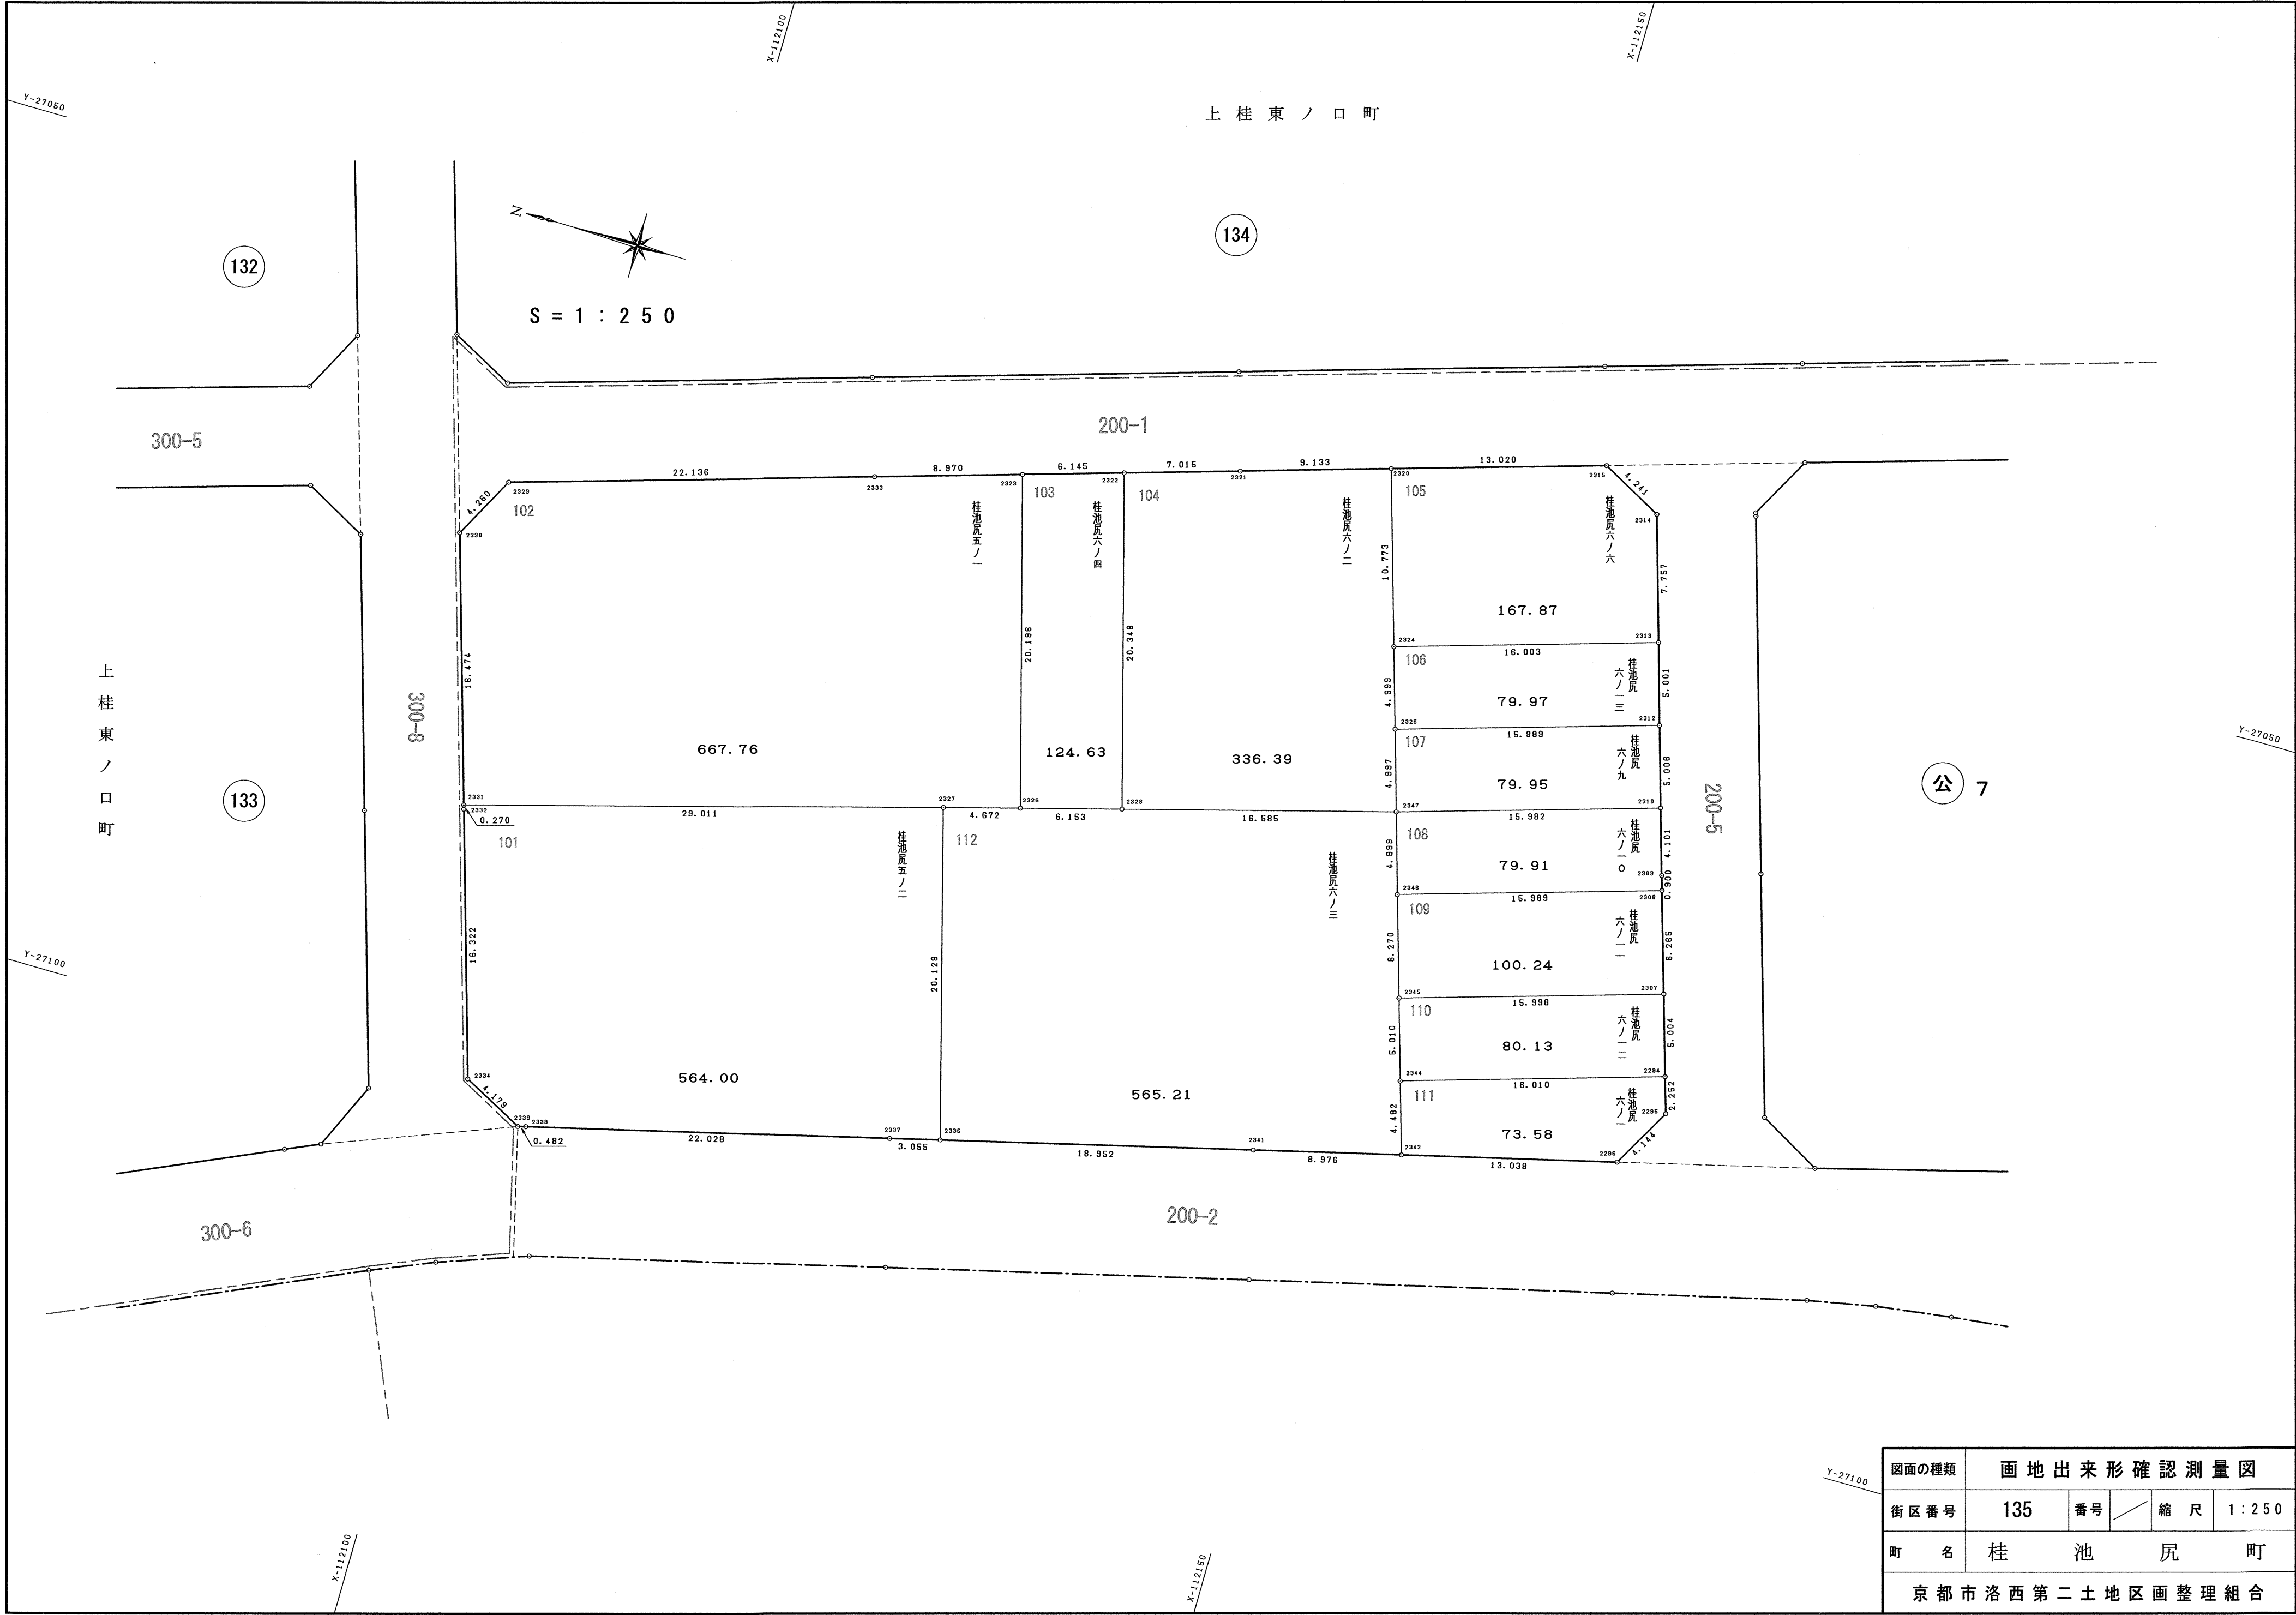


図面の種類	画地出来形確認測量図						
街区番号	135	番号	縮尺	1:250			
町名	桂池尻町						
京都市洛西第二土地区画整理組合							

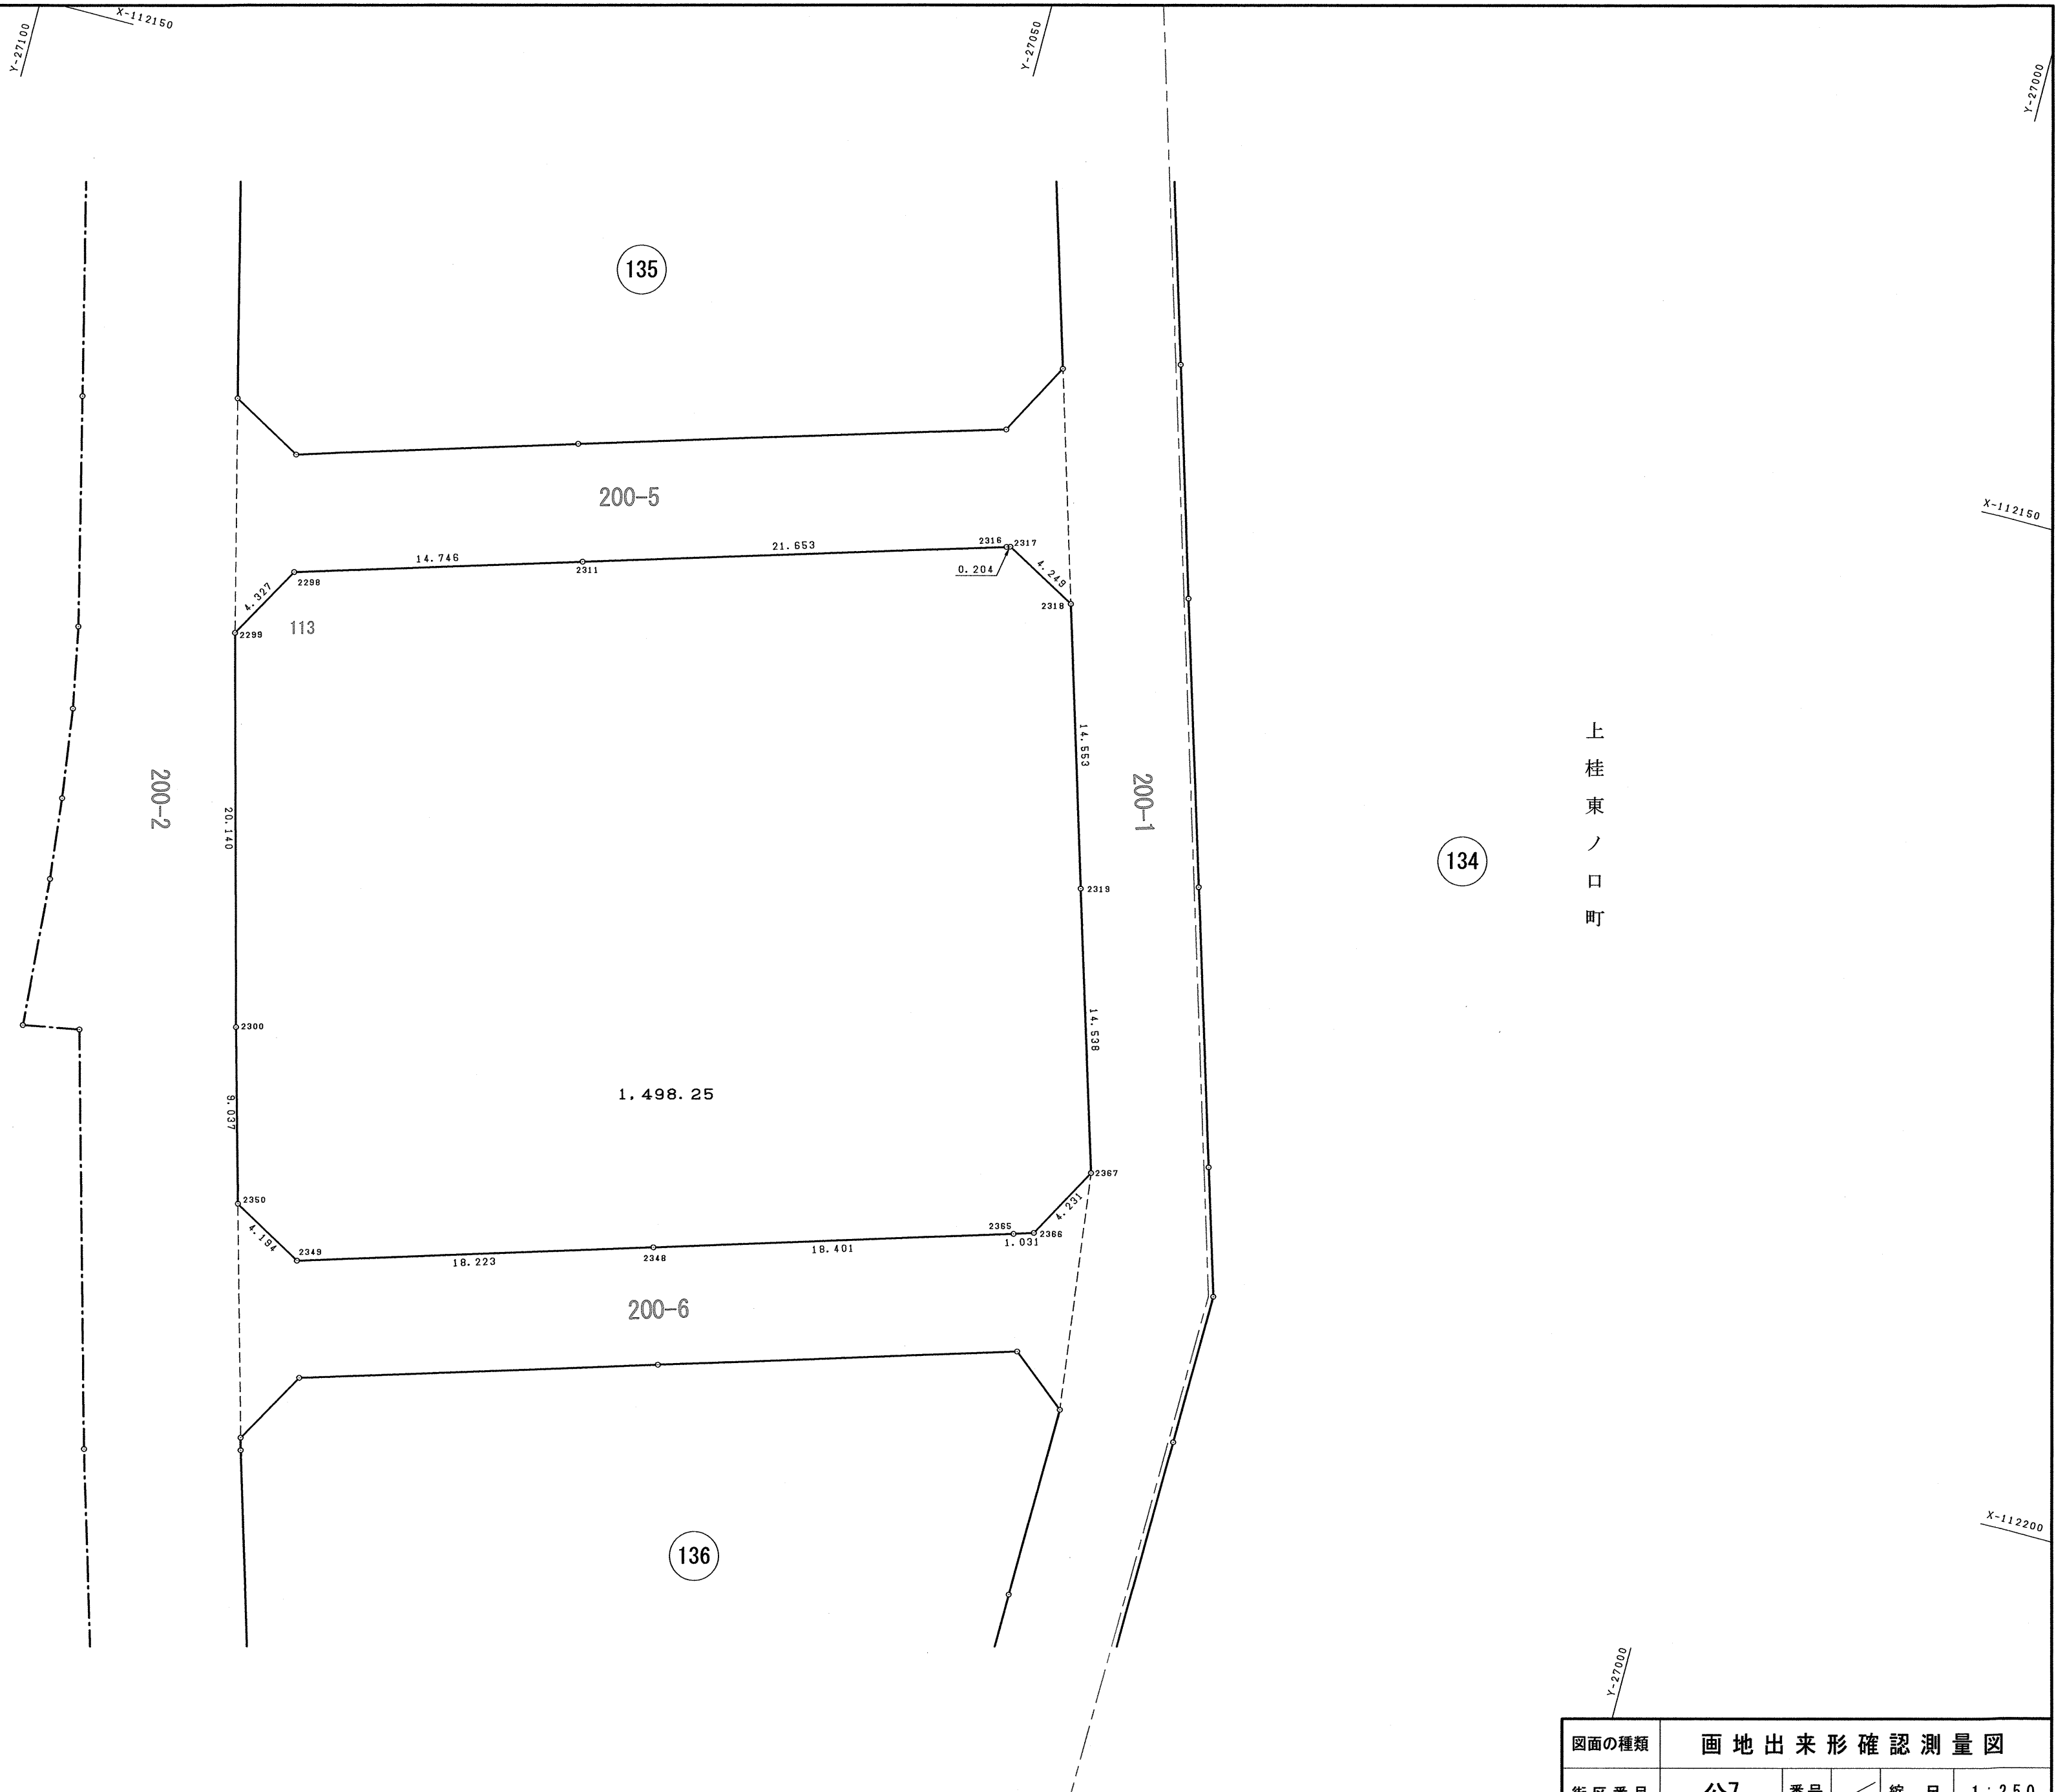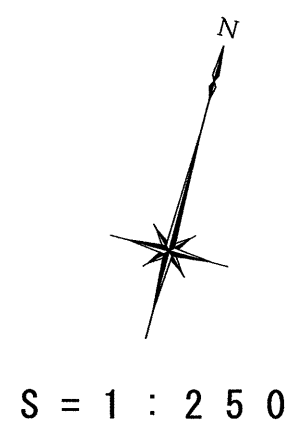


図面の種類	画 地 出 来 形 確 認 測 量 図				
街区番号	公7	番号	縮 尺	1 : 2 5 0	
町 名	桂	池	尻	町	
京 都 市 洛 西 第 二 土 地 区 画 整 理 組 合					

地番	公.7		
N O	X	Y	辺長
2318	-112166.437	-27041.253	
2317	-112164.401	-27044.983	4.249
2316	-112164.468	-27045.176	0.204
2311	-112170.705	-27065.911	21.653
2298	-112174.970	-27080.027	14.746
2299	-112178.737	-27082.156	4.327
2300	-112198.197	-27076.968	20.140
2350	-112206.909	-27074.567	9.037
2349	-112208.949	-27070.902	4.194
2348	-112203.646	-27053.468	18.223
2365	-112198.294	-27035.862	18.401
2366	-112197.988	-27034.877	1.031
2367	-112194.283	-27032.833	4.231
2319	-112180.372	-27037.058	14.538
2318	-112166.437	-27041.253	14.553
面積	1498.2539935		
地積	1498.25 m ²		

図面の種類	画 地 面 積 求 積 表			
街区番号	公.7	番号	／	
町 名	桂	池	尻	町
京都市洛西第二土地区画整理組合				

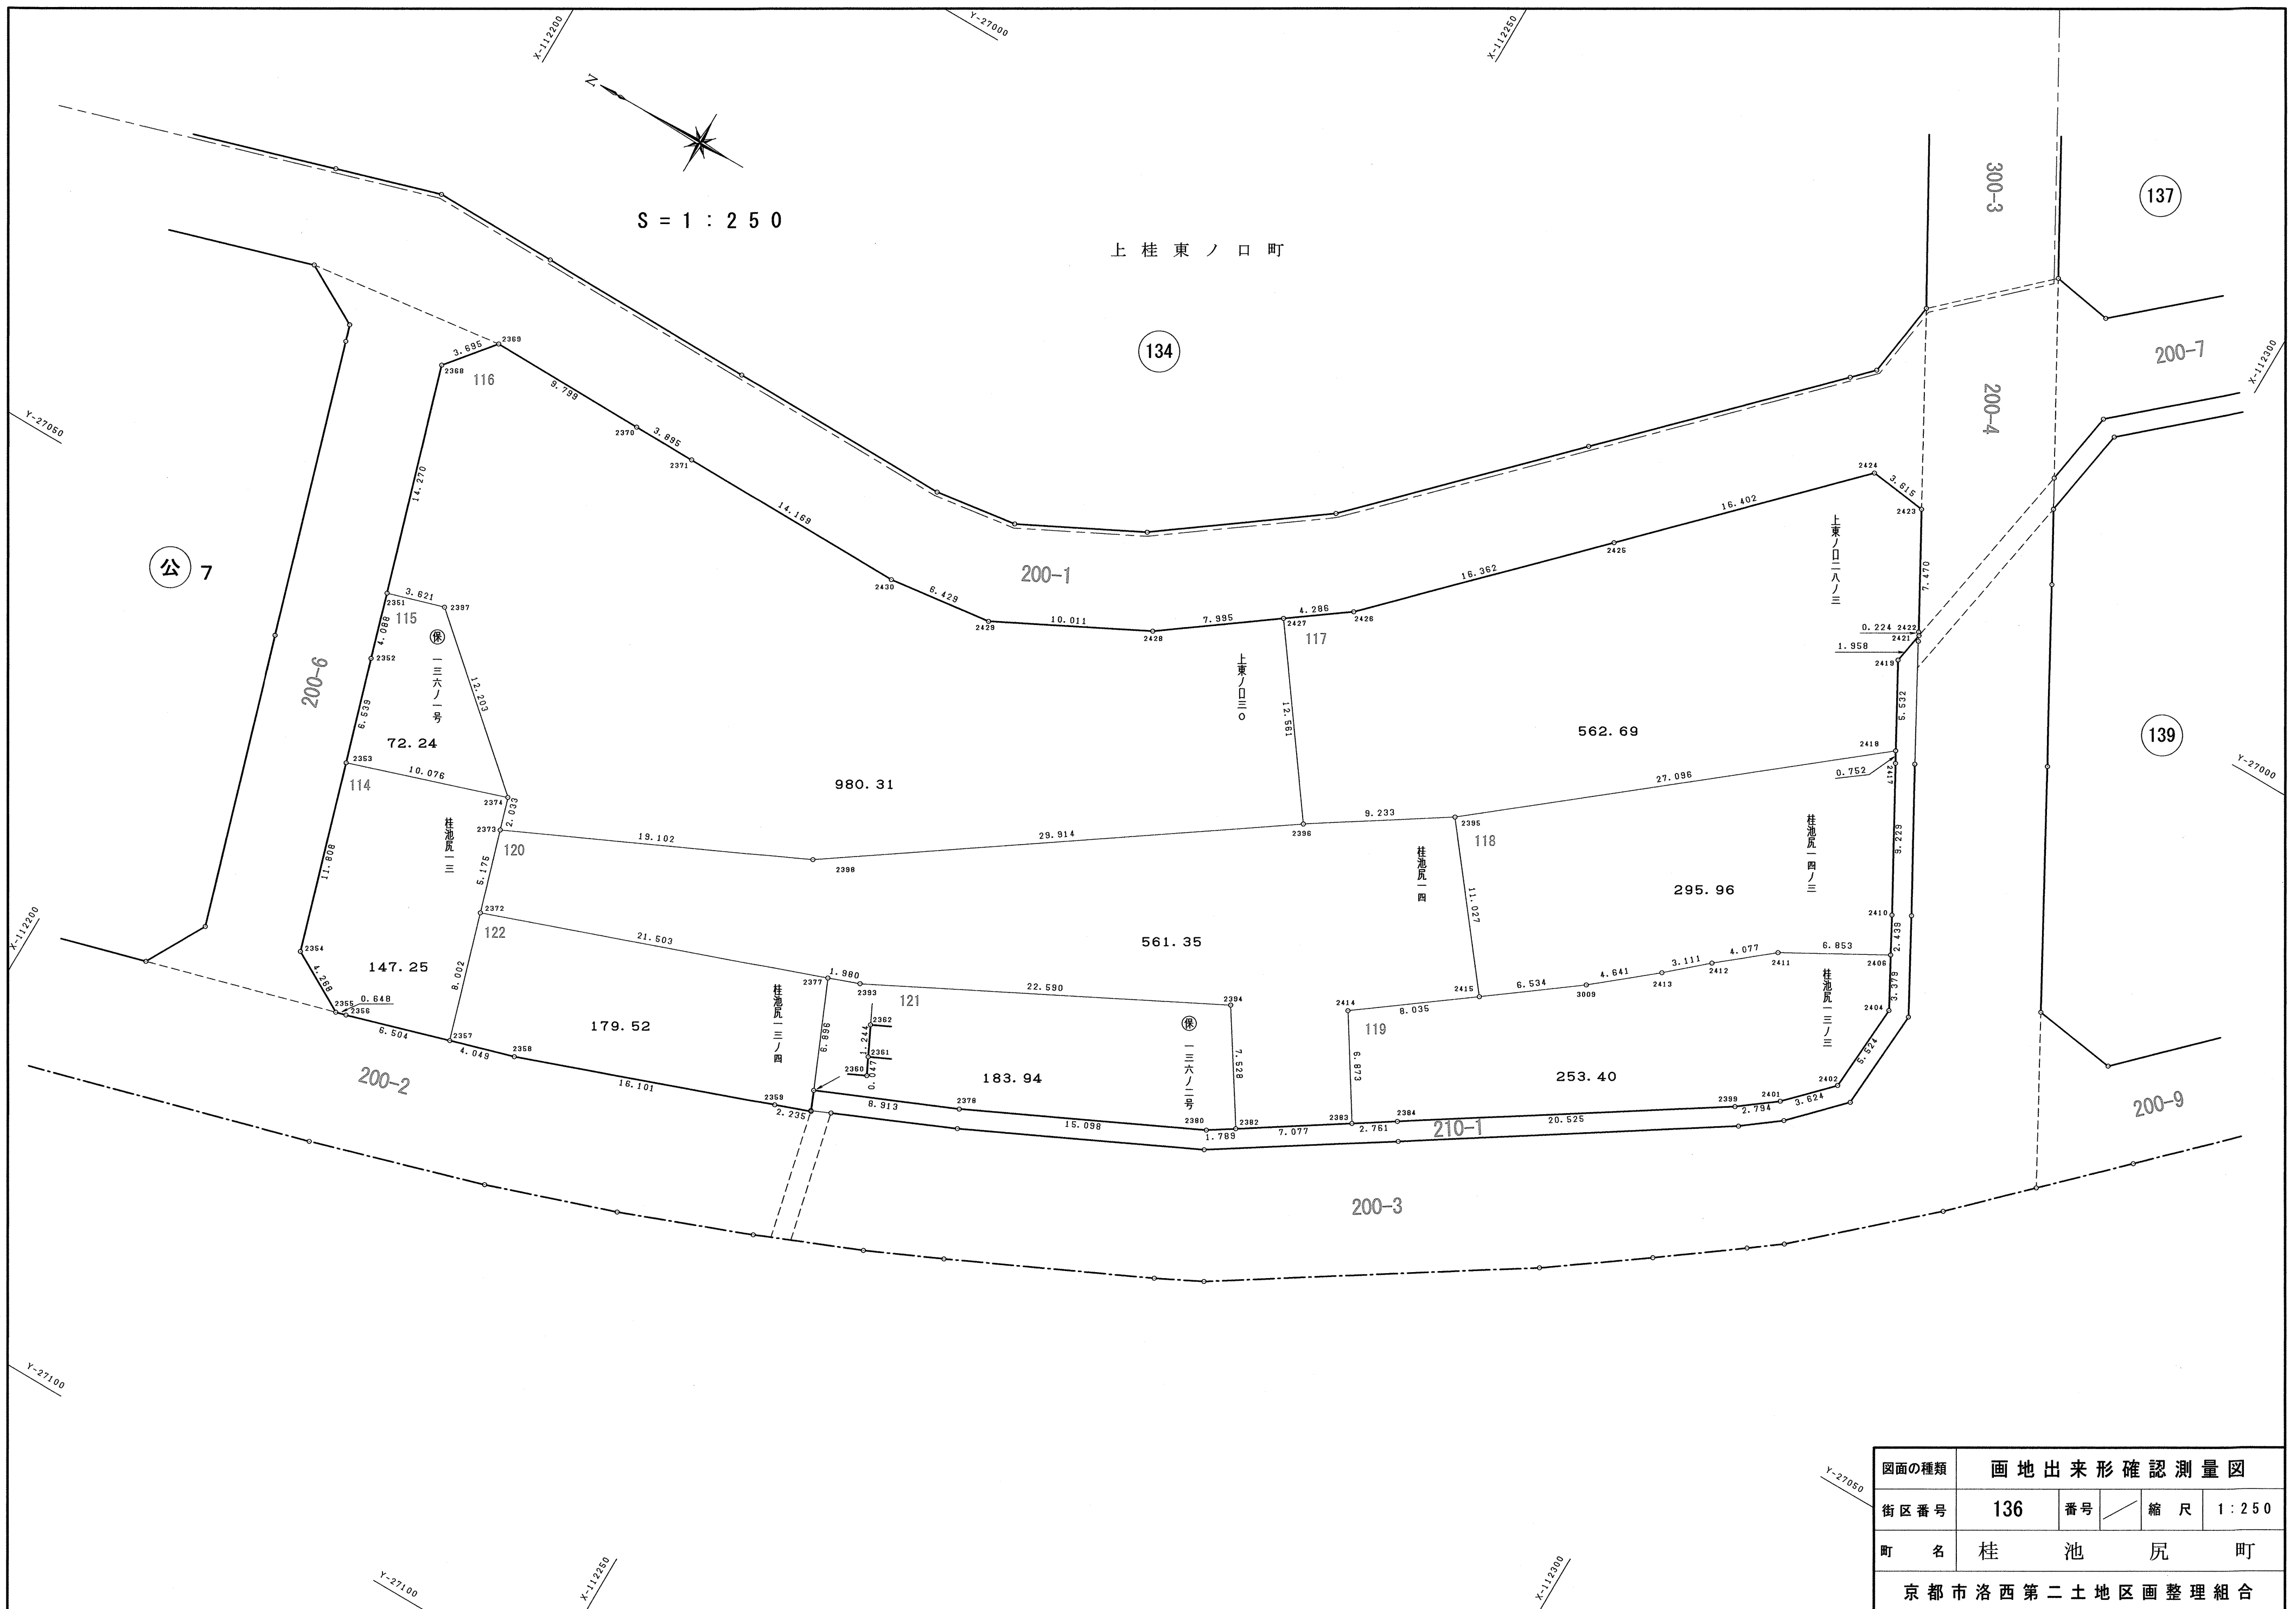

図面の種類	画地出来形確認測量図			
街区番号	136	番号	縮尺	1:250
町名	桂池尻町			
京都市洛西第二土地区画整理組合				

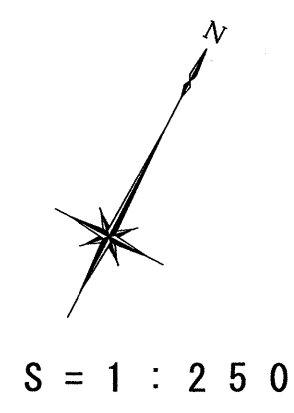

図面の種類	画地出来形確認測量図			
街区番号	137	番号	縮尺	1 : 2 5 0
町名	桂池尻町			
京都市洛西第二土地区画整理組合				

136

地番	上東ノ口三二		
N O	X	Y	辺長
2479	-112274.670	-26959.312	
2480	-112276.475	-26962.533	3.692
2481	-112286.171	-26979.852	19.848
2482	-112289.896	-26980.491	3.779
2483	-112305.127	-26967.095	20.284
2492	-112320.455	-26953.634	20.400
2493	-112315.077	-26941.673	13.114
2477	-112292.828	-26951.393	24.280
2478	-112280.840	-26956.620	13.078
2479	-112274.670	-26959.312	6.732
面積	851.4212870		
地積	851.42㎡		

137

地番	保 一三七ノ一号		
N O	X	Y	辺長
3011	-112268.499	-26940.218	
3010	-112266.782	-26945.237	5.305
2479	-112274.670	-26959.312	16.135
2478	-112280.840	-26956.620	6.732
3012	-112272.959	-26938.300	19.943
3011	-112268.499	-26940.218	4.855
面積	147.5009585		
地積	147.50㎡		

138

地番	上東ノ口三三ノ二，三四ノ二，四三ノ四		
N O	X	Y	辺長
3012	-112272.959	-26938.300	
2478	-112280.840	-26956.620	19.943
2477	-112292.828	-26951.393	13.078
3014	-112284.870	-26933.145	19.908
3013	-112278.227	-26936.035	7.244
3012	-112272.959	-26938.300	5.734
面積	259.5057200		
地積	259.50㎡		

139

地番	上東ノ口三五ノ一		
N O	X	Y	辺長
3014	-112284.870	-26933.145	
2477	-112292.828	-26951.393	19.908
2493	-112315.077	-26941.673	24.280
2494	-112313.662	-26938.526	3.450
2519	-112306.869	-26923.421	16.562
3016	-112294.013	-26929.140	14.071
3015	-112290.504	-26930.694	3.838
3014	-112284.870	-26933.145	6.144
面積	481.8703170		
地積	481.87㎡		

図面の種類	画 地 面 積 求 積 表			
街区番号	137	番号	／	
町 名	桂 池 尻 町			
京都市洛西第二土地区画整理組合				

