

位置図作成例 ～取付管位置図連絡票～

- ・ 施工内容に応じた位置図作成例（①～⑥）を掲載しております。
- ・ スミトン施設平面図を基に位置図を作成してください。

① 新設の場合

② 布設替の場合

③ 街渠ます及び雨水ます取付管の布設替の場合

④ 修繕の場合

⑤ 拡張漏れの場合

⑥ 京北・北部特環区域の場合


位置図作成例

京都市公共下水道台帳施設平面図

縮尺1:500 (プリンタによっては正しい縮尺で印刷されない場合があります。)



① 新設の場合

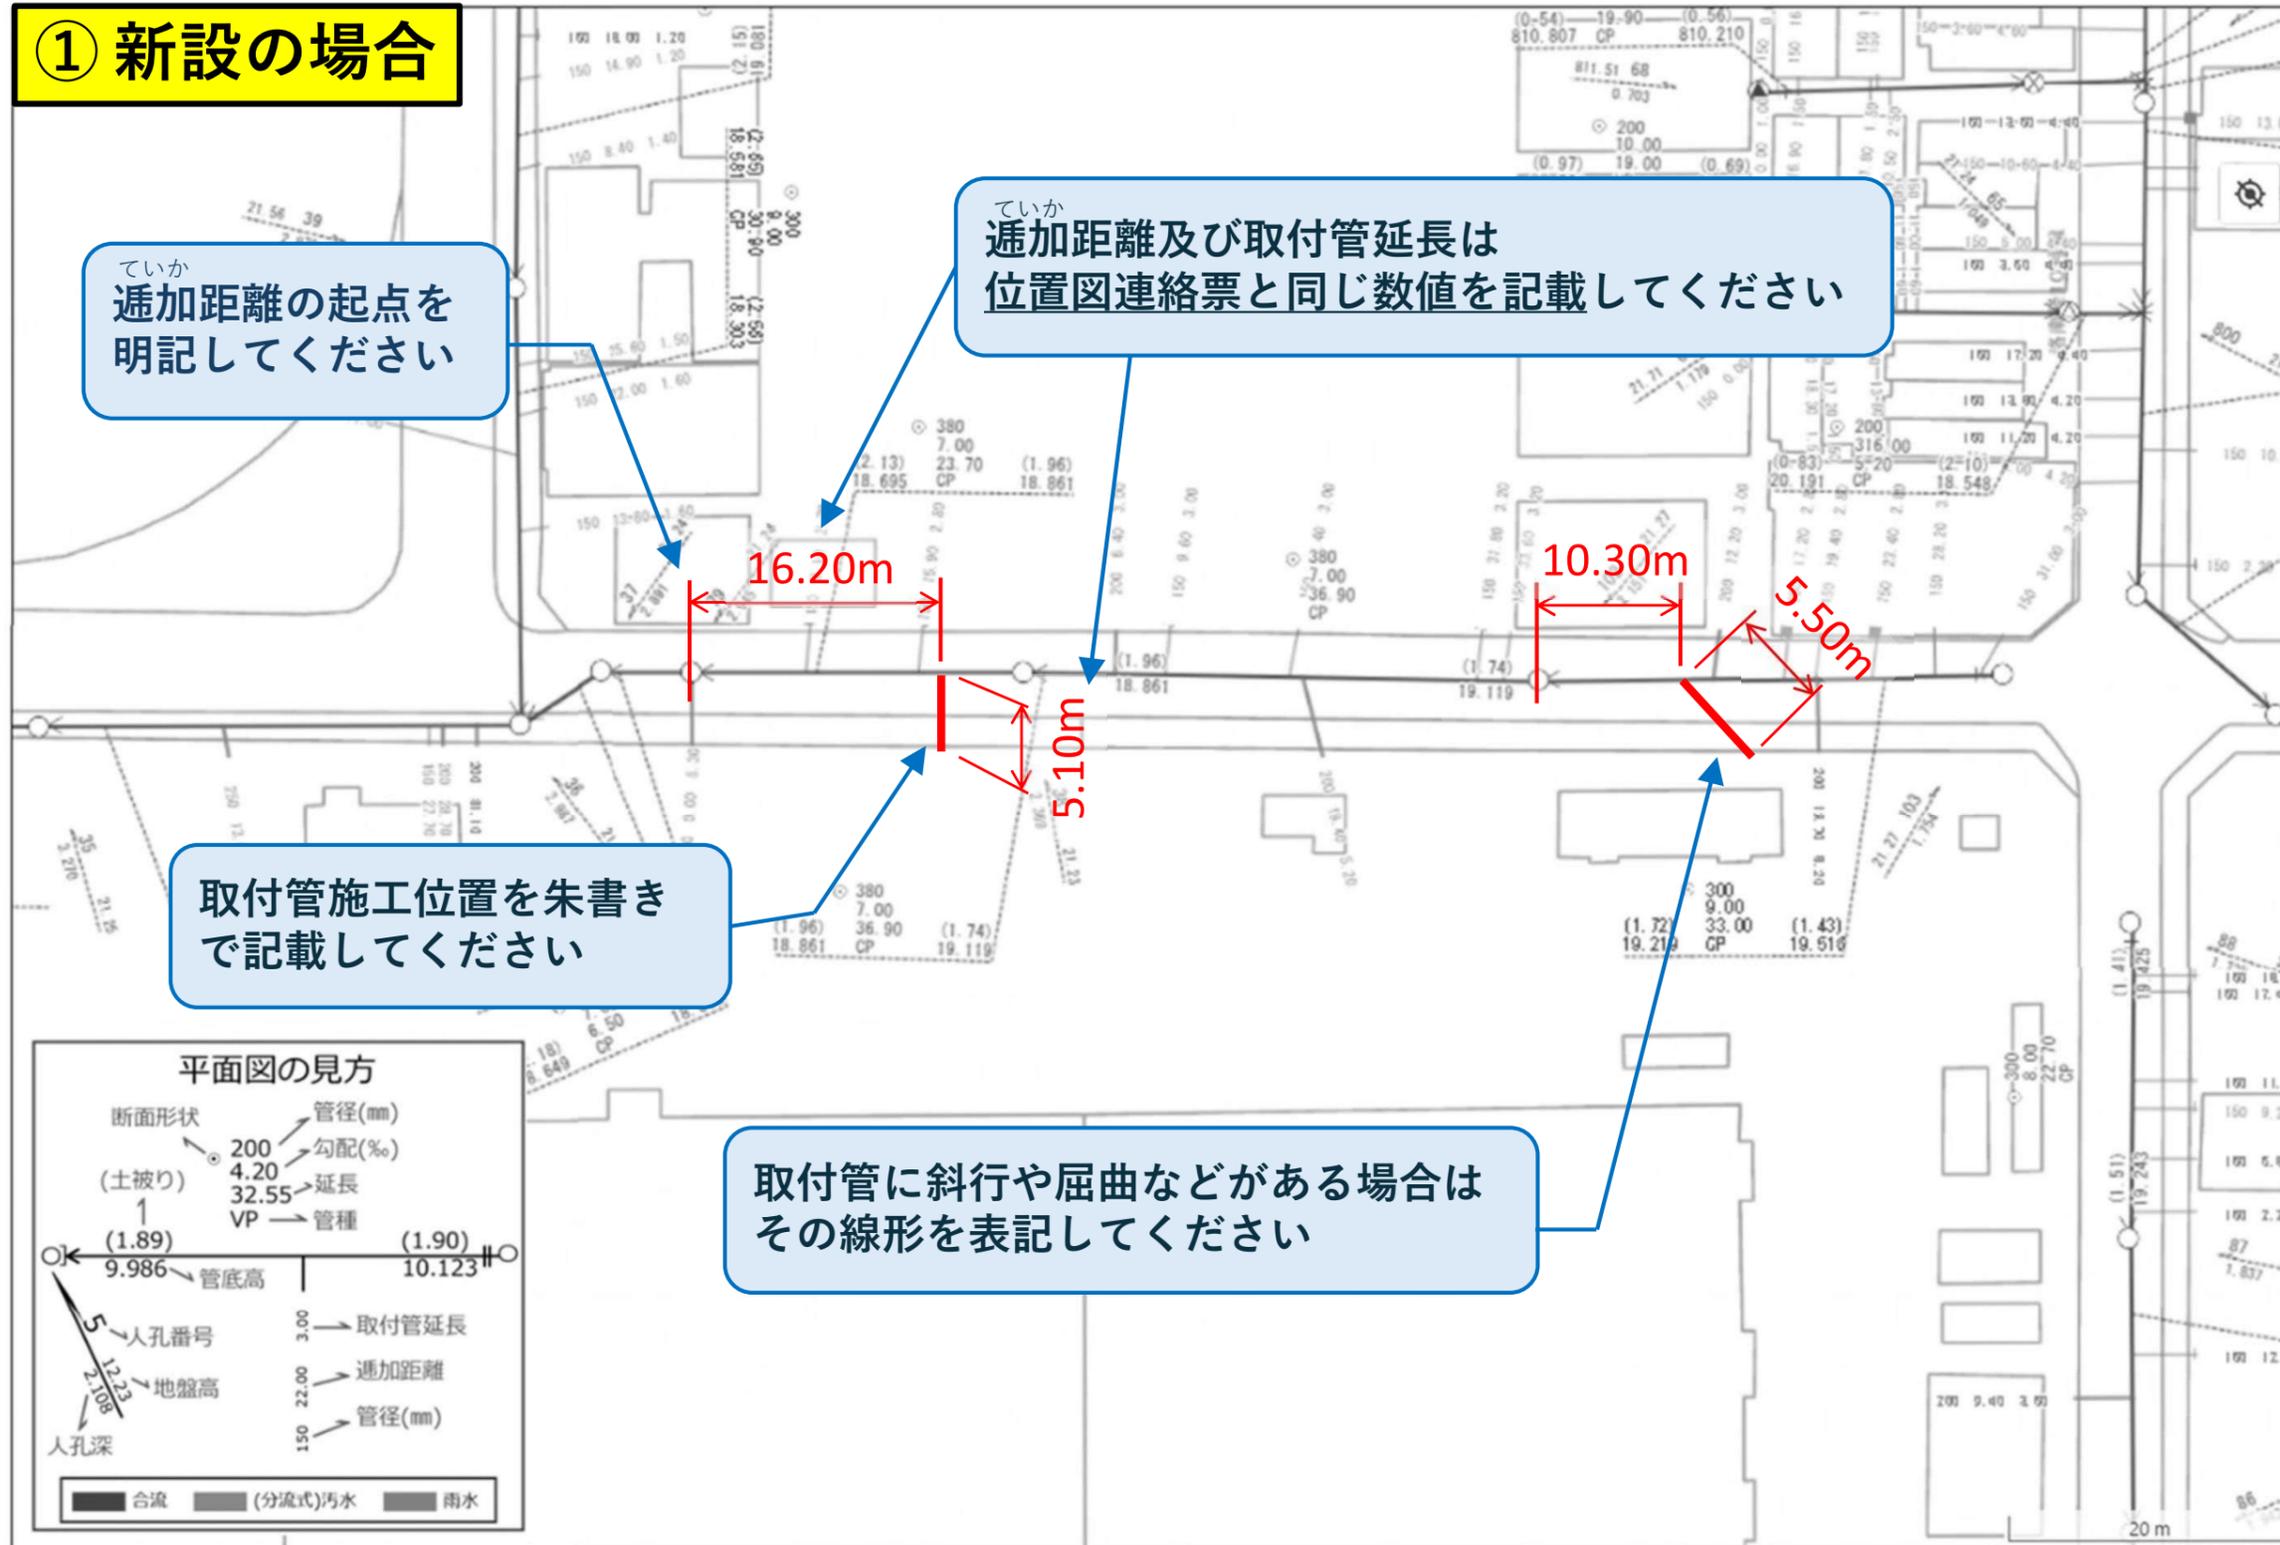

参考資料
詳細は
現地確認を
お願いします

出図年月日:

- 本サービスで提供している情報は、現地での詳細な測量に基づき作成したものではありません。参考図としてご利用ください。詳細については、現地で確認をお願いします。
- このサービスの利用によって発生する直接または間接の損失、損害等について、一切の責任を負いません。
- 当局の許可なく、専ら事業の用に利用することを目的とした複製を禁止します。

位置図作成例

京都市公共下水道台帳施設平面図

縮尺1:500 (プリンタによっては正しい縮尺で印刷されない場合があります。)




② 布設替の場合

ていか
追加距離及び取付管延長は
位置図連絡票と同じ数値を記載してください


ていか
追加距離の起点を
明記してください

布設替した取付管を朱書きで記載するのに加え
以下の状況に応じて、図面に必要事項を記載
してください

- ① 布設替によって布設位置が変わった場合
新設管の布設位置を記載し、撤去管に「×」
を付けてください

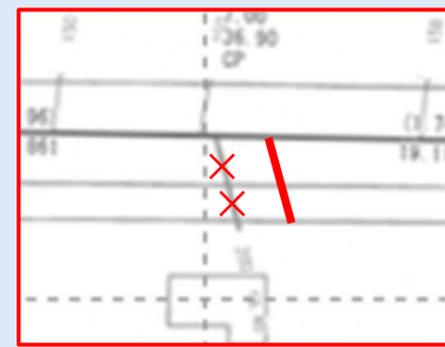


- ② 撤去管と同じ位置に布設した場合
対象の取付管に「○」をつけてください

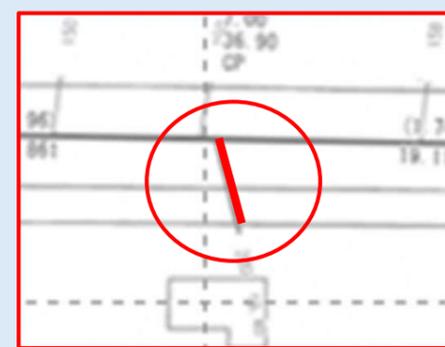

- ③ スミトンに無い取付管を布設替された場合
その旨を施設平面図に文章等で記載ください

記載例：スミトンに無い取付管の布設替を実施

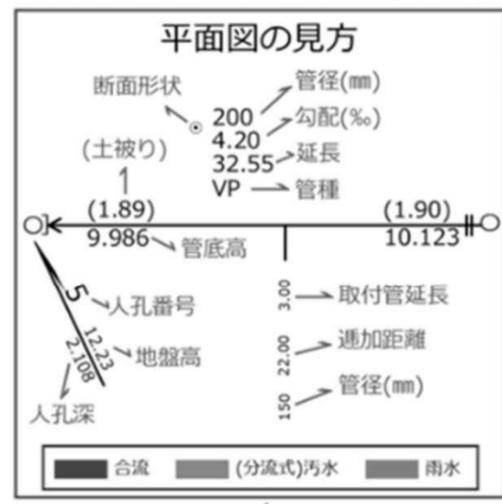

出図年月日:

- 本サービスで提供している情報は、現地での詳細な測量に基づき作成したものではありません。参考図としてご利用ください。詳細をお願いします。
- このサービスの利用によって発生する直接または間接の損失、損害等について、一切の責任を負いません。
- 当局の許可なく、専ら事業の用に利用することを目的とした複製を禁止します。

位置図作成例

京都市公共下水道台帳施設平面図


縮尺1:500 (プリンタによっては正しい縮尺で印刷されない場合があります。)



③ 街渠ます及び雨水ます取付管の布設替の場合

ていか
追加距離等の記載方法については、
「②布設替の場合」の図面例を参考にしてください

参考資料
詳細は
現地確認を
お願いします

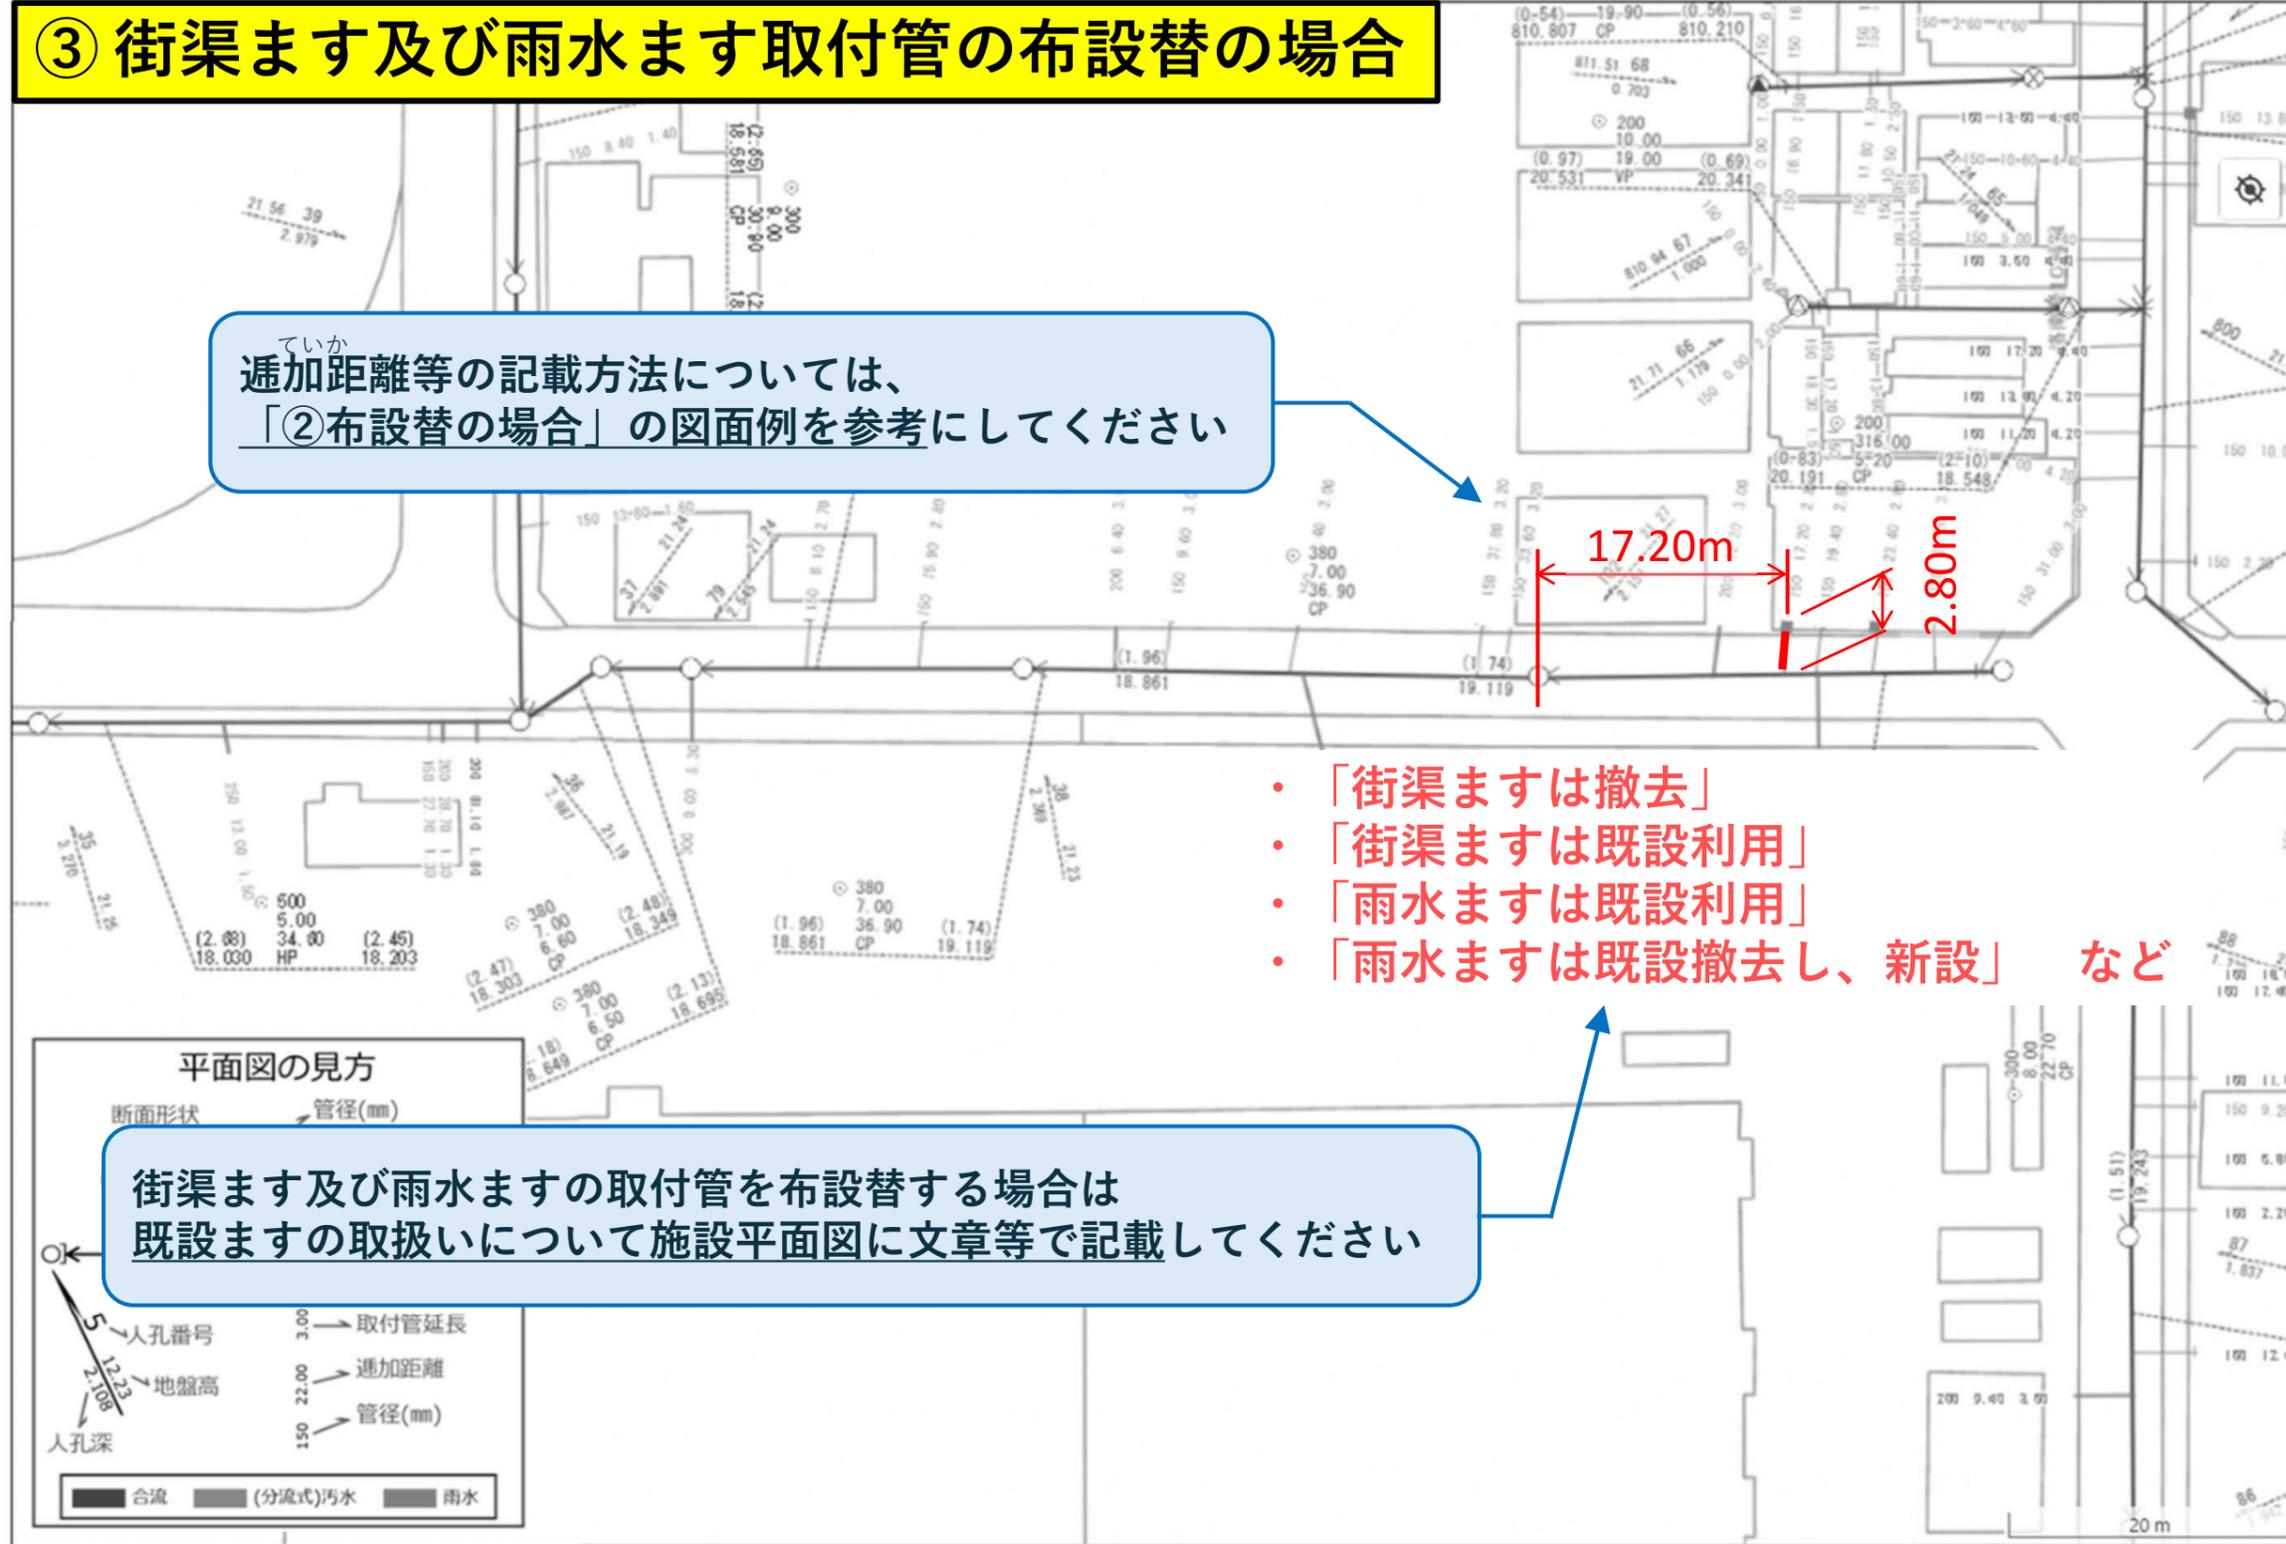

- ・「街渠ますは撤去」
- ・「街渠ますは既設利用」
- ・「雨水ますは既設利用」
- ・「雨水ますは既設撤去し、新設」 など

街渠ます及び雨水ますの取付管を布設替する場合は
既設ますの取扱いについて施設平面図に文章等で記載してください

出図年月日:

- 本サービスで提供している情報は、現地での詳細な測量に基づき作成したものではありません。参考図としてご利用ください。詳細については、現地で確認をお願いします。
- このサービスの利用によって発生する直接または間接の損失、損害等について、一切の責任を負いません。
- 当局の許可なく、専ら事業の用に利用することを目的とした複製を禁止します。



位置図作成例

京都市公共下水道台帳施設平面図


縮尺1:500 (プリンタによっては正しい縮尺で印刷されない場合があります。)



④ 修繕の場合

参考資料

詳細は
現地確認を
願います

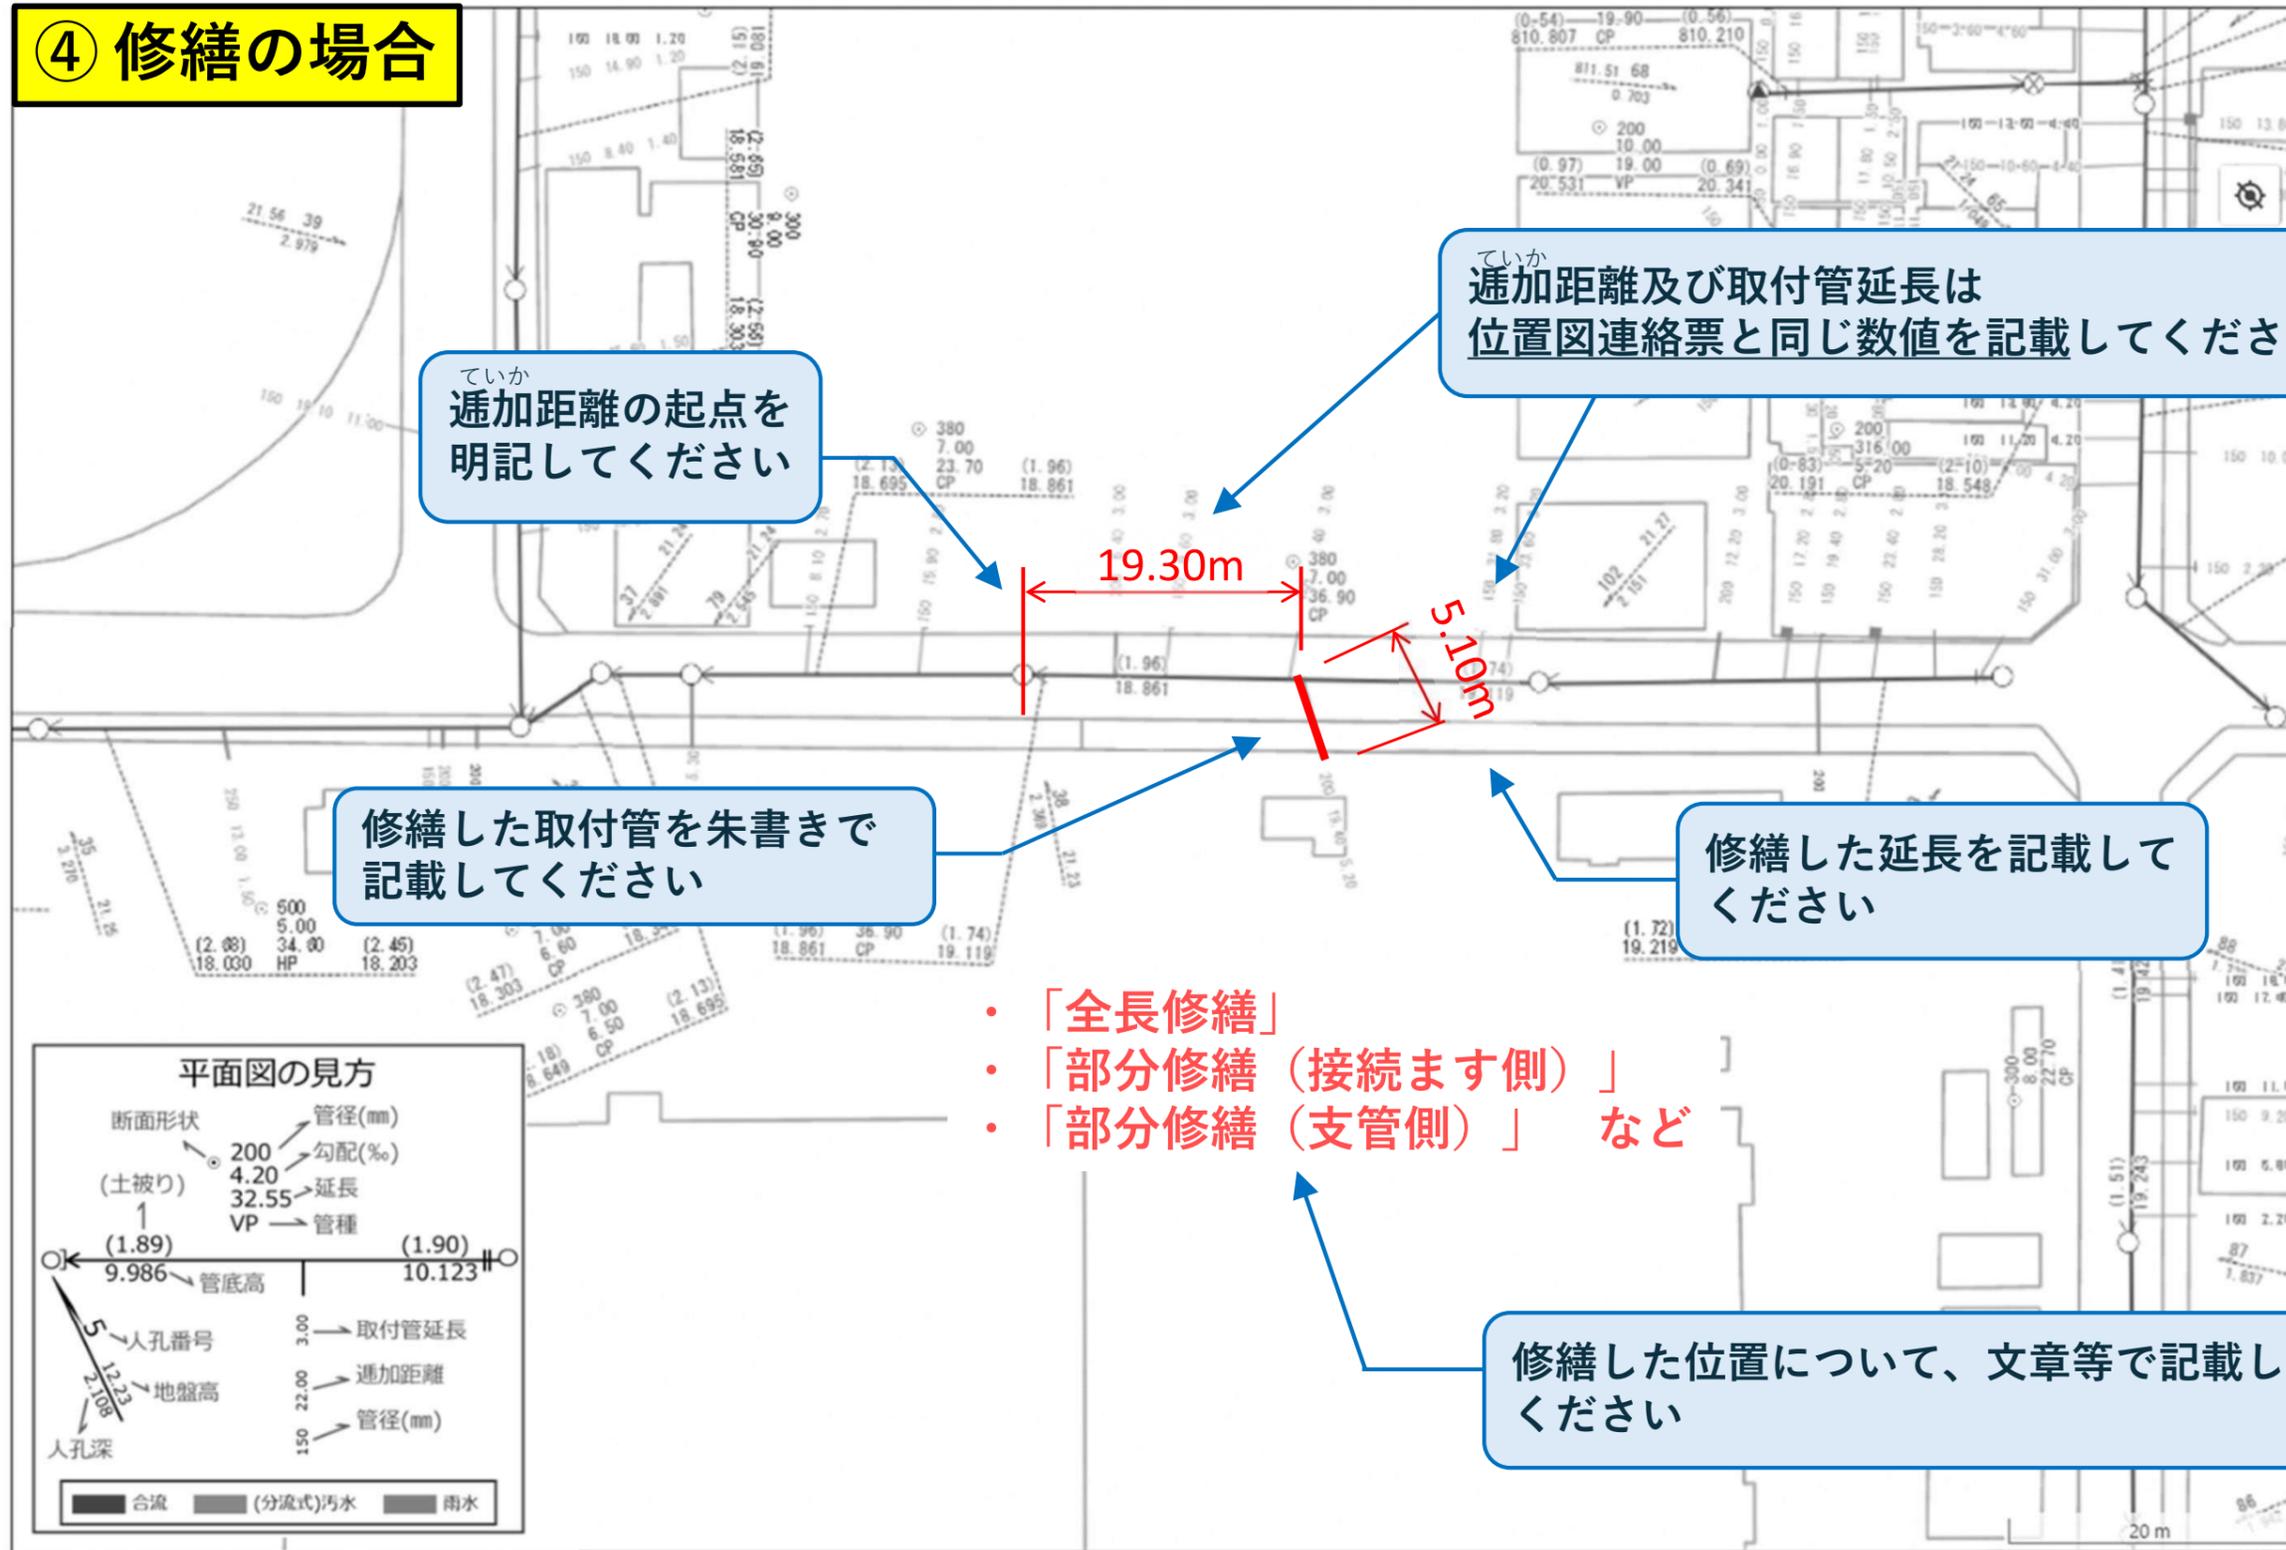

ていか
透加距離の起点を
明記してください

ていか
透加距離及び取付管延長は
位置図連絡票と同じ数値を記載してください

修繕した取付管を朱書きで
記載してください

修繕した延長を記載して
ください

- ・「全長修繕」
- ・「部分修繕 (接続ます側)」
- ・「部分修繕 (支管側)」 など

修繕した位置について、文章等で記載して
ください

出図年月日:

- 本サービスで提供している情報は、現地での詳細な測量に基づき作成したものではありません。参考図としてご利用ください。詳細については、現地で確認をお願いします。
- このサービスの利用によって発生する直接または間接の損失、損害等について、一切の責任を負いません。
- 当局の許可なく、専ら事業の用に利用することを目的とした複製を禁止します。

位置図作成例

京都市公共下水道台帳施設平面図



縮尺1:500 (プリンタによっては正しい縮尺で印刷されない場合があります。)



⑤ 拡張漏れの場合

参考資料

詳細は
現地確認を
お願いします

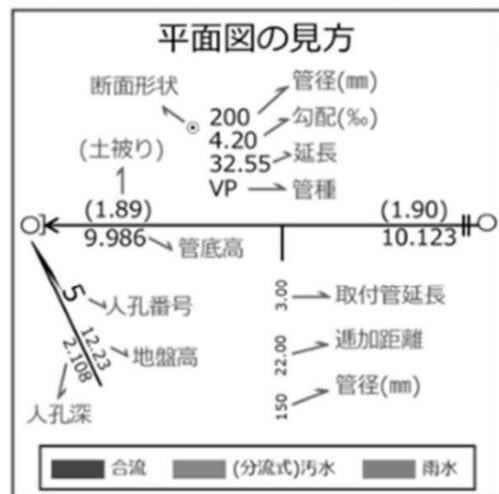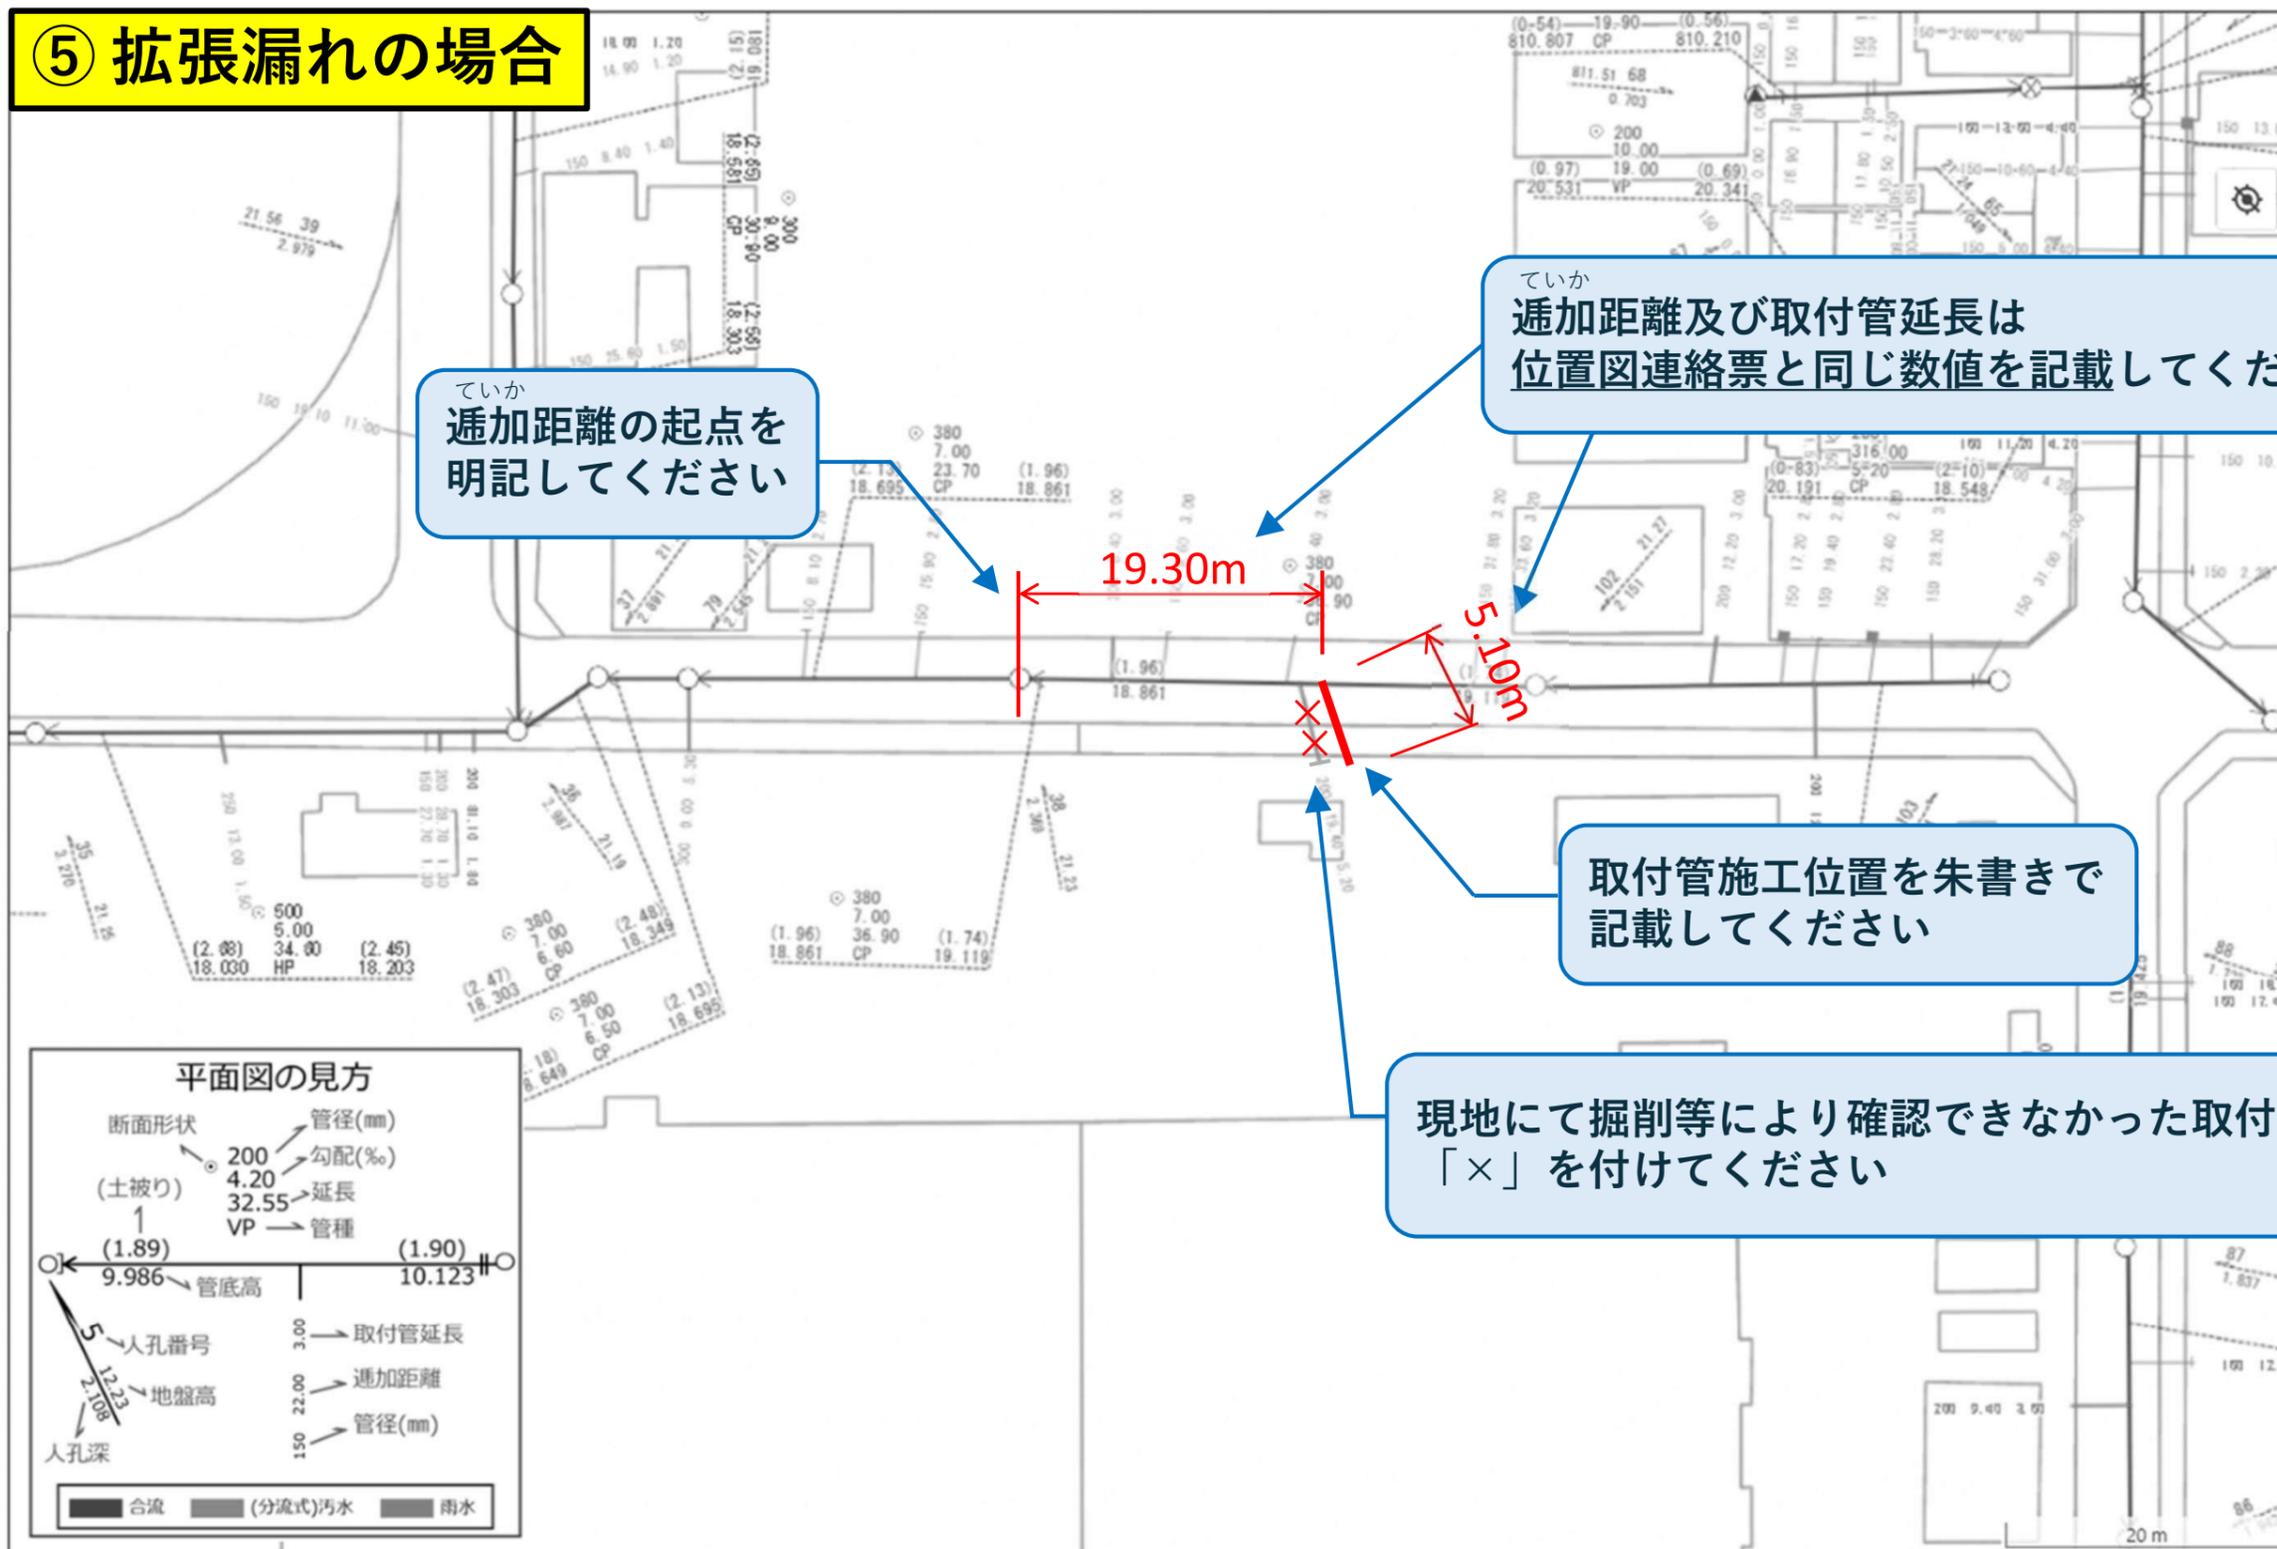

出図年月日:

- 本サービスで提供している情報は、現地での詳細な測量に基づき作成したものではありません。参考図としてご利用ください。詳細については、現地で確認をお願いします。
- このサービスの利用によって発生する直接または間接の損失、損害等について、一切の責任を負いません。
- 当局の許可なく、専ら事業の用に利用することを目的とした複製を禁止します。

位置図作成例

京都市公共下水道台帳施設平面図

縮尺1:500 (プリンタによっては正しい縮尺で印刷されない場合があります。)



⑥ 京北・北部特環区域の場合

参考資料


詳細は
現地確認を
お願いします

ていか
追加距離及び取付管延長は
位置図連絡票と同じ数値を記載してください

京北・北部特環区域は「宅内ます」まで公共
で管理しているので、取付管延長は宅内ます
までの延長を記載してください

ていか
追加距離の起点を
明記してください

取付管施工位置を朱書き
で記載してください

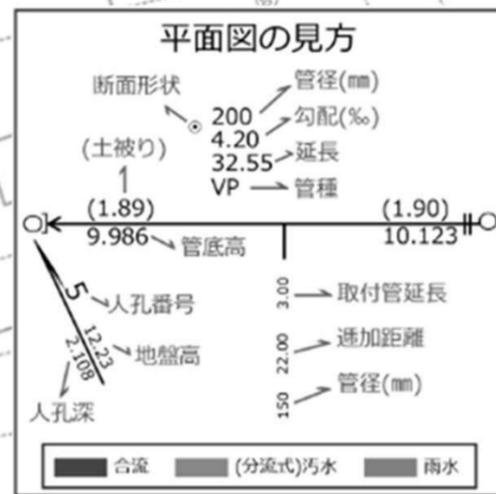

出図年月日:

- 本サービスで提供している情報は、現地での詳細な測量に基づき作成したものではありません。参考図としてご利用ください。詳細については、現地で確認をお願いします。
- このサービスの利用によって発生する直接または間接の損失、損害等について、一切の責任を負いません。
- 当局の許可なく、専ら事業の用に利用することを目的とした複製を禁止します。