


建物範囲

使用必須箇所

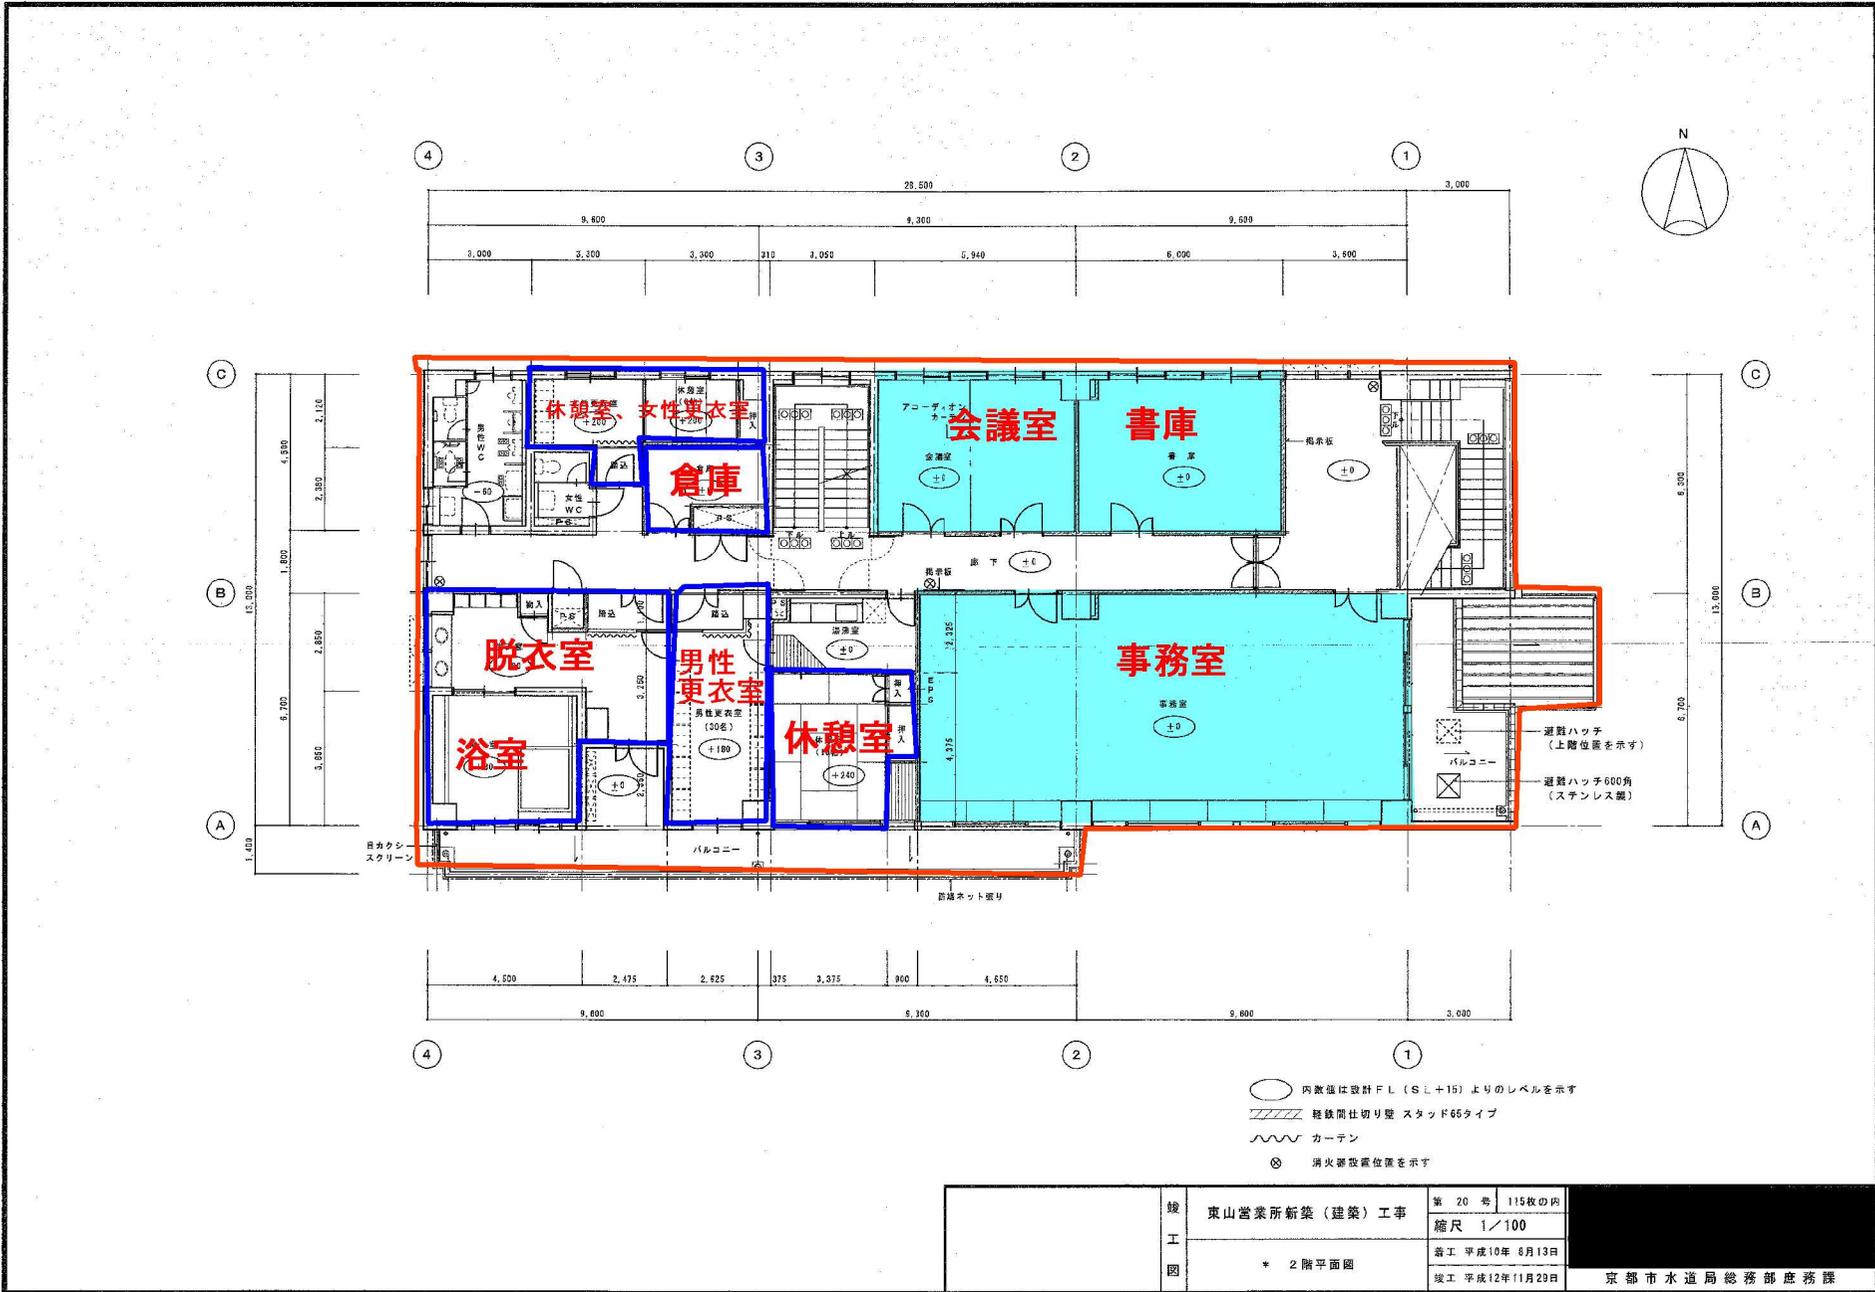


- 内敷強は設計 F.L. (S.L.+15) 以上のレベルを示す
- //// 軽鉄間仕切り壁 スタッド65タイプ
- ~~~~ カーテン
- ⊗ 消火器設置位置を示す

竣工図	東山営業所新築 (建築) 工事	第 20 号	115枚の内
	* 2階平面図	縮尺	1/100
		着工	平成10年 8月13日
		竣工	平成12年11月29日
京都市水道局総務部庶務課			

建物範囲

3階使用必須箇所

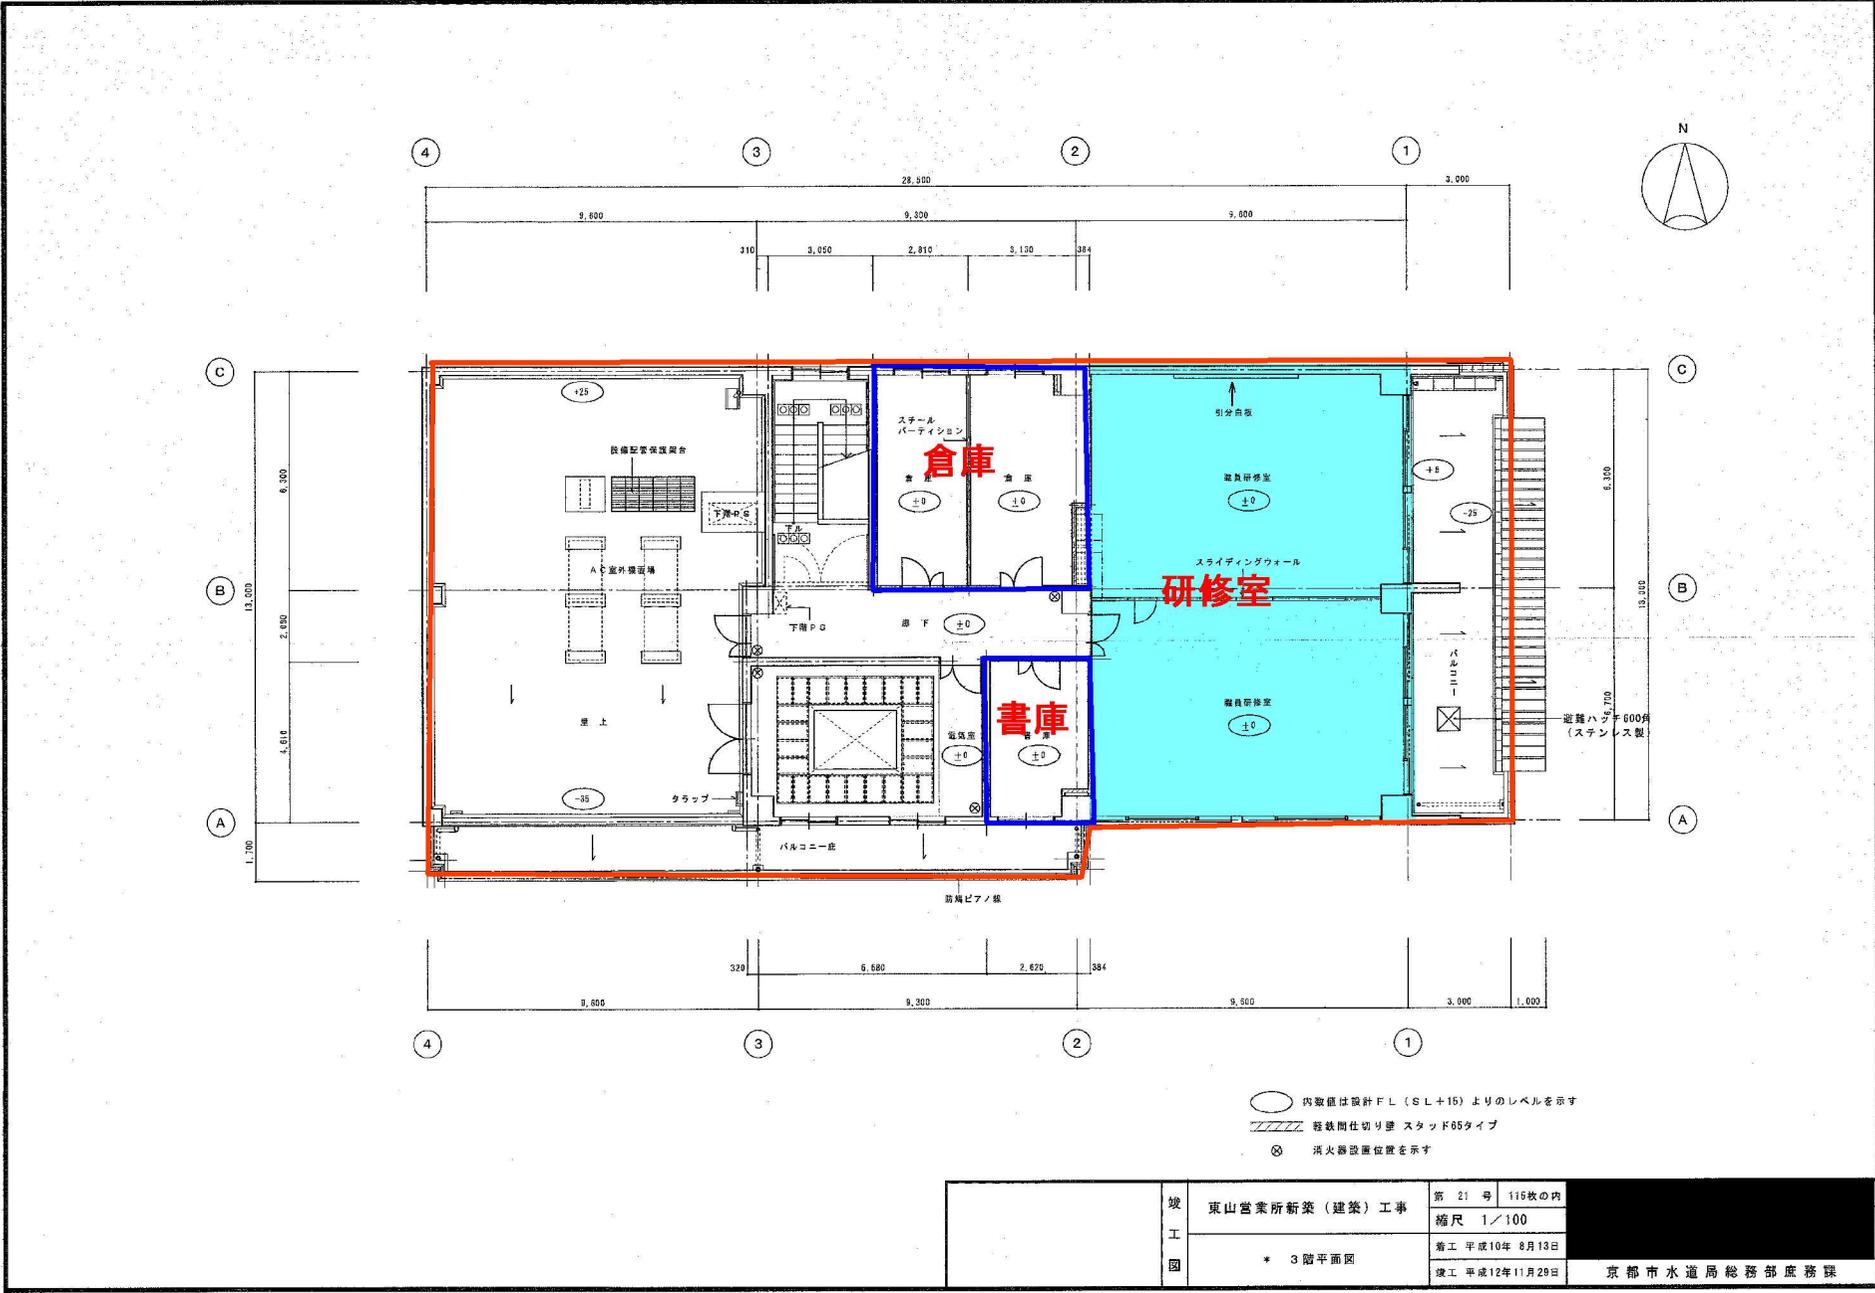

○ 円数字は設計FL (SL+15) 以上のレベルを示す
 // 斜線間仕切り壁 スタッド65タイプ
 ⊗ 消火器設置位置を示す

竣工図	東山営業所新築(建築)工事	第 21 号 115枚の内	京都市水道局総務部庶務課
	* 3階平面図	縮尺 1/100	
		竣工 平成10年 8月13日	
		竣工 平成12年11月29日	