
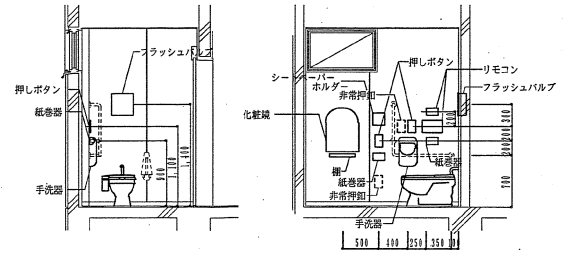
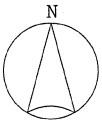


注) 縦A-C通り間 横1-4通り間はすべて床下ビット
 ただし横1-4通り間の車路・通路部分 (A通りからB通りへ3.6m間) は埋め戻し

会所柵リスト

記号	種別	大きさ	深さ	設計地盤高	設計管底高	備考
A	雑排水	600X600	928	+90	-838	MHA600 防臭弁付
B	〃	〃	973	+90	-883	MHA600 防臭弁付
C	汚水	〃	999	+90	-909	MHA600
D	〃	〃	707	-340	-1047	MHA600

竣工図	東山営業所	第10号	22枚の内
	新築(機械設備)工事	縮尺 1/100	
	給排水衛生ガス設備配置図・1階平面図	着二平成10年 8月13日	
		竣工平成12年11月23日	京都市水道局総務部庶務課

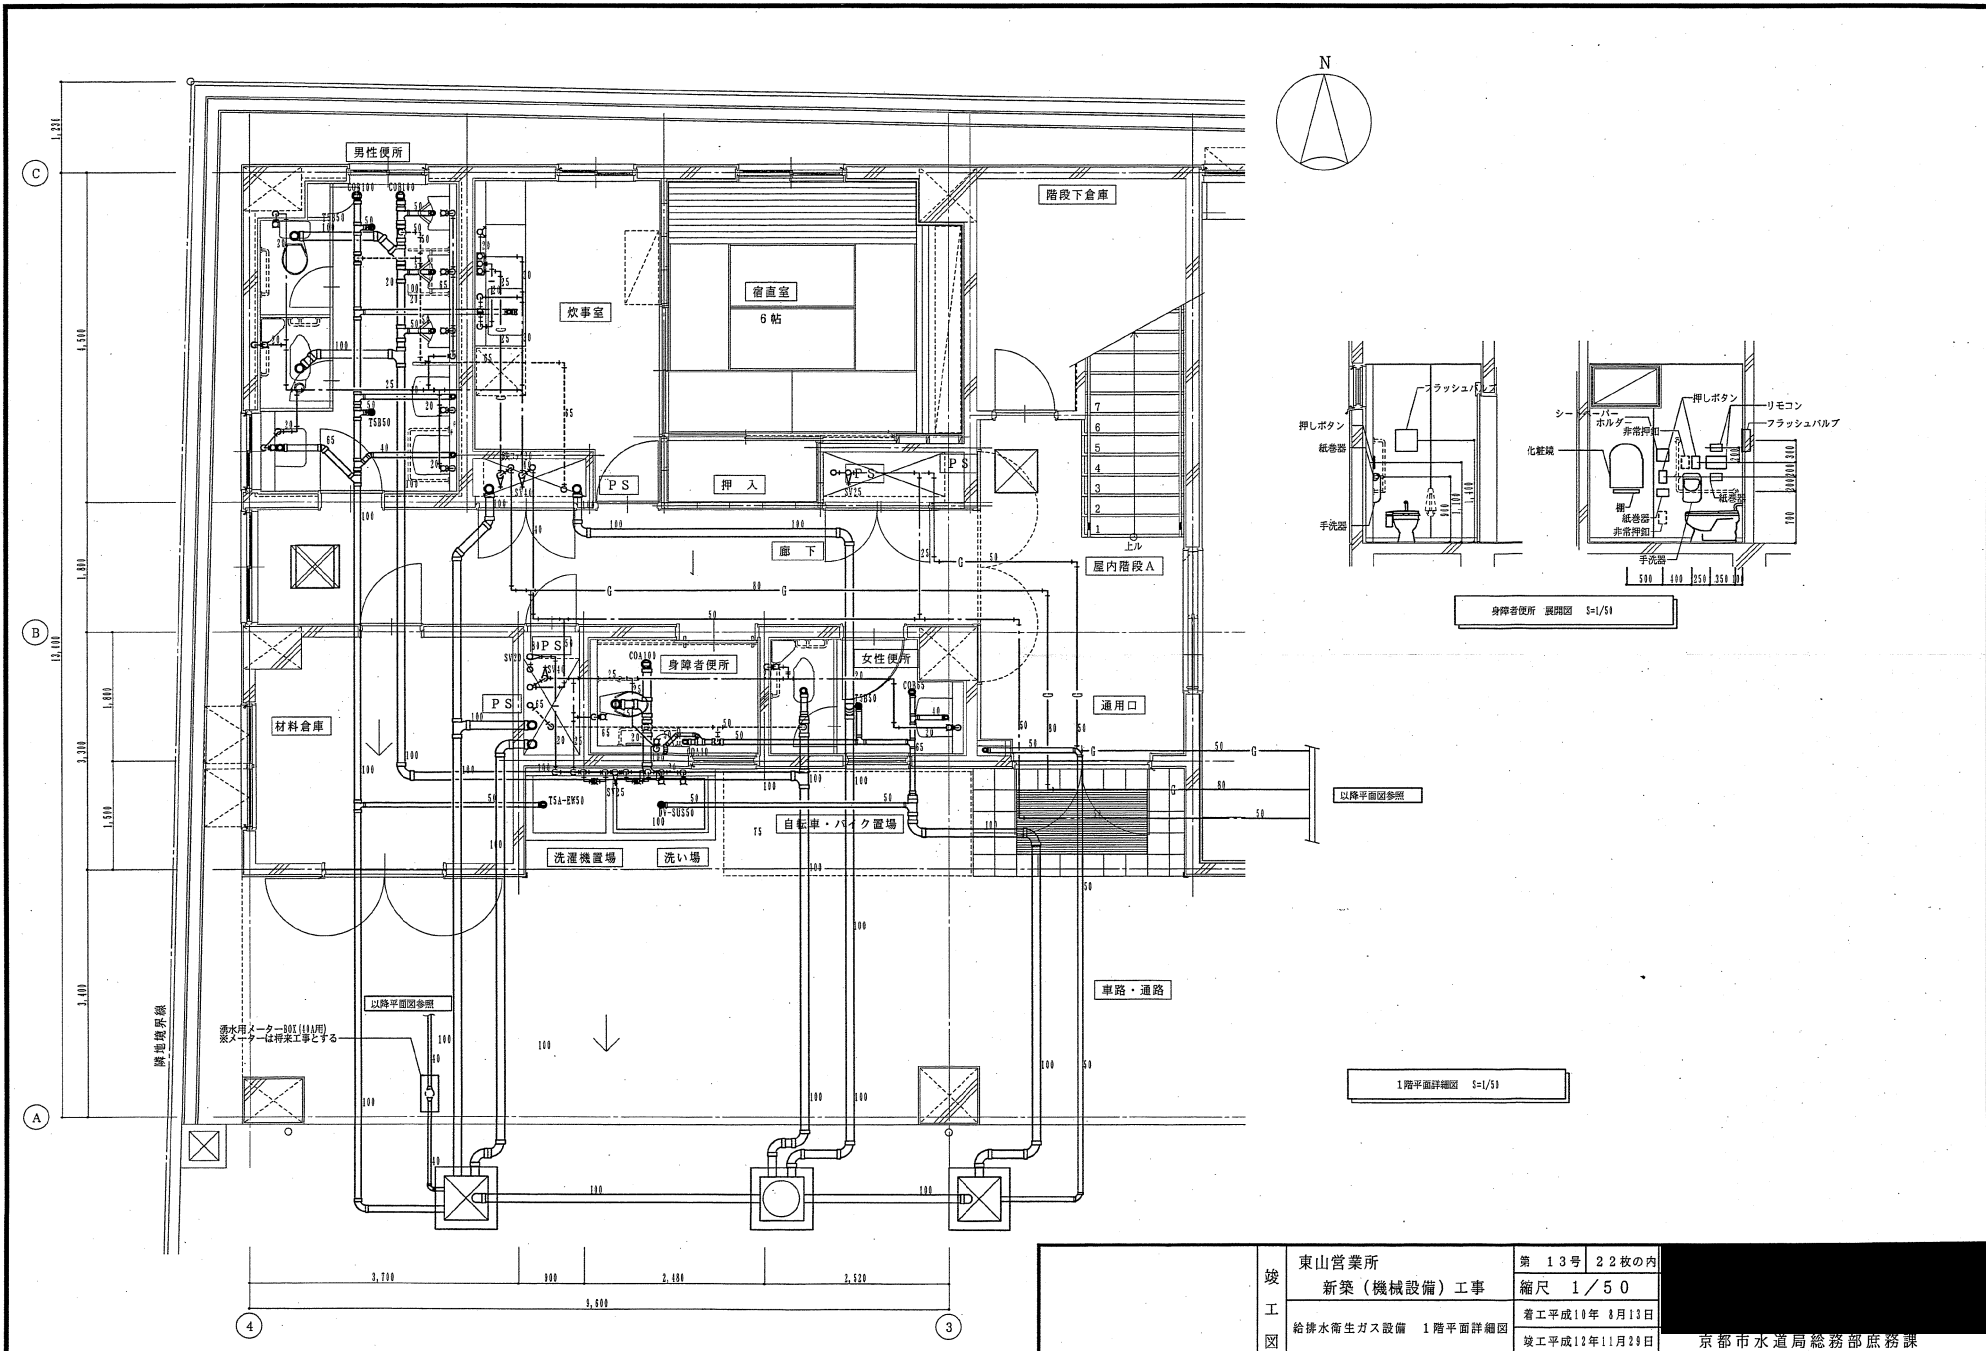

身障者便所 展開図 S=1/51

1階平面詳細図 S=1/51

竣工図	東山営業所 新築（機械設備）工事	第 13号 22枚の内 縮尺 1/50	京都市水道局総務部庶務課
	給排水衛生ガス設備 1階平面詳細図	着工平成10年 3月13日	
		竣工平成12年11月23日	