京都市西京区総合庁舎整備工事
ただし、空調設備その他改修工事

竣工図 No.11 (26) 枚の内

1階平面図

縮尺 1/200

平成 27 年 12 月

三和管工株式会社

はエアハン、空調機搬入経路を示す（参考）

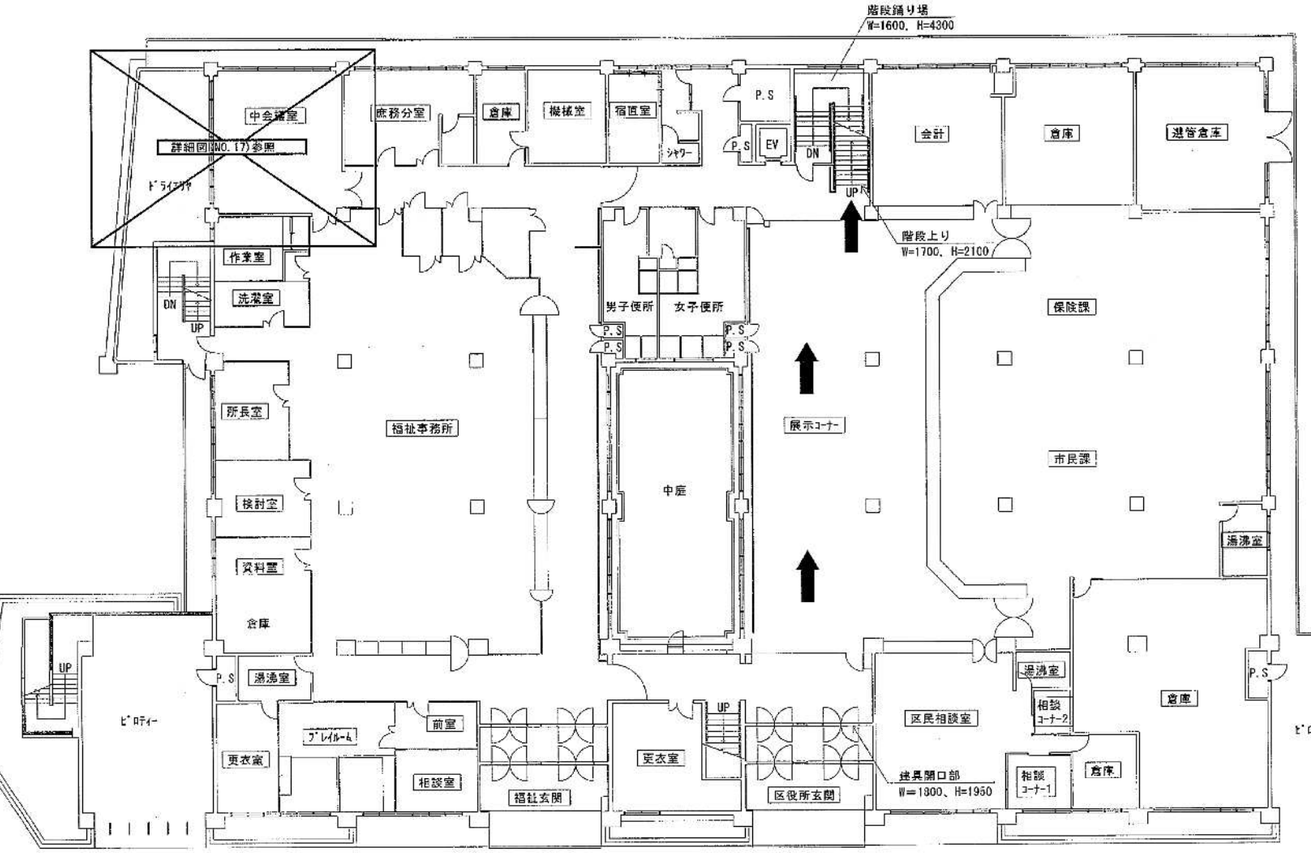

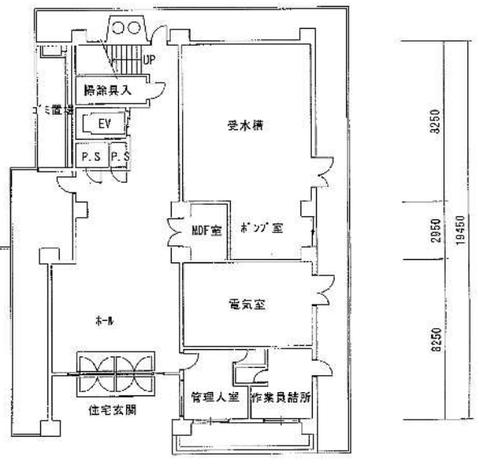

※□で囲う部屋は天井有を示す

1階平面図 S=1/200

1/100 1/200 1/300 1/500